# 旧小佐野中学校解体工事

# 入札留意事項について

| 契約工期 |
| --- |
| 契約年月日～令和 6 年 2 月 29 日（木）【8 ヵ月】 |

| 最低制限価格の算出について |
| --- |
| 当該工事は、公表されている算出方法<br>「2.特別なもの」に該当しません。 |

別紙

# 特記仕様書（施工条件明示）

No.1

| 明示項 | 明示事項 | 適用の有無 | 内容 |
|---|---|---|---|
| 工程関係 | 1. 他の工事の開始又は完了の時期により、当該工事の施工時期全体工期等に影響がある場合は、影響を受ける部分及び内容並びに他の工事の内容及び開始又は完了の時期 | □有 ☑無 | |
| | 2. 施工時期、施工時間及び施工方法が制限される場合は、制限される施工内容、施工時期、施工時間及び施工方法 | □有 ☑無 | |
| | 3. 当該工事の関係機関等との協議に未成立のものがある場合は、制約を受ける内容及びその協議内容並びに成立見込み時期 | □有 ☑無 | |
| | 4. 関係機関、自治体、施設管理者等との協議の結果、特定の条件が付され当該工事の工程に影響がある場合は、影響を受ける部分及び内容 | □有 ☑無 | |
| | 5. 工事着手前に地下埋設物及び埋蔵文化財等の事前調査を必要とする場合は、その項目及び調査期間。又は、地下埋設物等の移設が予定されている場合は、その移設期間 | □有 ☑無 | |
| | 6. 設計工程上見込んでいる休日日数以外の作業不能日数等 | □有 ☑無 | |
| | 7. 週休2日工事の対象 | ☑有 □無 | ・本工事は、岩手県県土整備部週休2日工事実施要領に定める「週休2日工事（受注者希望型）」である。<br>受注者は、契約後速やかに、週休2日の実施の有無について、監督職員と協議すること。<br>・実施にあたっては、「岩手県県土整備部週休2日工事実施要領」に基づき行うこと。なお、週休2日に取り組むことを理由に工期の延長は行わない。<br>・週休2日への取組状況や効果・課題等を把握するため、アンケート調査等を実施する。<br>・週休2日に取り組んだ受注者については、県のホームページ等で公表する。<br>・詳細については、以下のホームページ「岩手県県土整備部週休2日工事実施要領」を参照すること。<br>https://www.pref.iwate.jp/kendozukuri/kensetsu/1020273/1020277/1020285/1020291.html<br>《岩手県トップページ＞県土づくり＞建設業＞建設業の働き方改革＞建設工事＞いわてのi-Construction（アイ・コンストラクション）＞工事における担い手確保対策　（週休2日工事実施要領）》 |
| | 8. その他 | □有 ☑無 | |
| 用地関係 | 1. 施工のための仮用地等として施工者に、市有地等を使用させる場合は、その場所、範囲、時期、期間、仕様条件、復旧方法等 | □有 ☑無 | |
| | 2. その他 | □有 ☑無 | |
| 公害関係 | 1. 工事に伴う公害防止（騒音、振動、粉塵、排出ガス等防止）のため、施工方法、建設機械・設備、作業時間等の指定が必要な場合は、その内容 | □有 □無 | |
| | 2. 工事の施工に伴って発生する騒音、振動、地盤沈下、地下水の枯渇等が予測される場合、又は、電波障害等に起因する事業損失が懸念される場合は、事前・事後等調査の区分とその調査時期、未然に防止するために必要な調査方法、範囲等 | ☑有 □無 | 工事着手前に木造住宅、老健福祉施設計6棟の事前調査を行う。<br>※詳細は設計書による。 |
| | 3. その他 | □有 ☑無 | |
| 安全対策関係 | 1. 交通安全施設等を指定する場合は、その内容、期間 | □有 ☑無 | |
| | 2. 鉄道、ガス、電気、電話、水道等の施設と近接する工事において施工方法、作業時間等に制限がある場合は、その内容 | □有 ☑無 | |
| | 3. 落石、雪崩、土砂崩落等に対する防護施設が必要な場合は、その内容 | □有 ☑無 | |
| | 4. 交通誘導員の配置を指定する場合は、配置場所、配置者数、編成等 | ☑有 □無 | 北側、南側に1人ずつ配置。<br>※詳細は仮設計画図（K－98）による。 |
| | 5. 有毒ガス及び酸素欠乏等の対策として、換気設備等が必要な場合は、その内容 | □有 ☑無 | |
| | 6. その他 | □有 ☑無 | |

1. 他の特記仕様書と重複している事項については、本施工条件明示によること。
2. 図面等に内容を明示する場合には、内容欄にその旨を明記すること。

# 特記仕様書（施工条件明示）



| 明示項目 | 明　示　事　項 | 適用の有無 | 内　　容 |
|---|---|---|---|
| 工事用道路関係 | 1．一般道路を搬入、搬出路として使用する場合 | | |
| | (1) 工事用資機材等の搬入経路、使用期間、使用時間帯等に制限がある場合は、その経路、期間、時間帯等 | □有 ☑無 | |
| | (2) 搬入、搬出路の使用中及び使用後の処置が必要である場合は、その処置内容 | □有 ☑無 | |
| | 2．仮道路を設置する場合は、その仕様と設置期間及び工事終了後の処置 | □有 ☑無 | |
| | 3．その他 | □有 ☑無 | |
| 仮設関係 | 1．仮土留、仮橋、足場等の仮設を他の工事に引渡す場合及び引き継いで使用する場合は、その内容、引渡期間、条件等 | □有 ☑無 | |
| | 2．仮設の構造、工法及びその施工範囲を指定する場合は、その構造、工法及びその施工範囲 | □有 ☑無 | |
| | 3．仮設の設計条件を指定する場合は、その内容 | □有 ☑無 | |
| | 4．その他 | □有 ☑無 | |
| 建設副産物関係 | 1．建設発生土が発生する場合は、その受入場所及び仮置き場所までの距離等及び処分又は保管条件 | □有 ☑無 | |
| | 2．建設副産物の現場内での再利用又は減量化が必要な場合は、その内容 | □有 ☑無 | |
| | 3．建設副産物及び建設廃棄物が発生する場合は、その処理方法、処理場所等の処理条件<br>なお、再資源化処理施設又は最終処分場を指定する場合は、その受入場所、距離等の処分条件 | □有 ☑無 | |
| | 4．その他 | □有 ☑無 | |
| ※ 建設発生土の受入場所、仮置き場所及び再生資源化等施設等については、積算上の条件明示であり、場所等を指定するものではない。<br>なお、監督職員が承諾した場合は、発注者の提示と異なる場所等にすることができるが、設計変更の対象とはしない。<br>ただし、現場条件や数量の変更等、受注者の責によるものでない事項については、この限りではない。 | | | |
| 工事支障物件等 | 1．地上、地下等における占用物件の有無及び占用物件等で工事支障物が存在する場合は、支障物件名、管理者、位置、移設時期、工事方法、防護等 | □有 ☑無 | |
| | 2．地上、地下等の占用物件に係る工事期間と重複して施工する場合は、その工事内容、期間等 | □有 ☑無 | |
| | 3．その他 | □有 ☑無 | |
| 排水関係 | 1．排水の工法、排水処理の方法及び排水の放流先等を指定する場合は、その工法、処理の方法、放流先、予定される排水量、水質基準及び放流費用 | □有 ☑無 | |
| | 2．水替・流入防止施設が必要な場合は、その内容、期間 | □有 ☑無 | |
| | 3．その他 | □有 ☑無 | |
| 薬液注入関係 | 1．薬液注入を行う場合は、設計条件、工法区分、材料種類、範囲、削孔数量、削孔延長及び注入量、注入圧等 | □有 ☑無 | |
| | 2．周辺環境に与える影響の調査が必要な場合は、その内容 | □有 ☑無 | |
| | 3．その他 | □有 ☑無 | |

1．他の特記仕様書と重複している事項については、本施工条件明示によること。
2．図面等に内容を明示する場合には、内容欄にその旨を明記すること。

# 特記仕様書（施工条件明示）



| 明示項目 | 明　示　事　項 | 適用の有無 | 内　　容 |
|---|---|---|---|
| 検査及び立会 | 1. 監督職員の立会のうえ施工すべき工種がある場合は、その工種及び立会時期 | □有 ☑無 | |
| | 2. 検査員の中間技術検査を受ける工種がある場合は、その工種及び工事段階 | □有 ☑無 | |
| | 3. 検査員の指定部分検査を受ける工種がある場合は、その工種及び工事段階 | □有 ☑無 | |
| 特例措置関係 | 1.「現場代理人の兼務の適用」の有無 | ☑有<br>□無 | ・本工事は、現場代理人の兼務に関する取扱い（令和３年３月８日付け出総第341号。以下「兼務に関する取扱い」という。）に基づき、２件の工事で現場代理人を兼務できる対象であり、工事請負契約書別記第10条第３項に基づき現場代理人について工事現場における常駐を要しないものとする。<br>・詳細については、以下のホームページ「現場代理人の兼務に関する取扱い」を参照すること。<br>https://www.pref.iwate.jp/kensei/nyuusatsu/kouji/1010476/1038434.html<br>**《岩手県トップページ＞県政情報＞入札･コンペ情報＞県営建設工事入札＞県営建設工事入札新着情報＞現場代理人の兼務に関する取扱い** |
| | 2.「監理技術者の兼務の適用」の有無 | ☑有<br>□無 | ・本工事は、監理技術者の兼務に関する取扱い（令和３年３月５日付け出総第337号）に基づき、２件の工事で監理技術者を兼務できる対象である。<br>・詳細については、以下のホームページ「監理技術者の兼務に関する取扱い」を参照すること。<br>https://www.pref.iwate.jp/kensei/nyuusatsu/kouji/1010476/1038354.html<br>**《岩手県トップページ＞県政情報＞入札･コンペ情報＞県営建設工事入札＞県営建設工事入札新着情報＞監理技術者の兼務に関する取扱い** |
| | 3.「工事請負契約締結後における単価適用年月変更」の有無 | ☑有<br>□無 | |
| | 4.「労働者確保に要する共通費の実績変更」の有無 | ☑有<br>□無 | 別添「東日本大震災に伴う特例措置内容」による |
| | 5.「遠隔地からの資材調達に要する輸送費」の有無 | □有<br>☑無 | |
| | 6.「余裕期間の設定」の有無 | □有<br>☑無 | |

・本工事は、受注者の円滑な工事施工体制の確保を図るため、事前に建設資材、労働者確保等の準備を行うことができる余裕期間を設定した工事である。

・本工事の余裕期間及び実工期の始期日(工事開始日)は以下のとおりとする。

| | | |
|---|---|---|
| 余裕期間：契約書に定める工期の始期日から | ○○ | 日間 |
| 工事開始日：契約書に定める工期の始期日から | ○○+１ | 日目 |

※いずれも工期の始期日を含めて数えた日数とする。

・余裕期間内は、現場代理人及び主任技術者又は監理技術者の配置を要しない。また、現場に搬入しない資材等の準備を行うことができるが、資材の搬入、仮設物の設置等、工事の着手を行ってはならない。なお、余裕期間内に行う準備は受注者の責により行うものとする。

・工事実績情報サービス(コリンズ)は、実工期にて登録するものとし、工事開始日(変更後の工事開始日含む。)後、土曜日、日曜日、祝日等を除き10日以内に、登録申請するものとする。

・工事請負契約書別記第3条の規定に基づく工程表には、余裕期間も含めた全体工期を記載するものとする。

・工事請負契約書別記第4条の規定に基づく契約保証の期間は、全体工期を満たすものとし、契約締結の日から全体工期の終期日までを対象とするものとする。

・工事請負契約書別記第10条の規定に基づく、現場代理人及び主任技術者等の通知については、工事開始日までに通知するものとする。

・工事請負契約書別記第16条第2項の規定に基づく、工事用地の管理は、工事開始日の前日までは、発注者の責任において行うものとし、受注者に資材の搬入や仮設物の設置等を行わせてはならないものとする。

・工事開始日の前日までの期間に施工体制及び建設資材の確保が図られる場合等は、受発注者協議により、工事開始日を変更することができるものとする。

・詳細については、以下のホームページを参考とすること。
https://www.pref.iwate.jp/kendozukuri/kensetsu/nyuusatsu/sekkei/1017255/1010910.html

《岩手県トップページ⇒ 県土づくり⇒ 建設業⇒ 建設技術関連⇒ 設計･積算･入札⇒ 技術関連等⇒ 【建築工事関係】「余裕期間」の設定について 》

別紙

# 特記仕様書（施工条件明示）

No4

| 明示項目 | 明　示　事　項 | 適用の有無 | 内　　容 |
|---|---|---|---|
| その他 | 1．工事現場発生品がある場合は、その品名、数量、現場内での再使用の有無、引き渡し場所等 | □有 ☑無 | |
| | 2．支給材料及び貸与品がある場合は、その品名、数量、品質、規格又は性能、引渡場所、引渡期間等 | □有 ☑無 | |
| | 3．関係機関・自治体等との近接協議に係る条件及びその内容等 | □有 ☑無 | |
| | 4．架設工法を指定する場合は、その施工方法及び施工条件 | □有 ☑無 | |
| | 5．工事用水及び工事用電力等を指定する場合は、その内容 | □有 ☑無 | |
| | 6．新技術・新工法・特許工法を指定する場合は、その内容 | □有 ☑無 | |
| | 7．部分使用を行う必要がある場合は、その箇所及び使用時期 | □有 ☑無 | |
| | 8．建設キャリアアップシステム（CCUS）活用モデル工事 | □有 ☑無 | |
| | ・本工事は、受注者が希望するCCUSを活用した工事（以下「モデル工事」という。）の対象である。<br>・詳細については、以下のホームページ「岩手県県土整備部建設キャリアアップシステム活用モデル工事試行要領（以下「要領」という。）」を参照すること。<br>・適用が「有」の場合は、モデル工事の実施の有無に関わらず、要領第8によりアンケートを提出する必要があること（要領第4第3項の協議によりモデル工事を実施した場合も含む。）。<br>・https://www.pref.iwate.jp/kendozukuri/kensetsu/1020273/1020277/1058795.html<br>《岩手県トップページ＞県土づくり＞建設業＞建設業の働き方改革＞建設工事＞建設キャリアアップシステム活用モデル工事について》 | | |
| | 9．その他 | □有 ☑無 | |

1．他の特記仕様書と重複している事項については、本施工条件明示によること。
2．図面等に内容を明示する場合には、内容欄にその旨を明記すること。

# 旧小佐野中学校解体工事　（参考図）

| 図　番 | 区　分 | 図　面　内　容 | 図　番 | 区　分 | 図　面　内　容 | 図　番 | 区　分 | 図　面　内　容 |
|---|---|---|---|---|---|---|---|---|
| K － 1 | 仕 様 書 | 解体工事特記仕様書　1 | K － 36 | 構　造 | 西側校舎　部材断面（2） | K － 71 | 意　匠 | 屋内運動場　２階　平面図 |
| K － 2 | 仕 様 書 | 解体工事特記仕様書　2 | K － 37 | 構　造 | 西側校舎　鉄骨詳細図 | K － 72 | 意　匠 | 屋内運動場　立面図 |
| K － 3 | 意　匠 | 既存配置図・付近見取図 | K － 38 | 意　匠 | 倉庫・渡り廊下　平面図 | K － 73 | 意　匠 | 屋内運動場　断面図 |
| K － 4 | 意　匠 | 解体範囲図 | K － 39 | 構　造 | 渡り廊下　詳細図 | K － 74 | 意　匠 | 屋内運動場　詳細図（1） |
| K － 5 | 意　匠 | 残置物予定配置図 | K － 40 | 構　造 | 渡り廊下　梁伏図 | K － 75 | 意　匠 | 屋内運動場　詳細図（2） |
| K － 6 | 意　匠 | 西側校舎　仕上表（1） | K － 41 | 構　造 | 渡り廊下　軸組図 | K － 76 | 意　匠 | 屋内運動場　詳細図（3） |
| K － 7 | 意　匠 | 西側校舎　仕上表（2） | K － 42 | 意　匠 | 北東側校舎　仕上表 | K － 77 | 意　匠 | 屋内運動場　詳細図（4） |
| K － 8 | 意　匠 | 西側校舎　仕上表（3） | K － 43 | 意　匠 | 北東側校舎　１階　平面図 | K － 78 | 意　匠 | 部室棟　参考図 |
| K － 9 | 意　匠 | 西側校舎　仕上表（4） | K － 44 | 意　匠 | 北東側校舎　各階　平面図 | K － 79 | 意　匠 | ポンプ室　各図 |
| K － 10 | 意　匠 | 西側校舎　１階　平面図 | K － 45 | 意　匠 | 北東側校舎　立面図（1） | K － 80 | 機　械 | 北東校舎　配管図（1） |
| K － 11 | 意　匠 | 西側校舎　２階　平面図 | K － 46 | 意　匠 | 北東側校舎　立面図（2） | K － 81 | 機　械 | 北東校舎　配管図（2） |
| K － 12 | 意　匠 | 西側校舎　３階　平面図 | K － 47 | 意　匠 | 北東側校舎　１階天井伏図 | K － 82 | 機　械 | 北東校舎　ﾎﾞｲﾗｰ室　配管図 |
| K － 13 | 意　匠 | 西側校舎　立面図・断面図（1） | K － 48 | 意　匠 | 北東側校舎　２階天井伏図 | K － 83 | 機　械 | 北東校舎　トイレ　配管図 |
| K － 14 | 意　匠 | 西側校舎　立面図・断面図（2） | K － 49 | 意　匠 | 北東側校舎　３・４階天井伏図 | K － 84 | 機　械 | 西側校舎　１階　配管図 |
| K － 15 | 意　匠 | 西側校舎　矩計図（1） | K － 50 | 意　匠 | 北東側校舎　矩計図 | K － 85 | 機　械 | 西側校舎　２階　配管図 |
| K － 16 | 意　匠 | 西側校舎　矩計図（2） | K － 51 | 意　匠 | 北東側校舎　詳細図（1） | K － 86 | 機　械 | 西側校舎　３階　配管図 |
| K － 17 | 意　匠 | 西側校舎　矩計図（3） | K － 52 | 意　匠 | 北東側校舎　詳細図（2） | K － 87 | 機　械 | 西側校舎　トイレ　配管図 |
| K － 18 | 意　匠 | 西側校舎　詳細図（1） | K － 53 | 意　匠 | 北東側校舎　詳細図（3） | K － 88 | 機　械 | 西側校舎　１階　暖房配管図 |
| K － 19 | 意　匠 | 西側校舎　詳細図（2） | K － 54 | 意　匠 | 北東側校舎　詳細図（4） | K － 89 | 電　気 | 西側校舎　２階　暖房配管図 |
| K － 20 | 意　匠 | 西側校舎　詳細図（3） | K － 55 | 意　匠 | 北東側校舎　詳細図（5） | K － 90 | 電　気 | 西側校舎　３階　暖房配管図 |
| K － 21 | 意　匠 | 西側校舎　詳細図（4） | K － 56 | 意　匠 | 北東側校舎　詳細図（6） | K － 91 | 電　気 | 幹線設備図 |
| K － 22 | 意　匠 | 西側校舎　詳細図（5） | K － 57 | 意　匠 | 北東側校舎　詳細図（7） | K － 92 | 電　気 | 屋内運動場　照明設備図（1） |
| K － 23 | 意　匠 | 西側校舎　詳細図（6） | K － 58 | 意　匠 | 北東側校舎　詳細図（8） | K － 93 | 電　気 | 屋内運動場　照明設備図（2） |
| K － 24 | 意　匠 | 西側校舎　１階天井伏図 | K － 59 | 意　匠 | 北東側校舎　詳細図（9） | K － 94 | 電　気 | 西側校舎　１階　電灯・コンセント |
| K － 25 | 意　匠 | 西側校舎　２階天井伏図 | K － 60 | 構　造 | 北東側校舎　詳細図（10） | K － 95 | 電　気 | 西側校舎　２階　電灯・コンセント |
| K － 26 | 意　匠 | 西側校舎　３階天井伏図 | K － 61 | 構　造 | 北東側校舎　詳細図（11） | K － 96 | 電　気 | 西側校舎　３階　電灯・コンセント |
| K － 27 | 意　匠 | 西側校舎　建具表（1） | K － 62 | 構　造 | 北東側校舎　基礎伏図 | K － 97 | 電　気 | 北東校舎　火災報知設備 |
| K － 28 | 意　匠 | 西側校舎　建具表（2） | K － 63 | 構　造 | 北東側校舎　２階　梁伏図 | K － 98 | 仮　設 | 仮設計画図 |
| K － 29 | 構　造 | 西側校舎　建具表（3） | K － 64 | 構　造 | 北東側校舎　３階　梁伏図 | | | |
| K － 30 | 構　造 | 西側校舎　基礎伏図 | K － 65 | 構　造 | 北東側校舎　R・４階　梁伏図 | | | |
| K － 31 | 構　造 | 西側校舎　基礎詳細図 | K － 66 | 構　造 | 北東側校舎　軸組図 | | | |
| K － 32 | 構　造 | 西側校舎　２階梁伏図 | K － 67 | 構　造 | 北東側校舎　部材断面 | | | |
| K － 33 | 構　造 | 西側校舎　３階梁伏図 | K － 68 | 構　造 | 北東側校舎　架構詳細図 | | | |
| K － 34 | 構　造 | 西側校舎　小屋伏図 | K － 69 | 構　造 | 北東側校舎　雑詳細図 | | | |
| K － 35 | 構　造 | 西側校舎　部材断面（1） | K － 70 | 意　匠 | 屋内運動場　１階　平面図 | | | |

| 訂正 | 月　日 |
|---|---|
| | ・ |
| | ・ |

岩手県釜石市小佐野町2丁目4番15 TEL 0193-23-9970 Fax 0193-23-1120
㈲アルファーシステム
一級建築士事務所（岩手県知事）登録か（2704）第1003号　管理建築士
一級建築士　（大臣）登録　第２３４５８１号　柏舘　旨禎

| 設計年月日 | 設計 | 検図 | 承認印 | 工事名称 | 設計番号 |
|---|---|---|---|---|---|
| R4・10・15 | | | | 旧小佐野中学校解体工事 | — |
| | 製図 A１ | 担当 | 承認年月日 ・・ | 図面名称 表紙・図面リスト | 縮尺 1/1 (A1) 1/2 (A3) |
| | | | | | 図面番号 A — 0 |

# 特　記　仕　様　書

## Ⅰ　工　事　概　要

1　工事名称　　旧小佐野中学校解体工事
2　工　事　場　所　　釜石市小佐野町３丁目６番４６号
3　用途地域等
　都市計画区域（⊙ 内　・　外）　用途地域（　　第１種中高層　　）
　防火地域等（・　防火　⊙ 準防火　・　指定なし　・　２２条　）
　その他の地域・地区（　　）
4　主　要　用　途　　学校
5　敷　地　面　積　　11,248.88　㎡（国土調査　平成14年度）
6　工 事 の 概 要

| | | | |
|---|---|---|---|
| RC造 | ３階建て | 西側校舎 | 延べ床面積　1,590㎡ |
| RC造 | ４階建て | 北東校舎（南棟） | 延べ床面積　2,460㎡ |
| RC造 | ４階建て | 北東校舎（北棟） | 延べ床面積　732㎡　+　6.0㎡ |
| RC造 | ２階建て | 北東校舎（渡り廊下） | 延べ床面積　135㎡ |
| S造 | ２階建て | 西側校舎（渡り廊下） | 延べ床面積　48㎡ |
| SRC造 | ２階建て | 屋内運動場 | 延べ床面積　1,155㎡ |
| W造 | 平屋 | 部室棟 | 延べ床面積　45㎡ |
| | | | ７棟　合計　6,171㎡ |

上記建物（７棟）と敷地内外構設備・樹木を解体・伐採

ただし、地中（GL-100程度）以深の基礎・基礎梁を残置する。

7　別　途　工　事　「整地工事」、「残置した基礎が不要になった場合にそれらを撤去する工事」

8　そ　の　他
　敷地東（小佐野小学校）側のＲＣ土留擁壁はそのままとする。
　着工前に発注者の処分品の最終確認を行う。

9　特記仕様書の範囲
　特記仕様書は、本特記仕様書のほか以下の○印もので構成する。
　・　外構工事特記仕様書　　・　植栽工事特記仕様書
　・　電気設備工事特記仕様書　・　機械設備工事特記仕様書
　・　　・

## Ⅱ　建　築　工　事　仕　様

1．共通仕様
　図面及び特記仕様に記載されていない事項は、すべて国土交通省大臣官房官庁営繕部監修の「建築物解体工事共通仕様書(最新版）」（以下、「解体共通仕様書」という。）による。
ただし，「解体共通仕様書」に記載されていない事項は，「公共建築工事標準仕様書（最新版）」(以下「標準仕様書」という。）及び「公共建築改修工事標準仕様書(最新版）」（以下「改修標準仕様書」という。）による。
　なお、施工条件明示書は特記仕様書に含める。

2．特記仕様
　1）項目は、番号に○印のついたものを適用する。
　2）特記事項は、⊙印のついたものを適用する。⊙印のつかない場合は※印のついたものを適用する。⊙印と※印のついた場合は、共に適用する。
　3）特記事項に記載の［　］、（　）及び＜　＞内の表示番号は、それぞれ「解体共通仕様書」、「標準仕様書」及び「改修標準仕様書」の当該項目、当該図又は当該表を示す。

| 章 | 項目 | 特記事項 |
|---|---|---|
| ① 一般共通事項 | ① 一般事項 | ⊙ 工事施工中に予期せぬ事態や疑義が生じた場合には、監督職員に報告の上、指示に従うこと。<br>⊙ 請負業者は、監督職員と随時打合せを行い、工程の確認・調整及び工事の円滑な進捗をはかること。<br>⊙ 施工体系図を現場に掲示すること。<br>⊙ 工事着手前及び完成時に，以下に示す調査範囲の近隣家屋等の内外の状況（地盤，擁壁，内外壁，床，建具等）を調査・記録し，報告書を監督職員に提出すること。<br>調査範囲　※　着工前　図示（配置図）<br>※　完成時　聞取り調査を行い別途必要に応じて調査とする。<br>⊙ 施工条件<br>①「掘削・盛土の面積は3,000㎡未満の範囲とする」<br>（仮置き盛土、粗整地、伐根、杭抜きも面積に含む）<br>②近隣（小学校、老人ホーム、図書館）の行事など確認・協力をする。 |
| | ② 適用手引書等 | ⊙ 建築物解体工事共通仕様書・同解説（最新版）<br>⊙ 公共建築物改修工事標準仕様書、公共建築物工事標準仕様書（最新版）<br>⊙ 営繕工事写真撮影要領及び工事写真の撮り方（建築編）（最新版）<br>⊙ 建設副産物適正処理推進要綱<br>⊙ 建設リサイクル法<br>⊙ 家電リサイクル法・小型家電リサイクル法 |
| | ③ 工事実績情報(CORINS)の登録 | ※　適用する（請負精算額が500万円以上の場合）　[1.1.4]<br>受注時、変更時及び工事完成時にあらかじめ監督職員の確認を受け、契約締結後及び工事完成後10日以内に登録手続きを行い、工事カルテの受領書を、監督職員に提出すること。<br>・　適用しない |
| | 4．電気保安技術者 | ・　適用する　※　適用しない　[1.3.3] |
| | ⑤ 事故報告 | [1.3.8]<br>工事の施工中に事故が発生した場合は，直ちに監督職員に通報するとともに，別に指示する「事故報告書」を指示する期日までに監督職員に提出する。 |
| | ⑥ 技能士 | [1.5.2]<br>・　下表で技能士を適用することとした職種に、１級又は単一級技能士を配置する。<br>※　下表で技能士を適用することとした職種に、１級、２級又は単一級技能士を配置する。 |

| 工事種目 | 技能検定職種（技能検定作業） |
|---|---|
| 以下の該当工事 | ・該当する作業がある以下の職種（作業）の全て |
| 仮設工事 | ⊙とび（とび作業） |
| 鉄筋工事 | ・鉄筋施工（鉄筋組立作業） |
| コンクリート工事 | ・型枠施工（型枠工事作業） |
| | |
| 鉄骨工事 | ・とび（とび作業） |
| | ・鉄工（構造物鉄工作業） |
| コンクリートブロック・ALCパネル・押出成形セメント板工事 | ・ブロック建築（コンクリートブロック工事作業） |
| | ・ＡＬＣパネル施工（ＡＬＣパネル工事作業） |
| 防水工事 | ・防水施工（・アスファルト防水工事作業<br>・ウレタンゴム系塗膜防水工事作業<br>・アクリルゴム系塗膜防水工事作業<br>・合成ゴム系シート防水工事作業<br>・塩化ビニル系シート防水工事作業<br>・セメント系防水工事作業<br>・シーリング防水工事作業<br>・改質ｱｽﾌｧﾙﾄｼｰﾄｰﾄﾞ防水工事作業<br>・ＦＲＰ防水工事作業　） |
| 石工事 | ・石材施工（石張り作業） |
| タイル工事 | ・タイル張り（タイル張り作業） |
| 木工事 | ・建築大工（大工工事作業） |
| 屋根及びとい工事 | ・建築板金（内外装板金作業）<br>・かわらぶき（かわらぶき作業） |
| 金属工事 | ・内装仕上施工（鋼製下地工事作業）<br>・建築板金（内外装板金作業）<br>・バルコニー施工（金属バルコニー工事作業） |
| 左官工事 | ・左官（左官作業） |
| 建具工事 | ・サッシ施工（ビル用サッシ施工作業）<br>・ガラス施工（ガラス工事作業）<br>・自動ドア施工（自動ドア施工作業） |
| ｶｰﾃﾝｳｫｰﾙ工事 | ・カーテンウォール施工（金属製ｶｰﾃﾝｳｫｰﾙ工事作業）<br>・サッシ施工（ビル用サッシ施工作業）<br>・ガラス施工（ガラス工事作業） |
| 塗装工事 | ・塗装（建築塗装作業） |
| 内装工事 | ・内装仕上施工（・プラスチック系床仕上工事作業<br>・カーペット系床仕上作業<br>・木質系床仕上げ工事作業<br>・ボード仕上工事作業　） |
| | ・表装（壁装作業） |
| 排水工事 | ・配管（建築配管作業） |
| 舗装工事 | ・路面表示施工（・溶融ﾍﾟｲﾝﾄﾊﾝﾄﾞﾏｰｶｰ工事作業<br>・加熱ﾍﾟｲﾝﾄﾏｼﾝﾏｰｶｰ作業　） |
| 植栽工事 | ・造園（造園工事作業） |

| | | |
|---|---|---|
| ② 仮設工事 | ⑦ 完成図等 | ※存置物の位置・大きさ・深さの記録（図面・写真）を作成し、<br>発注者（2部）、土地所有者（1部）、施工者（1部）<br>がそれぞれ残置物が撤去されるまで残置理由書（別添）と共に保管する。<br>※その他は監督員に指示による |
| | ⑧ 完成写真 | ※　作成する<br>次のものを原版（ネガ又は電子媒体）とともに監督職員に提出する。<br>なお，原版を電子媒体とする場合は、CD等でも提出すること。 |

| 分類 | サイズ | 撮影箇所数 | 部数 | 提出様式 |
|---|---|---|---|---|
| ※カラー<br>・白黒 | ※Ｌ<br>・２Ｌ<br>・六切り | ※営繕工事<br>撮影要領の<br>完成写真程度<br>（解体工事編） | ※２部<br>・　部 | ※工事用アルバムA4版<br>ポケット式程度<br>・フリーアルバム<br>（台紙寸法323×270程度）<br>・ |

・　作成しない

| | | |
|---|---|---|
| | ⑨ 火災保険等 | 工事目的物及び工事材料等について，次により保険に付す。<br>保険の種類　※　火災保険　※　建設工事保険　・<br>保険期間　※　工事着手から工事目的物引き渡しまで　・ |
| | ① 仮囲い | ※　設ける　（位置、延長等は図示）<br>⊙ 万能鋼板　（H=　2m　）　・　波形鉄板　（H=　　）<br>・　単管シート（H=　　）　・　防音シート（H=　　）<br>・　防音パネル（H=　　）<br>・　パネルゲート<br>・　シートゲート<br>・　設けない |
| | ② 騒音、防塵等の対策 | ※　設ける　[2.2.1]<br>・　防音パネル　⊙ 防音シート　・　養生シート<br>・　設けない |
| | ③ 交通誘導員 | ※　配置する　・　配置しない |
| | ④ 監督職員事務所 | ・　設ける　[2.3.1]<br>・　既存建物内の一部を使用する。<br>・　構内に新設する　（規模　　㎡程度）<br>・　備え付ける備品　（　　）<br>※　設けない |
| | ⑤ 工事表示板 | ※　工事表示板　設置枚数　１枚<br>・　事業コスト表示板　設置枚数　枚<br>※　建設リサイクル法による標識を設置する。 |
| | ⑥ 工事用水 | 構内既存の施設　・　利用できる（ ※ 有償　・　無償）<br>⊙ 利用できない |
| | ⑦ 工事用電力 | 構内既存の施設　・　利用できる（ ※ 有償　・　無償）<br>⊙ 利用できない |
| | ⑧ 工事用通路 | ※　指定しない　・　指定する（図示） |
| | ⑤ 足場等 | 外部足場　⊙設置する　（設置範囲　⊙工事に必要な範囲　・　）　<2.2.4><br>・設置しない　<表2.2.1><br>防護シート　⊙設置する　（設置範囲　⊙工事に必要な範囲　・　）<br>・設置しない |
| | | 内部足場　⊙設置する　（・　※脚立，足場板等）<br>・設置しない<br>・材料，撤去材等の運搬方法<br>種別（・Ａ種　・Ｂ種　・Ｃ種　・Ｄ種　・Ｅ種）<br>Ｃ種：利用可能なエレベーター　（　　）<br>Ｄ種：利用可能な階段　（　　）<br>足場を設ける場合は、「手すり先行工法等に関するガイドライン（厚生労働省平成21年4月策定）」によるものとし、設置については「手すり先行工法による足場の組立て等に関する基準」及び「働きやすい安心感のある足場に関する基準」によること。 |
| | ⑩ その他 | ⊙ 酸素・アセチレン・軽油等の危険物は所定の位置に施錠できる小屋等に保管すること。<br>⊙ 作業通路は，指定通路表示を行い，足場等の堅固なもので頭上の保護を行うこと。<br>⊙ 建物周辺は，粉塵防止や火災発生に備えて散水を行うこと。<br>⊙ 工事に関係部分の出入の表示を行うこと。 |
| ③ 解体工事 | ① 解体工法 | ※　解体工法は，低振動・低騒音型の機械器具等の選定を心がけ，防音シートや散水等により騒音・振動の減少、粉塵の防止に努めること。<br>※　解体方法及び手順は，「分別解体等に係る施工方法に関する基準（建設リサイクル法規則第２条）」による。<br>[1.2.1～2]<br>工程表・施工計画書・仮設計画書等は，工事契約後速やかに監督職員に提出し，承諾を得ること。 |
| | 3．杭 | 杭の解体　[3.9.2]<br>・　行う　（※杭頭から　　mまで　　・全長　） |
| | ④ 樹木等 | 杭の解体工法<br>・　引き抜き工法　（・　振動　・　ケーシング　・　）<br>・　粉砕による解体<br>樹木の伐採又は伐根　⊙ 行う（図示による）　[3.11.1]<br>樹木の移植　・　行う（図示による） |
| | ⑤ 地下埋設物の埋設配管 | 地下埋設物及び埋設配管の解体　[3.12.1]<br>⊙ 行う（図示の基礎を除く） |
| | ⑥ 解体後の整地 | 解体後の埋戻し及び盛り土　[3.13.1]<br>⊙ 行う　ただし、掘削・埋戻し部範囲のみ<br>埋戻し及び盛土の材料　(3.2.3)(表3.2.1)<br>・　Ａ　種　※　Ｂ　種　※　Ｃ　種　・　Ｄ　種<br>・　構造物撤去等により自現場で発生するコンクリート塊を現場内で破砕したもの（粒径４０mm以下）を使用する。<br>埋戻し範囲　※　図示による<br>Ｃ種の場合<br>建設発生土受入れ量　　m3<br>発生場所<br>受入条件　監督員の指示による。<br>整地の高さ　⊙ 現状ＧＬ<br>・　図示による |
| | ⑦ 建設発生土の処理 | ・　構外に搬出し適切に処理する。　(3.2.5)<br>・　構外指示の場所に搬出する。<br>受入れ施設名・所在地（km）<br>⊙ 構内指示の場所に敷きならす。<br>・　構内指示の場所にたい積する。 |
| ④ 建設廃棄物の処理 | ① 再資源化等 | [1.3.10] [4.4.1] |

| 建設廃棄物の種類 | 中間処理施設又は再資源化施設の名称等 | 所在地（ｋｍ） |
|---|---|---|
| ⊙コンクリート | 指定無し | |
| ⊙コンクリート及び鉄から成る建設資材 | 指定無し | |
| ・アスファルト、コンクリート | | |
| ⊙紙 | | |
| ⊙金属類 | 指定無し | |
| ・小形二次電池 | | |

[4.4.1]

| 建設廃棄物の種類 | 再資源化の有無 | 再資源化施設の名称等 | 所在地（ｋｍ） |
|---|---|---|---|
| ⊙蛍光ランプ HIDランプ | ・する ⊙しない | 指定無し | |
| ⊙硬質ポリ塩化ビニル管・継手 | ・する ⊙しない | 指定無し | |
| ⊙ガラス | ・する ⊙しない | 指定無し | |

現場利用する再資源化された建設廃棄物　[4.4.1]

| 種類 | 利用する場所(箇所)等 |
|---|---|
| | |

※　鉄筋コンクリートを現地で破砕し，再生材クラッシャラン（0～40）として利用する場合は，標準仕様書(表22.3.3)の再生材クラッシャランによることとし，すりへり減量を50%以下にすること。

※　大型家電・小型家電についてもリサイクルの対象。

| | | |
|---|---|---|
| ⑤ 特別管理産業廃棄物処理 | 2．産業廃棄物広域認定制度の活用 | [4.4.2] |

| 種類 | 所在地等（ｋｍ） |
|---|---|
| | |

| | | |
|---|---|---|
| | ③ 最終処分 | ⊙（安定型）　[4.4.3] |

| 種類 | 受入施設名称等 | 所在地(Km) | 備考 |
|---|---|---|---|
| がれき類、ガラス、廃プラ | | | |
| | | | |
| | | | |

⊙（管理型）　（遮断型）

| 種類 | 受入施設名称等 | 所在地(Km) | 備考 |
|---|---|---|---|
| がれき類（ｱｽﾍﾞｽﾄ含） | | | |
| 木くず、繊維くず | | | |

１～３の処理、処分は設計積算上の条件明示であり、処理施設を指定するものではない。なお、上記によらない場合は、監督職員と協議すること。
　また、処理、処分に先立ち処分場等の受入の可否を確認すること

| | | |
|---|---|---|
| | 4．処分に注意を要する建設廃棄物 | [4.5.1] |

| 種類 | 処理施設名称等 | 所在地(Km) | 備考 |
|---|---|---|---|
| ・CCA処理木材 | | | |
| ・ヒ素又はカドミウム含有石膏ボード | | | |
| ・ | | | |

＜対象となる石膏ボード＞
小名浜吉野石膏（株）　いわき工場　昭和48年10月～平成9年4月の間に製造されたもの
日東石膏ボード（株）　八戸工場　平成4年10月～平成9年4月の間に製造されたもの

| | | |
|---|---|---|
| | ① 施工調査 | ・　図示　⊙ 工事対象範囲　[5.1.2] |

| 材料名 | 仕様等（型式、厚さ、数量） | 調査の範囲 |
|---|---|---|
| 西側校舎・渡り廊下 | JIS A 1481　３０検体 | 事前調査以外 |
| 北東校舎 | JIS A 1481　３０検体 | 事前調査以外 |
| 屋内運動場・部室棟 | JIS A 1481　１５検体 | 事前調査以外 |

| | | |
|---|---|---|
| | ② 特別管理産業廃棄物等の処理計画 | [5.1.3][1.2.2]<br>※　種類別に具体的な処理計画を定め施工計画書に記載する。 |

| 特別管理産業廃棄物の種類 | 処分場の名称 | 所在地等（ｋｍ） |
|---|---|---|
| ⊙ 廃石綿 | 指定無し | |
| | | |

| | | |
|---|---|---|
| | 3．PCBを含む機器類等 | ※PCB（ポリ塩化ビフェニール）含有機器が機器等は確認されていないが、確認された場合は、監督職員に報告のうえ適切な処置を行うこと。<br>PCB（ポリ塩化ビフェニール）含有機器　・　有（数量は図示）　[5.4.1]<br>・　無<br>PCB含有シーリング材　・　有（施工範囲は図示）　[5.4.1]<br>・　無<br>PCBを含有する機器等については、飛散、流出がないように適切な容器に納めて適切な場所に保管し、工事完了後、監督職員を通じて保管事業者に引き渡す。 |
| | 4．特殊な建設副産物の回収及び処分 | [7.3.1] |

| 回収又は処分を行う副産物の種類 | 対象機器名称 | 回収業者又は処分場の名称等 | 保管場所・処分場の所在地等 |
|---|---|---|---|
| ・フロン | | | |
| ・ハロン | | | |
| ・イオン化式感知器 | | | |
| ・六フッ化硫黄(SF6)ガス | | | |
| | | | |

| | | |
|---|---|---|
| | ⑤ 調査済資料 | ※　発注者資料（事前調査R3年） |

| 材料名 | 仕様等（型式、厚さ、数量） | 調査の範囲 |
|---|---|---|
| 軒天、天井 | 有孔石綿板、化粧ﾌﾟﾗｽﾀｰﾎﾞｰﾄﾞ、防火ﾗｲﾄ | 西側校舎 |
| 床、天井 | アスタイル、蛭石含有吹付、吸音ﾃｯｸｽ | 北東校舎 |
| 天井、断熱材、野地板 | 吸音ﾃｯｸｽ、ﾌﾟﾗｽﾀｰ吹付け、ﾛｯｸｳｰﾙ保温材、ﾊﾟｰﾗｲﾄﾎﾞｰﾄﾞ | 体育館、機械室、消火栓ポンプ室 |
| 外装吹付け材 | | 西側校舎<br>北東校舎 |
| | | |
| | | |

| 訂正 | 月 ● 日 |
|---|---|
| | ● |
| | ● |

岩手県釜石市小佐野町2丁目4番15 TEL 0193-23-9970 Fax 0193-23-1120
㈲アルファーシステム
一級建築士事務所（岩手県知事）登録か（2704）第1003号　管理建築士
一級建築士　（大臣）登録　第２３４５８１号　柏館　旨緒

| 設計年月日 | 設計 | 検図 | 承認印 | 工事名称 | 設計番号 |
|---|---|---|---|---|---|
| R4 ● 10 ● 15 | | | | 旧小佐野中学校解体工事 | — |
| | 製図 A1 | 担当 | 承認年月日 ● ● | 図面名称 解体工事　特記仕様書（1） | 縮尺 1/1 (A1) 1/2 (A3) / 図面番号 K — 1 |

⑥ アスベスト含有建材の除去

① 石綿含有建材の除去工事

施工調査
※石綿含有建材の事前調査
工事着手に先立ち、目視及び貸与する設計図書等によって石綿を含有している吹き付け材、成形板、建築材料等の使用の有無について調査する。
調査範囲（⊙ 5-1に記載　・図示　）
貸与資料（　調査結果報告書　）

⊙分析による石綿含有建材の調査
分析対象
アクチノライト、アモサイト、アンソフィライト、クリソタイル、クロシドライト、トレモライト/アクチノライト
分析方法

| 材料名 | 定性分析方法 JIS A 1481 または JIS A 1481-2 | 定量分析方法 JIS A1481-3または JIS A 1481-4 |
|---|---|---|
| ・ | ・　箇所 | ・　箇所 |
| ・ | ・　箇所 | ・　箇所 |
| ・ | ・　箇所 | ・　箇所 |

サンプル数　1箇所あたり３サンプル
採取箇所　・図示　・

⊙石綿粉じん濃度測定　〈9.1.1〉
測定点　測定時期、場所及び

| 適用 | 測定名称 | 測定時期 | 測定場所 | 測定個所数 |
|---|---|---|---|---|
| ・ | 測定１ | 処理作業前 | 処理作業室内 | ・計　点 |
| ⊙ | 測定２ | | 調査対象室外部の付近 | ⊙計　４　点 |
| ・ | 測定３ | 処理作業中 | 処理作業室内 | ・計　点 |
| ・・ | 測定４ | | セキュリティゾーン入口 | ・計　点 |
| ・ | 測定５ | | 集じん・排気装置の排出口（処理作業室外の場合） | 出口吹出し風速1m/sec以下の位置 |
| ⊙ | 測定６ | | 処理作業室外・施工区画周辺⊙敷地境界 | ⊙計　４　点　×２回 |
| ・ | 測定７ | 処理作業後（シート養生中） | 処理作業室内 | ・計　点 |
| ・ | 測定８ | 処理作業後シート撤去後1週間以降 | 処理作業室内 | ・計　点 |
| ⊙ | 測定９ | | 調査対象室外部の付近 | ⊙計　４　点 |

測定方法
・自動測定器による測定

| 測定名称 | 測定方法 |
|---|---|
| ・測定４<br>・測定５ | 粉じん相対濃度計（デジタル粉じん計）、パーティクルカウンター、繊維状粒子自動測定器（リアルタイムファイバーモニター）等の粉じんを迅速に測定できる機器を用いた測定 |

⊙JIS K 3850-1に基づいた測定

| 測定名称 | メンブレンフィルタ直径(mm) | 試料の吸引流量(L/min) | 試料の吸引時間(min) |
|---|---|---|---|
| ・測定４　・<br>・測定５ | 25 | 5 | 30 |
| ・測定<br>・ | 47 | 10 | 120 |
| ⊙測定2・6・9<br>・ | 47 | 10 | 240 |
| ・測定<br>・ | | | |

石綿含有建材の処理
・石綿含有吹付け材の除去
除去対象範囲　・図示　・
除去工法　・　※9.1.3(2)(ｱ)による
除去した石綿含有吹付け材等の飛散防止措置
※湿潤化　・固形化
除去した石綿含有吹付け材等の処分
・埋立処分（管理型最終処分場）
・中間処理（溶融施設又は無害化処理施設）
・石綿含有保温材等の除去
除去対象範囲　・図示　・
除去工法　・破砕して除去　・手ばらし
除去した石綿含有保温剤等の飛散防止
※湿潤化　・固形化
除去した石綿含有保温材等の処分
・埋立処分（管理型最終処分場）
・中間処理（溶融施設又は無害化処理施設）
⊙石綿含有成形板の除去
除去対象範囲　⊙図示
除去した石綿含有成形板の処分
⊙石綿含有せっこうボード
※埋立処分（管理型最終処分場）
⊙石綿含有せっこうボードを除く石綿含有成形板
⊙埋立処分（安定型最終処分場）
・中間処理（溶融施設又は無害化処理施設）
石綿含有建材除去後の仕上げ工事　・図示　・

石綿含有建材位置
図面参照（仕上表、その他伏図、詳細図等明記）、調査結果報告書による

| 訂正 | 月 ● 日 |
|---|---|
| | ● |
| | ● |

岩手県釜石市小佐野町2丁目4番15 TEL 0193-23-9970 Fax 0193-23-1120
㈲アルファーシステム
一級建築士事務所（岩手県知事）登録か（2704）第1003号　管理建築士
一級建築士　（大臣）登録　第２３４５８１号　柏館　旨緒

| 設計年月日 | 設計 | 検図 | 承認印 | 工事名称 | 設計番号 |
|---|---|---|---|---|---|
| R4 ● 10 ● 15 | | | | 旧小佐野中学校解体工事 | ― |
| | 製図 A１ | 担当 | 承認年月日 ● ● | 図面名称 解体工事　特記仕様書（2）　縮尺 1/1 (A1) 1/2 (A3) | 図面番号 K ― 2 |

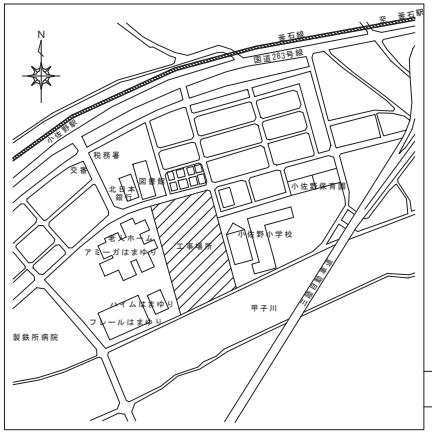


付近見取図

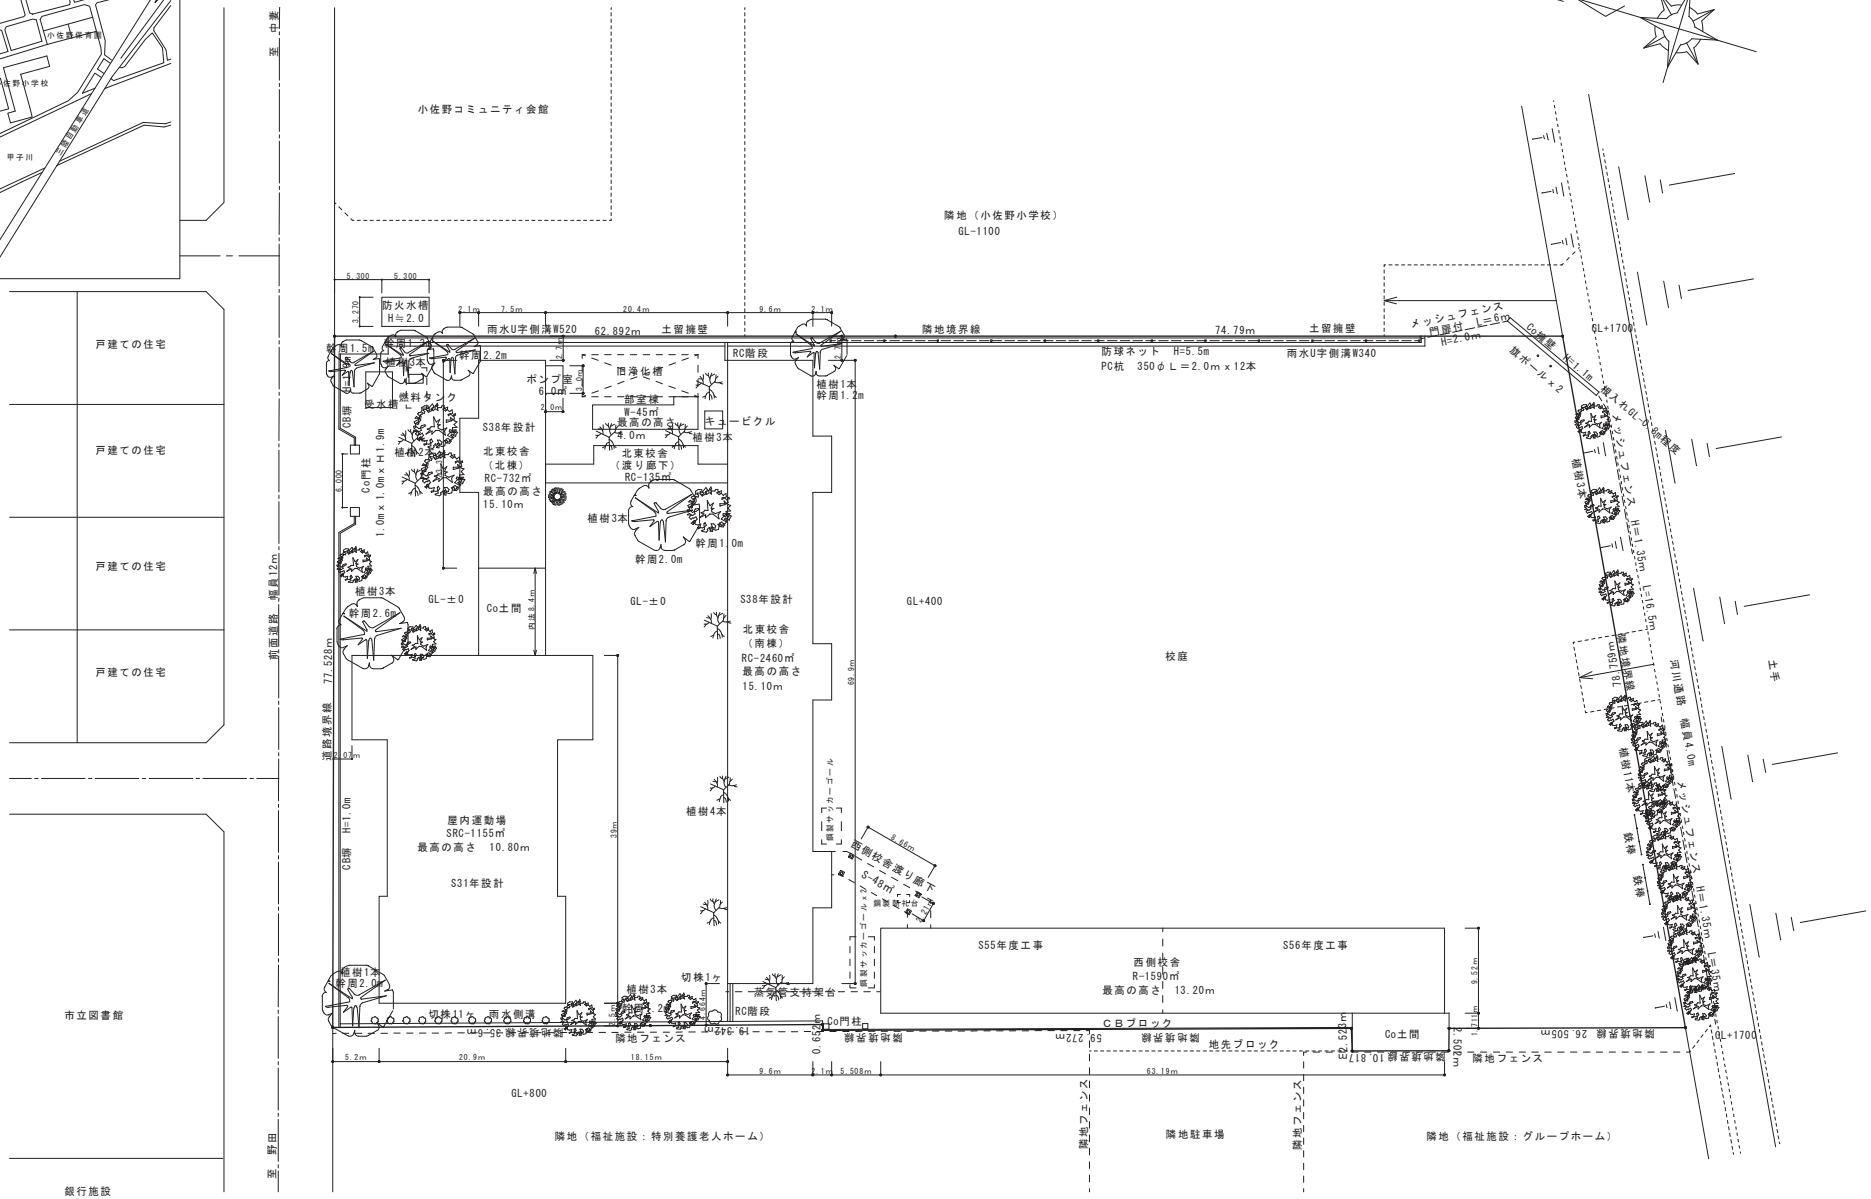


既存　配置図　S:1/300

| | | | | | | | | | |
|---|---|---|---|---|---|---|---|---|---|
| 訂正 | 月 日 | 岩手県釜石市小佐野町2丁目4番15 TEL 0193-23-9970 Fax 0193-23-1120<br>㈲アルファーシステム<br>一級建築士事務所（岩手県知事）登録か（2704）第1003号　管理建築士<br>一級建築士　（大臣）登録　第234581号　柏舘　旨禎 | 設計年月日<br>R4 10 15 | 設計 | 検図 | 承認印 | 工事名称<br>旧小佐野中学校解体工事 | | 設計番号<br>— |
| | | | | 製図<br>A 1 | 担当 | 承認年月日 | 図面名称<br>既存　配置図・付近見取図 | 縮尺<br>1/300 (A1)<br>1/600 (A3) | 図面番号<br>K — 3 |

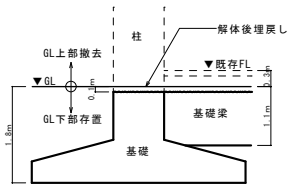


北東校舎断面

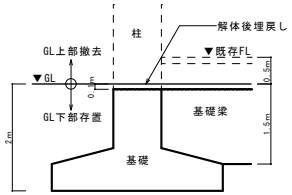


西校舎断面

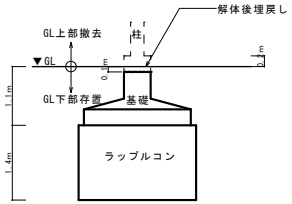


渡り廊下断面

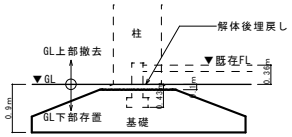


屋内運動場断面

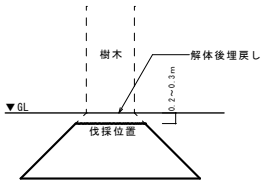


樹木伐採断面

：掘削・盛土範囲

：仮置き盛土範囲

：段差解消盛土範囲

：基礎存置範囲（GL上部を撤去解体）

解体後掘削範囲のみを均し、浮石等を撤去する（現況ＧＬのまま）

**掘削＋盛土の面積**

色塗り面積：1,774㎡
建物周囲作業用掘削：外周約564m x 掘削幅0.5m＝282㎡　（深さ0.2m程度）
樹木伐採時掘削：44本 x 1mx1m＝44㎡
北東校舎段差解消盛土：77m x 4m＝308㎡
土砂仮置場：100㎡+100㎡+225㎡＝425㎡

※　掘削＋盛土の面積＝2,833㎡　＜　3,000㎡

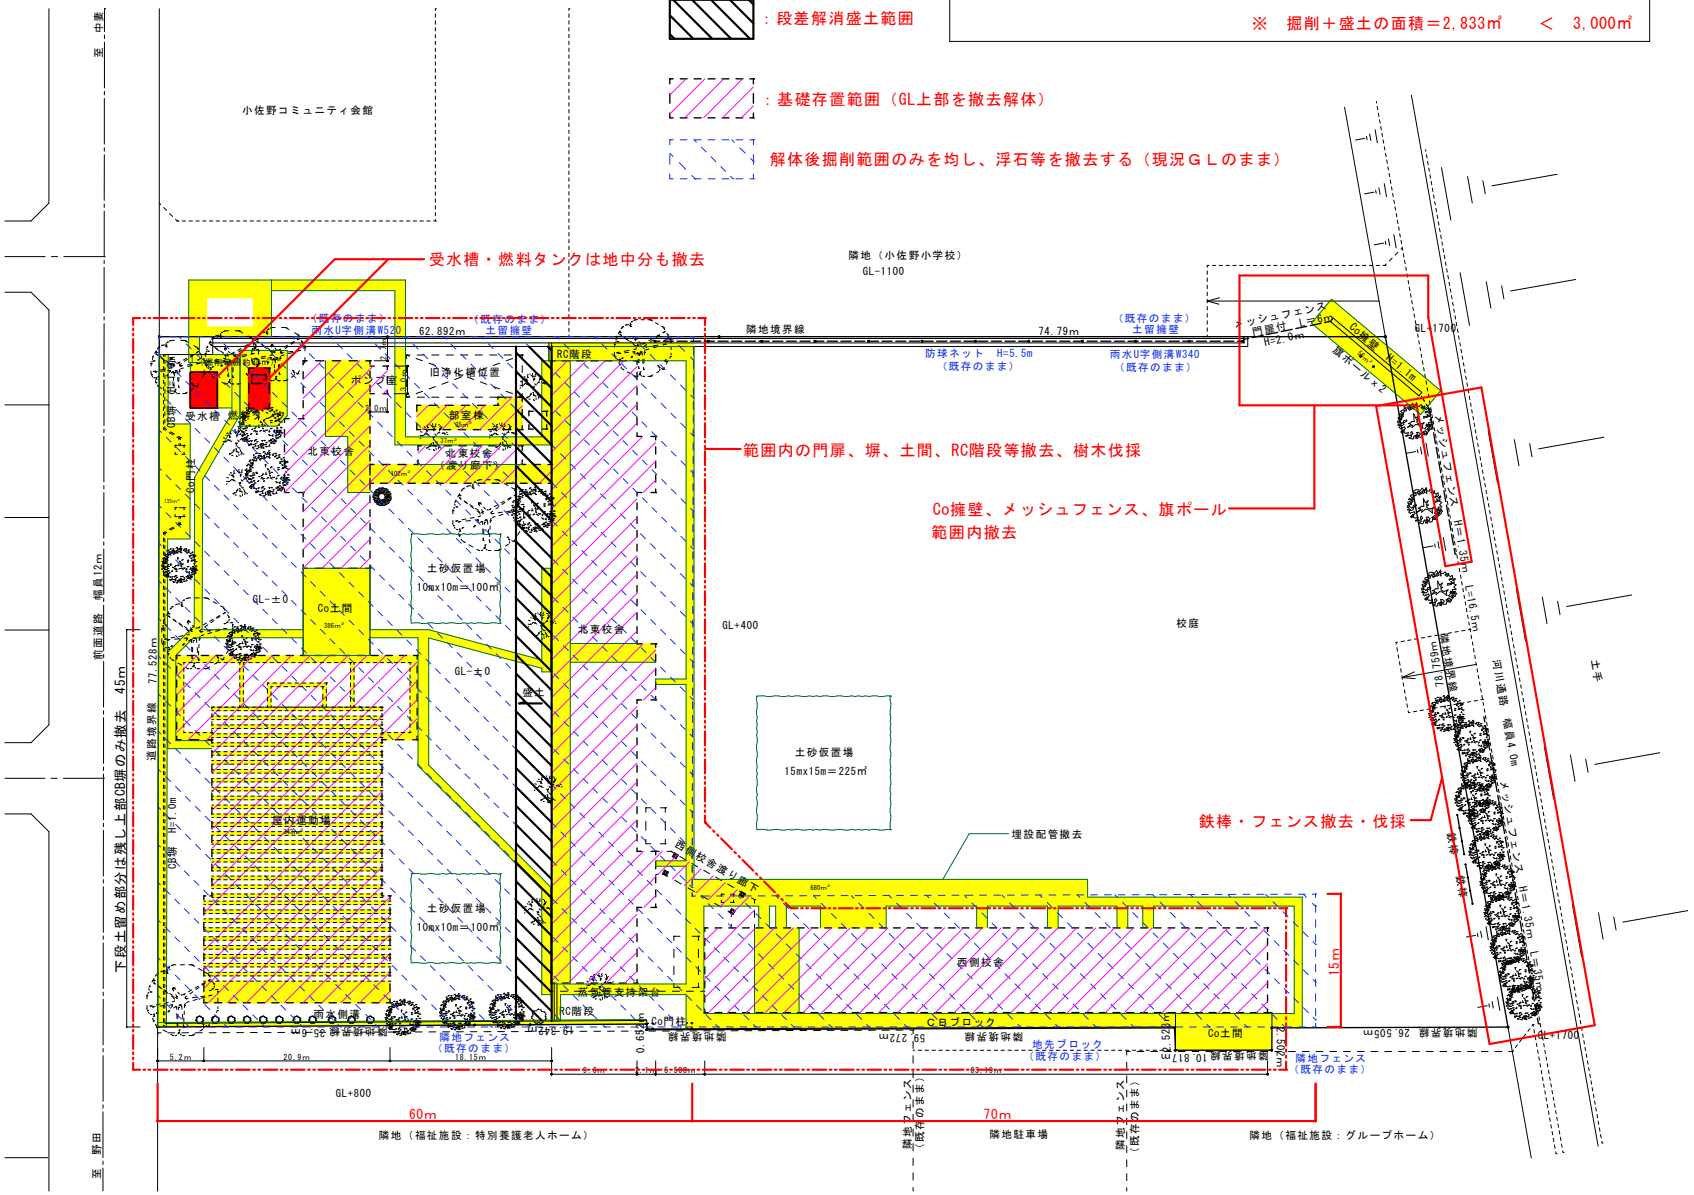


配置図　S:1/300

| 訂正 | 月 ● 日 |
|---|---|
| | ● |
| | ● |


岩手県釜石市小佐野町2丁目4番15 TEL 0193-23-9970 Fax 0193-23-1120
㈲アルファーシステム
一級建築士事務所（岩手県知事）登録お(2204)第1003号　管理建築士
一級建築士　（大臣）登録　第２３４５８１号　柏舘　旨崎


| 設計年月日 | 設計 | 検図 | 承認印 | 工事名称 | 設計番号 |
|---|---|---|---|---|---|
| R4 ● 9 ● 15 | | | | 旧小佐野中学校解体工事 | — |
| | 製図 A 1 | 担当 | 承認年月日 ● ● | 図面名称 解体範囲図 | 縮尺 1/300 (A1) 1/600 (A3) |
| | | | | | 図面番号 K — 4 |

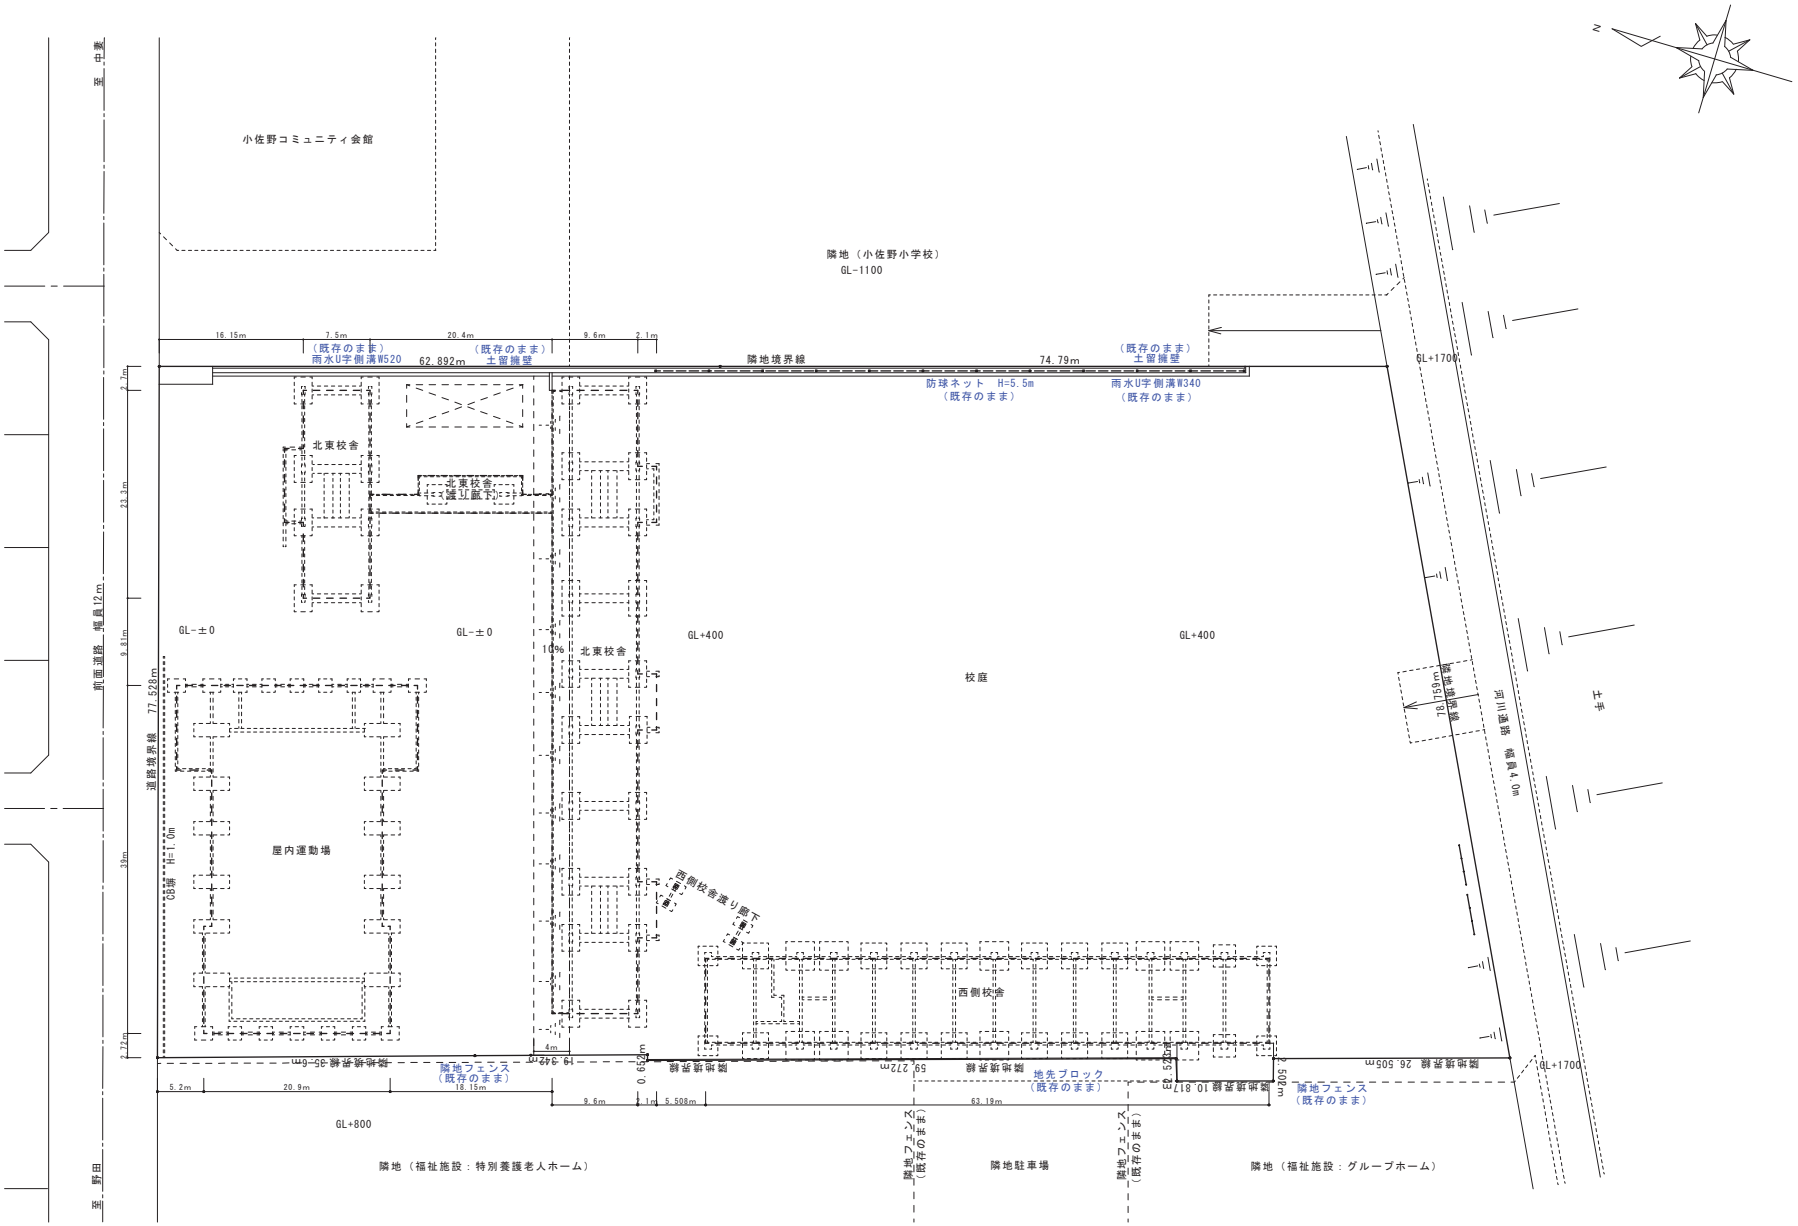


残置物　予定配置図　S:1/300

| | | | | | | | | | |
|---|---|---|---|---|---|---|---|---|---|
| 訂正 | 月 日 | 岩手県釜石市小佐野町2丁目4番15 TEL 0193-23-9970 Fax 0193-23-1120<br>㈲アルファーシステム<br>一級建築士事務所（岩手県知事）登録お(2204) 第1003号　管理建築士<br>一級建築士　（大臣）登録　第234581号　柏舘　旨統 | 設計年月日<br>R4 9 15 | 設計 | 検図 | 承認印 | 工事名称<br>旧小佐野中学校解体工事 | | 設計番号<br>— |
| | | | | 製図<br>A1 | 担当 | 承認年月日 | 図面名称<br>残置物予定配置図 | 縮尺<br>1/300 (A1)<br>1/600 (A3) | 図面番号<br>K — 5 |

# 外部仕上表

| | | 訂正欄 |
|---|---|---|
| 正面 | 巾木 ～コンクリート打放仕上（補修）<br>壁 ～コンクリート打放仕上（補修） アクリルリシン吹付<br>軒天 ～スチール野縁 (ワ)5%有孔石綿板 V.P(2) ※アスベスト検出 | |
| 右側面 | 巾木 ～コンクリート打放仕上（補修）<br>壁 ～コンクリート打放仕上（補修）（化粧目地30×10） アクリルリシン吹付<br>軒天 ～スチール野縁 (ワ)5%有孔石綿板 V.P(2) ※アスベスト検出<br>渡り廊下 | |
| 左側面 | 巾木 ～コンクリート打放仕上（補修）<br>壁 ～コンクリート打放仕上（補修）（化粧目地30×10） アクリルリシン吹付<br>軒天 ～スチール野縁 (ワ)5%有孔石綿板 V.P(2) ※アスベスト検出 | |
| 背面 | 巾木 ～コンクリート打放仕上（補修）<br>壁 ～コンクリート打放仕上（補修） アクリルリシン吹付<br>軒天 ～スチール野縁 (ワ)5%有孔石綿板 V.P(2) ※アスベスト検出 | |

| | | 訂正欄 |
|---|---|---|
| 屋根 | （防水工事を含む）(ワ)0.4%カラー鉄板長尺瓦棒葺 2寸勾配（下地(ワ)12%ルーフィング・アスファルトフェルト20kg相当）<br>相談室屋上 (ワ)30%ウレタンアスファルト ロングスパンルーフ防水<br>昇降口庇 ビチューン防水<br>渡り廊下屋根 ビチューン防水 | |
| 防水 | （便所、厨房、車庫、地下室、その他） | |
| 出入口 | アルミドア （見込み100%、70%） | |
| 窓 | アルミサッシュ （見込み70%） 西側のガラスは全て アミイリガラスにする | |
| 樋 | φ80%クロガスト管 OP(2) ルーフドレーン 樋型φ80% | |

| | | 訂正欄 |
|---|---|---|
| 其の他 | （煙突、犬走り、マット、植込、屋外階段、庇、旗竿金物、看板、シャッター、屋外手摺、丸環、柵、塀、門、街灯、面格子、郵便受、クラップ等）<br>断熱材 外壁廻り (ワ)25%スタイロホームキ込み<br>R階屋根スラブ外壁廻り (ワ)25%スタイロホームキ込み<br>便所外壁廻り (ワ)25%ドリゾールボードキ込み<br>土間スラブ下 (ワ)25%スタイロホーム敷込み (ワ)0.1%<br>ビニールフィルム敷込み | |

# 内部仕上表 No. 1

| 室名 | | 床 | 寸法 | 巾木 | 寸法 | 腰 | 寸法 | 壁 | 寸法 | 天井 | 寸法 | 造作 | 寸法 | 摘要 | 設備関係事項 |
|---|---|---|---|---|---|---|---|---|---|---|---|---|---|---|---|
| 1階<br>昇降口 | 塗装 | | | O.P(2) | | V.P(2) | | 全左 | | | | | | ・掲示板（ベルフォーム貼）<br>・下足入 1,800×350×1700（4台）、1800×700×1700（2台）<br>・傘立 750×300×500（8台）<br>・ステンレスマット 900×600 〔ステンレス枠〕 | |
| | 仕上材 | モルタル金鏝仕上<br>モルタル下地長尺シート貼 | @2.5%1 | 木製（塗装下）<br>人造石 | 90%<br>100% | モルタル金コテ（塗装下） | | | | ジュラトン埋込り（フクビ24号） | @9%1 | | | | |
| | 下地 | RC造<br>※上框 人造石 120×120 | | RC造 | | RC造 | | | | スチール野縁 | | | | | |
| 相談室 | 塗装 | | | O.P(2) | | V.P(2) | | V.P2 | | | | カーテンボックス OP(2) | 200×100 | ・スチール黒板 1,200×900<br>・吊り下げカーテンレール（ステンレス）（コーナー付）<br>・ア棚 1800×550×1900（3段）<br>・掃除具入 600×450×1900（1台）<br>・洗面バック<br>・掲示板（ベルフォーム貼り） 3ケ所<br>・折畳みテーブル 600×1500×750 （5台）<br>・カーテン | |
| | 仕上材 | モルタル下地長尺シート貼 | (ワ)25 | 木製（塗装下） | 90%<br>ベルフォーム貼り | Tj 樹脂ペイント (ワ)5% | | 樹脂ペイント(ワ)5%<br>全左 | | 化粧プラスターボード（吸音）（ビニールクロビ） | @9%1 | | | | |
| | 下地 | RC造 | | RC造 | | 木胴縁 | | 木胴縁 全左 | | スチール野縁<br>RC躯型・コンクリート打放し補修仕上 マスチックローラー仕上 | | | | | |
| 便所(男子) | 塗装 | | | | | | | | | V.P(2) | | | | ・掃除具入 600×450×1900（1台）<br>・床下点検口 450×450（1ヶ所） アルミ枠<br>・隔壁（ラランゾーブロック板 (ワ)40%） | |
| | 仕上材 | モルタル下地磁器モザイクタイル貼（黒釉） | | モルタル下地磁器モザイクタイル（白釉） | | 全左 | | 全左 | | 防災ライト目地張（フクビ24号） | @63%1 | | | | |
| | 下地 | RC造 | 25角 | RC造 | 25角 | | | ※隔板ラランゾーブロック(ワ)30% | | スチール野縁 | | | | | |
| 便所(女子) | 塗装 | | | | | | | | | | | | | ・掃除具入 600×450×1900（1台）<br>・床下点検口 450×450（1ヶ所） アルミ枠 | |
| | 仕上材 | 全上 | | 全上 | | 全上 | | 全上 | | 全上 | | | | | |
| | 下地 | RC造 | | | | | | ※隔板ラランゾーブロック(ワ)30% | | | | | | | |
| 金工室 | 塗装 | ウレタン塗装三回 | | O.P2 | | VP2 VP2 | | 全左 | | | | | | ・機械台（地盤・ボール盤・グラインダー）<br>・スチール黒板（黒面）<br>・OHPスクリーン埋込ボールト（木材ネット）<br>・作業台 4200×500×750（2台）<br>・流し台 800×600×830（1台）<br>・掃除具入 600×450×1900（1台）<br>・炉 レンガ積（耐火レンガ） 450×450×200<br>・黒面黒板 3600×1200 | |
| | 仕上材 | モルタル下地フローリングブロック(ブナ) @50%1<br>一部流し前モルタル金コテアートフロアー | | 木製 | スチールパーティション 90% | 一部ベルフォーム貼<br>モルタル (ワ)5%<br>樹脂ペイント<br>スチール パーティション | | | | 化粧プラスターボード貼り（吸音）（ビニールクロビ） | @9%1 | | | | |
| | 下地 | RC造<br>※自動目地棒（床仕上別途） | | RC造 | | モルタル RC 木胴縁 | | | | スチール野縁<br>RC躯型・コンクリート打放し補修仕上 マスチックローラー仕上 | | | | | |

| | | | | | | | |
|---|---|---|---|---|---|---|---|
| 訂正 | 月 日 | | 岩手県釜石市小佐野町2丁目4番15 TEL 0193-23-9970 Fax 0193-23-1120<br>(有)アルファーシステム<br>一級建築士事務所（岩手県知事）登録か（2704）第1003号 管理建築士<br>一級建築士 （大臣）登録 第234581号 柏舘 昌穂 | 設計年月日 R4 10 15 | 設計 | 検図 | 承認印 |
| | | | | 製図 A1 | 担当 | 承認年月日 | |

| | | | |
|---|---|---|---|
| 工事名称 | 旧小佐野中学校解体工事 | 設計番号 | — |
| 図面名称 | 西側校舎 仕上表（1） | 縮尺 1/1 (A1) 1/2 (A3) | 図面番号 K — 6 |

# 内部仕上表　No. 2

| 室名 | | 床 | 寸法 | 巾木 | 寸法 | 腰 | | 寸法 | 壁 | 寸法 | 天井 | 寸法 | 造作 | 寸法 | 摘要 | 設備関係事項 |
|---|---|---|---|---|---|---|---|---|---|---|---|---|---|---|---|---|
| 準備室 (1) | 塗装 | ウレタン塗装(3回) | | O.P2 | | VP2 | 仝左 | | 仝左 | | | | | | ◦流し台 800×600×830 (1台) | |
| | 仕上材 | モルタル下地 フローリングアロック(ブナ) | ⓟ50 m/m | 木製 | H=90 m/m | | | | | | 化粧プラスターボード貼り(吸音) (ビニールクロス) | ⓟ 9 m/m | | | ◦戸棚 1350×450(600)×3050 (7台) | |
| | | 一部流し前モルタル金ゴテ アートフロアー | | | スチールパーティション | モルタル | 切ちり張 極めペーヤ | スチールパーティション | | | | | | | ◦作業台 1050×1500×730 (3台) | |
| | 下地 | RC造 | | RC造 | | RC | 木胴縁 | | | | スチール野縁 | | | | | |
| | | ※真鍮目地棒(流し前仕) | | | | AW-1 サッシ腰 サンドイッチパネル VP2 | | | | | 躯型 コンクリート打放シ補修の上 マスチックローラー仕上 | | | | | |
| 木工室 | 塗装 | ウレタン塗装(3回) | | O.P2 | | VP2 | 仝左 | | 仝左 | | | | | | ◦スチール黒板(曲面) 3,600×1,200 | |
| | 仕上材 | モルタル下地 フローリングアロック(ブナ) | ⓟ50 m/m | 木製 | H=90 m/m | | 一部ベルフォーム | | | | 化粧プラスターボード貼り(吸音) (ビニールクロス) | ⓟ 9 m/m | | | ◦O.H.Pスクリーン用吊ボールト取付 | |
| | | 一部流し前モルタル金ゴテ アートフロアー | | | スチールパーティション | モルタル | 切ちり張 極めペーヤ | スチールパーティション | | | | | | | ◦機械基礎 (3ケ) | |
| | 下地 | RC造 | | RC造 | | RC | 木胴縁 | | | | スチール野縁 | | | | ◦流し台 2300×600×830 (1台) | |
| | | ※真鍮目地棒(流し前仕) | | | | ADW-3, AW-1 サッシ腰 サンドイッチパネルVP2 | | | | | 躯型 コンクリート打放シ補修の上 マスチックローラー仕上 | | | | ◦掃出口 公団型ダスト ホッパー 450×500 | |
| 準備室 (2) | 塗装 | | | O.P2 | | V.P2 | 仝左 | | 仝左 | | | | | | ◦戸棚 1350×450(600)×3050 (4台) | |
| | 仕上材 | モルタル下地 長尺シート貼 | ⓟ2.5 m/m | 木製 | | | | | | | 化粧プラスターボード貼り(吸音) (ビニールクロス) | ⓟ 9 m/m | | | | |
| | | 一部流し前モルタル金ゴテ アートフロアー | | | スチールパーティション | モルタル | 切ちり張 極めペーヤ | スチールパーティション | | | | | | | ◦流し台 500×600×830 (1台) | |
| | 下地 | RC造 | | RC | | RC | 木胴縁 | | | | スチール野縁 | | | | ◦作品棚 1350×600×1900(4台) | |
| | | ※真鍮目地棒(流し前) | | | | AW-1 腰 サンドイッチパネル VP2 | | | | | 躯型 コンクリート打放シ補修の上 マスチックローラー仕上 | | | | | |
| 美術室 | 塗装 | | | O.P2 | | V.P2 | 仝左 | | | | | | カーテンボックス 200×100 OP2- | | ◦スチール黒板(曲面) | |
| | 仕上材 | モルタル下地 長尺シート貼 | ⓟ2.5 m/m | 木製 | H=90 | モルタル | 切ちり張 極めペーヤ | スチールパーティション | 仝左 | | 化粧プラスターボード貼り(吸音) (ビニールクロス) | ⓟ 9 m/m | | | ◦作業台 1510×600×750 (4台) | |
| | | 一部流し前モルタル金ゴテ アートフロア. | | | スチールパーティション | | 一部ベルフォーム | | | | | | | | ◦流し台 4500×600×830 (1台) | |
| | 下地 | RC造 | | RC | | RC | 木胴縁 | | | | スチール野縁 | | | | ◦掃除具入 600×450×1500 (1台) | |
| | | ※真鍮目地棒 | | | | 掲示板 モルタル金ゴテ下地 ベルフォーム張り | | | | | 躯型 コンクリート打放シ補修の上 マスチックローラー仕上 | | | | ◦O.H.Pスクリーン用吊ボールト取付 | |
| | | | | | | | | | | | | | | | ◦暗幕用カーテンレール | |
| 階段室A | 塗装 | | | 現行タイル | H=90% | 既行タイル | | | 仝左 | | EP2 | | | | ◦ノンスリップ(ステンレスゴムタイヤスリ) | |
| | 仕上材 | モルタル下地 長尺シート貼 | ⓟ2.5 m/m | モルタル金ゴテ 目地ツカレ | | モルタル金ゴテ | | | | | プラスター金ゴテ(塗装下) | | | | | |
| | 下地 | RC造 | | RC造 | | RC造 | | | | | RC造 | | | | ◦笠木 200×30 集成材 CL | |
| | | | | | | | | | | | | | | | ◦2F木ドリバ手摺 φ42%パイプ OP2 | |
| 階段室B | 塗装 | | | | | | | | | | | | | | 仝上 | |
| | 仕上材 | 仝上 | | 仝上 | | 仝上 | | | 仝上 | | 仝上 | | | | | |
| | 下地 | | | | | | | | | | | | | | | |
| 廊下 | 塗装 | | | O.P2 | | V.P2 | 仝左 | | 仝左 | | | | | | ◦連絡黒板 2ケ所 | |
| | 仕上材 | モルタル下地 長尺シート貼 | ⓟ2.5 m/m | 木製(塗装下) | H=50 | モルタル | 切ちり張 極めペーヤ | スチール パーティション | | | シブトーン貼 (ビニールクロス) | ⓟ 9 m/m | | | ◦クリーナー受台 200×500 (1台) H=750% | |
| | | | | | スチールパーティション | | | | | | | | | | | |
| | 下地 | RC造 | | RC造 | | RC | 木胴縁 | | | | スチール野縁 | | | | | |
| | | | | | | | | | | | 躯型 コンクリート打放シ補修の上 マスチックローラー仕上 | | | | | | |

| | | | | | | | | | |
|---|---|---|---|---|---|---|---|---|---|
| 訂正 | 月 ● 日 | 岩手県釜石市小佐野町2丁目4番15 TEL 0193-23-9970 Fax 0193-23-1120 (有)アルファーシステム 一級建築士事務所(岩手県知事)登録か(2704)第1003号 管理建築士 一級建築士 (大臣)登録 第234581号 柏舘 昌穂 | 設計年月日 R4 ● 10 ● 15 | 設計 | 検図 | 承認印 | 工事名称 旧小佐野中学校解体工事 | | 設計番号 — |
| ○ | | | 製図 A1 | 担当 | 承認年月日 ● ● | 図面名称 西側校舎 仕上表(2) | 縮尺 1/1 (A1) 1/2 (A3) | 図面番号 K — 7 | |
| ○ | | | | | | | | | |

# 内部仕上表　No. 3

| 室名 | | 床 | 寸法 | 巾木 | 寸法 | 腰 | 寸法 | 壁 | 寸法 | 天井 | 寸法 | 造作 | 寸法 | 摘要 | 設備関係事項 |
|---|---|---|---|---|---|---|---|---|---|---|---|---|---|---|---|
| 2 階 | 塗装 | | | OP | | V.P　OP（一部ベルボーン張） | | | | | | | | ・スチール黒板（曲面）3600×1200（1ヶ所） | |
| | 仕上材 | モルタル下地 ビニール長尺シート貼 | ⓟ2.5㎜ | 木製 | H=90 | モルタル　木目ペーパー　全左（ガラスボード張り 下地ベニヤ 軽作 風仕様）　スチールパーティション | | 全左 | | 化粧プラスターボード目地切り（吸音） | ⓟ9㎜ | 〃（手動）1800×900（1ヶ所） | | | |
| | | | | | | | | | | | | 〃（〃）2000×900（1ヶ所） | | | |
| C. R | 下地 | RC造 | | RC | | RC　木胴縁 | | | | スチール野縁 | | | | ・掲示板（ベルフォーム貼） | |
| | | | | | | AW-1・ADW-3　煙ナンドインテリアペイント VP2 | | 空型コンクリート打放し補修の上 マスチックローラー仕上 | | 空型コンクリート打放し補修の上 マスチックローラー仕上 | | | | ・O.H.P スクリーン 壁釣 ボールト取付 | |
| | | | | | | | | | | | | | | ・教師用戸棚（テレビ台付）1200×500×1500（1ヶ） | |
| | | | | | | | | | | | | | | ・掃除具入 600×450×1900（1ヶ） | |
| | | | | | | | | | | | | | | ・生徒ロッカー 1800×400×900（3段） 750×400×900（1ヶ） | |
| | | | | | | | | | | | | | | ・戸棚 1200×500×1500（1ヶ） | |
| 便所（男子） | 塗装 | | | | | | | | | V.P₂ | | | | ・掃除具入 600×450×1900（1ヶ） | |
| | 仕上材 | モルタル下地 磁器モザイクタイル貼（黒目） | 25角 | モルタル下地 磁器モザイクタイル貼（角目） | 25角 | 全左 | | 全左 | | 防火ライト目透張（フクビ'24号） ※アスベスト検出 | ⓟ5.5㎜ | | | ・隔壁（テラゾーブロック本磨 70×40%） | |
| | 下地 | RC造 | | RC造・コンクリートブロック | | | | | | スチール野縁 | | | | ・大便スクリーン ポリエステルフラッシュ製 | |
| | | ※ アスファルト防水 E-1 ラテックス特殊モルタル 0.35~0.0% | | ※ H 300% アスファルト防水 | | | | ※ 勝手テラゾーブロック 150×30 | | | | | | | |
| 便所（女子） | 塗装 | | | | | | | | | | | | | ・掃除具入 600 450 1900（1ヶ） | |
| | 仕上材 | 全上 | | 全上 | | 全上 | | 全上 | | 全上 ※アスベスト検出 | | | | ・大便スクリン ポリエステルフラッシュ製 | |
| | 下地 | | | | | | | | | | | | | ・ | |
| | | | | | | | | ※ 勝手 テラゾーブロック 150×30 | | | | | | | |
| 階段室 A | 塗装 | | | 吸付タイル | | 吸付タイル | | | | EP₂ | | | | | |
| | 仕上材 | モルタル下地長尺シート貼 | ⓟ2.5㎜ | モルタル金ゴテ | H=100 | モルタル金ゴテ（塗装下） | | 全左 | | プラスター金ゴテ（段鼻） | | | | ・笠木 〃 H=100% 200×30 年成板 CL | |
| | | | | | | | | | | | | | | ・ | |
| | 下地 | RC造 | | RC造 | | RC造 | | | | RC造 | | | | | |
| 階段室 B | 塗装 | | | | | | | | | | | | | | |
| | 仕上材 | 全上 | | 全上 | 全上 | 全上 | | 全上 | | 全上 | | | | 全上 | |
| | 下地 | | | | | | | | | | | | | | |
| 廊下 | 塗装 | | | OP₂ | | VP₂　全左 | | | | | | | | ・連絡黒板 2ヶ所 | |
| | 仕上材 | モルタル下地長尺シート貼 | ⓟ2.5㎜ | 木製 | H=90% | モルタル　木目ペーパー | | 全左 | | シプトーン貼（ビニールフクビ） | ⓟ9% | | | ・クリーナー受台 200×500 H=750（2ヶ所） | |
| | | | | スチールパーティション | | | スチールパーティション | | | | | | | | |
| | 下地 | RC造 | | RC造 | | RC造　木胴縁 | | | | スチール野縁 | | | | | |
| 渡り廊下 | 塗装 | | | | | 吸付タイル | | | | | | | | | |
| | 仕上材 | モルタル下地長尺シート貼 | ⓟ2.5㎜ | | H=75 | | 6.% | 全左 | | シプトーン貼（ビニールフクビ） | ⓟ9% | | | | |
| | 下地 | ALC造 | | ALC造 | | ALC造 | | | | スチール野縁 | | | | | |

| | | | | | | | | | |
|---|---|---|---|---|---|---|---|---|---|
| 訂正 | 月 日 | 岩手県釜石市小佐野町2丁目4番15 TEL 0193-23-9970 Fax 0193-23-1120 ㈲アルファーシステム 一級建築士事務所（岩手県知事）登録か（2704）第1003号 管理建築士 一級建築士（大臣）登録 第234581号 柏舘 旨綾 | 設計年月日 R4 10 15 | 設計 | 検図 | 承認印 | 工事名称 旧小佐野中学校解体工事 | | 設計番号 — |
| | | | 製図 A1 | 担当 | 承認年月日 | 図面名称 西側校舎 仕上表（3） | 縮尺 1/1 (A1) 1/2 (A3) | 図面番号 K — 8 | |

# 内部仕上表　No. 4

| 室名 | | 床 | 寸法 | 巾 | 木 | 寸法 | 腰 | | | 寸法 | 壁 | 寸法 | 天井 | 寸法 | 造作 | 寸法 | 摘要 | 設備関係事項 |
|---|---|---|---|---|---|---|---|---|---|---|---|---|---|---|---|---|---|---|
| 3 階 | 塗装 | | | O.P₂ | | | V.P 一部ベルベット…黒板 | | | | | | | | カーテンボックス 200×100 OP2 | | ・スチール黒板（前面） | |
| | 仕上材 | モルタル下地長尺シート貼 | ⑦2.5 ㎜ | 木製 | | H=90 | 樹脂ペンキ | 樹脂ペンキ / 石綿セメント板 t=6㎜ | スチールパーティション | | 全左 | | 化粧プラスターボード目切り（鏡面） | ⑥9 ㎜ | | | ・掲示板（ペルフォーム貼）<br>・O.H.Pスクリーン 用壁内ボールト取付 | |
| 調理室 | | 一部流し前モルタル金コテアートフロアー | | | スチールパーティション | | | | | | | | （ビニールフクビ） | | | | ・流し台 1900×600×830（2台） | |
| | 下地 | RC造 | | RC | | | 木胴縁 | 軽鉄胴縁 | | | | | スチール野縁 | | | | ・排除具入 600×450×1900（1台）<br>・カーテンレール | |
| | | ※真鍮目地棒（流し前） | | | | | ※S手地部分 ⑦50㎜ グラスウール充填<br>AW-1 ADW-3 間 サンドイッチパネル VP2 | | | | | | 床型コンクリート打放シ補修仕上<br>マスチックローラー仕上 | | | | | |
| 準備室 | 塗装 | | | O.P₂ | | | V.P | | | | | | | | | | ・戸棚 1800×500×1900（3台）, 1800×500×1900（3台） | |
| | 仕上材 | モルタル下地長尺シート貼 | ⑦2.5 ㎜ | 木製 | | H=90 | 樹脂ペンキ | 樹脂ペンキ / 石綿セメント板 t=6㎜ | スチールパーティション | | 全左 | | 化粧プラスターボード目切り（鏡面） | ⑦9 ㎜ | | | ・薬品棚 900×500×3050（2台） | |
| | | 一部流し前モルタル金コテアートフロア | | | スチールパーティション | | | | | | | | （ビニールフクビ） | | | | ・流し台 1200×600×830（1台） | |
| | 下地 | RC造 | | RC | | | 木胴縁 | 軽鉄胴縁 | | | | | スチール野縁 | | | | ・排除具入 600×450×1900（1台） | |
| | | ※真鍮目地棒（流し前） | | | | | AW-1 の間 サンドイッチパネル VP2 | | | | | | 床型コンクリート打放シ補修仕上<br>マスチックローラー仕上 | | | | | |
| 視聴覚室 | 塗装 | | | O.P | | | O.P₂ | O.P₂ | | | | | | | カーテンボックス 200×100 OP2 | | ・引分黒板（スクリーン内蔵） | |
| | 仕上材 | モルタル下地長尺シート貼 | ⑦2.5 ㎜ | 木製 | | H=90 | 樹脂ペンキ | 全左 | | | 全左 | | 化粧プラスターボード目切り（鏡面） | ⑦9 ㎜ | | | ・放送機器収納棚 1800×500×1900（1台）<br>・掲示板（ペルフォーム貼） | |
| | | ステージ床～コンパネ下地フローリング貼 | ⑥12 ㎜ | | スチールパーティション | | | 石綿セメント板下地 | | | | | | | | | ・テレビハンガー 金ラボールト | |
| | 下地 | RC造 | | RC | | | 木胴縁 | 軽鉄胴仕切 | | | | | スチール野縁 | | | | ・緞帳カーテンレール<br>・洗面ボック | |
| | | | | | | | ⑦50㎜ グラスウール充填<br>ADW-3 · AW-1 の間 サンドイッチパネル VP2 | | | | | | ※ ⑦50㎜ グラスウール充填 | | | | ・排除具入 600×450×1900（1台） | |
| 階段室 A | 塗装 | | | 吸付タイル | | | 吸付タイル | | | | | | E.P | | | | | |
| | 仕上材 | モルタル下地長尺シート貼 | ⑦2.5 ㎜ | モルタル金コテ | | H=90 | モルタル金コテ | | | | 全左 | | 石膏ボード目スカシ目切り（ビニールフクビ） | ⑥12 ㎜ | | | ・笠木 200×30 H=1100㎜ 手摺子CL | |
| | 下地 | RC造 | | RC | | | RC造 | | | | | | スチール野縁 | | | | ・ | |
| 階段室 B | 塗装 | | | | | | | | | | | | | | | | | |
| | 仕上材 | 全上 | | 全上 | | | 全上 | | | | 全上 | | 全上 | | | | 全上 | |
| | 下地 | | | | | | | | | | | | | | | | | |
| 廊下 | 塗装 | | | O.P | | | V.P | | | | | | | | | | ・連絡黒板 1ヶ所 | |
| | 仕上材 | モルタル下地長尺シート貼 | ⑦2.5 ㎜ | 木製 | | H=90 | モルタル | ウレタン樹脂ペンキ | スチールパーティション | | 全左 | | シプトーン貼（ビニールフクビ） | ⑦9 ㎜ | | | ・クリーナ受台 200×500（ドッボ） H=750㎜ | |
| | 下地 | RC造 | | RC造 | | | RC | 木胴縁 | | | | | スチール野縁 | | | | | |
| | 塗装 | | | | | | | | | | | | | | | | | |
| | 仕上材 | | | | | | | | | | | | | | | | | |
| | 下地 | | | | | | | | | | | | | | | | | |

| | | | | | | | | |
|---|---|---|---|---|---|---|---|---|
| RT 正 | 月 ● 日 | 岩手県釜石市小佐野町2丁目4番15 TEL 0193-23-9970 Fax 0193-23-1120<br>㈲アルファーシステム<br>一級建築士事務所（岩手県知事）登録か（2704）第1003号　管理建築士<br>一級建築士　（大臣）登録　第234581号　柏舘　旨統 | 設計年月日 R4 ● 10 ● 15 | 設計 | 検図 | 承認印 | 工事名称 旧小佐野中学校解体工事 | 設計番号 — |
| | ● | | | 製図 A1 | 担当 | 承認年月日 ● ● | 図面名称 西側校舎　仕上表（4） | 縮尺 1/1 (A1) 1/2 (A3) |
| | ● | | | | | | | 図面番号 K — 9 |

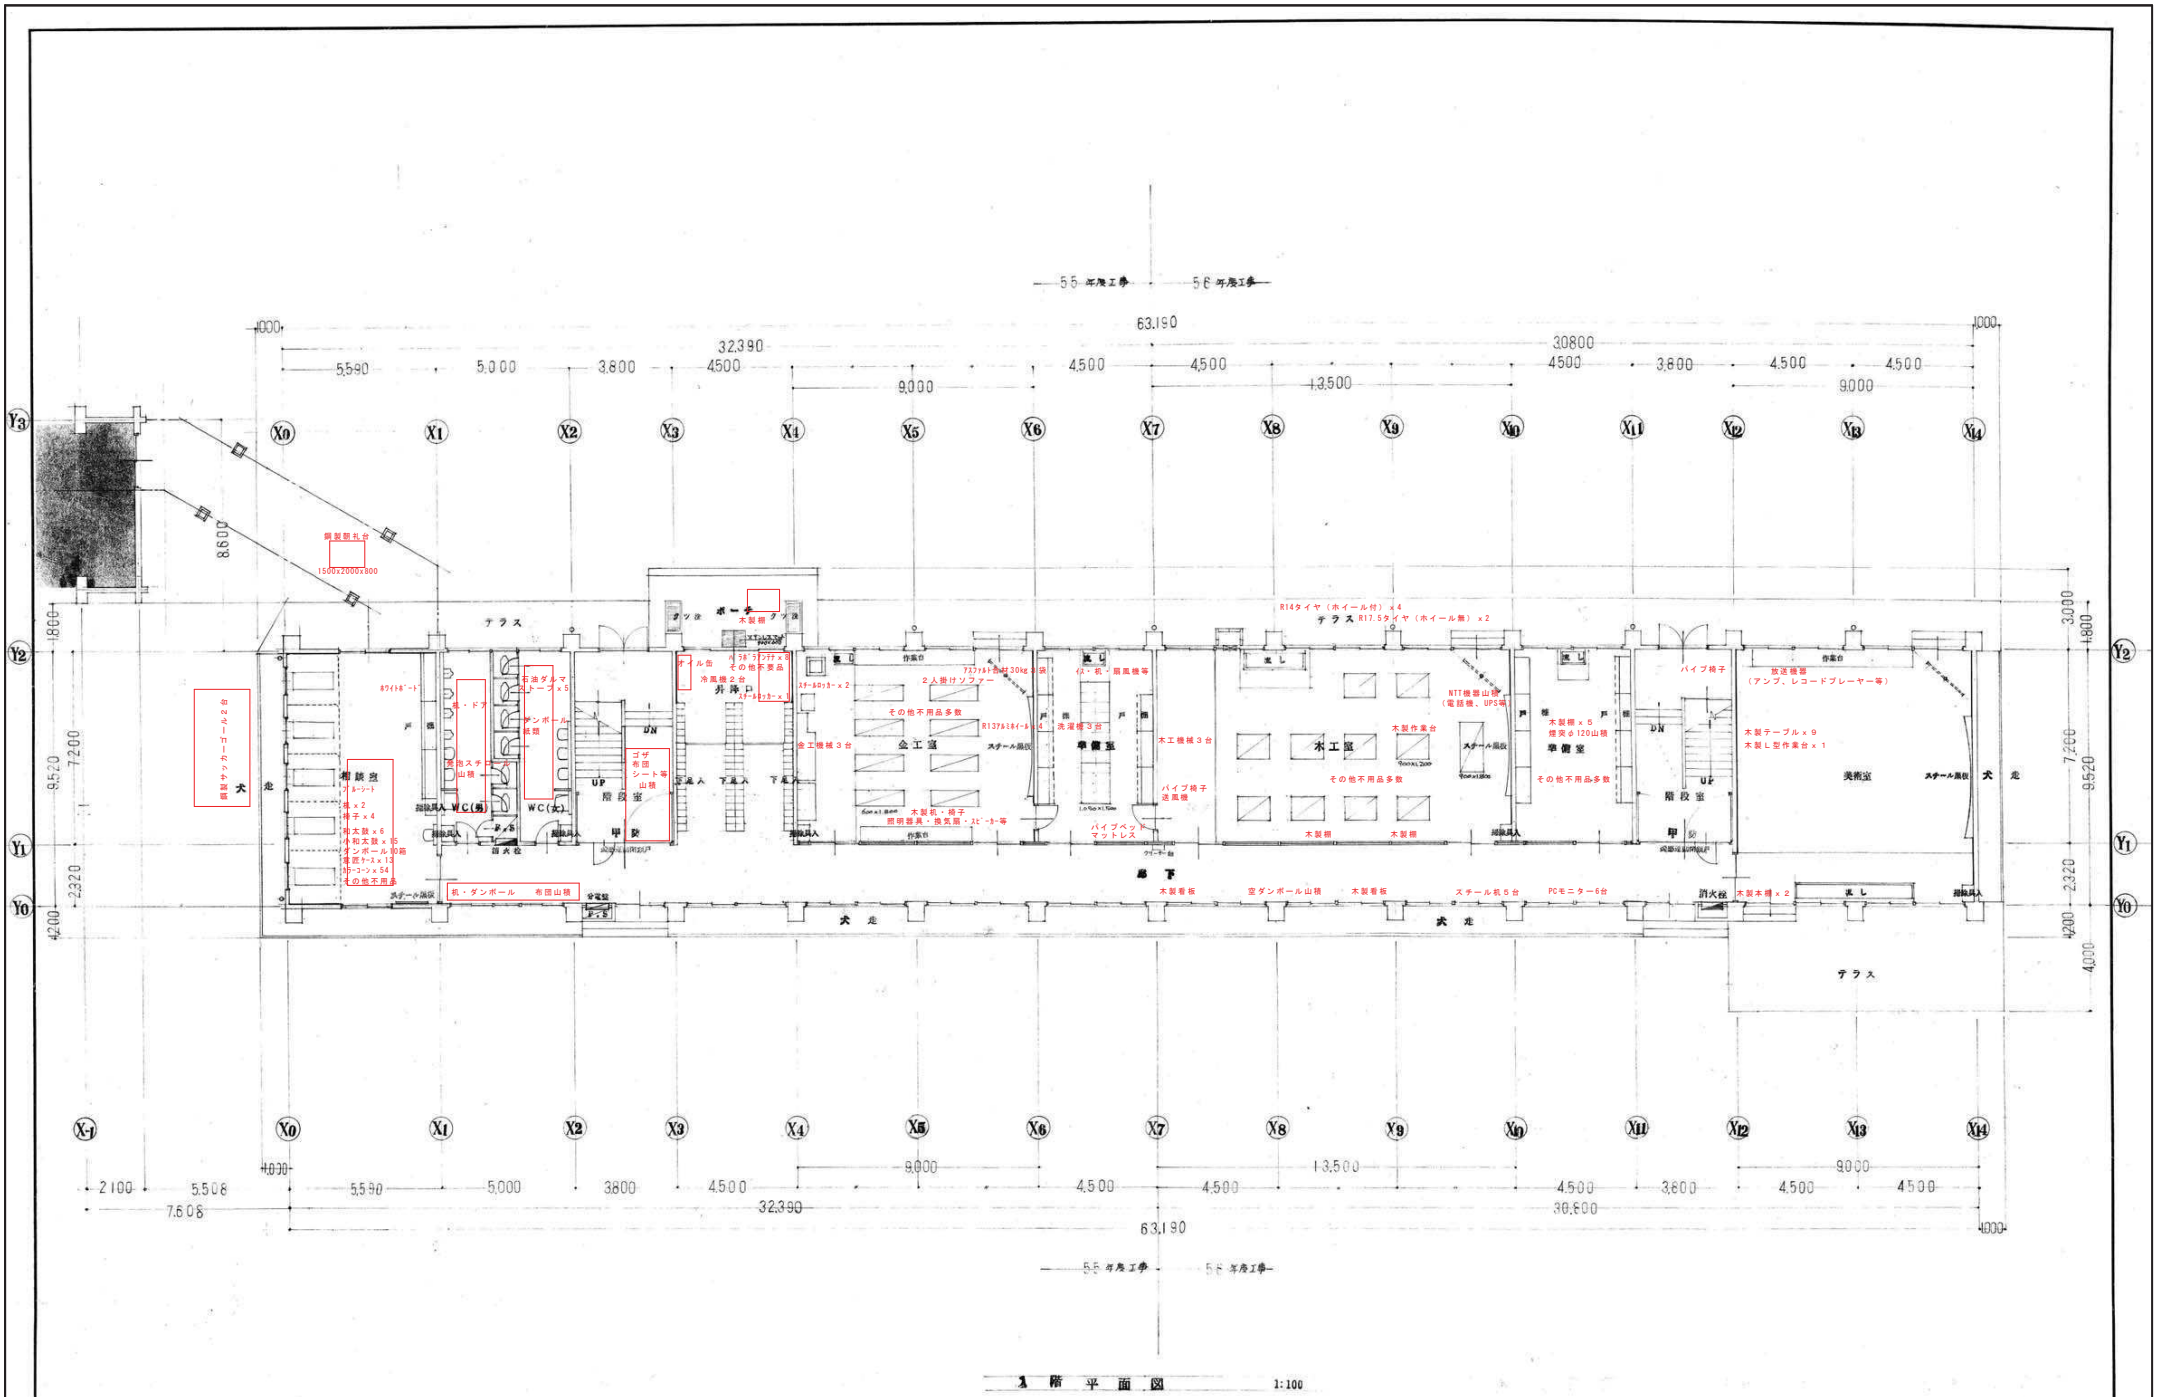


1階平面図　1:100

| | | | | | | | | | |
|---|---|---|---|---|---|---|---|---|---|
| 訂正 | 月 日 | 岩手県釜石市小佐野町2丁目4番15 TEL 0193-23-9970 Fax 0193-23-1120<br>(有)アルファーシステム<br>一級建築士事務所（岩手県知事）登録か（2704）第1003号　管理建築士<br>一級建築士　（大臣）登録　第234581号　柏舘　旨純 | 設計年月日<br>R4 10 15 | 設計 | 検図 | 承認印 | 工事名称 | 旧小佐野中学校解体工事 | 設計番号<br>— |
| | | | | 製図<br>A1 | 担当 | 承認年月日 | 図面名称 | 西側校舎　1階平面図 | 縮尺<br>1/100 (A1)<br>1/200 (A3) |
| | | | | | | | | | 図面番号<br>K — 10 |

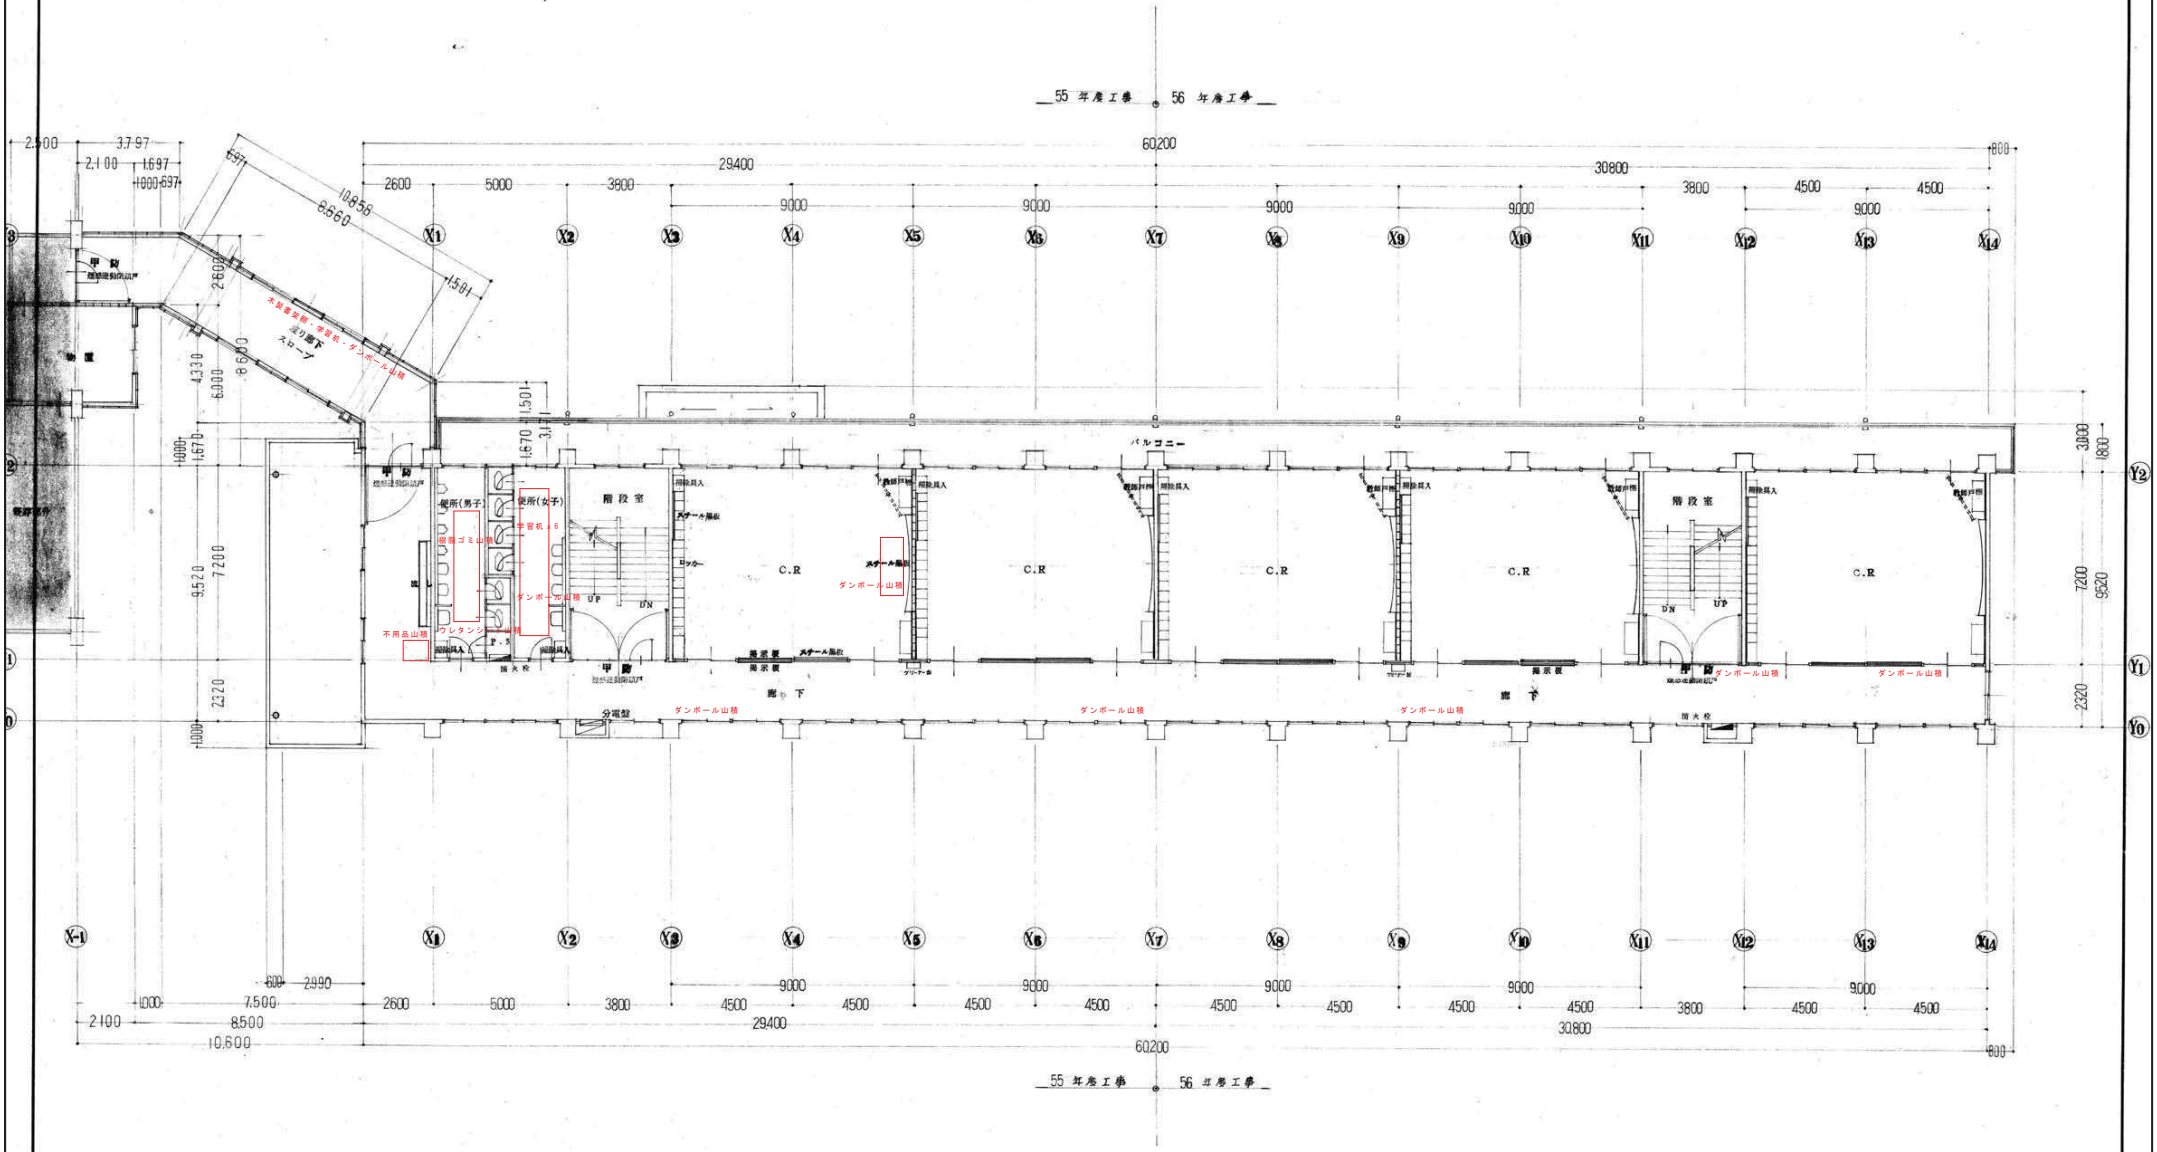


2 階 平 面 図　1:100

| | | | | | | | | | |
|---|---|---|---|---|---|---|---|---|---|
| 訂正 | 月 日 | 岩手県釜石市小佐野町2丁目4番15 TEL 0193-23-9970 Fax 0193-23-1120<br>(有)アルファーシステム<br>一級建築士事務所（岩手県知事）登録か（2704）第1003号　管理建築士<br>一級建築士　（大臣）登録　第234581号　柏舘　旨純 | 設計年月日<br>R4 10 15 | 設計 | 検図 | 承認印 | 工事名称<br>旧小佐野中学校解体工事 | | 設計番号<br>— |
| | | | | 製図<br>A 1 | 担当 | 承認年月日 | 図面名称<br>西側校舎　2階平面図 | 縮尺<br>1/100 (A1)<br>1/200 (A3) | 図面番号<br>K — 11 |

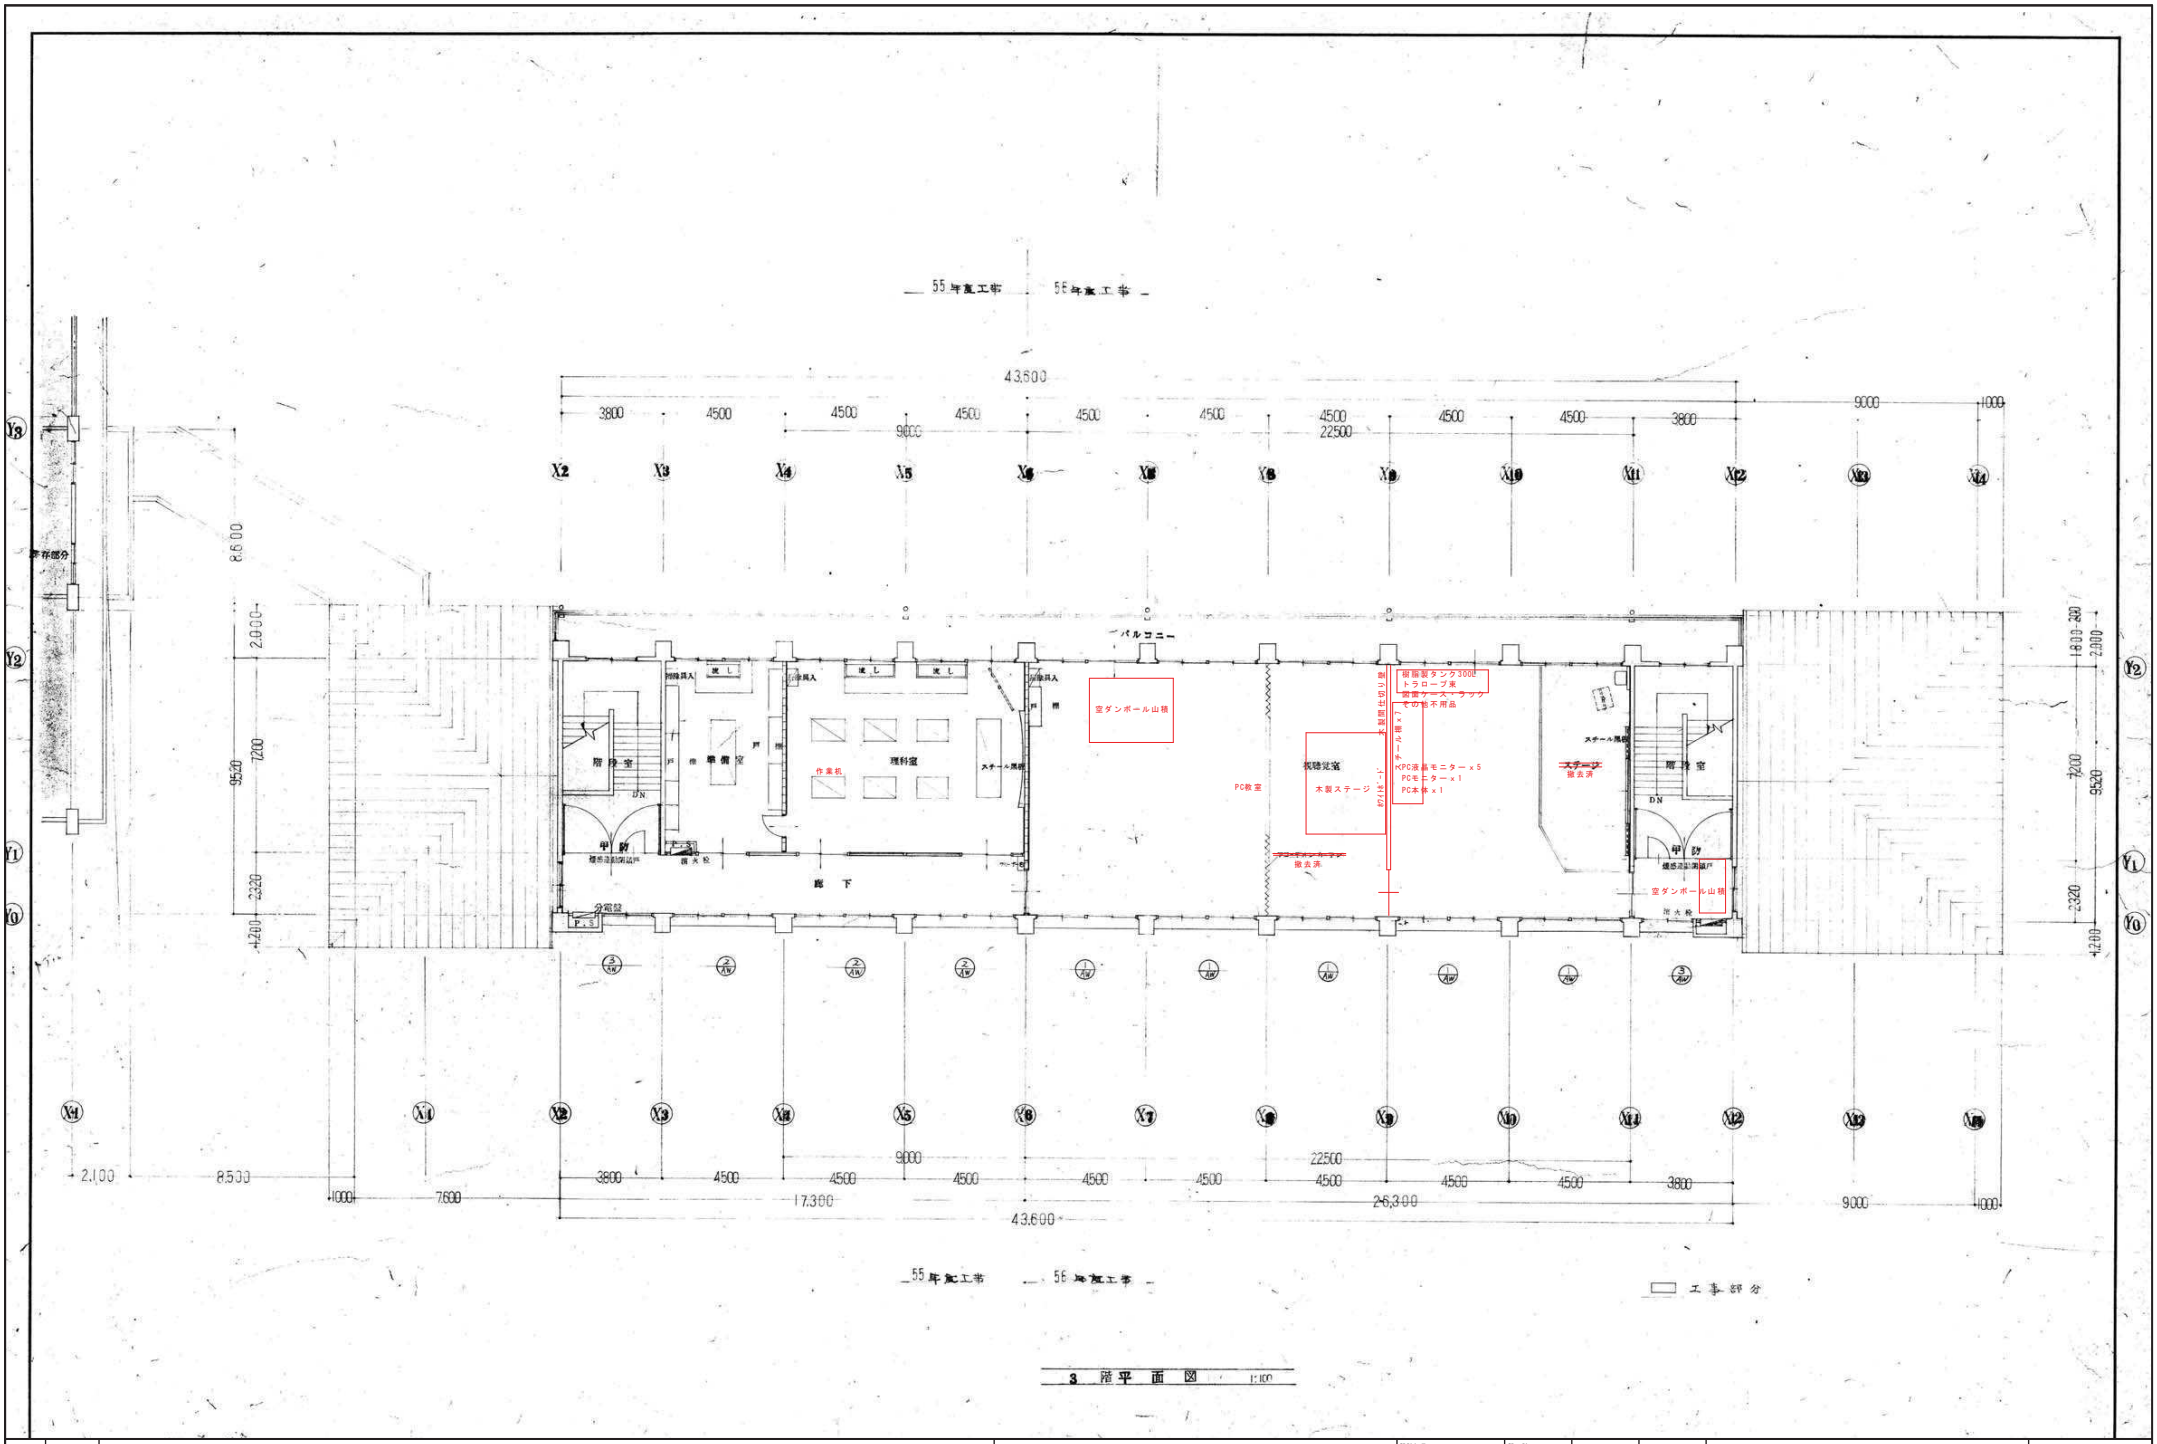


3 階平面図 1:100

| | | | | | | | | | |
|---|---|---|---|---|---|---|---|---|---|
| 訂正 | 月 日 | 岩手県釜石市小佐野町2丁目4番15 TEL 0193-23-9970 Fax 0193-23-1120<br>㈲アルファーシステム<br>一級建築士事務所（岩手県知事）登録か（2704）第1003号 管理建築士<br>一級建築士 （大臣）登録 第234581号 柏館 旨緒 | 設計年月日 R4 10 15 | 設計 | 検図 | 承認印 | 工事名称 旧小佐野中学校解体工事 | | 設計番号 — |
| | | | | 製図 A1 | 担当 | 承認年月日 | 図面名称 西側校舎 3階平面図 | 縮尺 1/100 (A1) 1/200 (A3) | 図面番号 K — 12 |

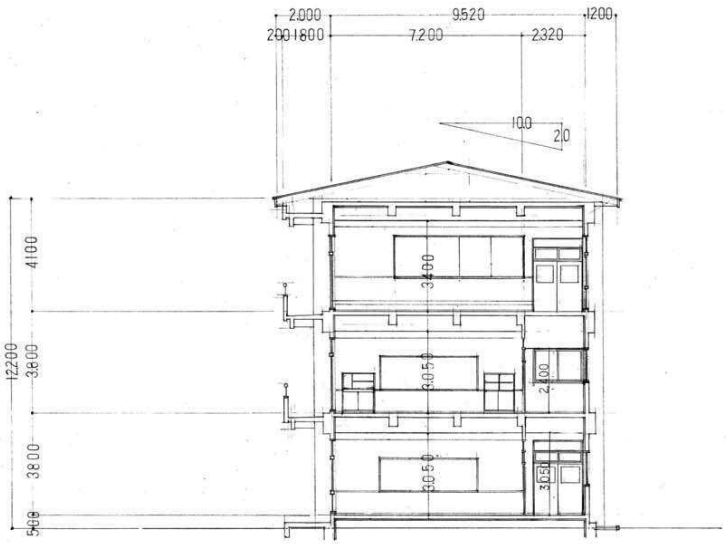


断 面 図 S=1/100

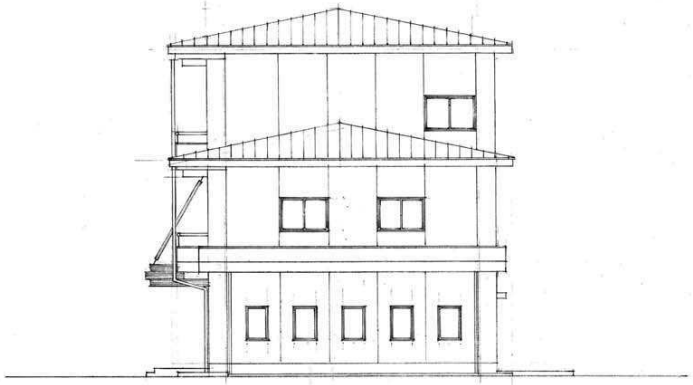

東 立 面 図 S=1/100

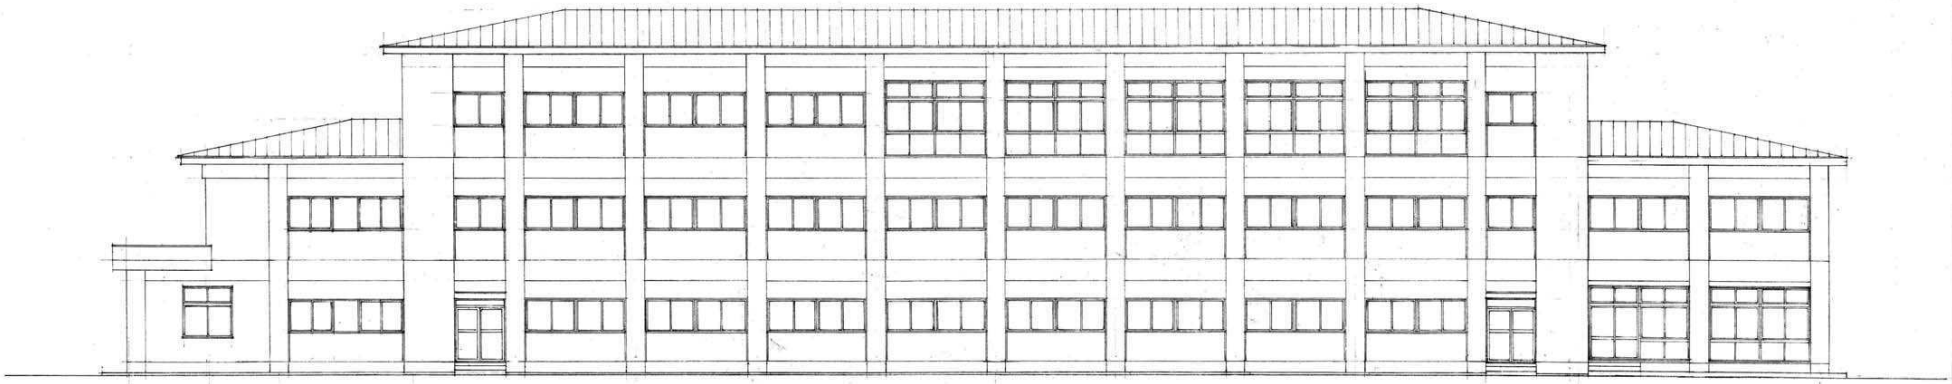

北 立 面 図 S=1/100

| | | | | | | | | | |
|---|---|---|---|---|---|---|---|---|---|
| 訂 正 | 月 日 | 岩手県釜石市小佐野町2丁目4番15 TEL 0193-23-9970 Fax 0193-23-1120<br>㈲アルファーシステム<br>一級建築士事務所（岩手県知事）登録か（2704）第1003号 管理建築士<br>一級建築士 （大臣）登録 第２３４５８１号 柏舘 旨緒 | 設計年月日<br>R4 10 15 | 設 計 | 検 図 | 承認印 | 工事名称<br>旧小佐野中学校解体工事 | | 設計番号<br>— |
| | | | | 製 図<br>A 1 | 担 当 | 承認年月日 | 図面名称<br>西側校舎 立面図・断面図（1） | 縮尺<br>1/100 (A1)<br>1/200 (A3) | 図面番号<br>K — 13 |

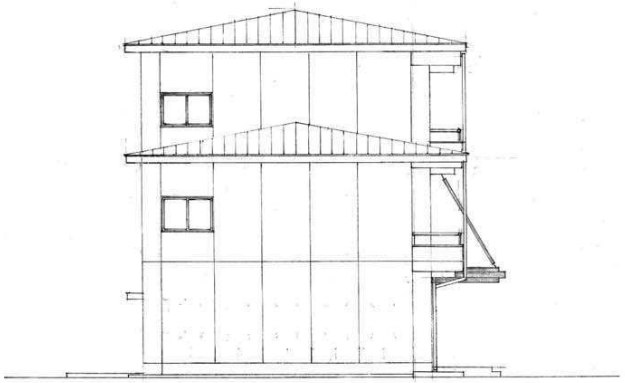

西 立 面 図 S=1/100

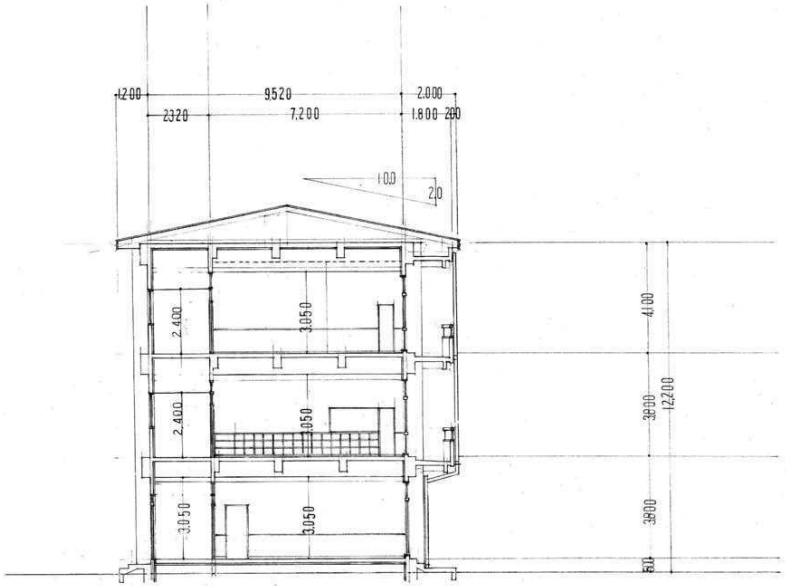


断 面 図 S=1/100

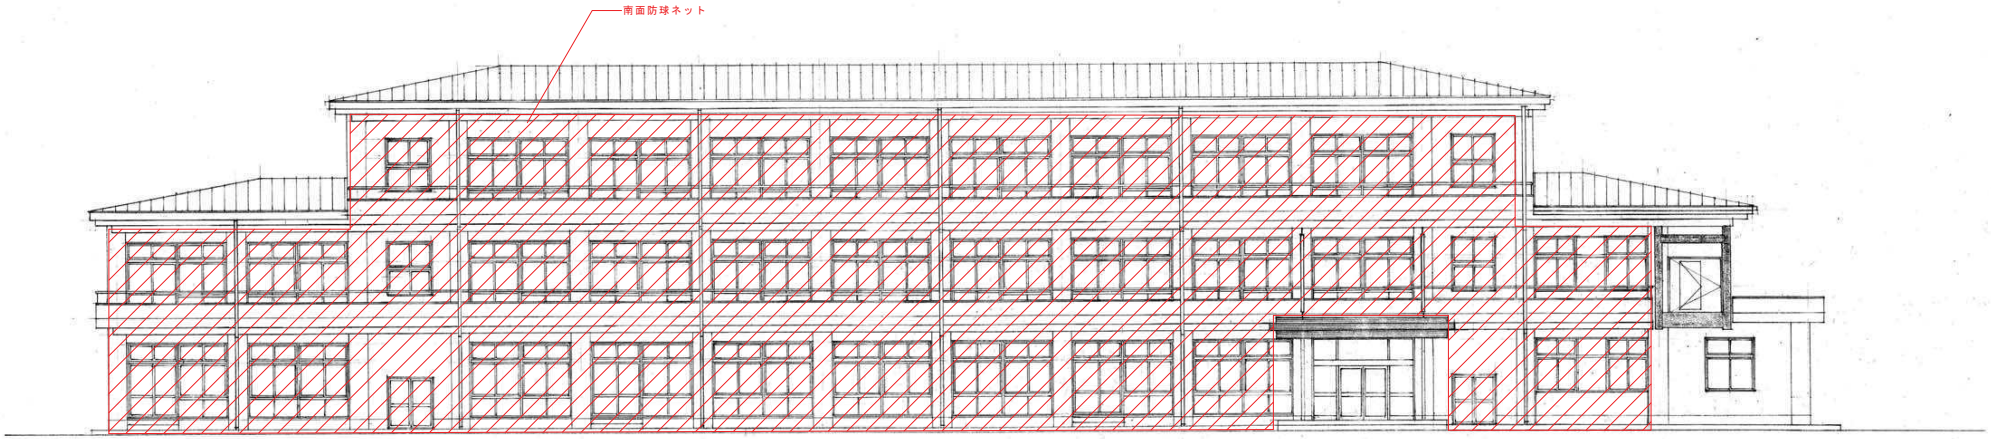


南 立 面 図 S=1/100

| | | | | | | | | | |
|---|---|---|---|---|---|---|---|---|---|
| 訂正 | 月 日 | 岩手県釜石市小佐野町2丁目4番15 TEL 0193-23-9970 Fax 0193-23-1120<br>㈲アルファーシステム<br>一級建築士事務所（岩手県知事）登録か（2704）第1003号　管理建築士<br>一級建築士　（大臣）登録　第234581号　柏舘　旨統 | 設計年月日<br>R4 10 15 | 設計 | 検図 | 承認印 | 工事名称<br>旧小佐野中学校解体工事 | | 設計番号<br>— |
| | | | | 製図<br>A1 | 担当 | 承認年月日 | 図面名称<br>西側校舎　立面図・断面図（2） | 縮尺<br>1/100 (A1)<br>1/200 (A3) | 図面番号<br>K — 14 |

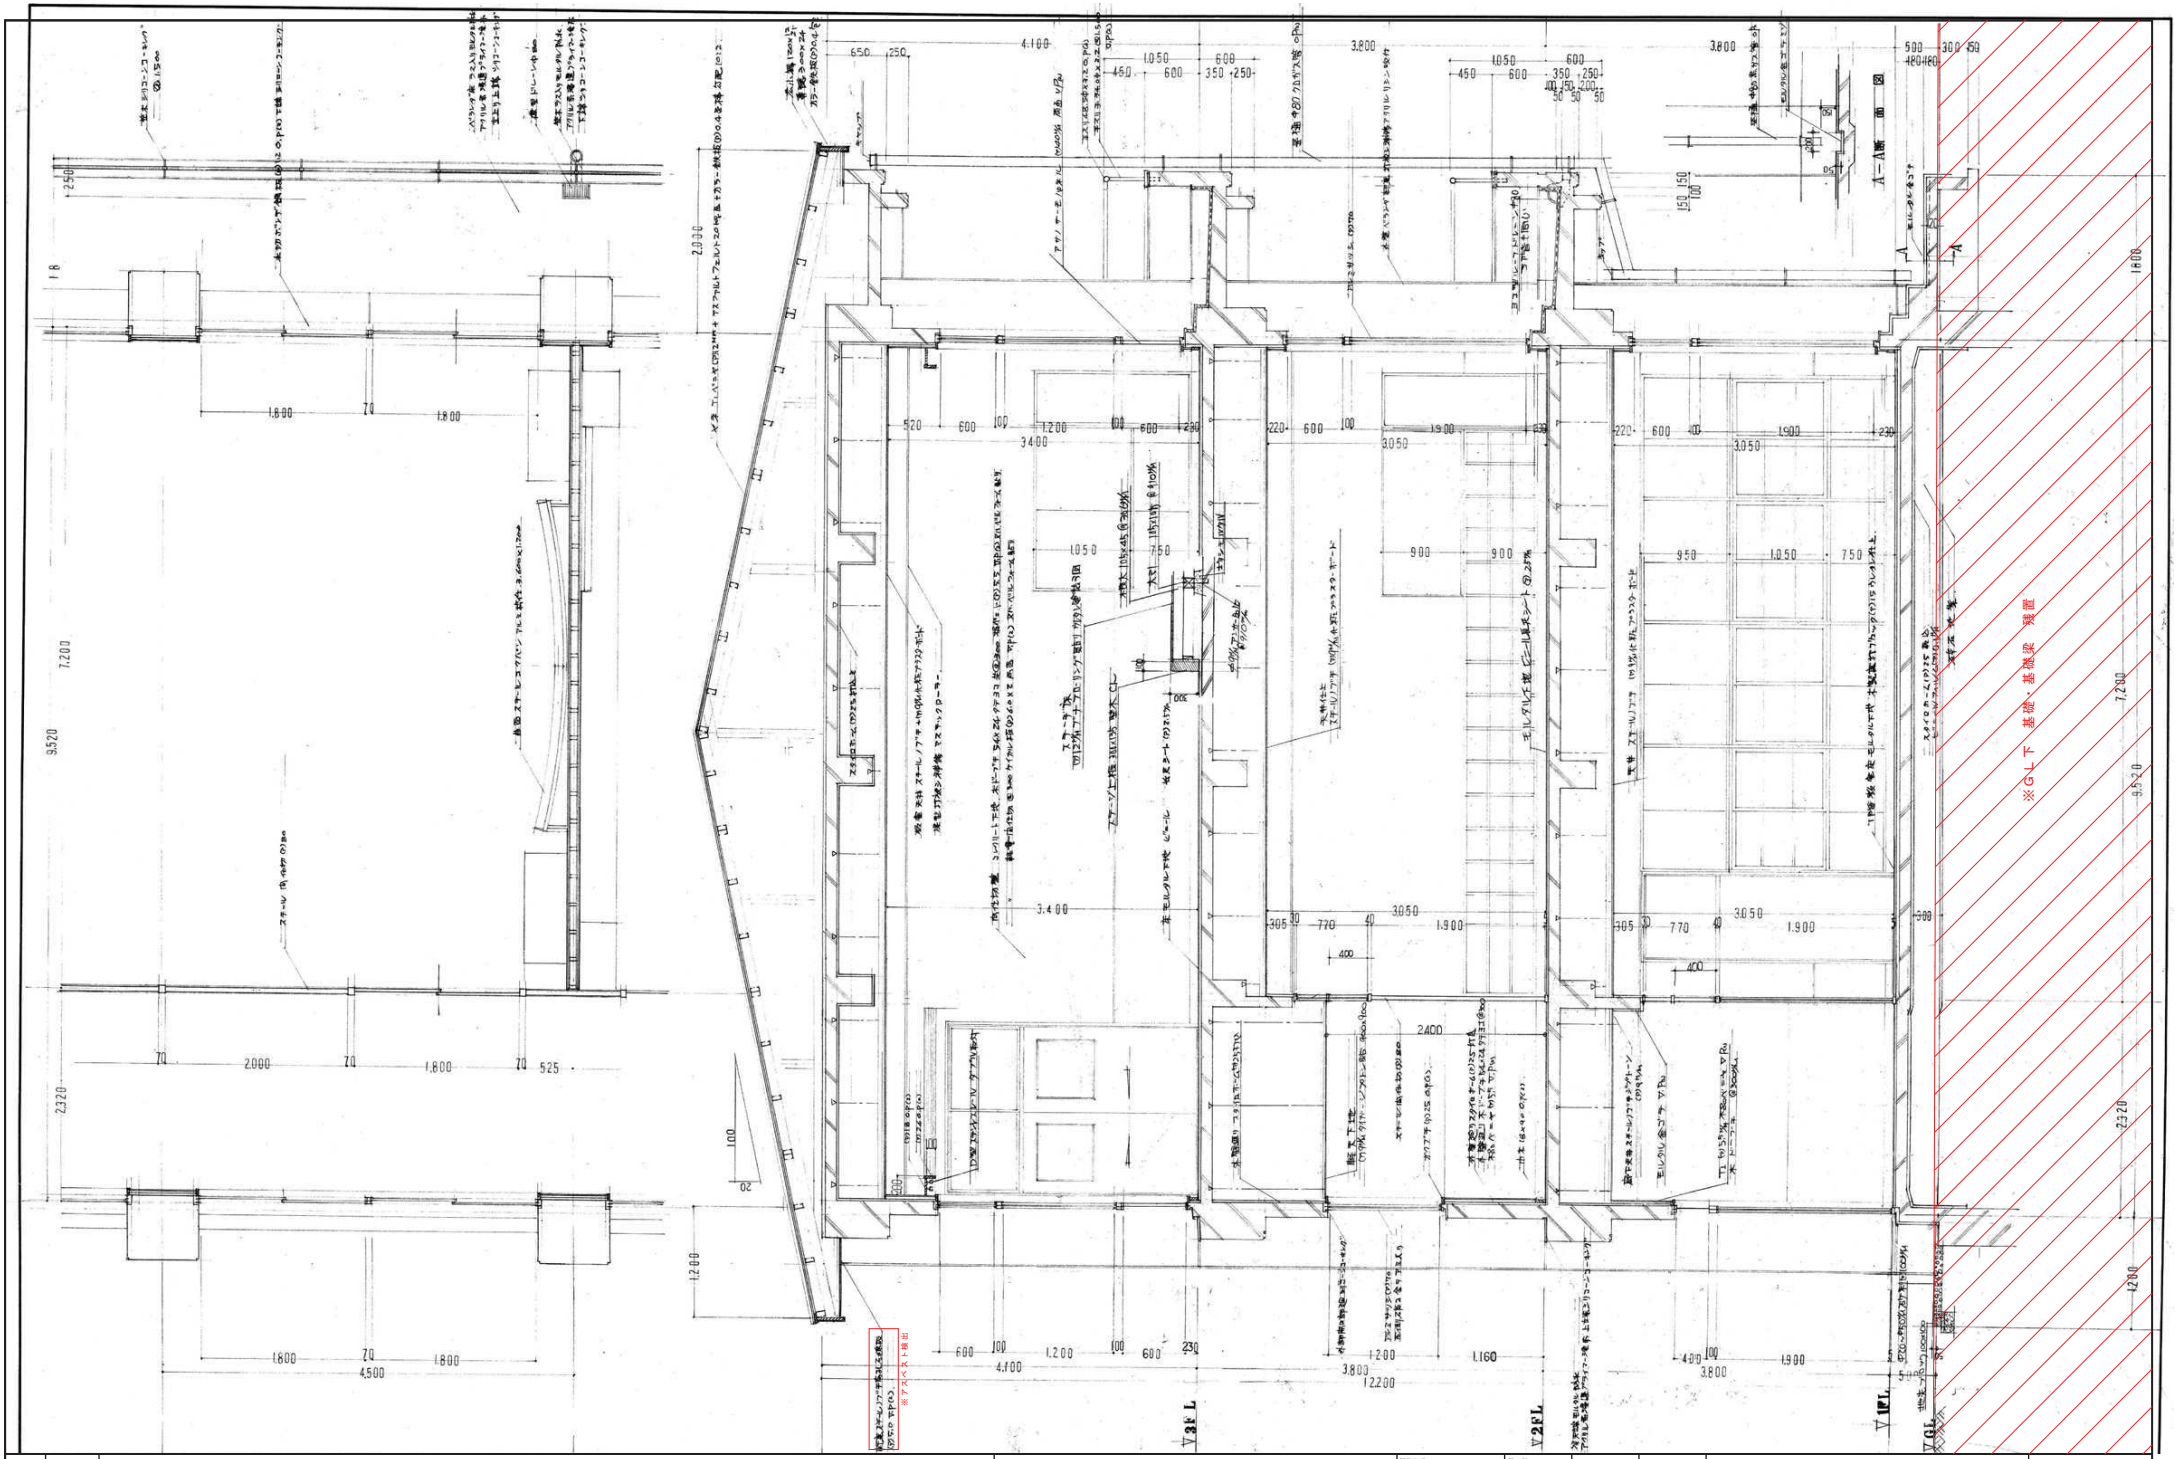


| 訂正 | 月 日 |
|---|---|
| | |
| | |

岩手県釜石市小佐野町2丁目4番15 TEL 0193-23-9970 Fax 0193-23-1120
㈲アルファーシステム
一級建築士事務所（岩手県知事）登録か（2704）第1003号 管理建築士
一級建築士 （大臣）登録 第２３４５８１号 柏舘 旨緒

| 設計年月日 | 設計 | 検図 | 承認印 | 工事名称 | 設計番号 |
|---|---|---|---|---|---|
| R4 10 15 | | | | 旧小佐野中学校解体工事 | — |
| | 製図 A 1 | 担当 | 承認年月日 | 図面名称 西側校舎 矩計図（1） 縮尺 1/30 (A1) 1/60 (A3) | 図面番号 K — 15 |

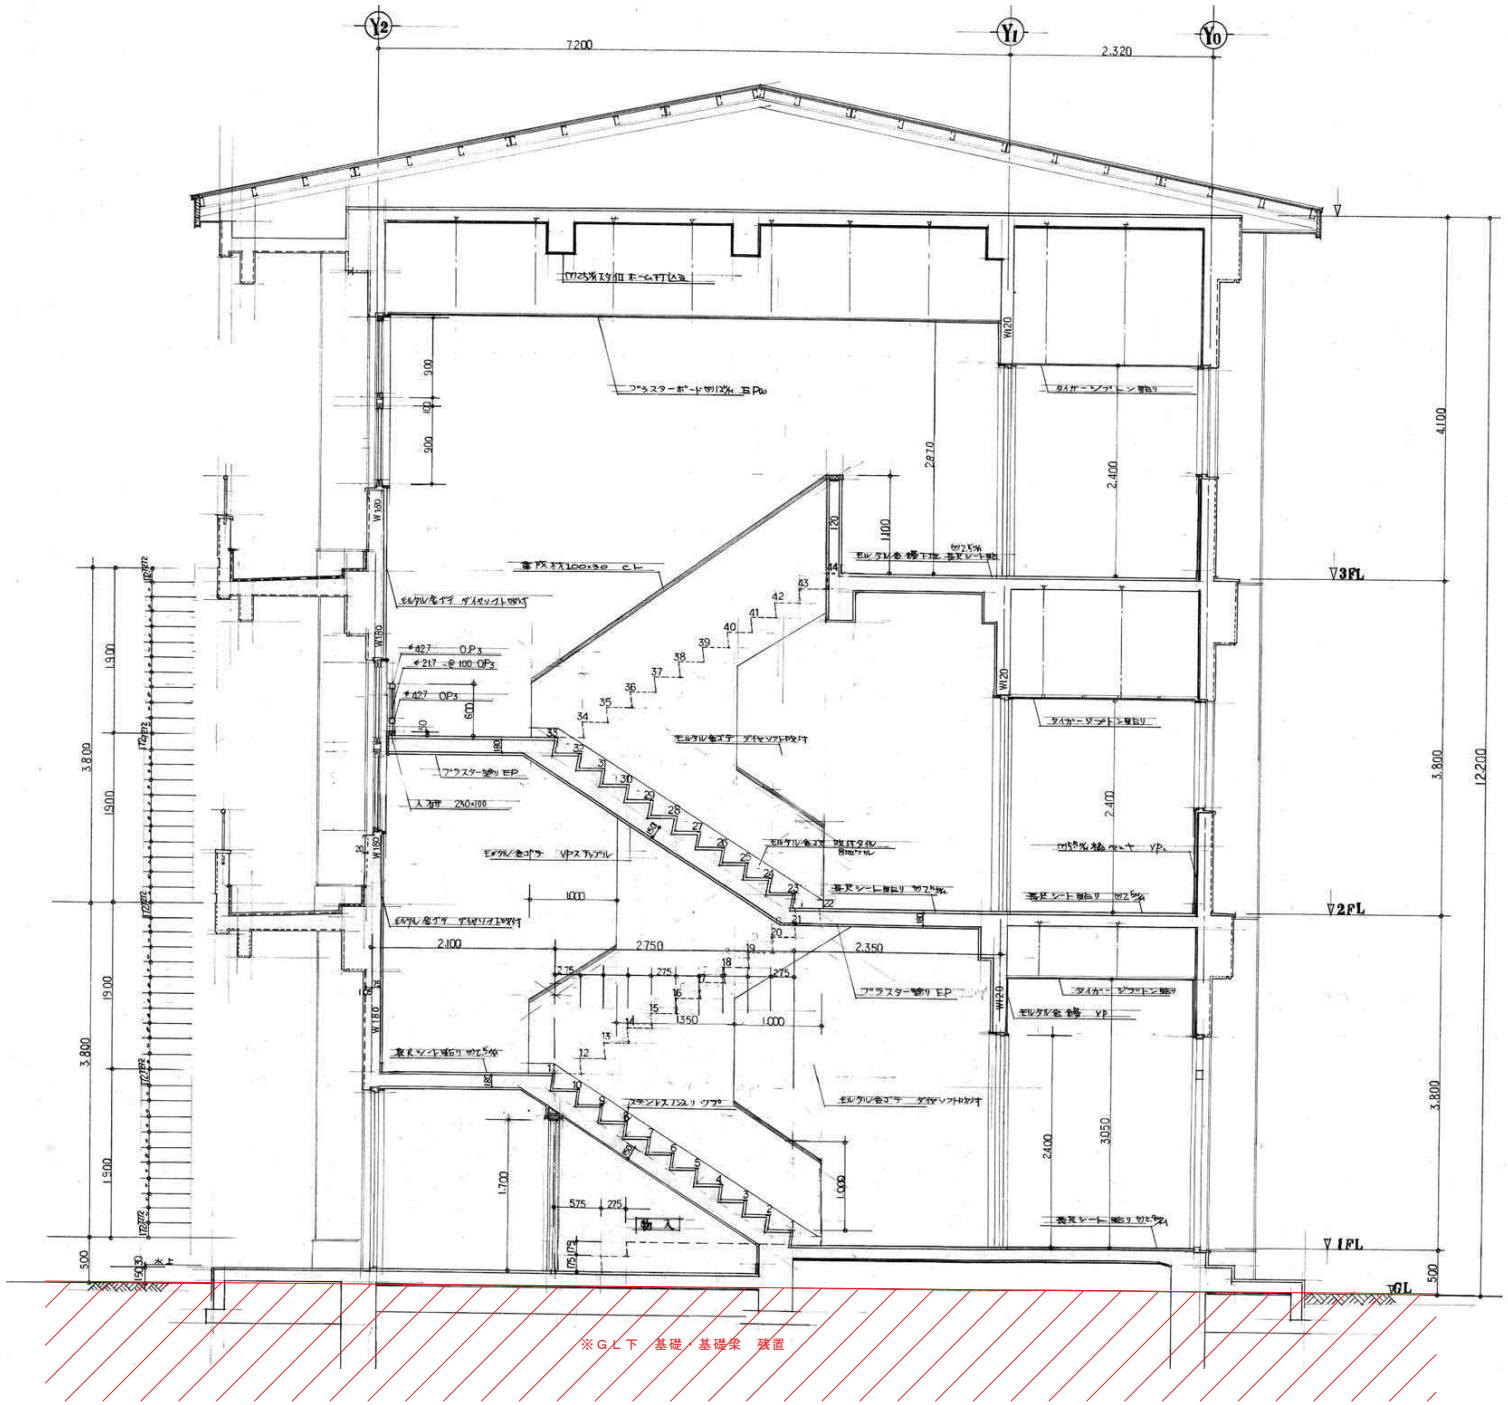


| 訂正 | 月 日 |
|---|---|
| | |
| | |


岩手県釜石市小佐野町2丁目4番15 TEL 0193-23-9970 Fax 0193-23-1120
(有)アルファーシステム
一級建築士事務所（岩手県知事）登録か（2704）第1003号　管理建築士
一級建築士　（大臣）登録　第２３４５８１号　柏舘　旨緒


| 設計年月日 | 設計 | 検図 | 承認印 | 工事名称 | 設計番号 |
|---|---|---|---|---|---|
| R4 10 15 | | | | 旧小佐野中学校解体工事 | — |
| | 製図 A 1 | 担当 | 承認年月日 | 図面名称 西側校舎　矩計図（2） 縮尺 1/30 (A1) 1/60 (A3) | 図面番号 K — 16 |

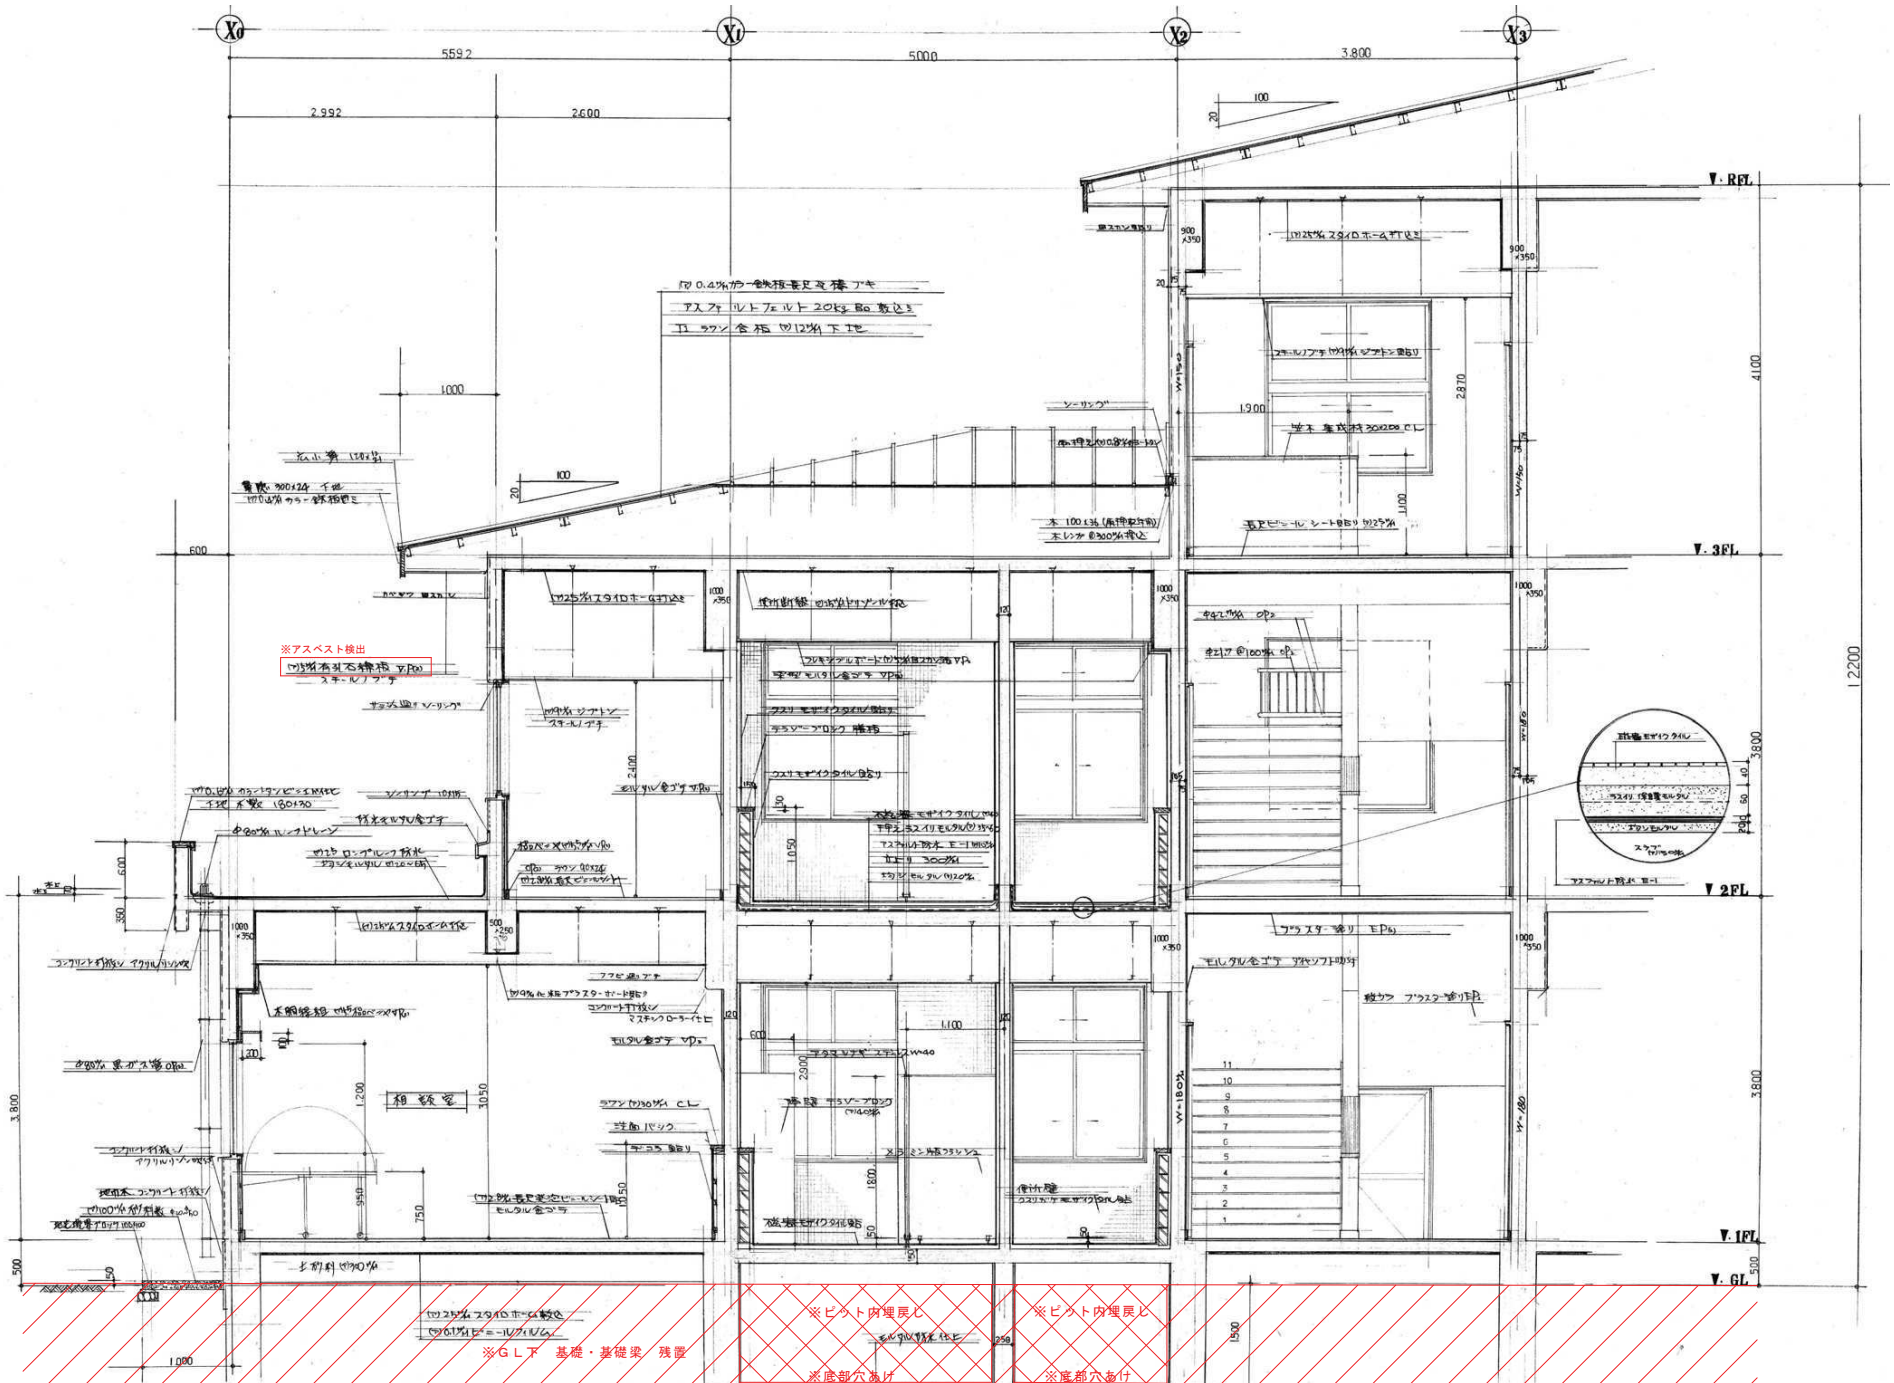


| 訂正 | 月 日 |
|---|---|
| | |
| | |

岩手県釜石市小佐野町2丁目4番15 TEL 0193-23-9970 Fax 0193-23-1120
(有)アルファーシステム
一級建築士事務所（岩手県知事）登録か（2704）第1003号　管理建築士
一級建築士　（大臣）登録　第２３４５８１号　柏館　旨緒

| 設計年月日 | 設計 | 検図 | 承認印 | 工事名称 | 設計番号 |
|---|---|---|---|---|---|
| R4 10 15 | | | | 旧小佐野中学校解体工事 | — |
| | 製図 A 1 | 担当 | 承認年月日 | 図面名称 西側校舎　矩計図（3） 縮尺 1/30 (A1) 1/60 (A3) | 図面番号 K — 17 |

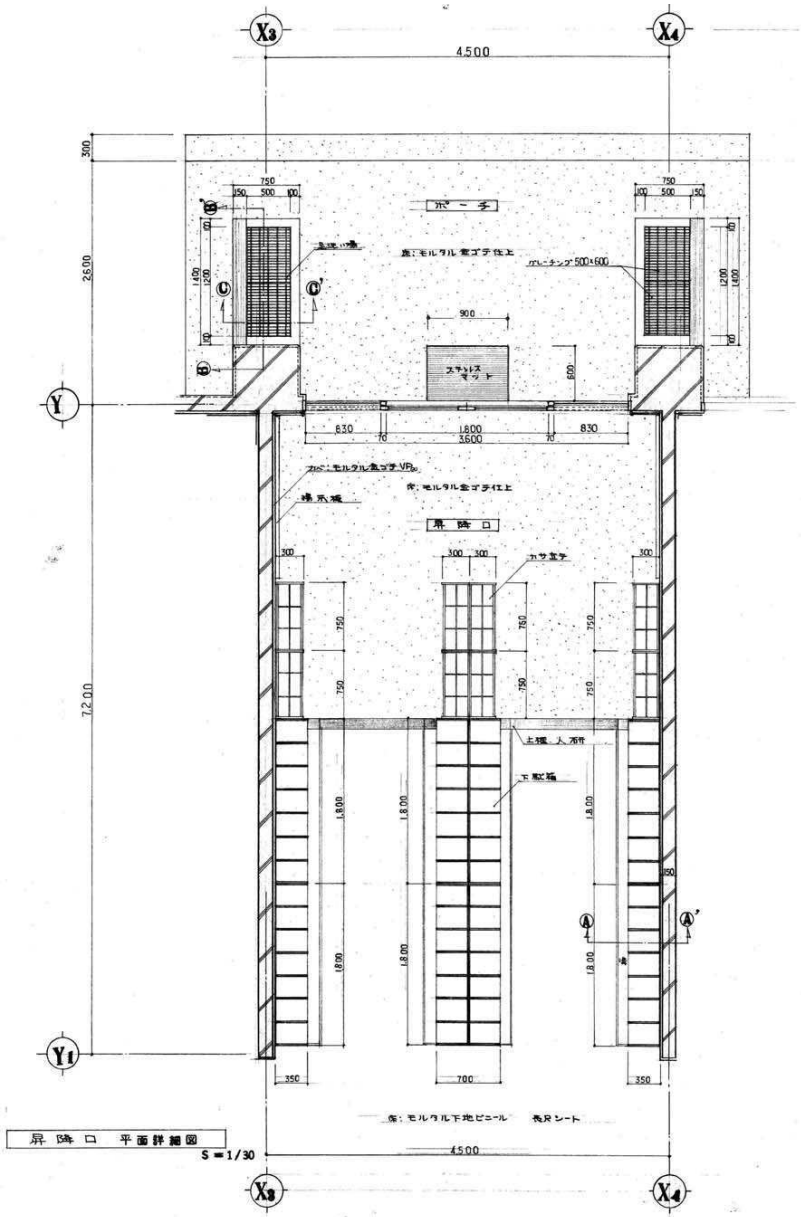


| | | | | | | | | | |
|---|---|---|---|---|---|---|---|---|---|
| 訂正 | 月 日 | 岩手県釜石市小佐野町2丁目4番15 TEL 0193-23-9970 Fax 0193-23-1120<br>(有)アルファーシステム<br>一級建築士事務所（岩手県知事）登録か（2704）第1003号 管理建築士<br>一級建築士 （大臣）登録 第234581号 柏舘 旨緒 | 設計年月日<br>R4 10 15 | 設計 | 検図 | 承認印 | 工事名称<br>旧小佐野中学校解体工事 | | 設計番号<br>— |
| | | | | 製図<br>A1 | 担当 | 承認年月日 | 図面名称<br>西側校舎 詳細図（1） | 縮尺<br>1/30 (A1)<br>1/60 (A3) | 図面番号<br>K — 18 |

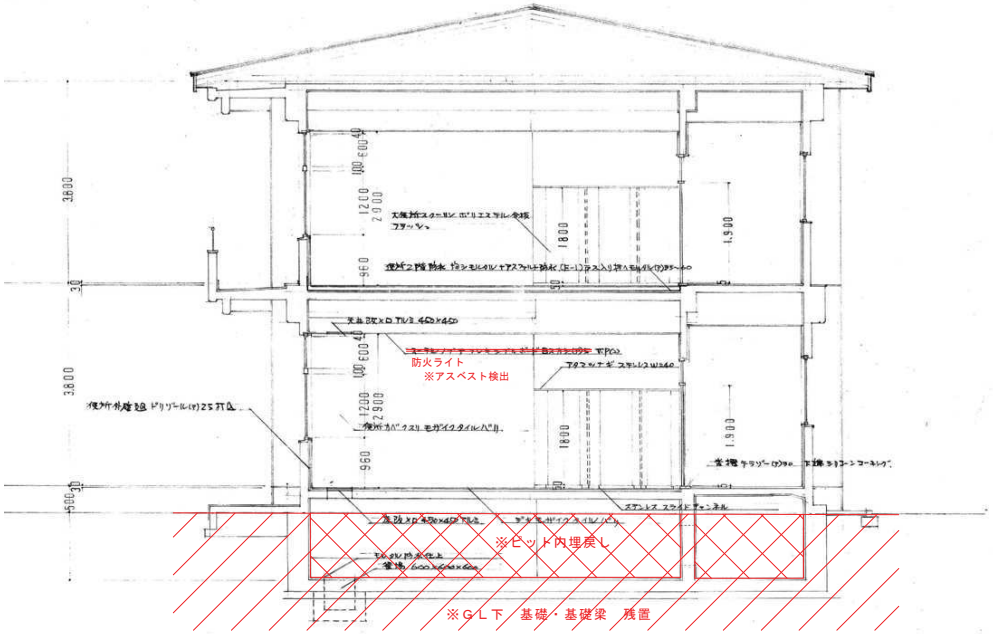


便所断面図　1:50

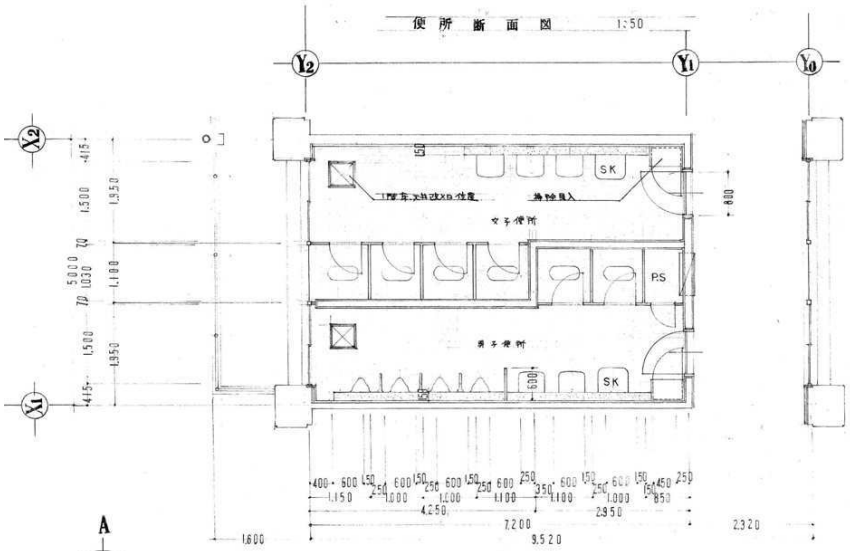


便所平面詳細図　1:50

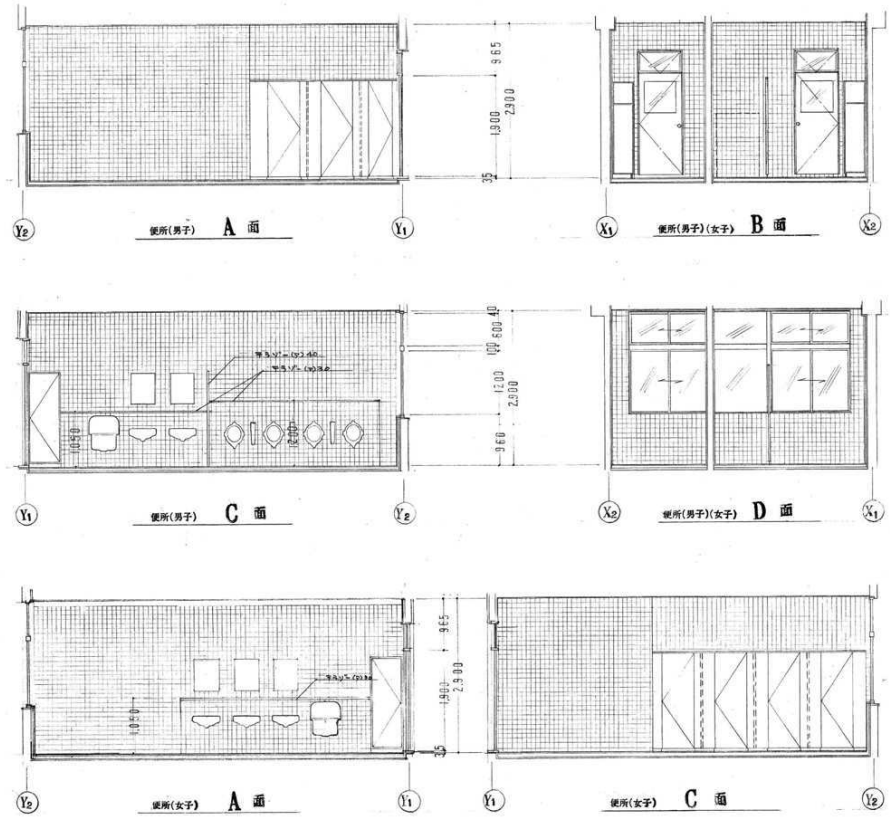


展開図 1:50

| | | | | | | | | | |
|---|---|---|---|---|---|---|---|---|---|
| 訂正 | 月 日 | 岩手県釜石市小佐野町2丁目4番15 TEL 0193-23-9970 Fax 0193-23-1120<br>(有)アルファーシステム<br>一級建築士事務所（岩手県知事）登録か（2704）第1003号　管理建築士<br>一級建築士　（大臣）登録　第234581号　柏舘　旨統 | 設計年月日<br>R4 10 15 | 設計 | 検図 | 承認印 | 工事名称<br>旧小佐野中学校解体工事 | | 設計番号<br>— |
| | | | | 製図<br>A 1 | 担当 | 承認年月日 | 図面名称<br>西側校舎　詳細図（2） | 縮尺<br>1/50 (A1)<br>1/100 (A3) | 図面番号<br>K — 19 |

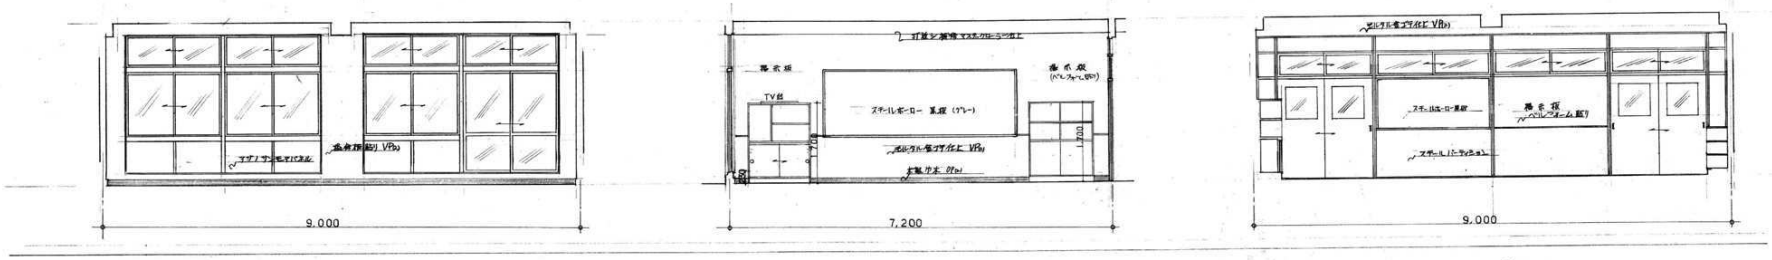


C.R A面　　C.R B面　　C.R C面

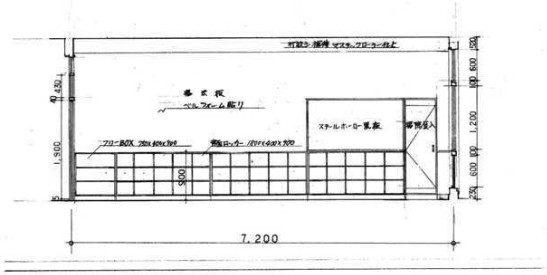


C.R D面

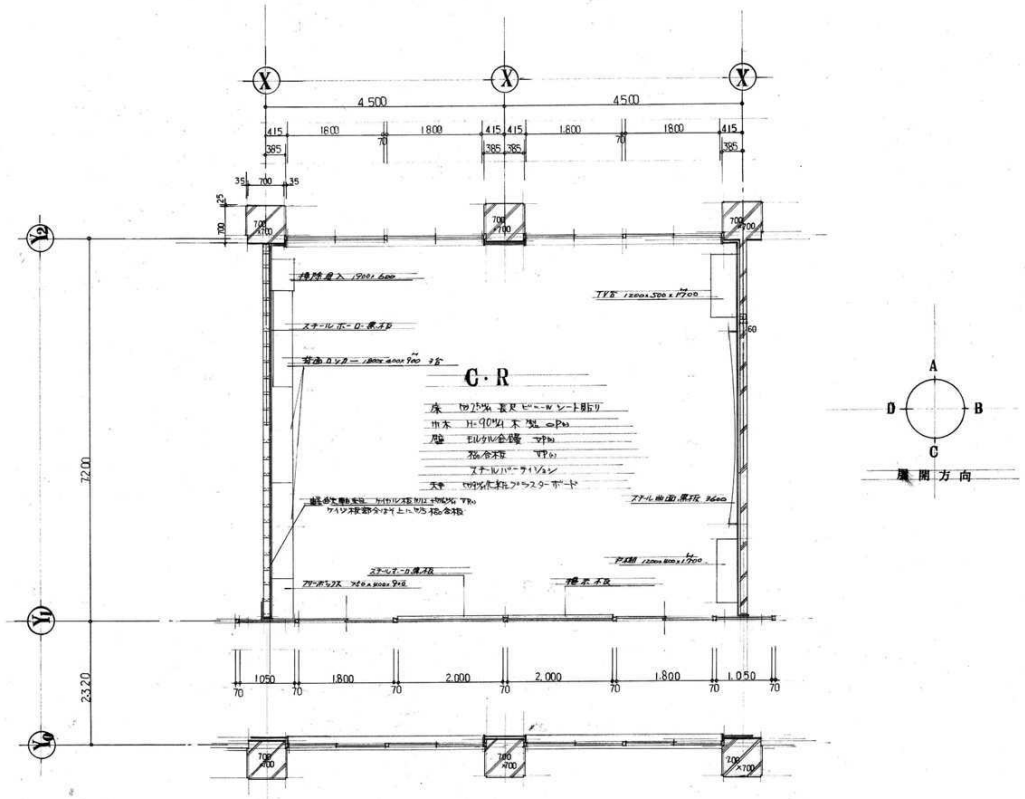


C·R 平面詳細図 S=1/50

| | | | | | | | | | |
|---|---|---|---|---|---|---|---|---|---|
| 訂正 | 月 日 | 岩手県釜石市小佐野町2丁目4番15 TEL 0193-23-9970 Fax 0193-23-1120<br>(有)アルファーシステム<br>一級建築士事務所（岩手県知事）登録か（2704）第1003号　管理建築士<br>一級建築士　（大臣）登録　第234581号　柏舘　旨統 | 設計年月日<br>R4 10 15 | 設計 | 検図 | 承認印 | 工事名称<br>旧小佐野中学校解体工事 | | 設計番号<br>— |
| | | | | 製図<br>A1 | 担当 | 承認年月日 | 図面名称<br>西側校舎　詳細図（3） | 縮尺<br>1/50 (A1)<br>1/100 (A3) | 図面番号<br>K — 20 |

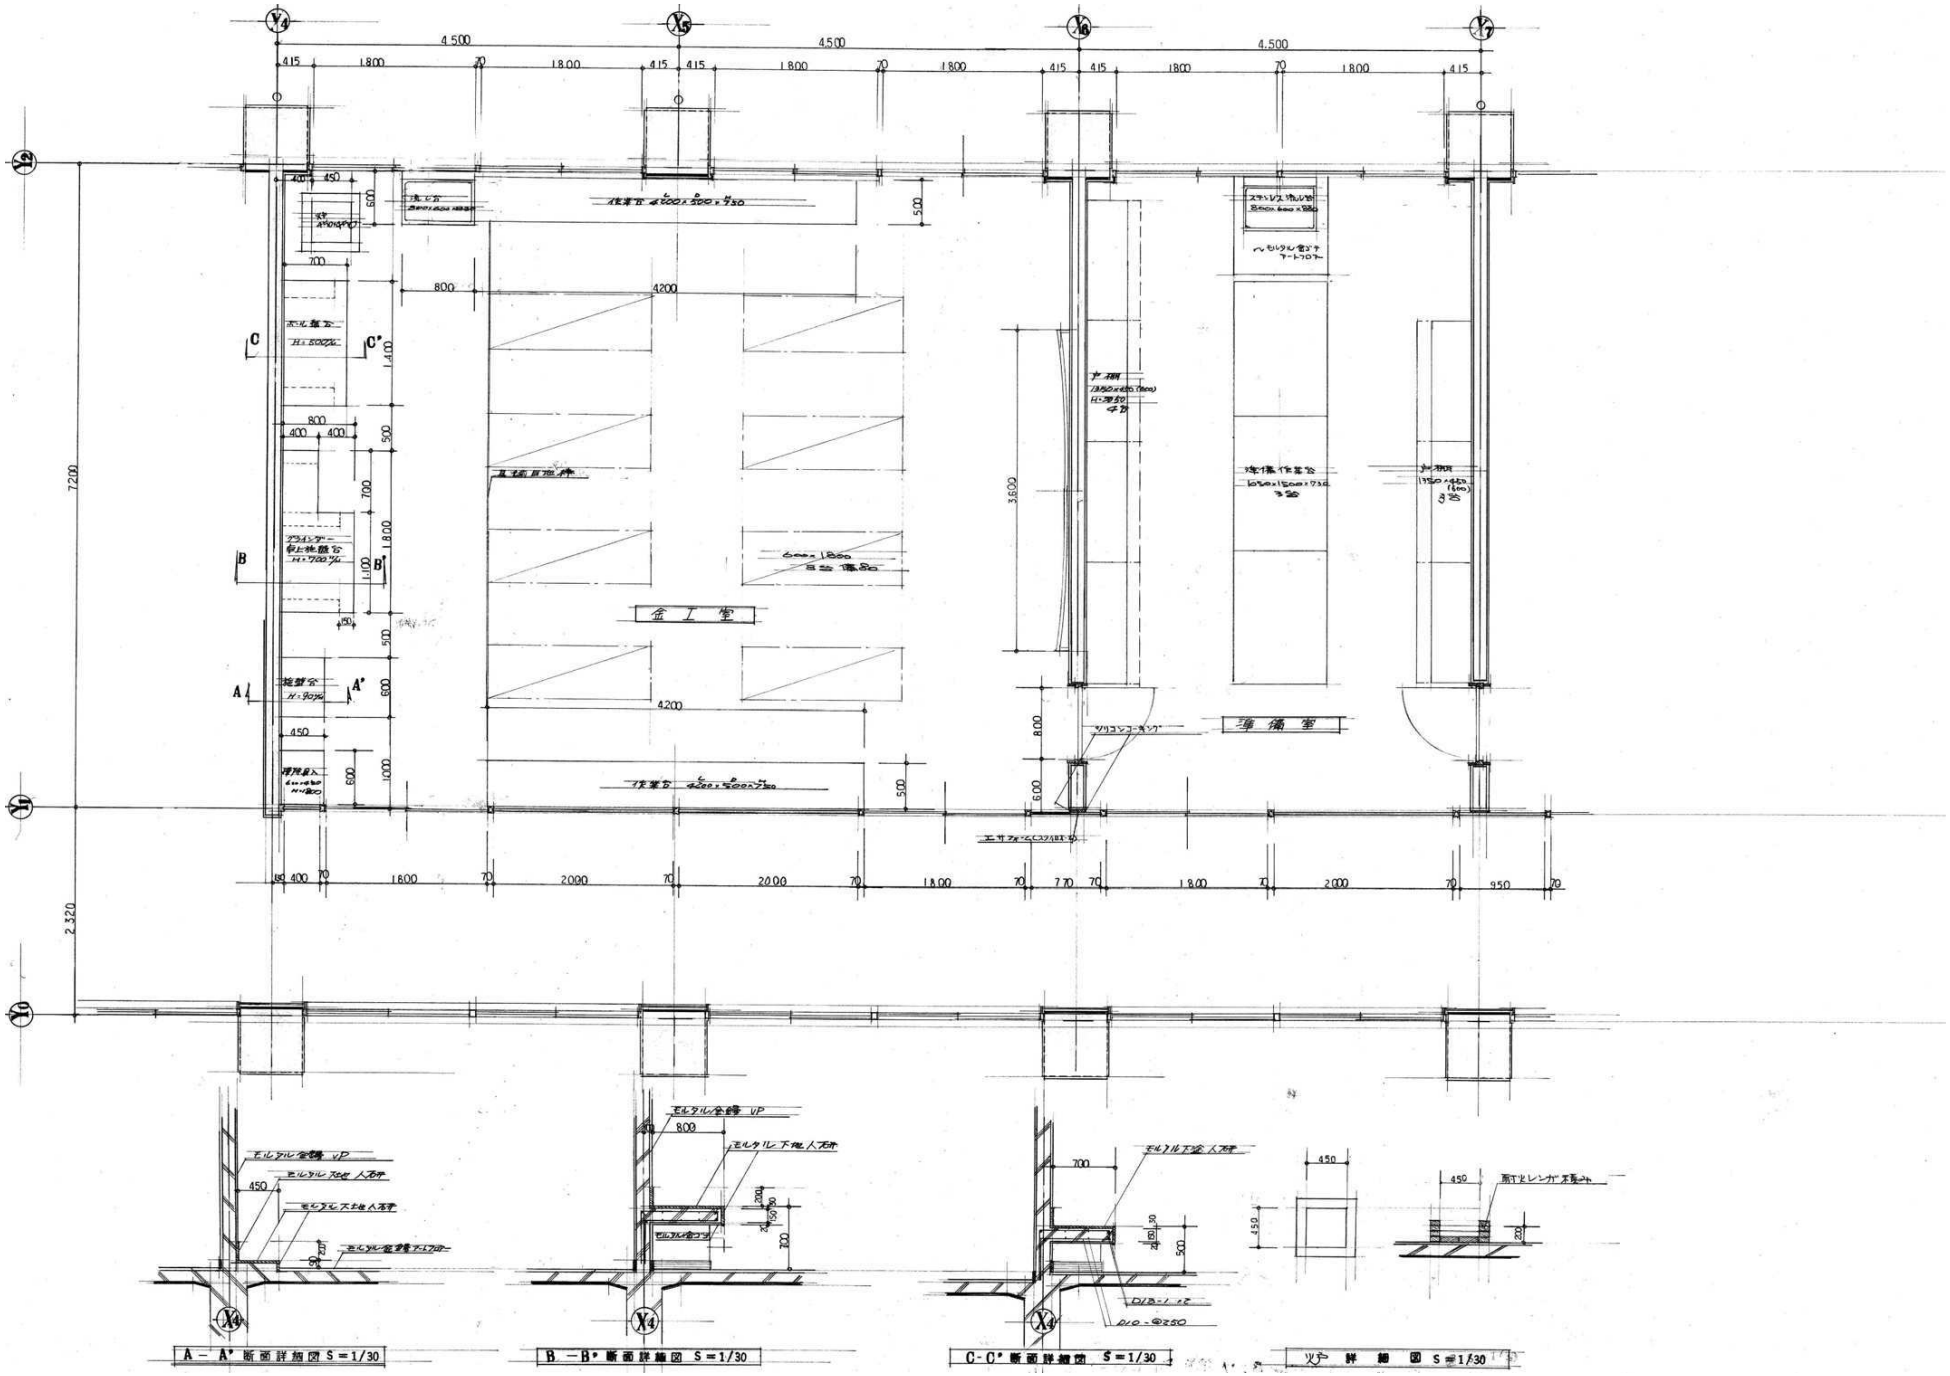


| | | | | | | | | | |
|---|---|---|---|---|---|---|---|---|---|
| 訂正 | 月 日 | | 岩手県釜石市小佐野町2丁目4番15 TEL 0193-23-9970 Fax 0193-23-1120<br>(有)アルファーシステム<br>一級建築士事務所（岩手県知事）登録か（2704）第1003号　管理建築士<br>一級建築士　（大臣）登録　第234581号　柏舘　旨統 | 設計年月日 R4 10 15 | 設計 | 検図 | 承認印 | 工事名称 旧小佐野中学校解体工事 | 設計番号 — |
| | | | | | 製図 A1 | 担当 | 承認年月日 | 図面名称 西側校舎　詳細図（4） | 縮尺 1/30 (A1) 1/60 (A3) |
| | | | | | | | | | 図面番号 K — 21 |

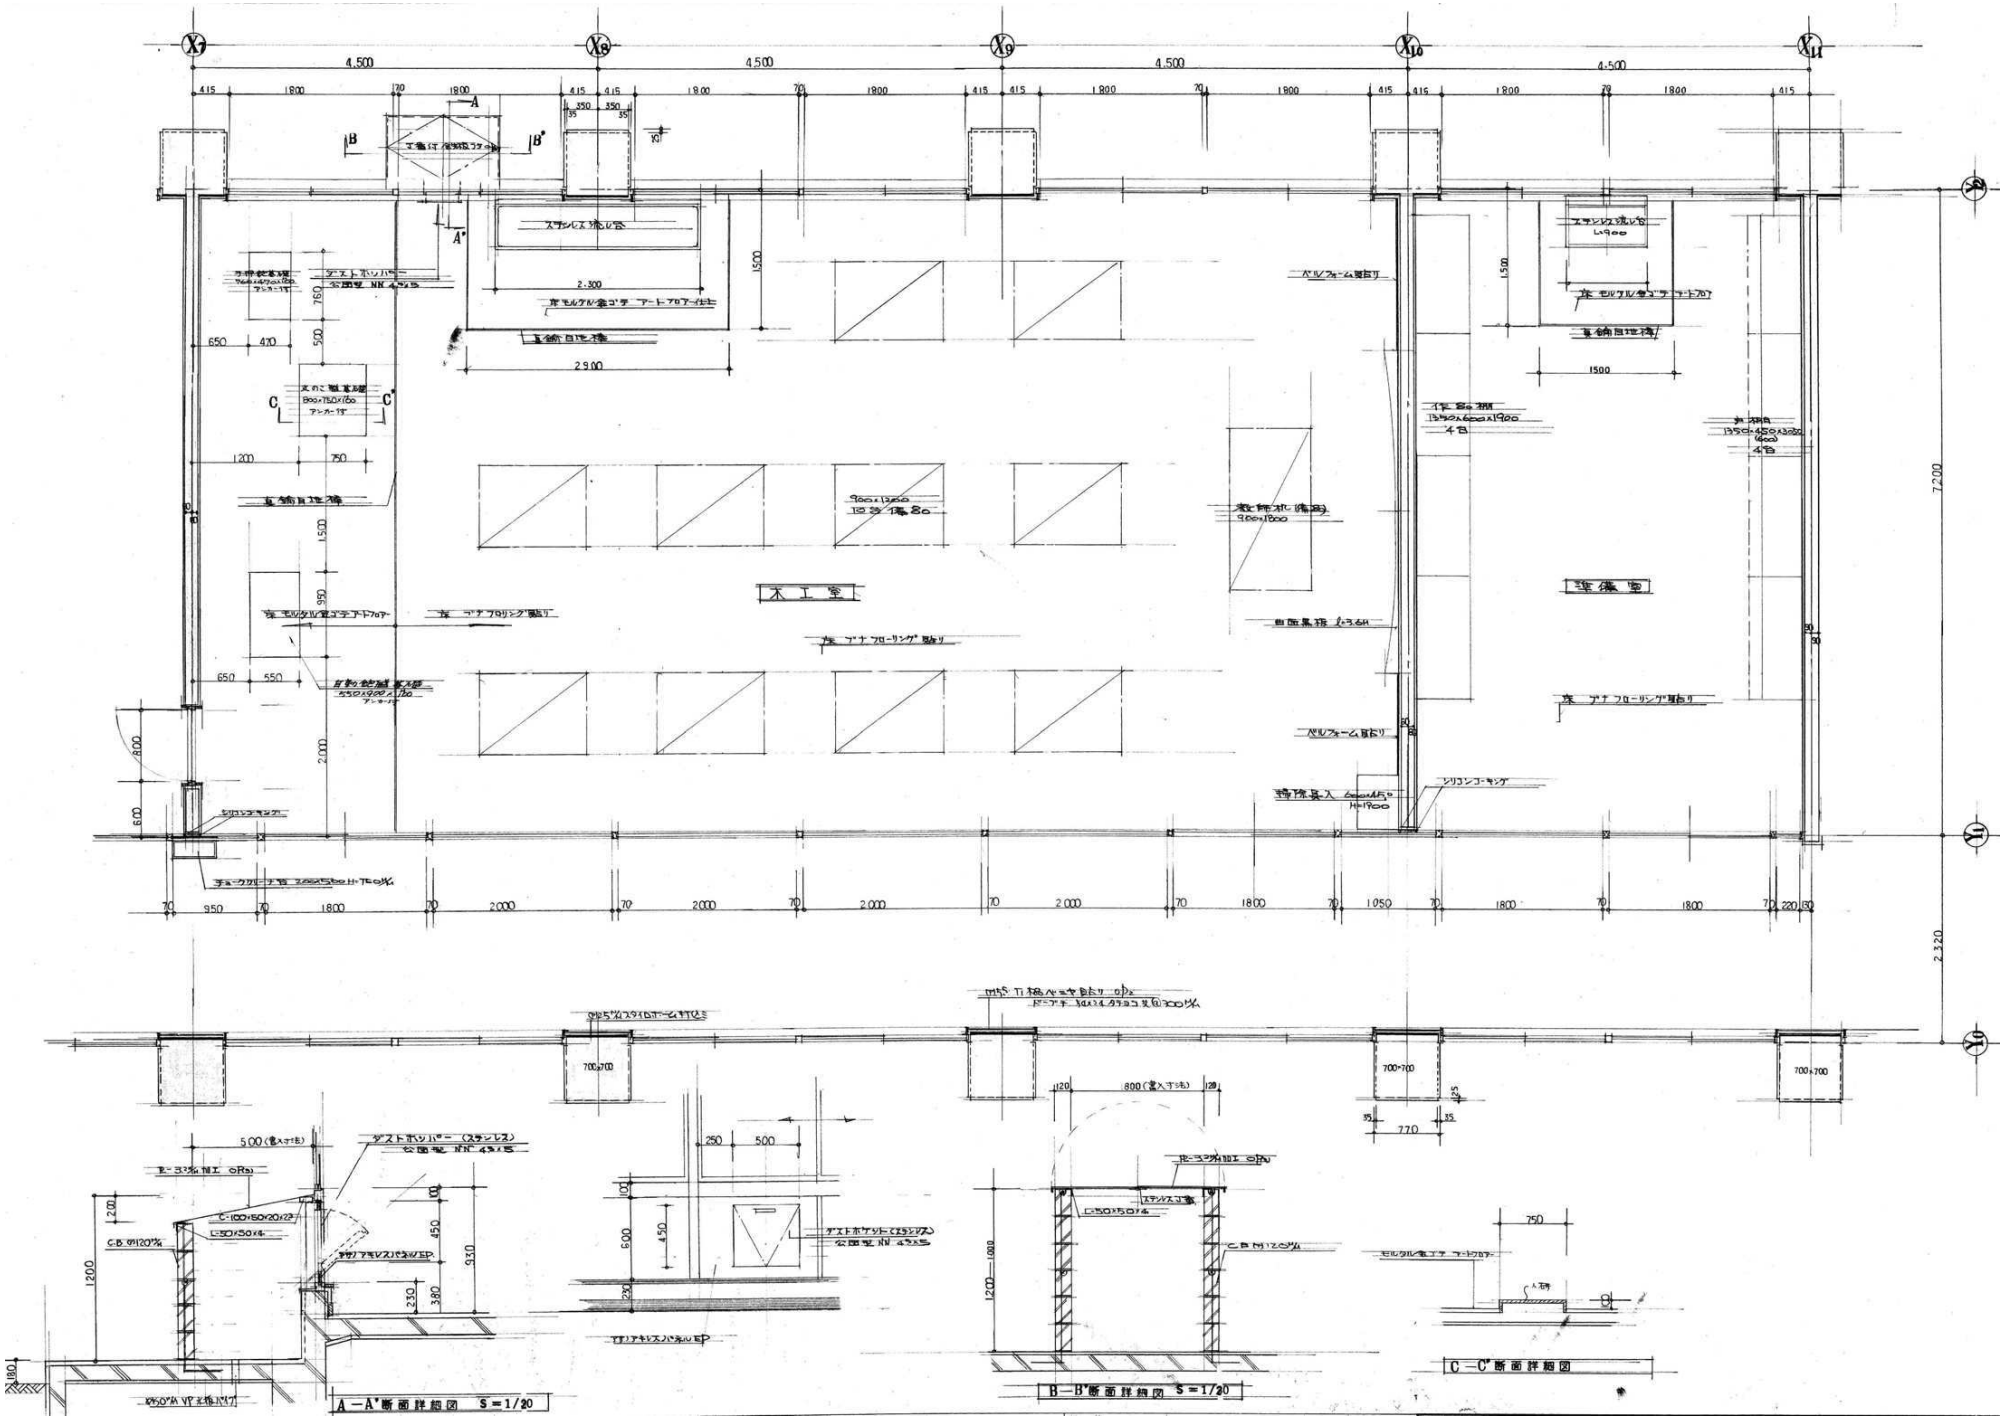


| 訂正 | 月 日 |
|---|---|
| | |
| | |


岩手県釜石市小佐野町2丁目4番15 TEL 0193-23-9970 Fax 0193-23-1120
(有)アルファーシステム
一級建築士事務所（岩手県知事）登録か（2704）第1003号 管理建築士
一級建築士 （大臣）登録 第234581号 柏館 旨緒


| 設計年月日 | 設計 | 検図 | 承認印 | 工事名称 | 設計番号 |
|---|---|---|---|---|---|
| R4 10 15 | | | | 旧小佐野中学校解体工事 | — |
| | 製図 A1 | 担当 | 承認年月日 | 図面名称 西側校舎 詳細図（5） 縮尺 1/30 (A1) 1/60 (A3) | 図面番号 K — 22 |

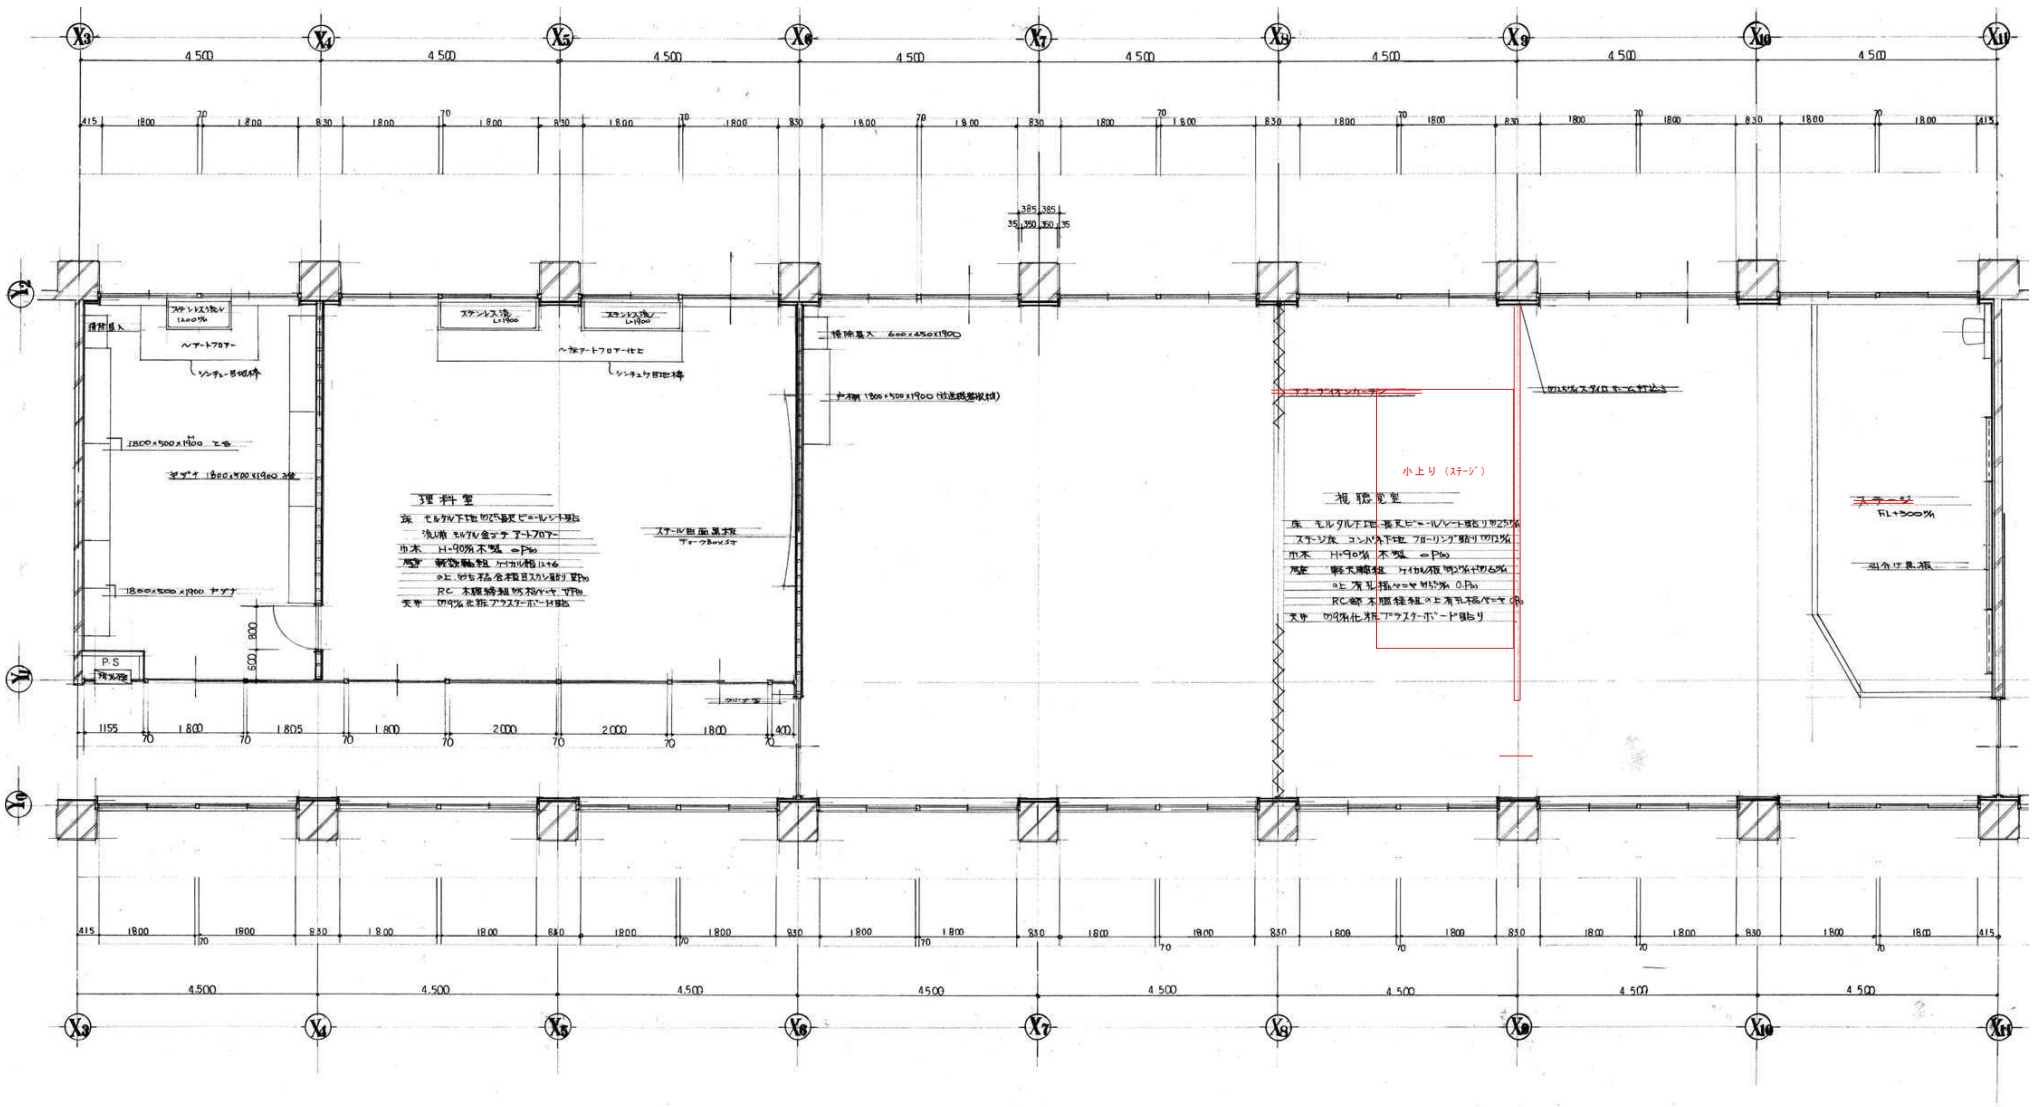


| 訂正 | 月 日 | |
|---|---|---|
| | | |
| | | |


岩手県釜石市小佐野町2丁目4番15 TEL 0193-23-9970 Fax 0193-23-1120
㈲アルファーシステム
一級建築士事務所（岩手県知事）登録か（2704）第1003号　管理建築士
一級建築士　（大臣）登録　第234581号　柏舘　旨純


| 設計年月日 | 設計 | 検図 | 承認印 | 工事名称 | 設計番号 |
|---|---|---|---|---|---|
| R4 10 15 | | | | 旧小佐野中学校解体工事 | — |
| | 製図 A 1 | 担当 | 承認年月日 | 図面名称 西側校舎　詳細図（6） | 縮尺 1/50 (A1) 1/100 (A3) |
| | | | | | 図面番号 K — 23 |

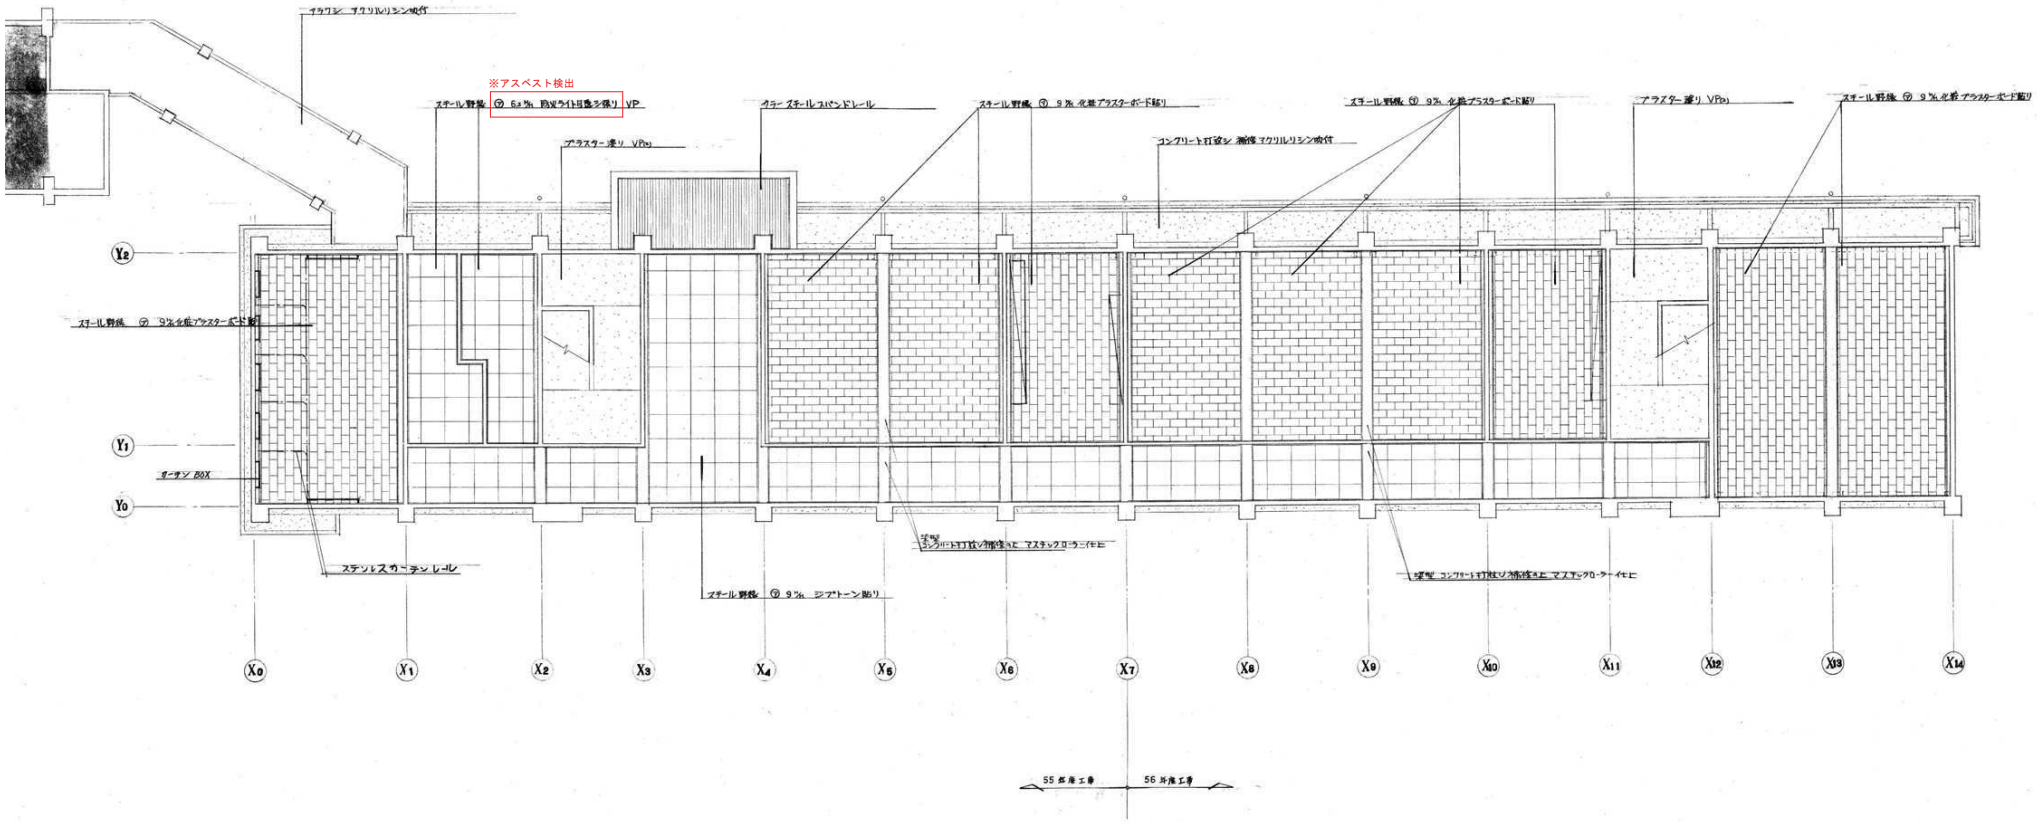


1 階 天 井 伏 図　S=1/100

| 訂 正 | 月 日 | | | | | | | | | | |
|---|---|---|---|---|---|---|---|---|---|---|---|
| | | | 岩手県釜石市小佐野町2丁目4番15 TEL 0193-23-9970 Fax 0193-23-1120<br>㈲アルファーシステム<br>一級建築士事務所（岩手県知事）登録か（2704）第1003号　管理建築士<br>一級建築士　（大臣）登録　第２３４５８１号　柏舘　旨緒 | 設計年月日<br>R4 10 15 | 設 計 | 検 図 | 承認印 | 工事名称<br>旧小佐野中学校解体工事 | | 設計番号<br>— |
| | | | | | 製 図<br>A 1 | 担 当 | 承認年月日 | 図面名称<br>西側校舎　1階天井伏図 | 縮尺<br>1/100 (A1)<br>1/200 (A3) | 図面番号<br>K — 24 |

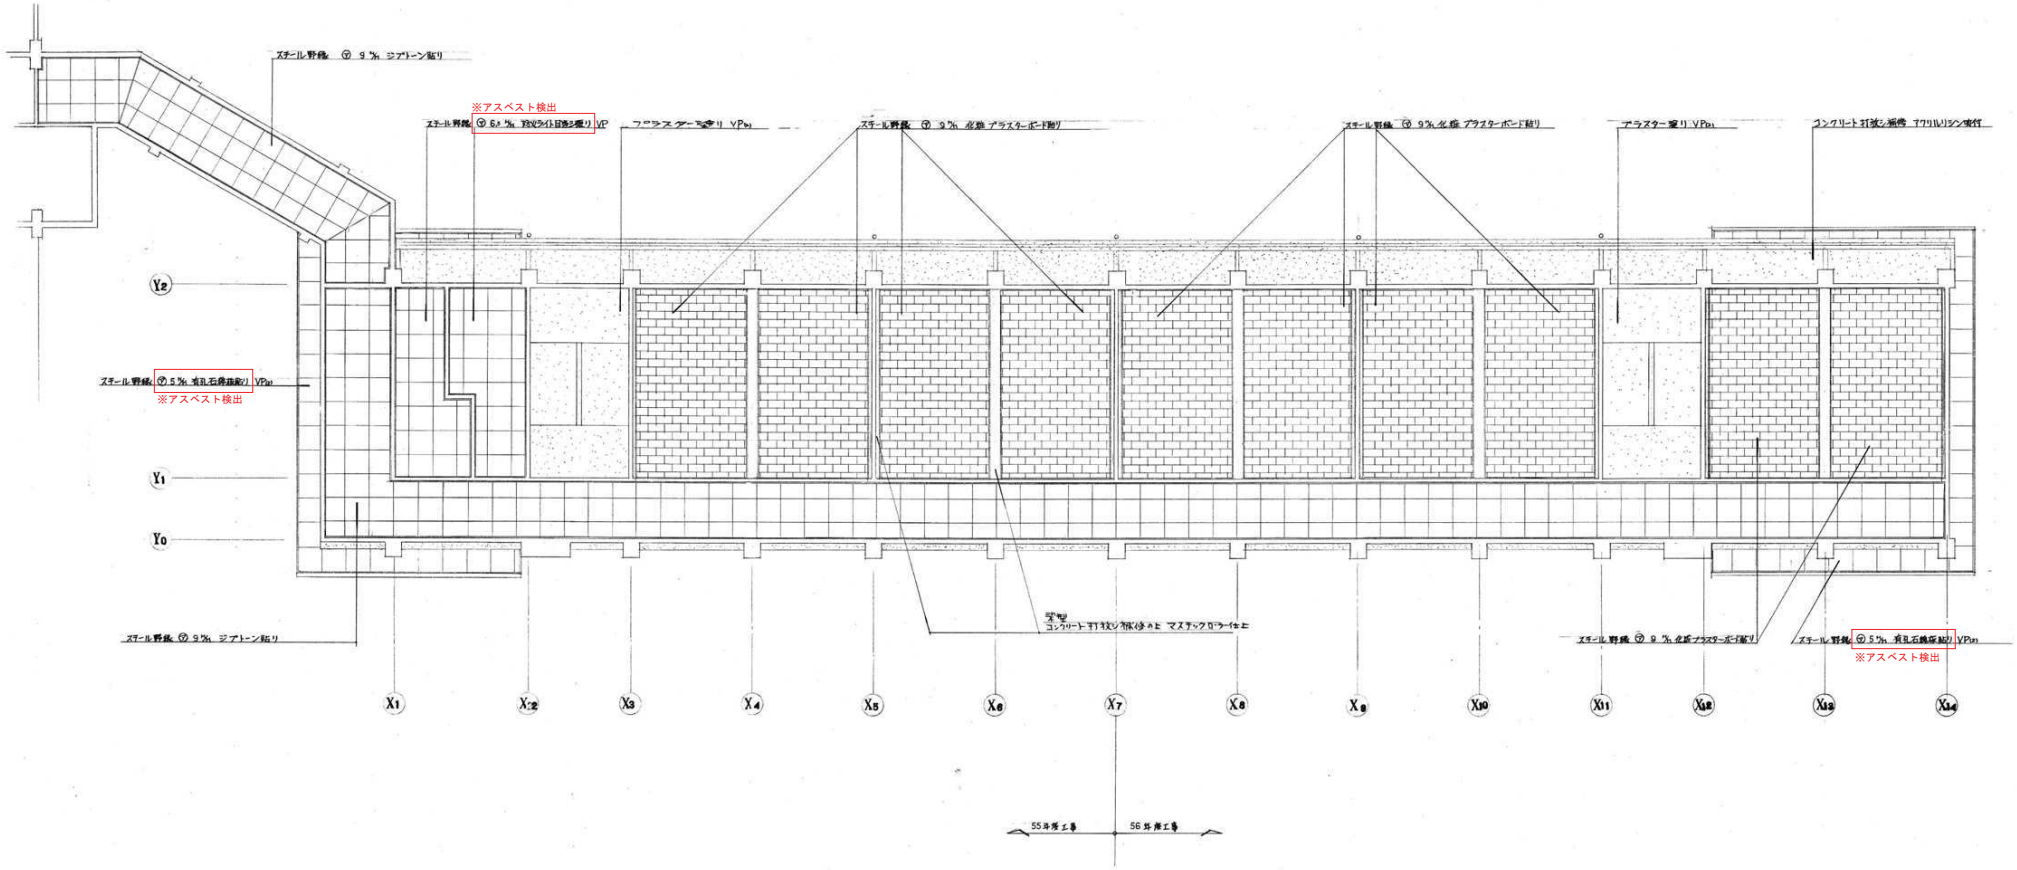


2 階 天 井 伏 図　S=1/100

| | | | | | | | | | | |
|---|---|---|---|---|---|---|---|---|---|---|
| 訂 正 | 月 日 | 岩手県釜石市小佐野町2丁目4番15 TEL 0193-23-9970 Fax 0193-23-1120<br>(有)アルファーシステム<br>一級建築士事務所（岩手県知事）登録か（2704）第1003号　管理建築士<br>一級建築士　（大臣）登録　第２３４５８１号　柏舘　旨統 | 設計年月日<br>R4 10 15 | 設 計 | 検 図 | 承認印 | 工事名称<br>旧小佐野中学校解体工事 | | 設計番号<br>— |
| | | | | 製 図<br>A 1 | 担 当 | 承認年月日 | 図面名称<br>西側校舎　２階天井伏図 | 縮尺<br>1/100 (A1)<br>1/200 (A3) | 図面番号<br>K — 25 |

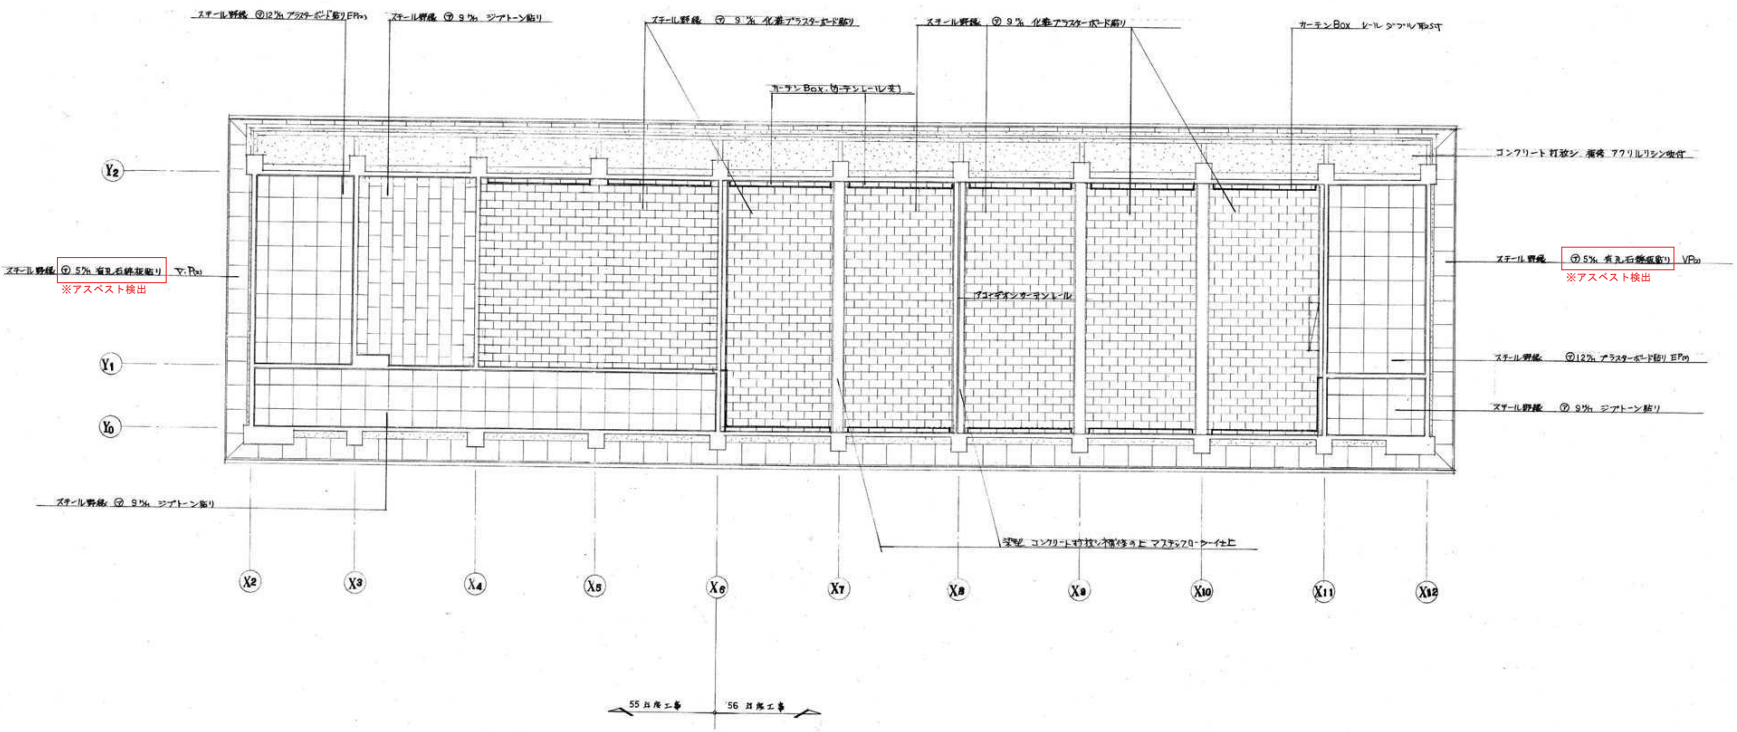


3 階 天 井 伏 図 S=1/100

| | | | | | | | | | | | |
|---|---|---|---|---|---|---|---|---|---|---|---|
| 訂正 | 月 日 | 岩手県釜石市小佐野町2丁目4番15 TEL 0193-23-9970 Fax 0193-23-1120<br>(有)アルファーシステム<br>一級建築士事務所（岩手県知事）登録か（2704）第1003号 管理建築士<br>一級建築士 （大臣）登録 第234581号 柏舘 旨統 | 設計年月日<br>R4 10 15 | 設計 | 検図 | 承認印 | 工事名称 | 旧小佐野中学校解体工事 | | 設計番号 | — |
| | | | | 製図<br>A1 | 担当 | 承認年月日 | 図面名称 | 西側校舎 3階天井伏図 | 縮尺<br>1/100 (A1)<br>1/200 (A3) | 図面番号 | K — 26 |

# 建具表

| 記号 | ADW-1 | ADW-2 | ADW-3 | AD-1 | AW-1 | AW-2 |
|---|---|---|---|---|---|---|
| 型式 | ランマ付縦枠付引分ドア | ランマ縦枠付引違戸 | ランマ付引違戸付引違戸 | 両開戸 | 腰壁枠付引違窓 | 中桟枠付引違窓 |
| 取付ヶ所 | 昇降口 | 1F | 教室 木工室 金工室 CR 視聴覚室 理科室 | 1F 階段室 | 教室 図書備室 木工室 金工室 図書備室 CR 視聴覚室 理科室 図書備室 | 便所 |
| 数量 | 1 | 2 | 12 | 2 | 22 | 4 |
| 形状種類（開閉方式） | 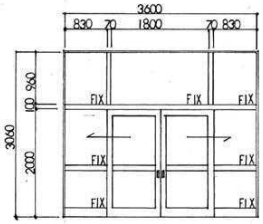 | 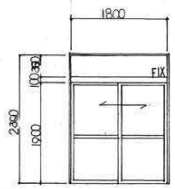 | 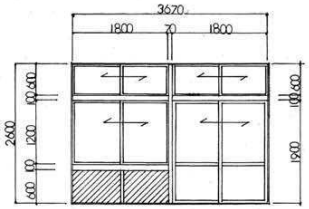 | 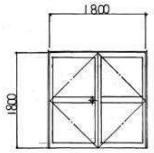 | 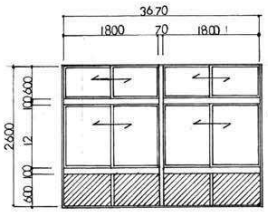 | 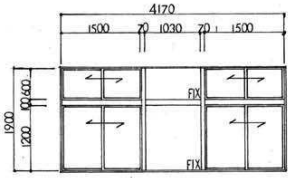 |
| 建具金物 | 戸車、カマ錠、下枠ステンレス | 戸車、クレセント | 戸車、クレセント | ステンレス丸棒、錠前用、フランス落シ、ドアーチェック | 戸車、クレセント | 戸車、クレセント |
| 硝子 見込 塗装 | (ランマ) トーメイ 3% 100 / アレードワイヤーハリ 6.8% | アレードワイヤーハリ 6.8% 70 | トーメイ 3% 70 OP2 | アレードワイヤーハリ 6.8% 70 OP2 | トーメイ 3% 70 OP2 / アレードワイヤーハリ 6.8% | トーメイ 3% 70 |
| その他 | | アサノサンモアパネル Φ30% | | | アサノサンモアパネル Φ30% | ステンレス可動網戸付 |

| 記号 | AW-3 | AW-4 | AW-5 | AW-6 | AW-7 | AW-8 | AW-9 |
|---|---|---|---|---|---|---|---|
| 型式 | 中桟枠付引違窓 | 引違窓 | 引違窓 | 引違窓 | 引違窓 | 引違窓 | 多子瓶回転窓 |
| 取付ヶ所 | 1F廊下 2F廊下 | 階段室 | 相談室 2F 物置 | 1F廊下 2F廊下 3F廊下 | 2F廊下 3F廊下 | 踊り廊下 | 相談室 |
| 数量 | 2 | 4 | 2 | 21 | 9 | 4 | 5 |
| 形状種類（開閉方式） | 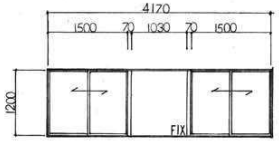 | 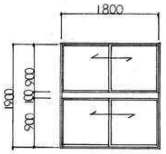 | 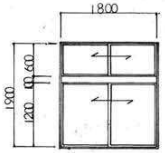 | 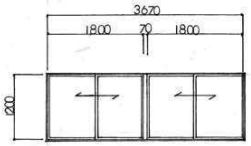 | 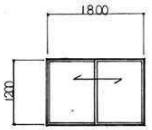 | 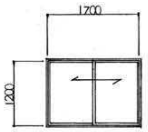 | 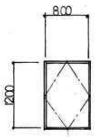 |
| 建具金物 | 戸車、クレセント | 戸車、クレセント | 戸車、クレセント | 戸車、クレセント | 戸車、クレセント | 戸車、クレセント | |
| 硝子 見込 塗装 | アレードワイヤーハリ 6.8% 70 | アレードワイヤーハリ 6.8% 70 | アレードワイヤーハリ 6.8% 70 | アレードワイヤーハリ 6.8% 70 | トーメイ 3% 70 / アレードワイヤーハリ 6.8% | アレードワイヤーハリ 6.8% 70 | アレードワイヤーハリ 6.8% 70 |
| その他 | | | | | | | |

| 記号 | SD-1 | SD-2 | SD 3 |
|---|---|---|---|
| 型式 | 両開防火戸 | 片開防火戸 | 片開防火戸 |
| 取付ヶ所 | 1F廊下 2F廊下 3F廊下 | 踊り廊下 | 踊り廊下 |
| 数量 | 6 | 1 | 1 |
| 形状種類（開閉方式） | 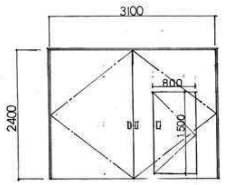 | 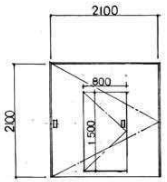 | 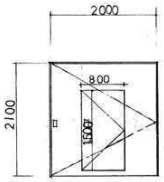 |
| 建具金物 | フロアヒンジ、オートヒンジ、アタッチメント、防火戸用引手 | フロアヒンジ、オートヒンジ、防火戸用引手 | フロアヒンジ、オートヒンジ、防火戸用引手 |
| 硝子 見込 塗装 | 100 OP3 | 100 OP3 | 100 OP3 |
| その他 | | | |

**備考**

横荒鼻取付用 アルミパネル
35年度工事 11ヶ所
36年度工事 10ヶ所


岩手県釜石市小佐野町2丁目4番15 TEL 0193-23-9970 Fax 0193-23-1120
(有)アルファーシステム
一級建築士事務所（岩手県知事）登録か（2704）第1003号 管理建築士
一級建築士 （大臣）登録 第234581号 柏舘 旨緒


| 訂正 | 月 日 |
|---|---|
| | |
| | |

| 設計年月日 | 設計 | 検図 | 承認印 | 工事名称 | 設計番号 |
|---|---|---|---|---|---|
| R4 12 15 | | | | 旧小佐野中学校解体工事 | — |
| 製図 A1 | 担当 | 承認年月日 | 図面名称 | 縮尺 | 図面番号 |
| | | | 西側校舎 建具表（1） | 1/50 (A1) 1/100 (A3) | K — 27 |

# 建具表

| | |
|---|---|
| 記号 | SP-1 |
| 型式 | |
| 取付ヶ所 | 1F |
| 数量 | 1 |
| 形状種類（開閉方式） | 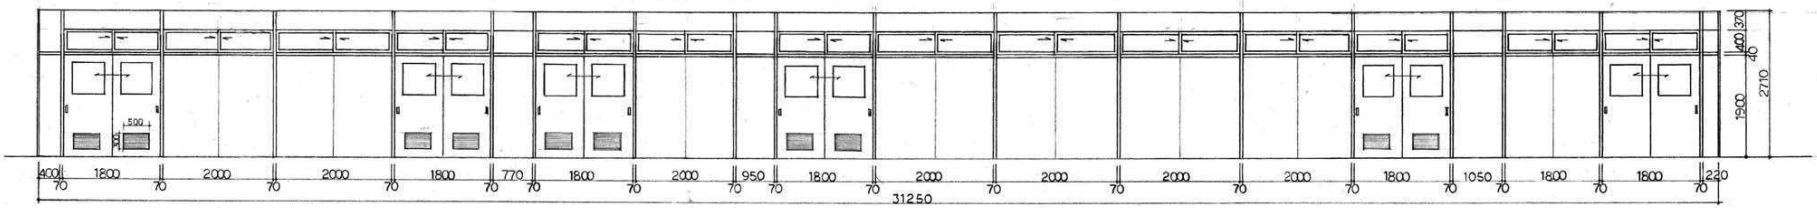 |
| 建具金物 | 戸車、引手、引戸錠、クレセント |
| 硝子 見込 塗装 | 見込80%、塗装エポキシ樹脂系粉体塗料 |
| その他 | |



| | | |
|---|---|---|
| 記号 | SP-2 | SP-3 |
| 型式 | | |
| 取付ヶ所 | 1F | 2F |
| 数量 | 2 | 1 |
| 形状種類（開閉方式） | 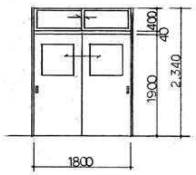 | 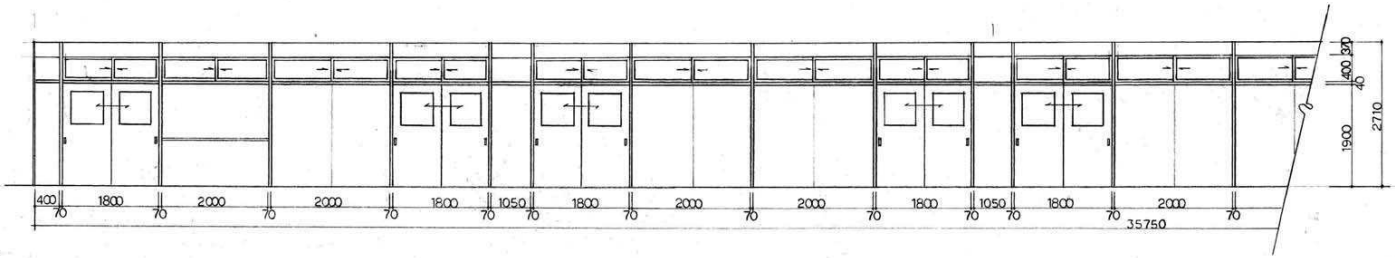 |
| 建具金物 | 戸車、引手、引戸錠、クレセント | |
| 硝子 見込 塗装 | 見込80%、塗装エポキシ樹脂系粉体塗料 | |
| その他 | | |



| | | |
|---|---|---|
| 記号 | | SP-4 |
| 型式 | | |
| 取付ヶ所 | | 2F |
| 数量 | | 1 |
| 形状種類（開閉方式） | 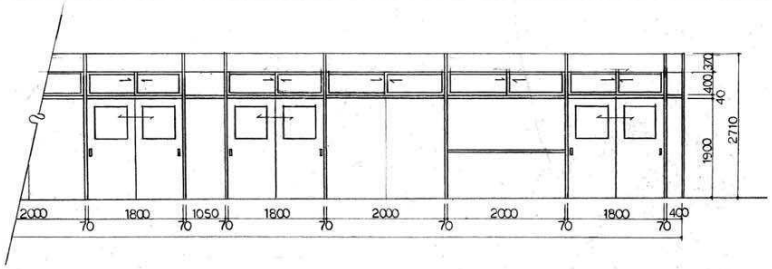 | 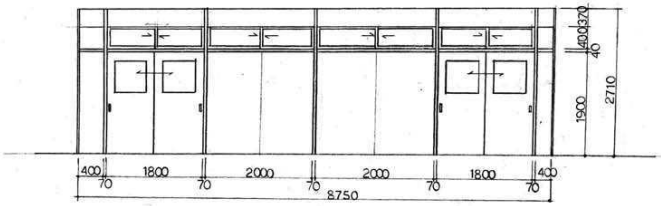 |
| 建具金物 | 戸車、引手、引戸錠、クレセント | |
| 硝子 見込 塗装 | 見込80%、塗装エポキシ樹脂系粉体塗料 | |
| その他 | | |



| | | | | | | | | |
|---|---|---|---|---|---|---|---|---|
| 訂正 | 月 日 | 岩手県釜石市小佐野町2丁目4番15 TEL 0193-23-9970 Fax 0193-23-1120<br>㈲アルファーシステム<br>一級建築士事務所（岩手県知事）登録か（2704）第1003号 管理建築士<br>一級建築士 （大臣）登録 第234581号 柏舘 旨緒 | 設計年月日 R4 10 15 | 設計 | 検図 | 承認印 | 工事名称 旧小佐野中学校解体工事 | 設計番号 — |
| | | | | 製図 A1 | 担当 | 承認年月日 | 図面名称 西側校舎 建具表（2） 縮尺 1/50 (A1) 1/100 (A3) | 図面番号 K — 28 |

# 建具表

| | SP-5 | SP-6 |
|---|---|---|
| 記号 | SP-5 | SP-6 |
| 型式 | | |
| 取付ヶ所 | 3F | 3F |
| 数量 | 1 | 2 |
| 形状種類（開閉方式） | 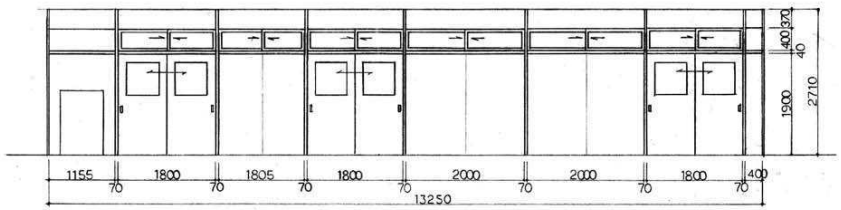 | 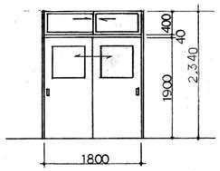 |
| 建具金物 | 戸車、引手、引戸錠、クレセント | |
| 硝子 見込 塗装 | 見込80%、塗装 エポキシ樹脂系防錆塗料 | |
| その他 | | |





| | WD-1 | WD-2 | WD-3 | WD-4 |
|---|---|---|---|---|
| 記号 | WD-1 | WD-2 | WD-3 | WD-4 |
| 型式 | 内倒シランマ付片開扉 木枠ベニヤフラッシュ | 内倒シランマ付片開扉 木枠ベニヤフラッシュ | 引違戸 木枠ベニヤフラッシュ | 片開扉 ﾃｰ木枠ベニヤフラッシュ戸 |
| 取付ヶ所 | 1F 金工工場倉庫 便所<br>3F 理科準備室 便所 | 1F (便所)<br>2F (便所) | 1F (階段下収入) | 1F (便所)<br>2F (便所) |
| 数量 | 7 | 4 | 2 | 2 |
| 形状種類（開閉方式） | 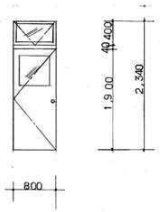 | 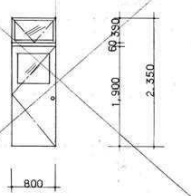 | 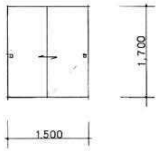 | 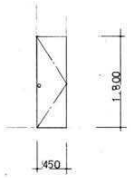 |
| 建具金物 | ステンレス丁番、内タオル金物一式、ラッチ、ドアーチェック | ステンレス丁番、内タオル金物一式、ラッチ | ステンレス戸車、埋込レール、ステンレス埋込引手 | ステンレス丁番、片面シリンダー錠 |
| 硝子 見込 塗装 | トケメイ(7)3%、見込ミ(7)36% ⇒Pa1 | 全左 | 見込ミ(7)36% ⇒Pa1 | 見込ミ(7)36% ⇒Pa1 |
| その他 | | | | |



| | WD-5 |
|---|---|
| 記号 | WD-5 |
| 型式 | メラミン化粧板フラッシュ片開ドア |
| 取付ヶ所 | 2便所 (6)<br>1便所 (6) |
| 数量 | 12 |
| 形状種類（開閉方式） | 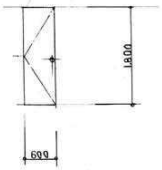 |
| 建具金物 | ラバトリーヒンジ |
| 硝子 見込 塗装 | 見込(7)40% |
| その他 | 内鍵 ﾃﾞﾗﾑﾀｲﾌﾟ |



| 訂正 | 月 日 |
|---|---|
| | |
| | |


岩手県釜石市小佐野町2丁目4番15 TEL 0193-23-9970 Fax 0193-23-1120
(有)アルファーシステム
一級建築士事務所（岩手県知事）登録か（2704）第1003号　管理建築士
一級建築士　（大臣）登録　第234581号　柏舘　旨綾


| 設計年月日 | 設計 | 検図 | 承認印 | 工事名称 | 設計番号 |
|---|---|---|---|---|---|
| R4 10 15 | | | | 旧小佐野中学校解体工事 | — |
| | 製図 A1 | 担当 | 承認年月日 | 図面名称 西側校舎　建具表（3） | 縮尺 1/50 (A1) 1/100 (A3) |
| | | | | | 図面番号 K — 29 |

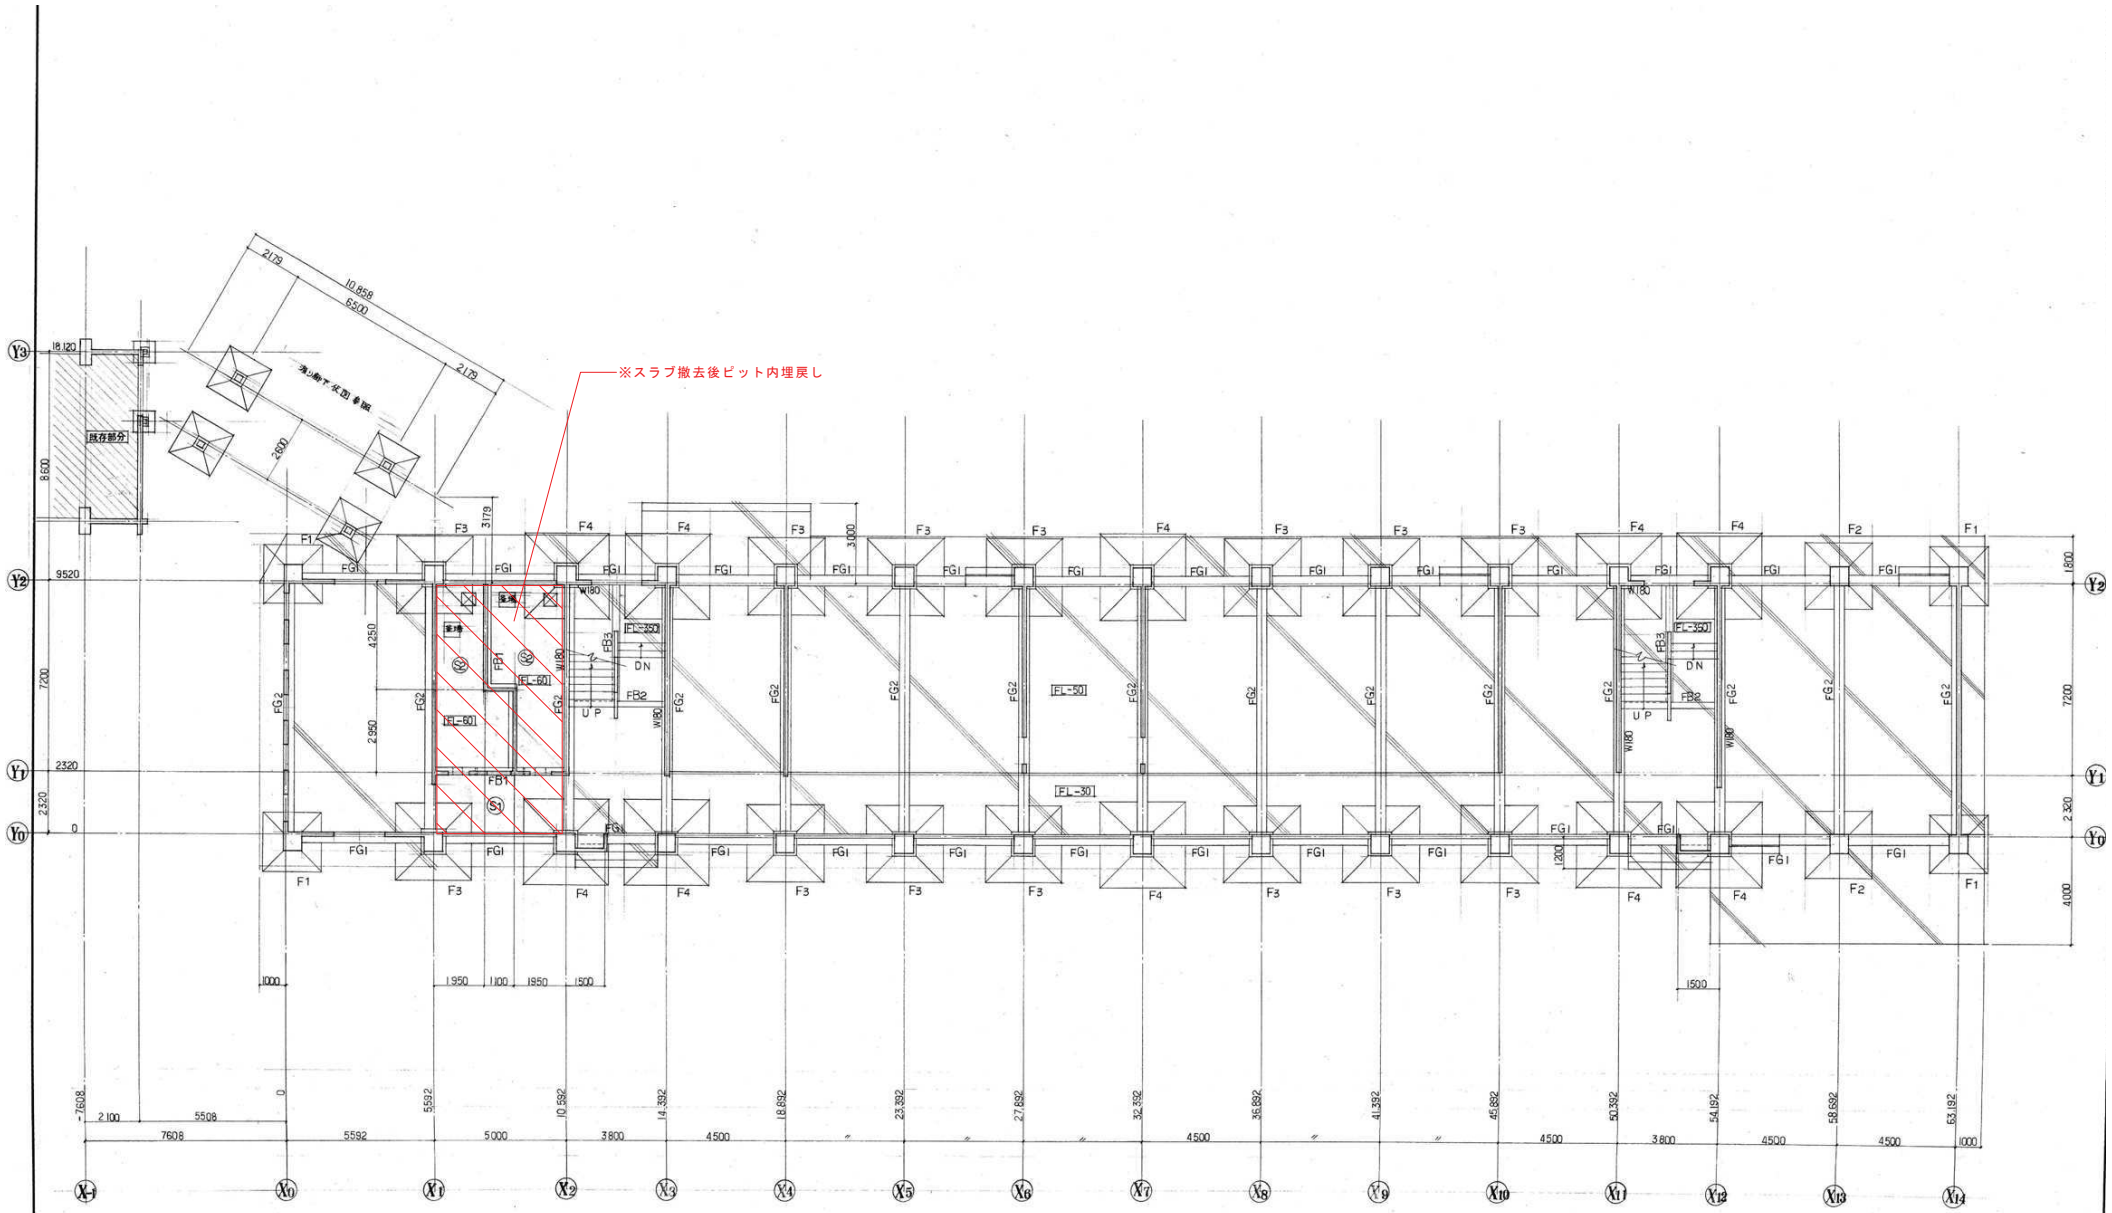


基礎伏図 1:100

| | | | | | | | | | | | |
|---|---|---|---|---|---|---|---|---|---|---|---|
| 訂正 | 月 日 | | 岩手県釜石市小佐野町2丁目4番15 TEL 0193-23-9970 Fax 0193-23-1120<br>㈲アルファーシステム<br>一級建築士事務所（岩手県知事）登録か（2704）第1003号 管理建築士<br>一級建築士 （大臣）登録 第２３４５８１号 柏舘 旨緒 | 設計年月日<br>R4 10 15 | 設計 | 検図 | 承認印 | 工事名称<br>旧小佐野中学校解体工事 | | 設計番号<br>— |
| | | | | | 製図<br>A 1 | 担当 | 承認年月日 | 図面名称<br>西側校舎 基礎伏図 | 縮尺<br>1/100 (A1)<br>1/200 (A3) | 図面番号<br>K — 30 |

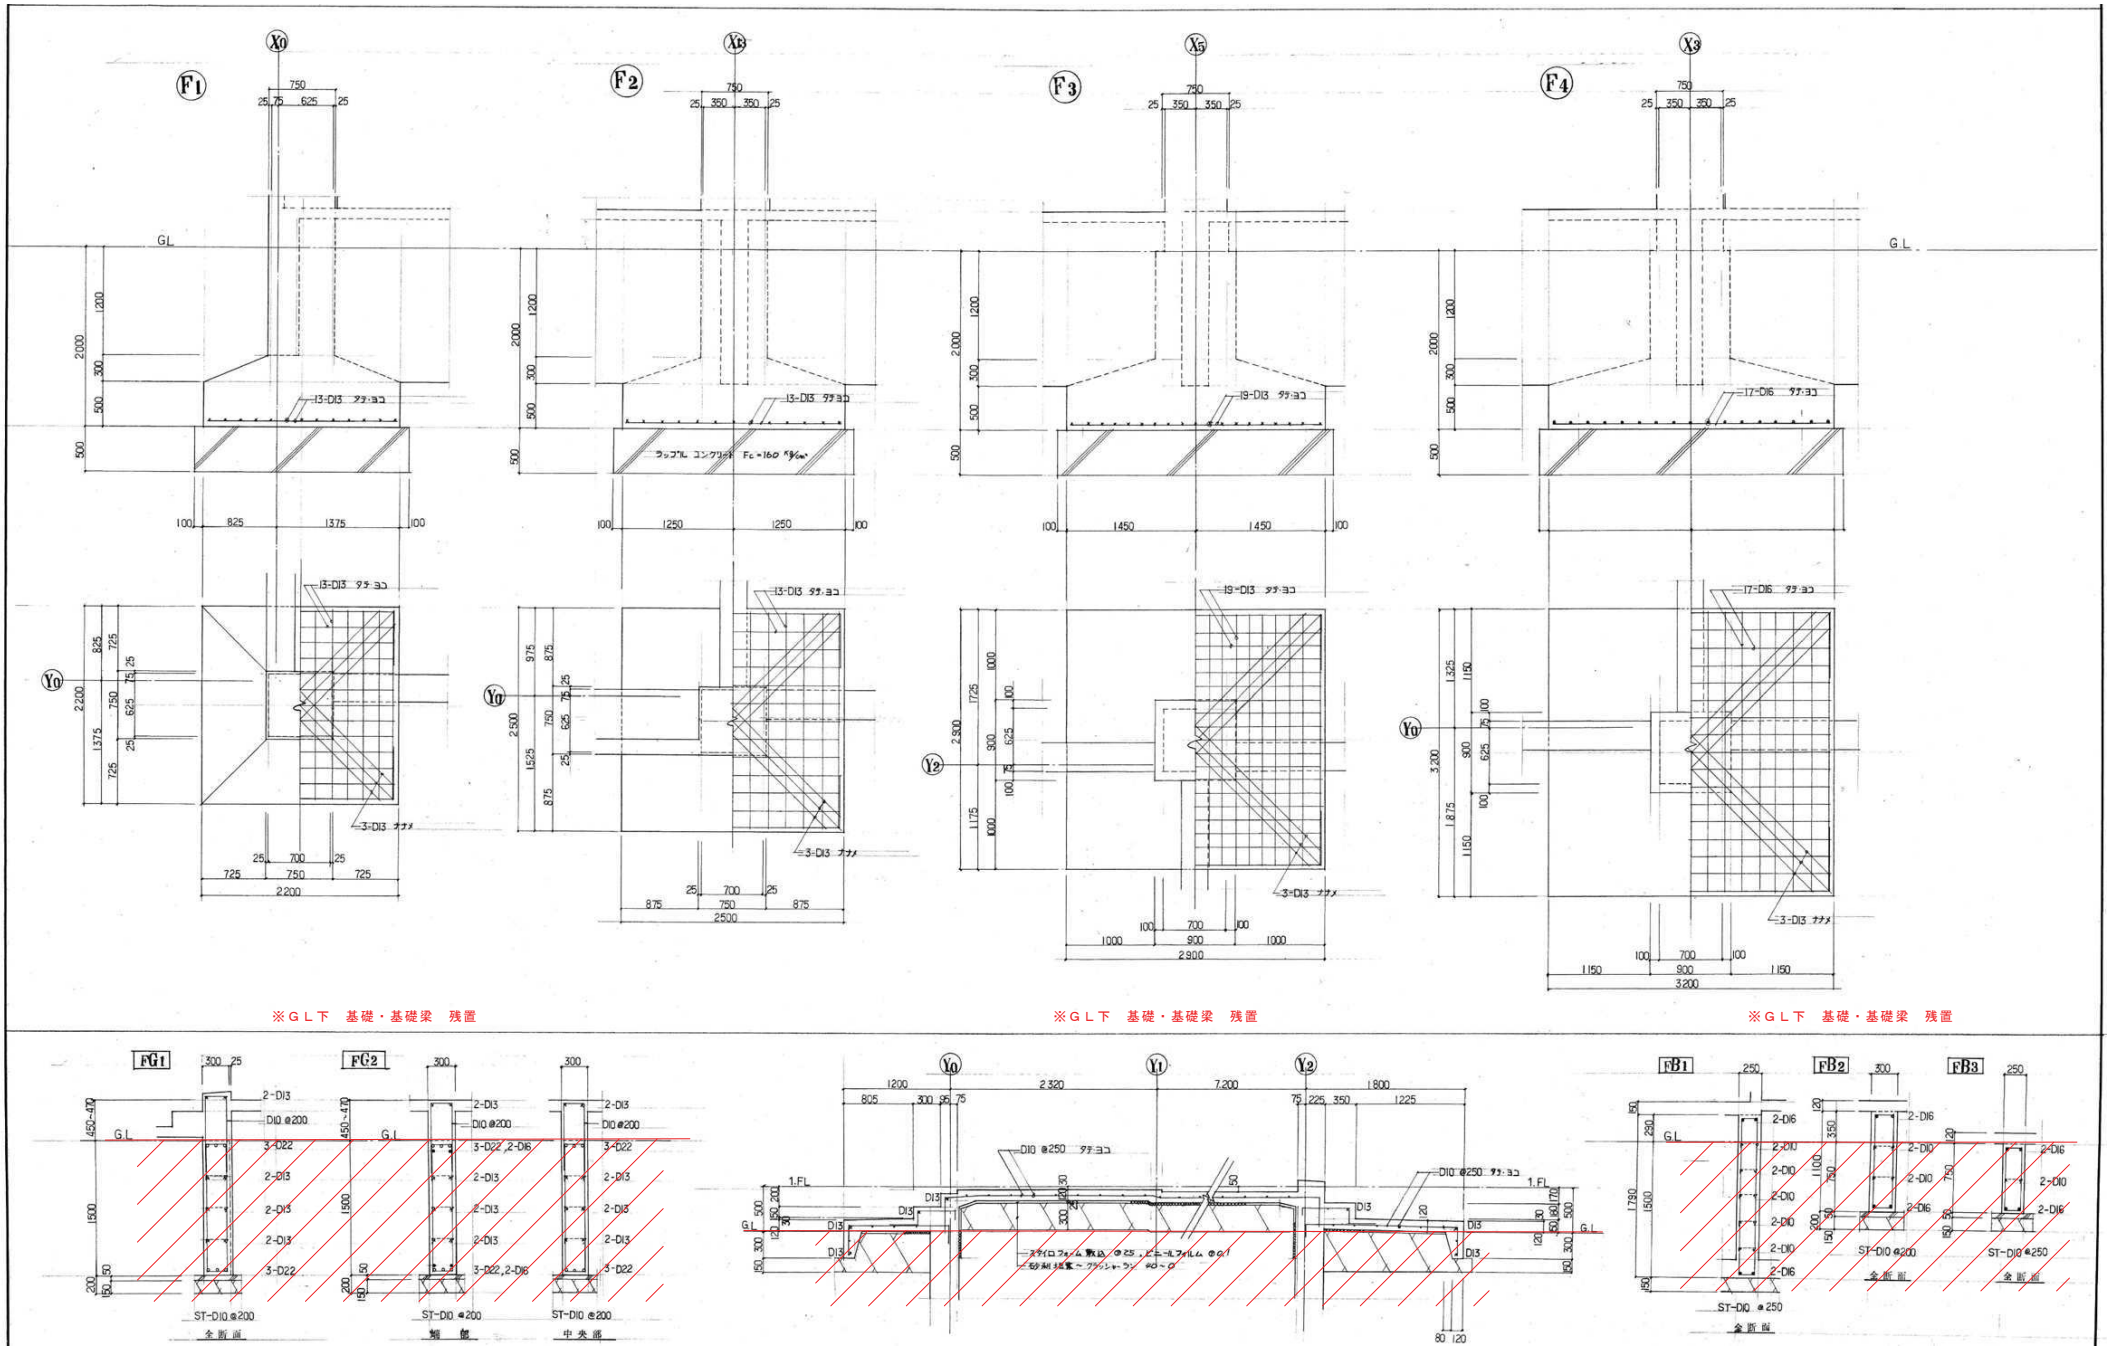


| | | | | | | | | |
|---|---|---|---|---|---|---|---|---|
| 訂正 | 月 日 | 岩手県釜石市小佐野町2丁目4番15 TEL 0193-23-9970 Fax 0193-23-1120<br>(有)アルファーシステム<br>一級建築士事務所（岩手県知事）登録か（2704）第1003号 管理建築士<br>一級建築士 （大臣）登録 第234581号 柏舘 旨純 | 設計年月日 R4 10 15 | 設計 | 検図 | 承認印 | 工事名称 旧小佐野中学校解体工事 | 設計番号 — |
| | | | 製図 A1 | 担当 | 承認年月日 | 図面名称 西側校舎 基礎詳細図 | 縮尺 1/30 (A1) 1/60 (A3) | 図面番号 K — 31 |

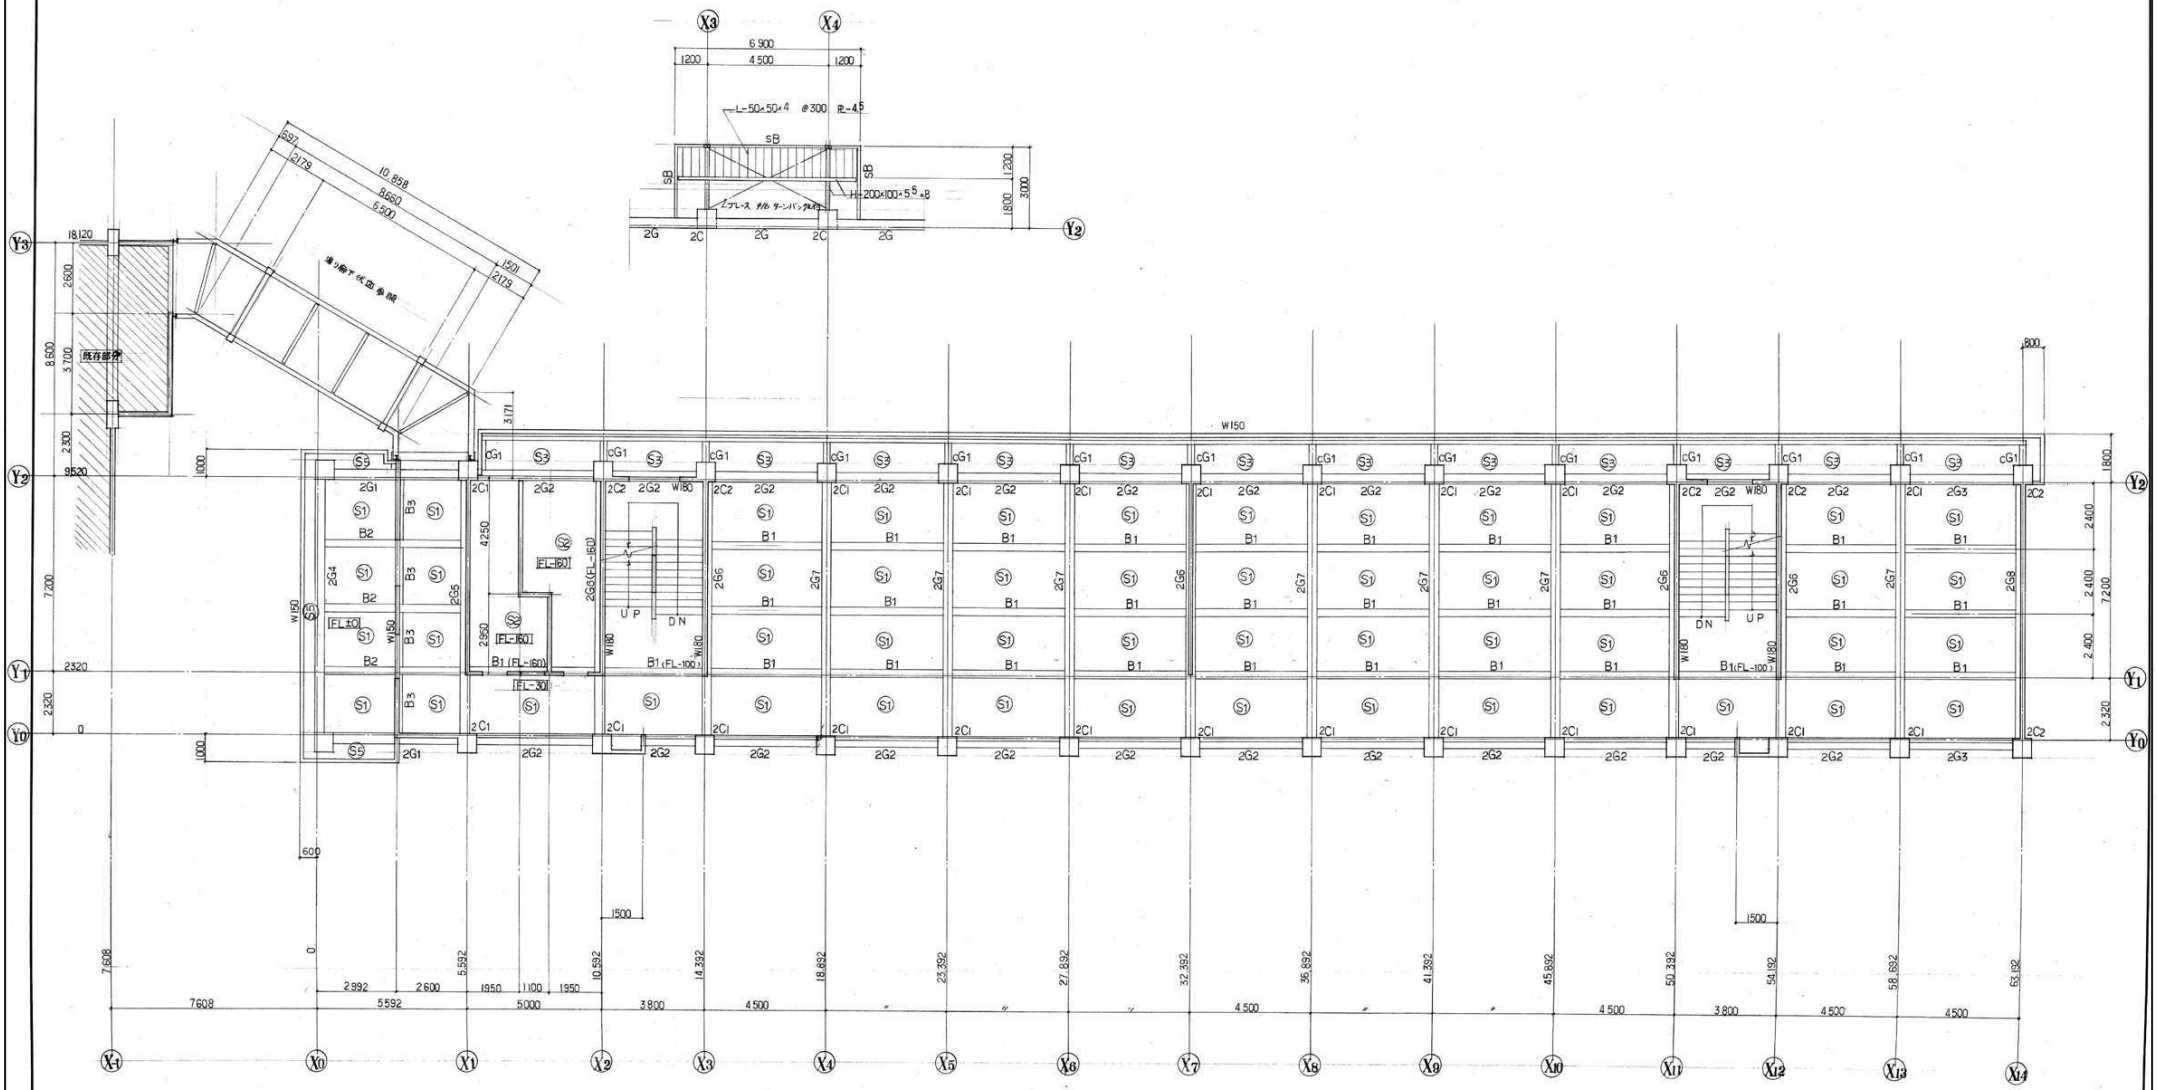


2 階 梁 伏 図 1:100

| 訂 正 | 月 日 | | | | | | | | | | |
|---|---|---|---|---|---|---|---|---|---|---|---|
| | | 岩手県釜石市小佐野町2丁目4番15 TEL 0193-23-9970 Fax 0193-23-1120<br>(有)アルファーシステム<br>一級建築士事務所（岩手県知事）登録か（2704）第1003号 管理建築士<br>一級建築士 （大臣）登録 第２３４５８１号 柏舘 旨緒 | 設計年月日<br>R4 10 15 | 設 計 | 検 図 | 承認印 | 工事名称<br>旧小佐野中学校解体工事 | | 設計番号<br>— |
| | | | | 製 図<br>A 1 | 担 当 | 承認年月日 | 図面名称<br>西側校舎 ２階梁伏図 | 縮尺<br>1/100 (A1)<br>1/200 (A3) | 図面番号<br>K — 32 |

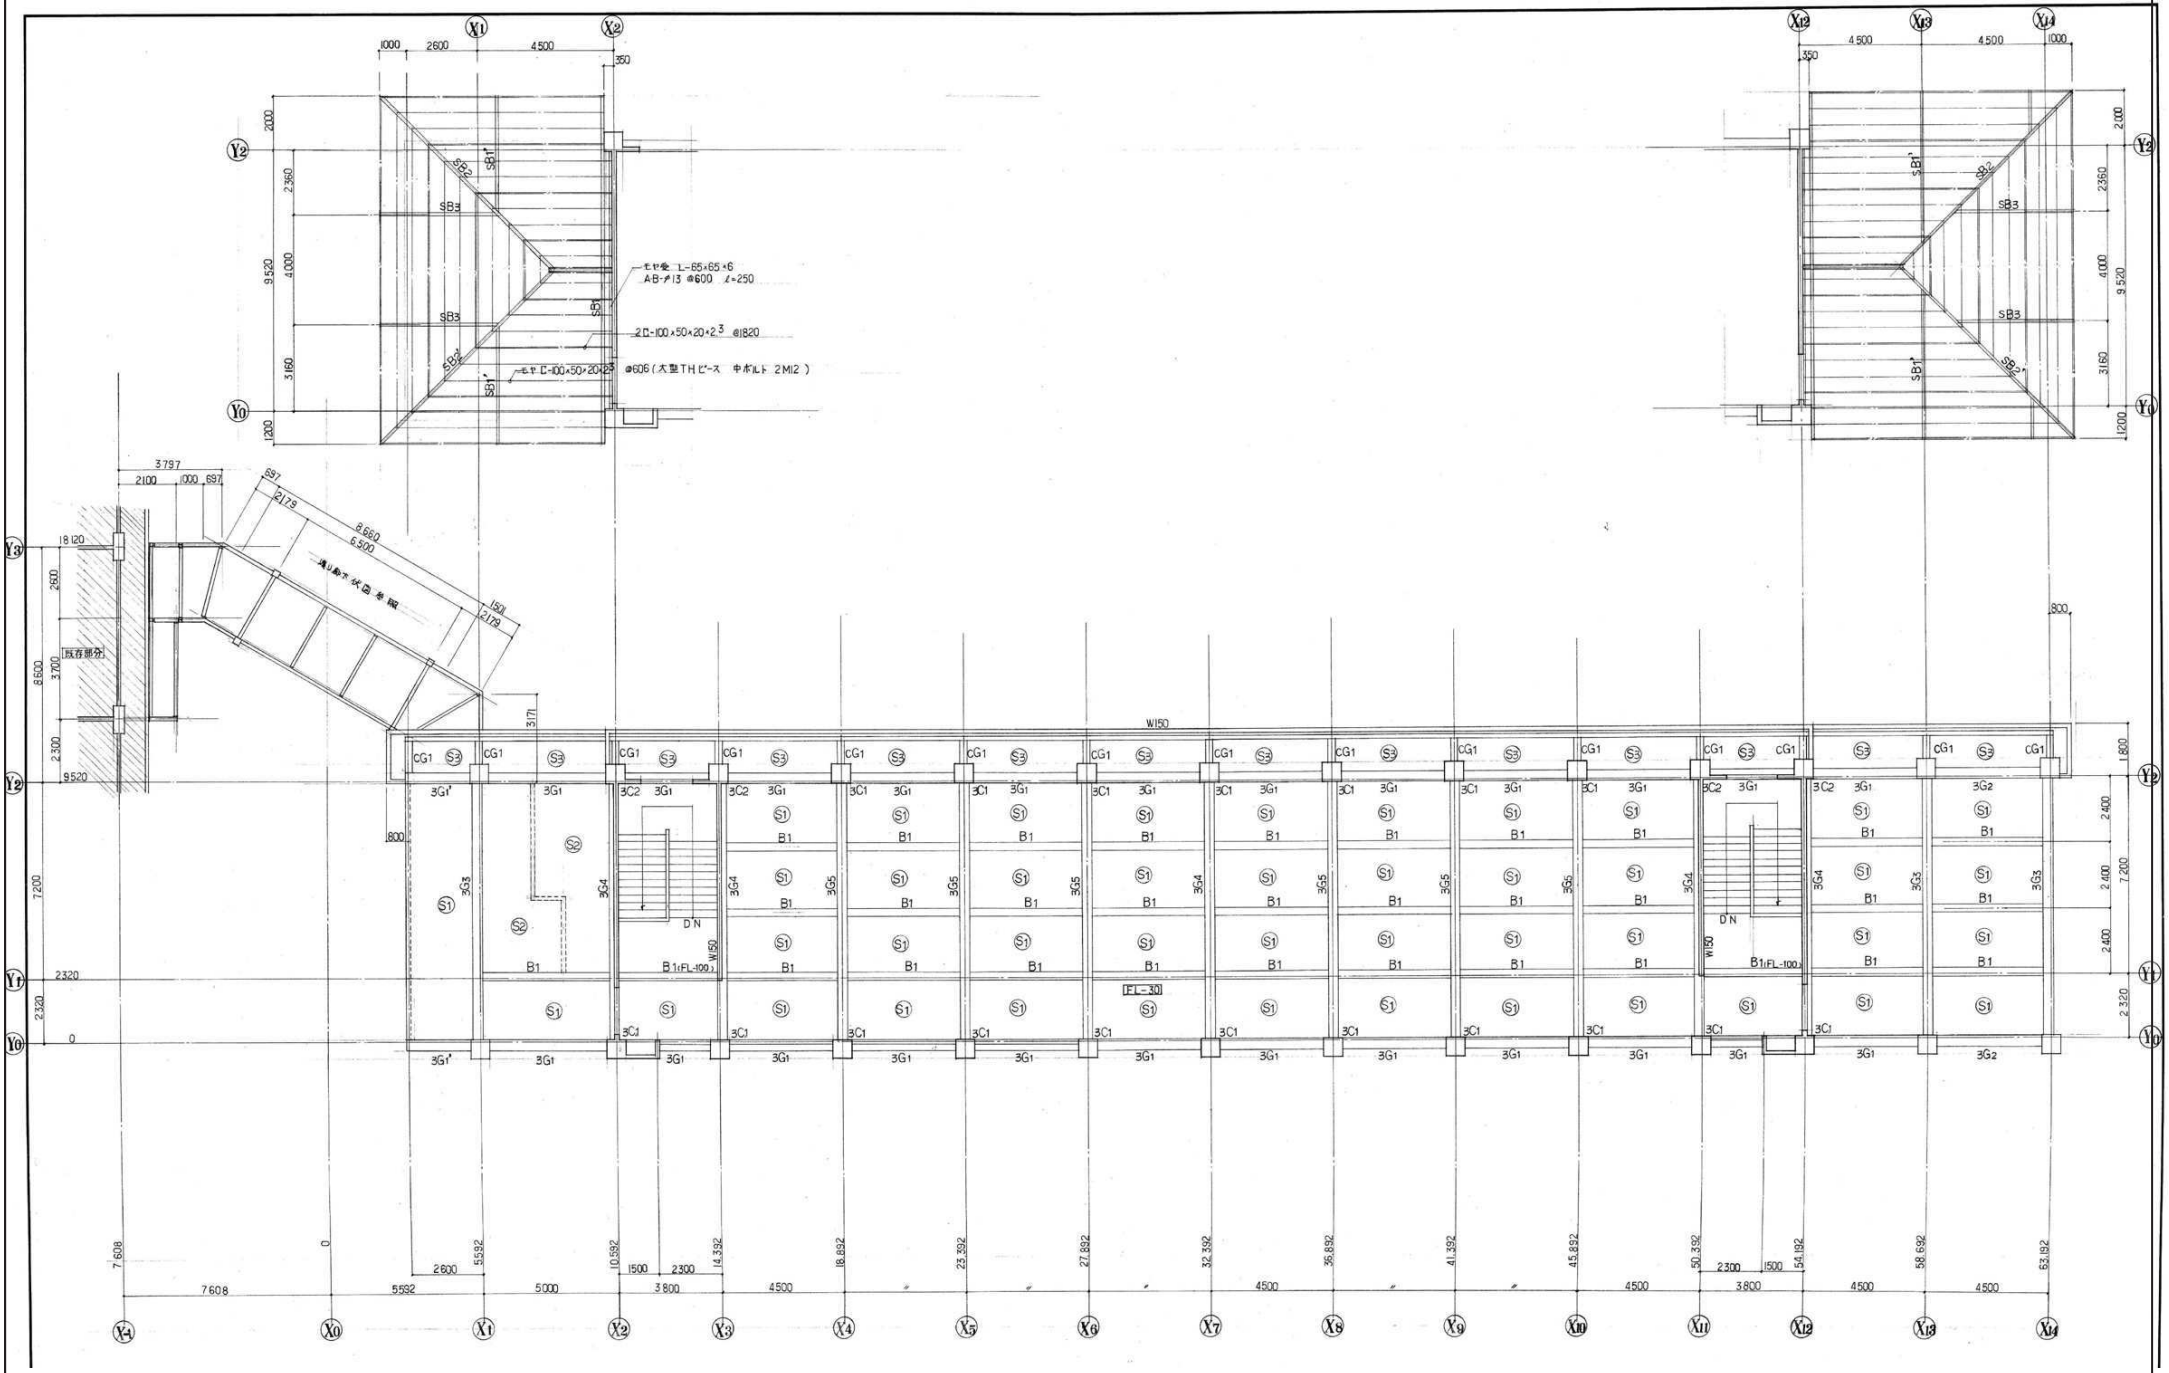


| 訂正 | 月 日 | |
|---|---|---|
| | | |
| | | |


岩手県釜石市小佐野町2丁目4番15 TEL 0193-23-9970 Fax 0193-23-1120
(有)アルファーシステム
一級建築士事務所（岩手県知事）登録か（2704）第1003号　管理建築士
一級建築士　（大臣）登録　第２３４５８１号　柏舘　旨緒


| 設計年月日 | 設計 | 検図 | 承認印 | 工事名称 | 設計番号 |
|---|---|---|---|---|---|
| R4 10 15 | | | | 旧小佐野中学校解体工事 | — |
| | 製図 A 1 | 担当 | 承認年月日 | 図面名称 西側校舎　３階梁伏図 | 縮尺 1/100 (A1) 1/200 (A3) |
| | | | | | 図面番号 K — 33 |

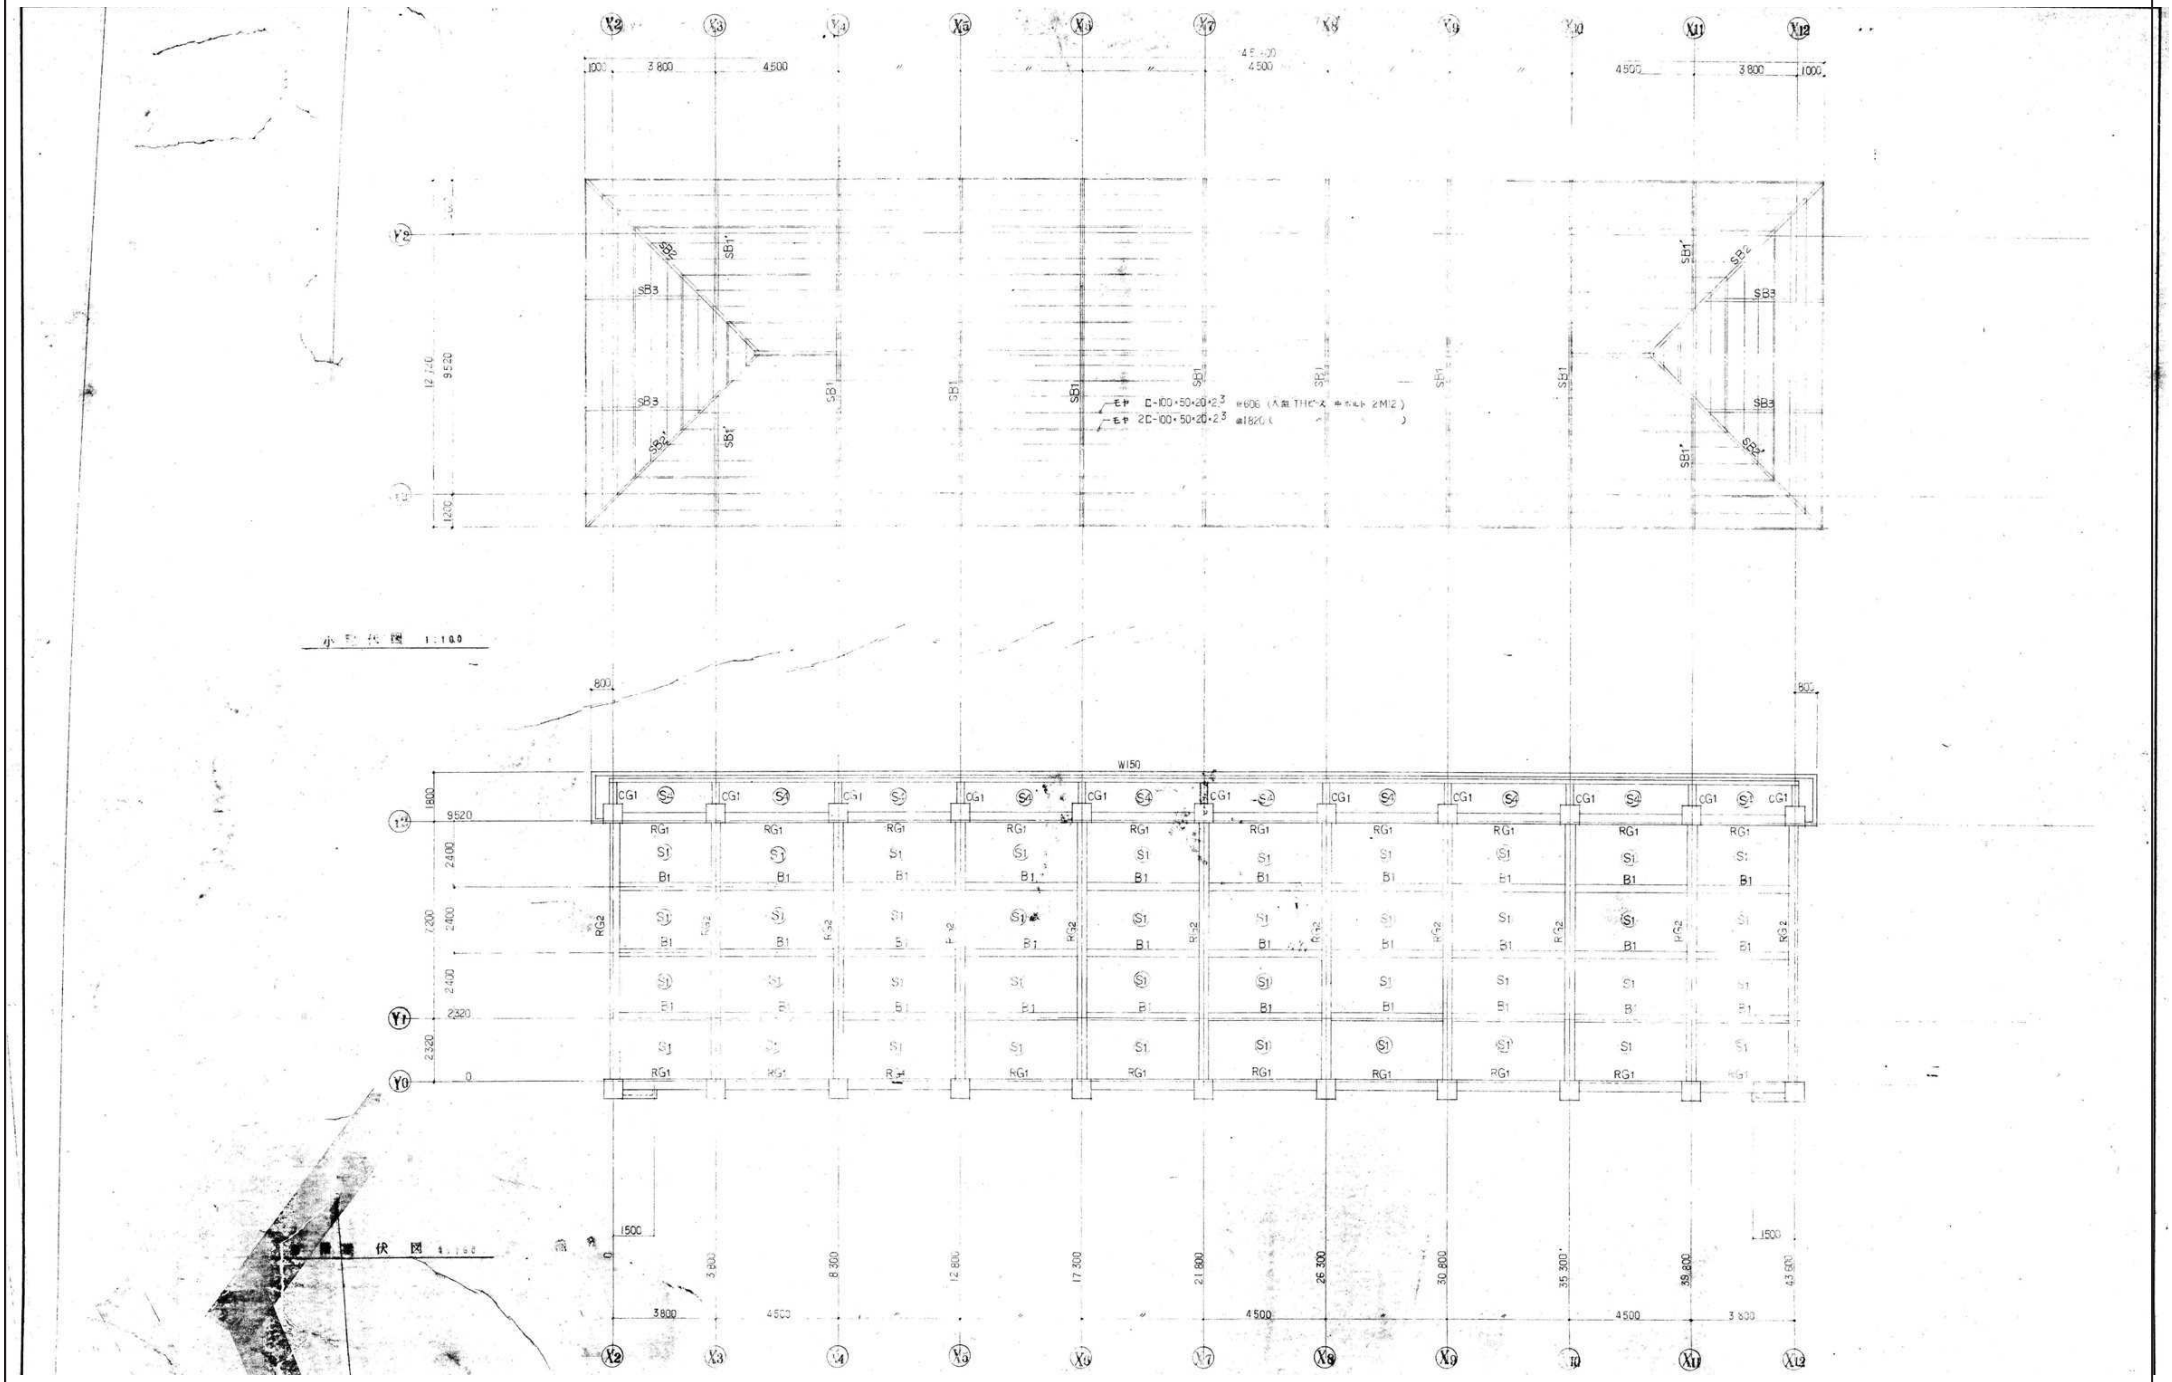


| 訂正 | 月 日 | |
|---|---|---|
| | | |
| | | |


岩手県釜石市小佐野町2丁目4番15 TEL 0193-23-9970 Fax 0193-23-1120
(有)アルファーシステム
一級建築士事務所（岩手県知事）登録か（2704）第1003号 管理建築士
一級建築士 （大臣）登録 第２３４５８１号 柏館 旨緒


| 設計年月日 | 設計 | 検図 | 承認印 | 工事名称 | | 設計番号 |
|---|---|---|---|---|---|---|
| R4 10 15 | | | | 旧小佐野中学校解体工事 | | — |
| | 製図 A 1 | 担当 | 承認年月日 | 図面名称 西側校舎 小屋伏図 | 縮尺 1/100 (A1) 1/200 (A3) | 図面番号 K — 34 |

# 断面表 1:30

| | RG1 | RG2 | 3G1 | 3G2 | 3G3 | 3G4 | 3G5 |
|---|---|---|---|---|---|---|---|
| 断面 | 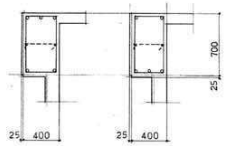 | 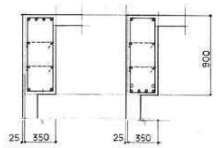 | 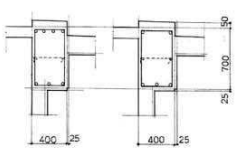 | 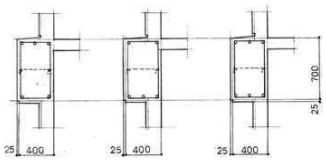 | 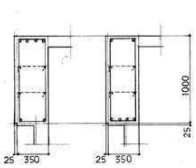 | 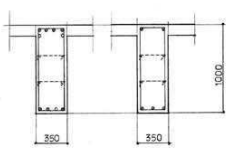 | 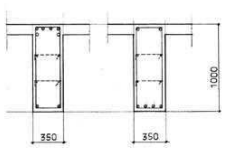 |
| | 端部 / 中央部 | 端部 / 中央部 | 端部 / 中央部 | 中央部 / 端部 | 端部 / 中央部 | 端部 / 中央部 | 端部 / 中央部 |
| 上端筋 | 3-D22 / 2-D22 | 4-D25 / 2-D25 | 4-D22 / 2-D22 | 3-D22 / 2-D22 / 3-D22 | 4-D25 / 2-D25 | 4-D25,2-D22 / 2-D25 | 4-D25,2-D22 / 2-D25 |
| 腹筋 | 2-D10 | 4-D10 | 2-D10 | 2-D10 | 4-D10 | 4-D10 | 4-D10 |
| 下端筋 | 2-D22 / 3-D22 | 2-D25 / 4-D25 2-D22 | 3-D22 / 3-D22 | 2-D22 / 3-D22 / 3-D22 | 2-D25 / 4-D25 | 3-D25,1-D22 / 3-D25 | 2-D25 / 4-D25 |
| STP | D10-150 @ | D10-200 @ | D10-150 @ | D10-150 @ | D10-200 @ | D10-200 @ | D10-200 @ |
| 中止筋 | D10-1000 @ | D10-1000 @ | D10-1000 @ | D10-1000 @ | D10-1000 @ | D10-1000 @ | D10-1000 @ |

| | 2G1 | 2G2 | 2G3 | 2G4 | 2G5 | 2G6 | 2G7 |
|---|---|---|---|---|---|---|---|
| 断面 | 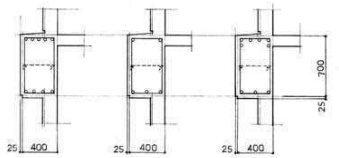 | 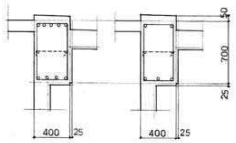 | 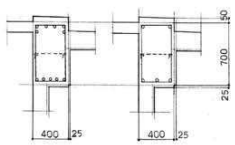 | 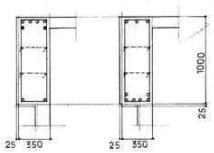 | 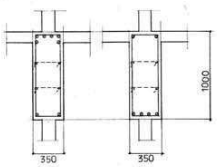 | 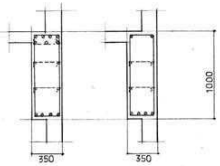 | 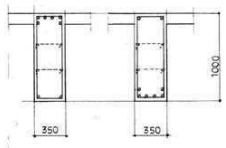 |
| | 端部 / 中央部 / 端部 | 端部 / 中央部 | 端部 / 中央部 | 端部 / 中央部 | 端部 / 中央部 | 端部 / 中央部 | 端部 / 中央部 |
| 上端筋 | 5-D22 / 2-D22 / 6-D22 | 5-D22 / 2-D22 | 6-D22 / 2-D22 | 4-D25,2-D16 / 3-D25 | 6-D25 / 2-D25 | 6-D25,1-D22 / 2-D25 | 6-D25 / 2-D25 |
| 腹筋 | 2-D10 | 2-D10 | 2-D10 | 4-D10 | 4-D10 | 4-D10 | 4-D10 |
| 下端筋 | 4-D22 / 3-D22 / 3-D22 | 4-D22 / 3-D22 | 5-D22 / 3-D22 | 2-D25 / 4-D25,2-D22 | 2-D25 / 4-D25 | 4-D25 / 4-D25 | 2-D25 / 6-D25 |
| STP | D13-200 @ | D13-200 @ | D13-100 @ | D10-200 @ | D13-200 @ | D13-200 @ | D10-150 @ |
| 中止筋 | D10-1000 @ | D10-1000 @ | D10-1000 @ | D10-1000 @ | D10-1000 @ | D10-1000 @ | D10-1000 @ |

| | 2G8 | 3G1' | cG1 | B1 | B2 | B3 |
|---|---|---|---|---|---|---|
| 断面 | 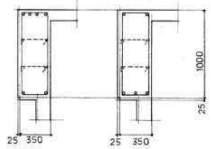 | 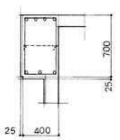 | 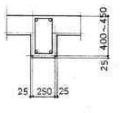 | 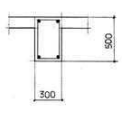 | 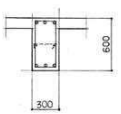 | 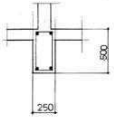 |
| | 端部 / 中央部 | 全断面 | 全断面 | 全断面 | 全断面 | 全断面 |
| 上端筋 | 4-D25 / 2-D25 | 4-D22 | 2-D22 | 2-D16 | 3-D19 | 2-D16 |
| 腹筋 | 4-D10 | 2-D10 | | | 2-D10 | |
| 下端筋 | 2-D25 / 3-D25 | 3-D22 | 2-D22 | 2-D16 | 3-D19 | 2-D16 |
| STP | D10-200 @ | D10-150 @ | D10-150 @ | D10-200 @ | D10-200 @ | D10-200 @ |
| 中止筋 | D10-1000 @ | D10-1000 @ | | | D10-1000 @ | |

| | C1 | C2 | C3 |
|---|---|---|---|
| 断面 | 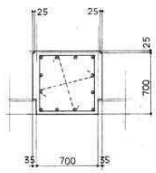 | 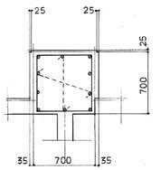 | 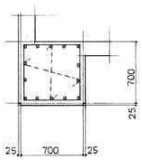 |
| | 全断面 | 全断面 | 全断面 |
| 主筋 | 12-D25 | 10-D25 | 14-D25 |
| HOOP | D10-100 @ | D10-100 @ | D10-100 @ |
| D-HOOP | D10-500 @ | D10-500 @ | D10-500 @ |

## スラブ配筋図 S4

断面

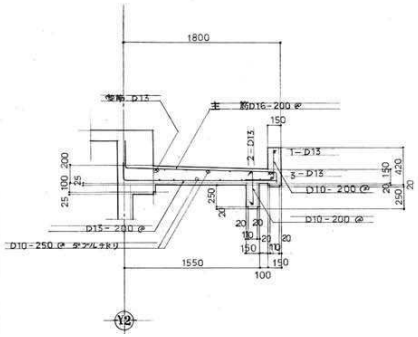


## スラブ配筋図 S3

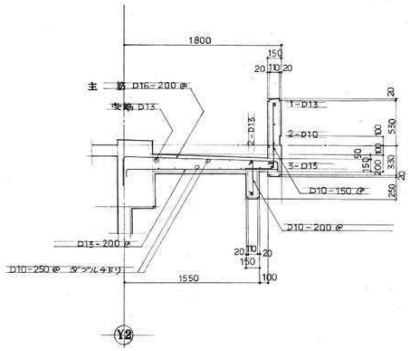


## スラブ配筋図 S1

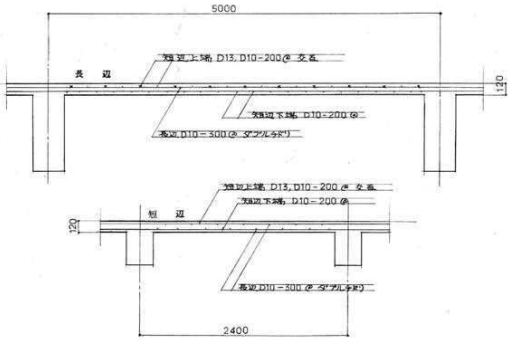


## 壁配筋図

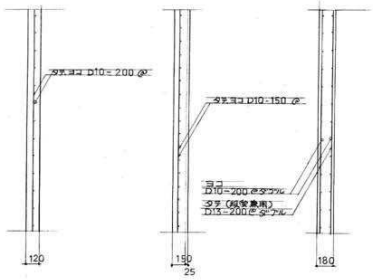


| | | | | | | | | | |
|---|---|---|---|---|---|---|---|---|---|
| 訂正 | 月 日 | 岩手県釜石市小佐野町2丁目4番15 TEL 0193-23-9970 Fax 0193-23-1120 (有)アルファーシステム 一級建築士事務所（岩手県知事）登録か (2704) 第1003号 管理建築士 一級建築士 （大臣）登録 第234581号 柏舘 旨緒 | 設計年月日 R4 10 15 | 設計 | 検図 | 承認印 | 工事名称 | 旧小佐野中学校解体工事 | 設計番号 — |
| | | | 製図 A1 | 担当 | 承認年月日 | 図面名称 | 西側校舎 部材断面 (1) | 縮尺 1/30 (A1) 1/60 (A3) | 図面番号 K — 35 |

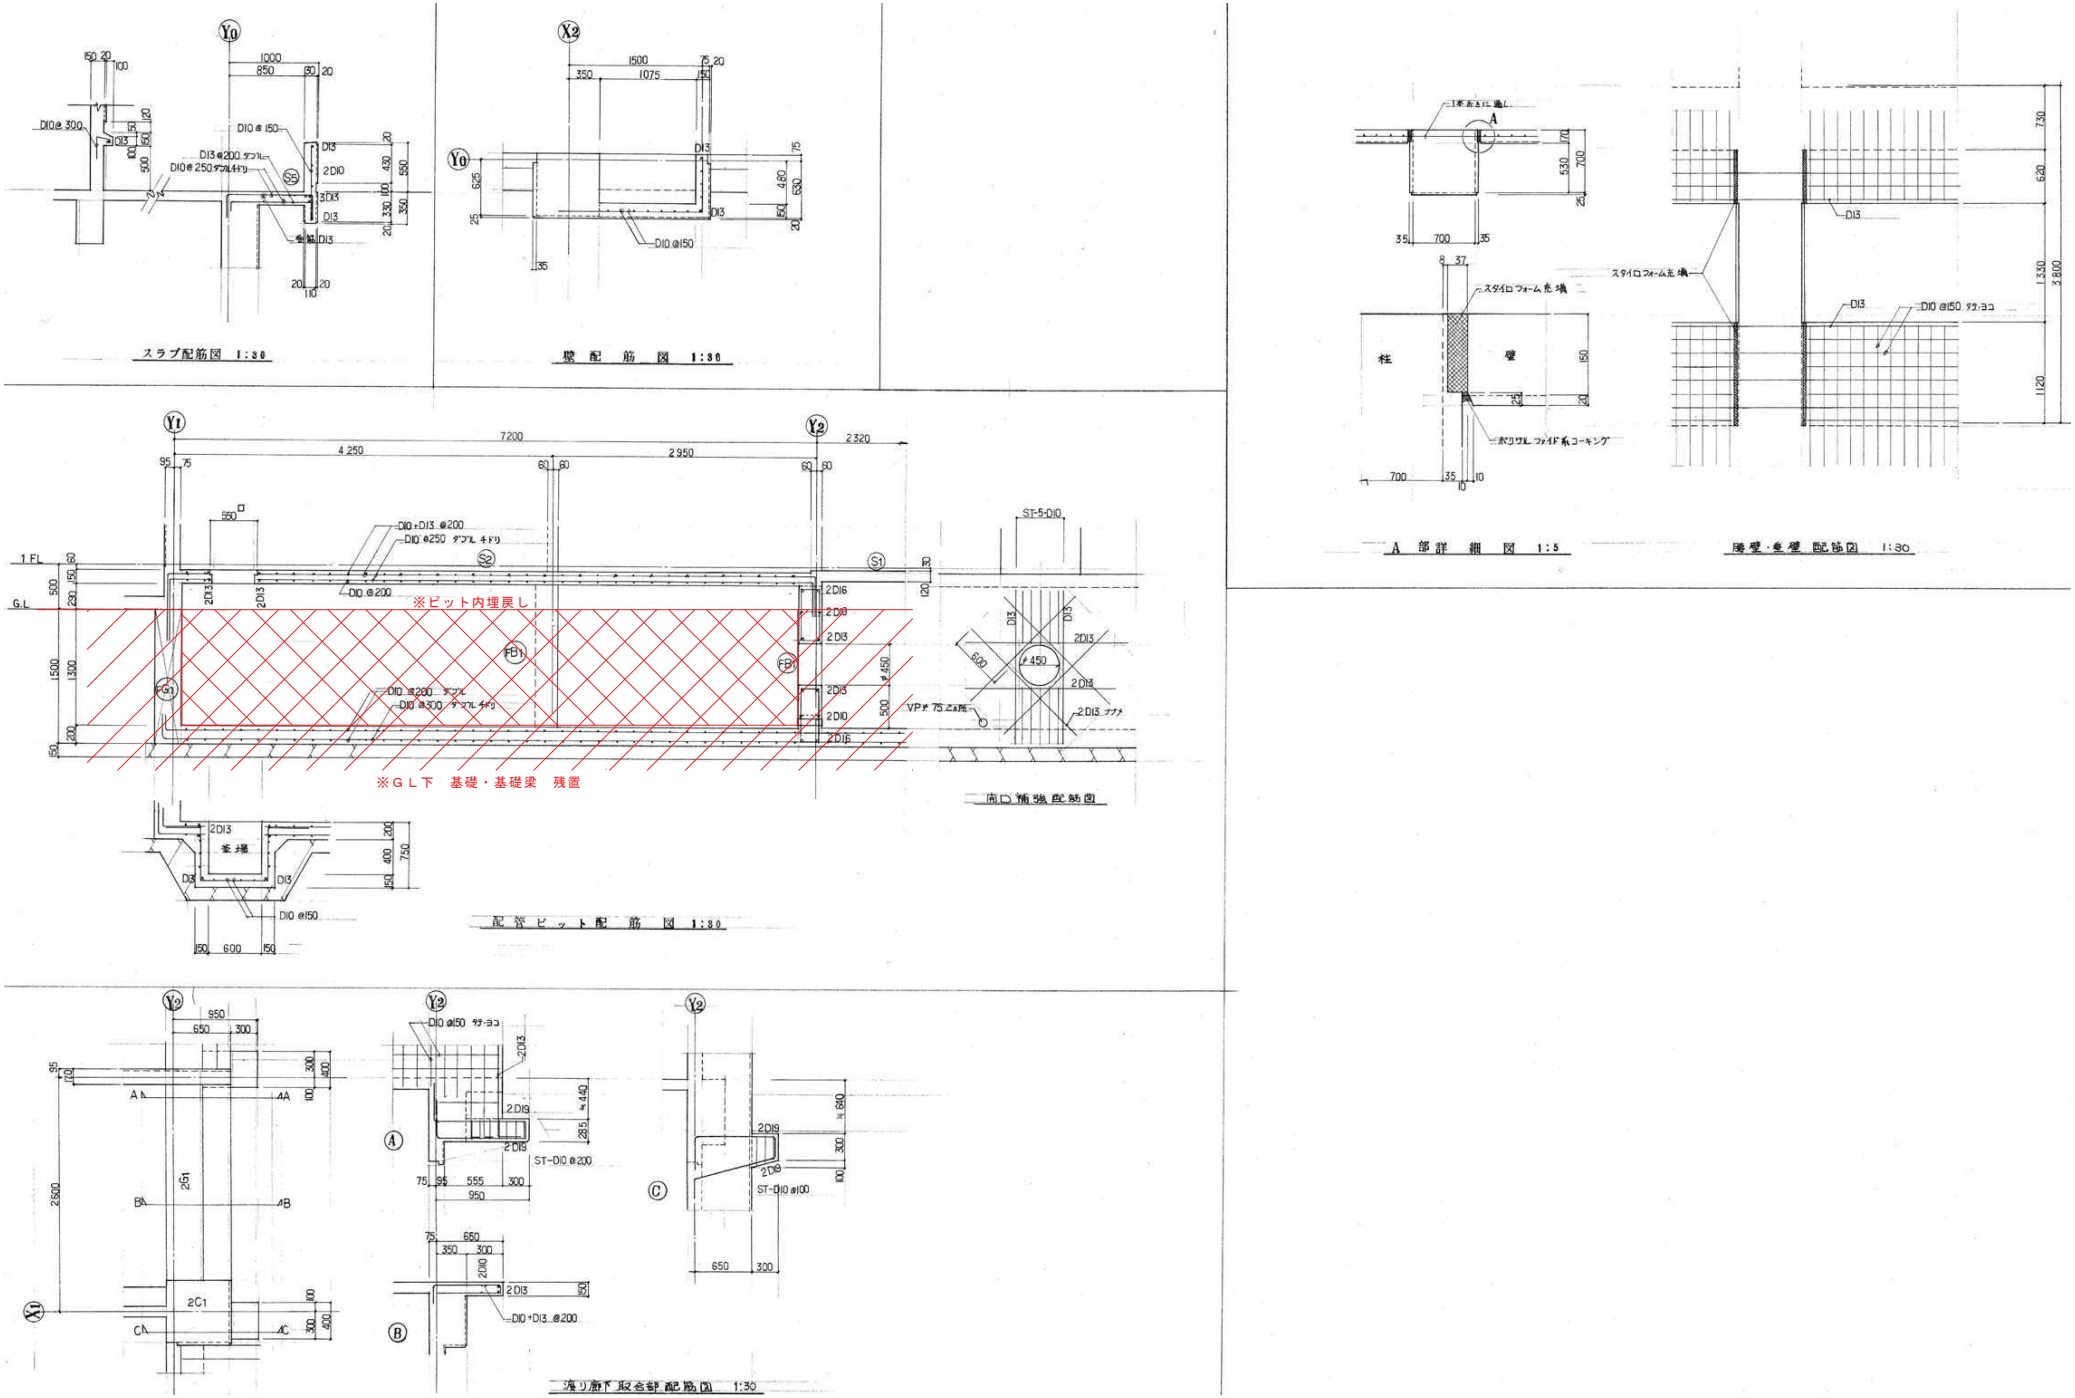


| 訂正 | 月 日 | | | | | | | | | | |
|---|---|---|---|---|---|---|---|---|---|---|---|
| | | | 岩手県釜石市小佐野町2丁目4番15 TEL 0193-23-9970 Fax 0193-23-1120<br>㈲アルファーシステム<br>一級建築士事務所（岩手県知事）登録か（2704）第1003号 管理建築士<br>一級建築士 （大臣）登録 第２３４５８１号 柏舘 旨緒 | 設計年月日 R4 10 15 | 設計 | 検図 | 承認印 | 工事名称 旧小佐野中学校解体工事 | | 設計番号 — |
| | | | | | 製図 A 1 | 担当 | 承認年月日 | 図面名称 西側校舎 部材断面（2） | 縮尺 1/30 (A1) 1/60 (A3) | 図面番号 K — 36 |

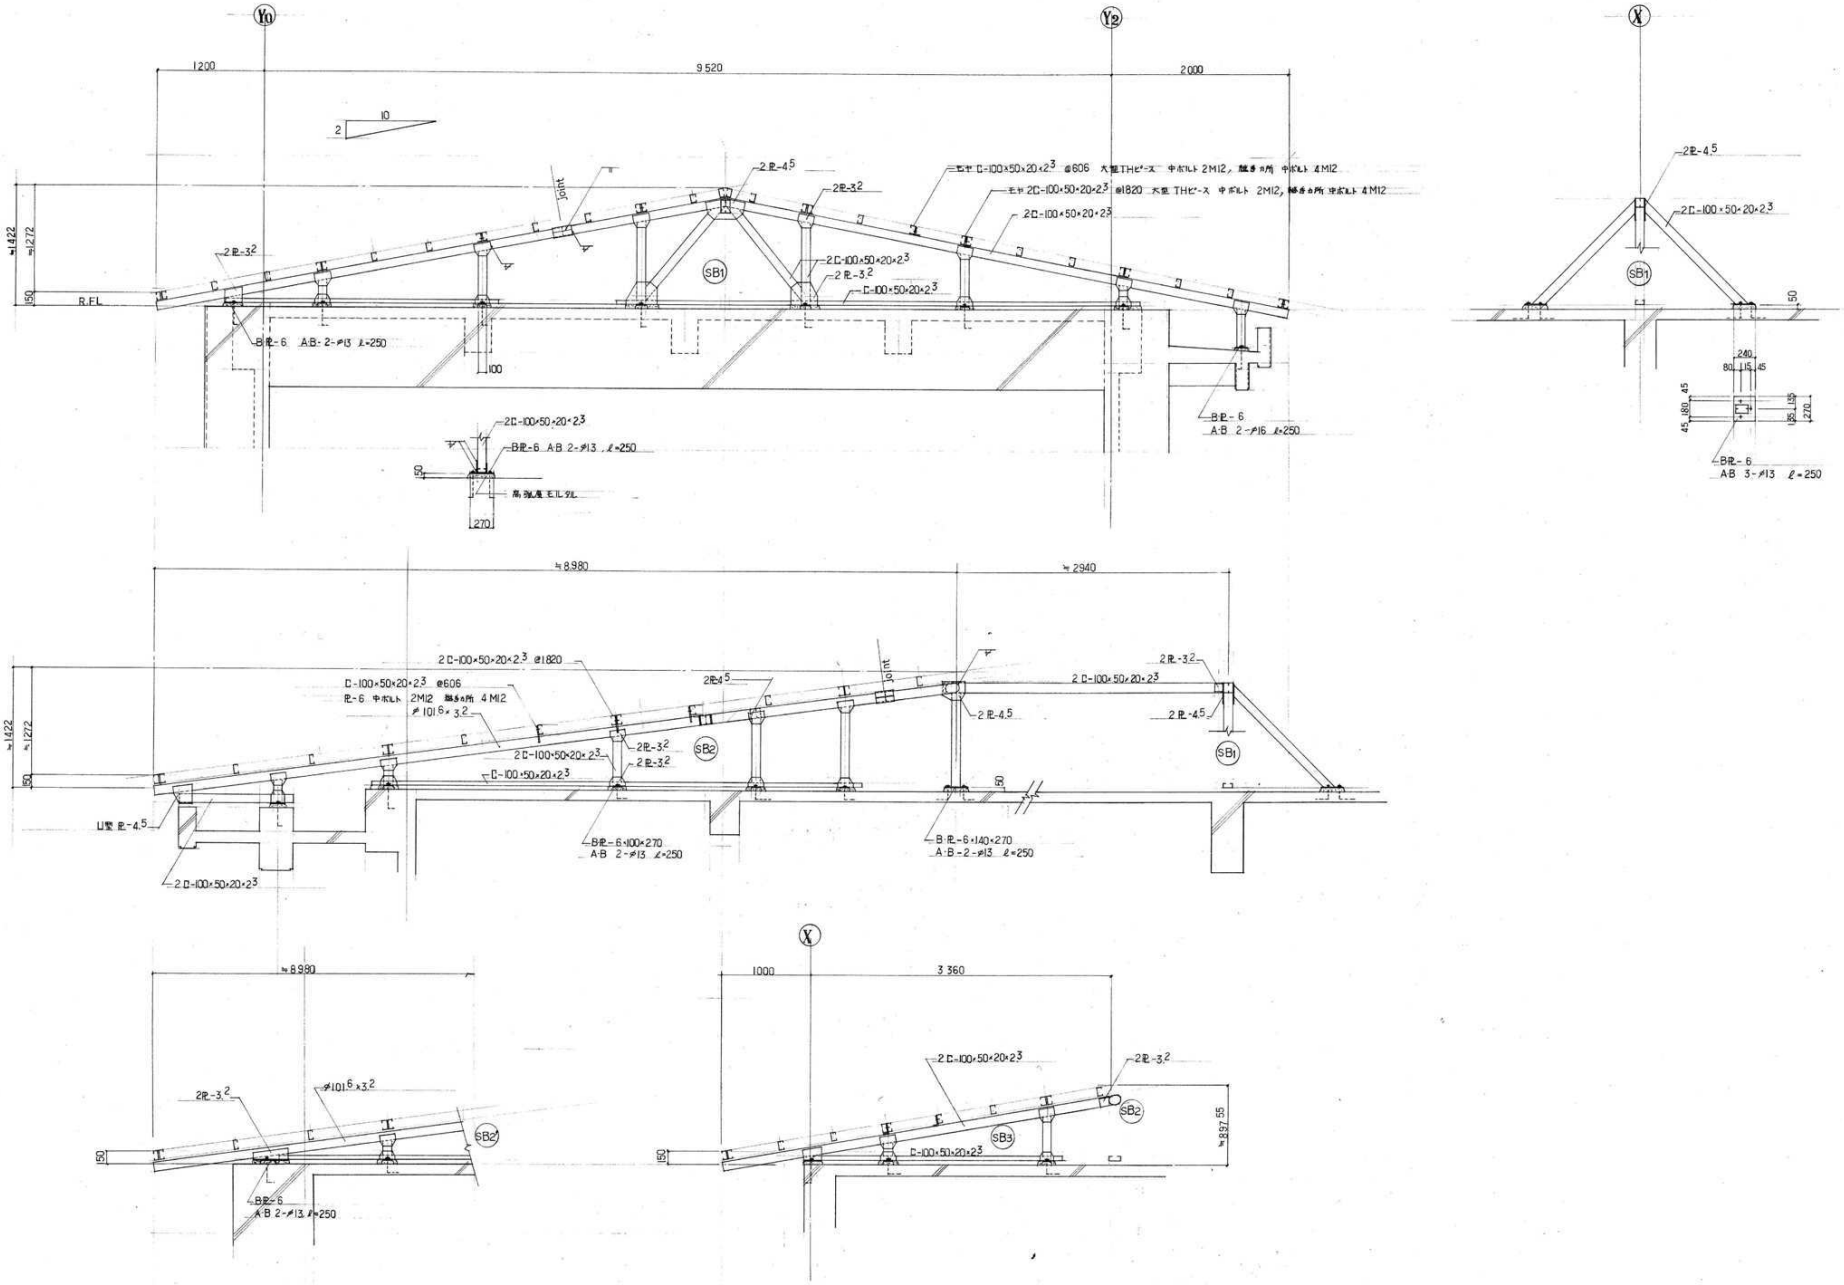


| 訂正 | 月 日 | | | | | | | | | |
|---|---|---|---|---|---|---|---|---|---|---|
| | | | 岩手県釜石市小佐野町2丁目4番15 TEL 0193-23-9970 Fax 0193-23-1120<br>(有)アルファーシステム<br>一級建築士事務所（岩手県知事）登録か（2704）第1003号 管理建築士<br>一級建築士 （大臣）登録 第２３４５８１号 柏舘 旨緒 | 設計年月日<br>R4 10 15 | 設計 | 検図 | 承認印 | 工事名称<br>旧小佐野中学校解体工事 | 設計番号<br>— |
| | | | | | 製図<br>A 1 | 担当 | 承認年月日 | 図面名称<br>西側校舎 鉄骨詳細図 | 縮尺<br>1/30 (A1)<br>1/60 (A3) | 図面番号<br>K — 37 |

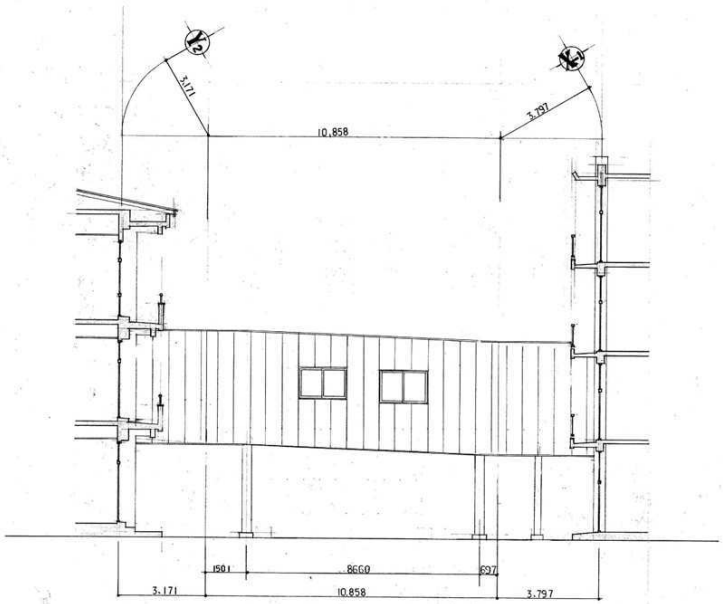


渡り廊下 立面図 S=1/100

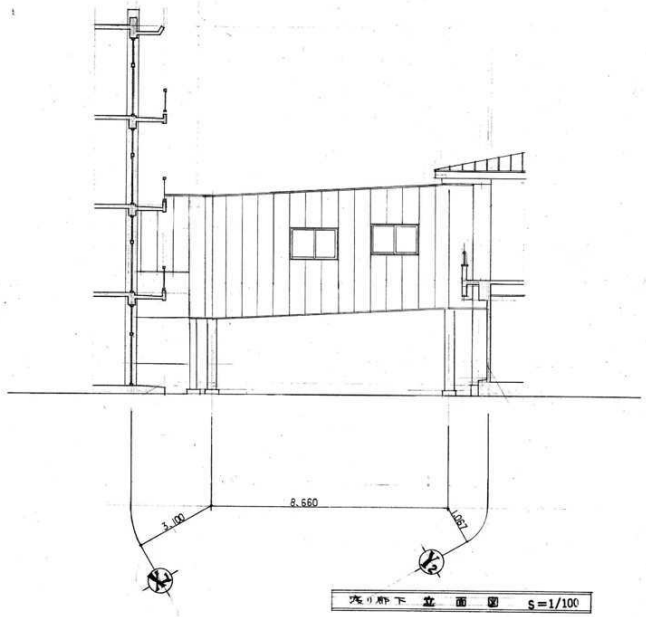


渡り廊下 立面図 S=1/100

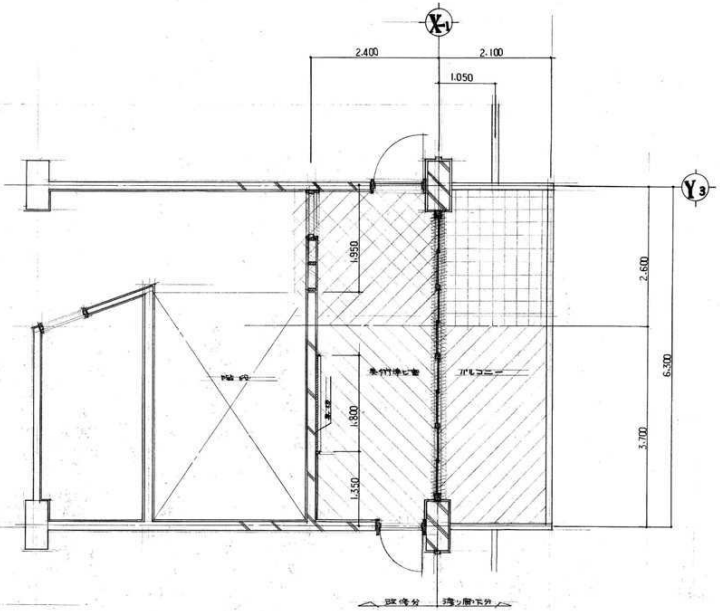


| 記号 | 場所 | 仕上 |
|---|---|---|
| | カベ<br>(解体) | 木製フチ下地<br>ベニヤ 合5ミリ OP<br>ベニヤ ワンシュ下 |
| | カベ<br>解体 | 木製間仕切下地<br>ラワン 壁羽目 OP<br>下張 撤去 |
| 天井 | 渡り廊下<br>物置<br>廊下 | ソフトーン 合9ミリ (新)<br>ベニヤ 合5.5ミリ OP 既存の上 ソフトーン 合9ミリ<br>ベニヤ 合5.5ミリ OP 既存の上 既存モルタル ナシ仕付<br>(既存一部補修) |
| | 床<br>(改修) | モルタル下地 アスタイル 剥離の上 モルタル補修<br>均シモルタル 磁器質タイル 貼 |
| | 床<br>(改修) | 均シモルタル、磁器質タイル 貼 |
| | 床<br>(改修) | モルタル下地 アスタイル 剥離の上<br>カラークリート<br>(既存カラークリート一部補修) |
| | 床<br>(改修) | 均シモルタル、ビニール 長尺シート |
| | 間仕切<br>(既存) | 一部 モルタル V.P(N) 補修<br>木下地 モルタル VPW |
| | カベ<br>(新設) | 軽鉄間仕切下地<br>プラスターボード 合12ミリ V.P(N)<br>木下地 電気 OP |
| | カベ<br>(新設) | ALC板 合100ミリ下地<br>プラスターボード 合12ミリ V.P(N)<br>一部 ケミカル板 合6ミリ V.P(N)<br>木下地 電気 OP(N) |

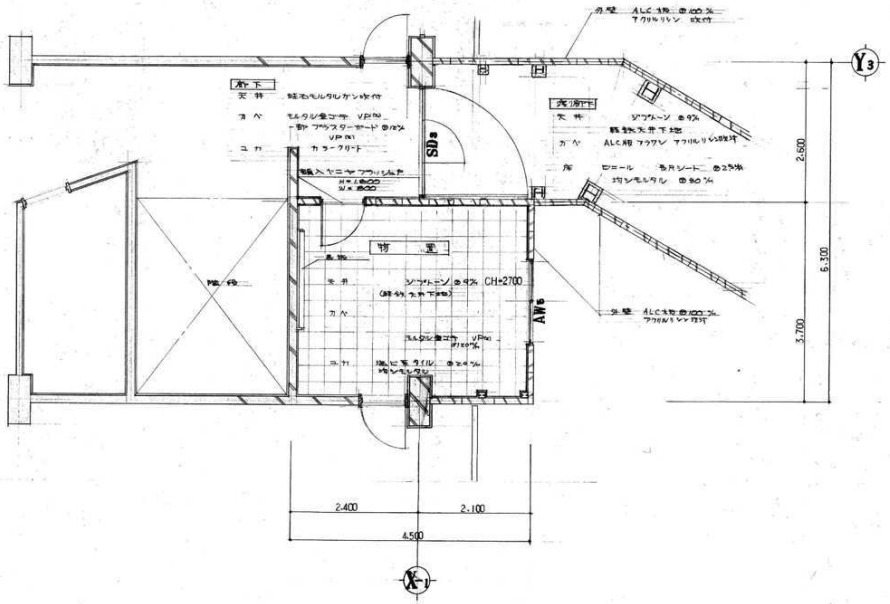


物置 改修平面図 S=1/50

| | | | | | | | | | |
|---|---|---|---|---|---|---|---|---|---|
| 訂正 | 月 日 | | 岩手県釜石市小佐野町2丁目4番15 TEL 0193-23-9970 Fax 0193-23-1120<br>(有)アルファーシステム<br>一級建築士事務所（岩手県知事）登録か（2704）第1003号 管理建築士<br>一級建築士 （大臣）登録 第234581号 柏舘 旨統 | 設計年月日 R4 10 15 | 設計 | 検図 | 承認印 | 工事名称 旧小佐野中学校解体工事 | 設計番号 — |
| | | | | 製図 A1 | 担当 | 承認年月日 | 図面名称 倉庫・渡り廊下 平面図 | 縮尺 1/30 (A1) 1/60 (A3) | 図面番号 K — 38 |

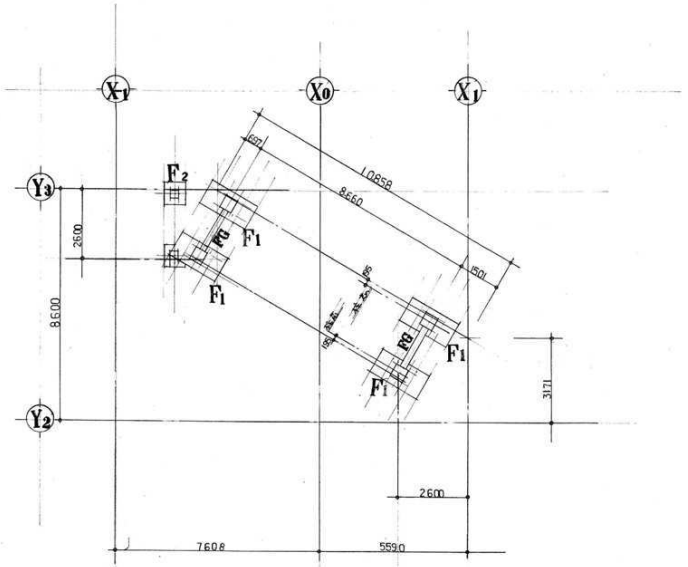


基礎伏図 1/100

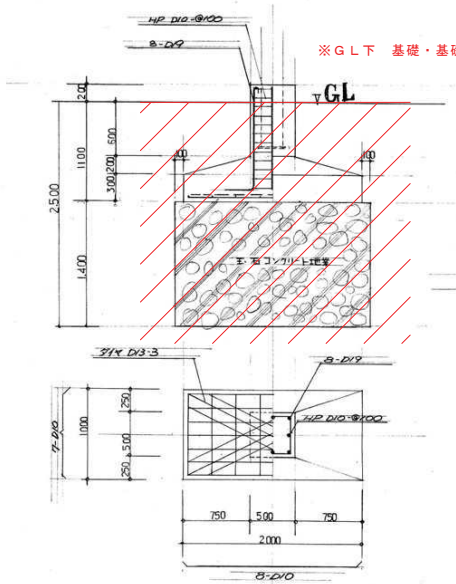


F1 詳細図

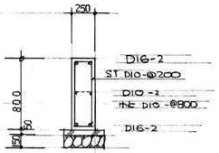


FG 断面詳細図

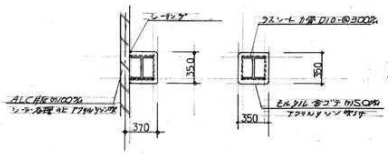

柱耐火ヒフク詳細

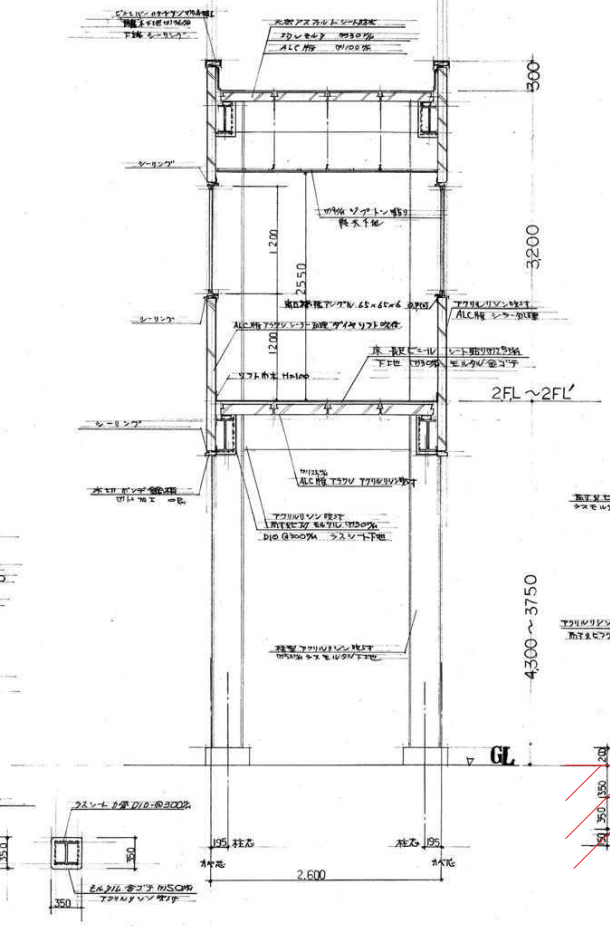


詳細図 S=1/30

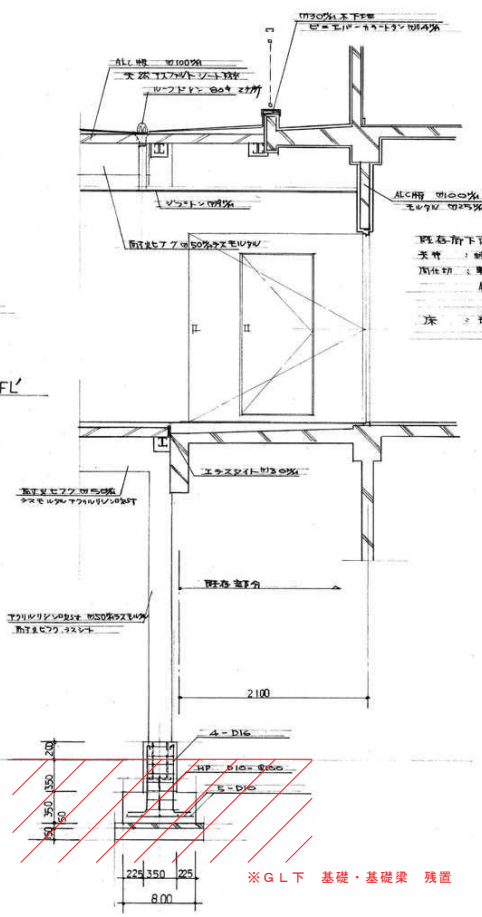


F2 断面詳細図

| | | | | | | | | | |
|---|---|---|---|---|---|---|---|---|---|
| 訂正 | 月 日 | 岩手県釜石市小佐野町2丁目4番15 TEL 0193-23-9970 Fax 0193-23-1120<br>(有)アルファーシステム<br>一級建築士事務所（岩手県知事）登録か（2704）第1003号 管理建築士<br>一級建築士 （大臣）登録 第234581号 柏舘 旨緒 | 設計年月日 R4 10 15 | 設計 | 検図 | 承認印 | 工事名称 旧小佐野中学校解体工事 | | 設計番号 — |
| | | | | 製図 A1 | 担当 | 承認年月日 | 図面名称 渡り廊下 詳細図 | 縮尺 1/30 (A1) 1/60 (A3) | 図面番号 K — 39 |

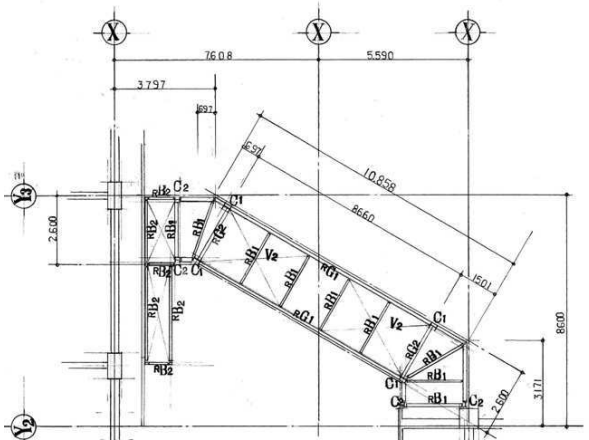


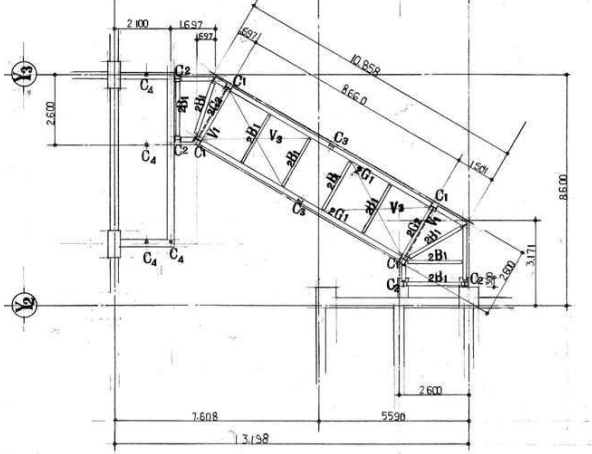


部材リスト

| 記号 | 形状寸法 |
|---|---|
| C1 | H-250x250x9x14 |
| C2 | H-150x150x7x10 |
| C3 | H-194x150x6x9 |
| C4 | 2C-100x50x20x2.3 |
| 2G1 | H-346x174x6x9 |
| 2G2 | H-298x149x5.5x8 |
| RG1 | H-298x149x5.5x8 |
| RG2 | H-248x124x5x8 |
| 2B1 | H-248x124x5x8 |
| RB1 | H-200x100x5.5x8 |
| RB2 | 2C-100x50x20x2.3 |
| V1 | φ22 |
| V2 | φ16 |
| V3 | φ19 |

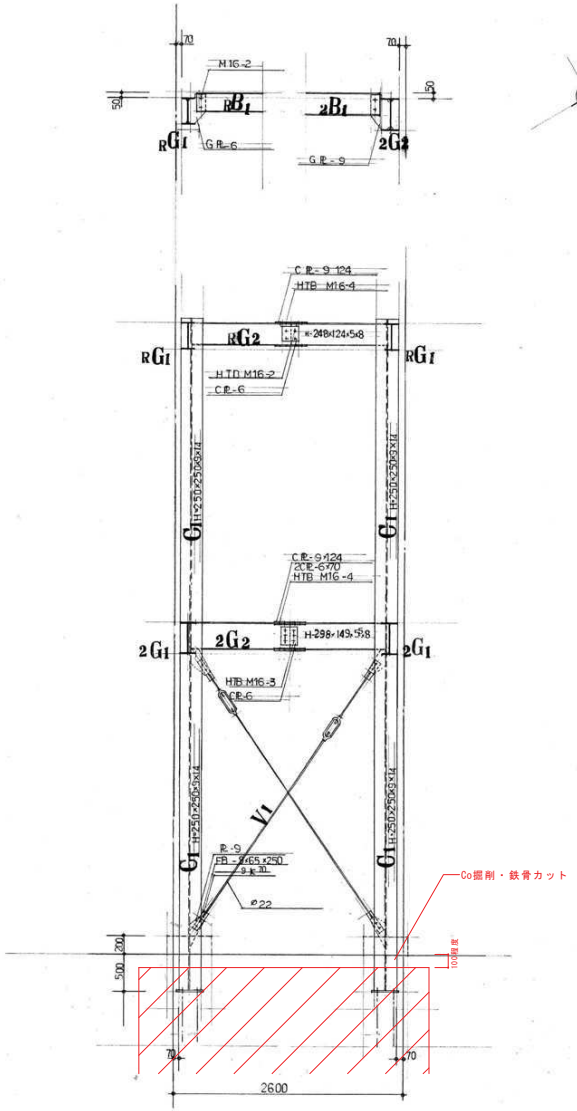


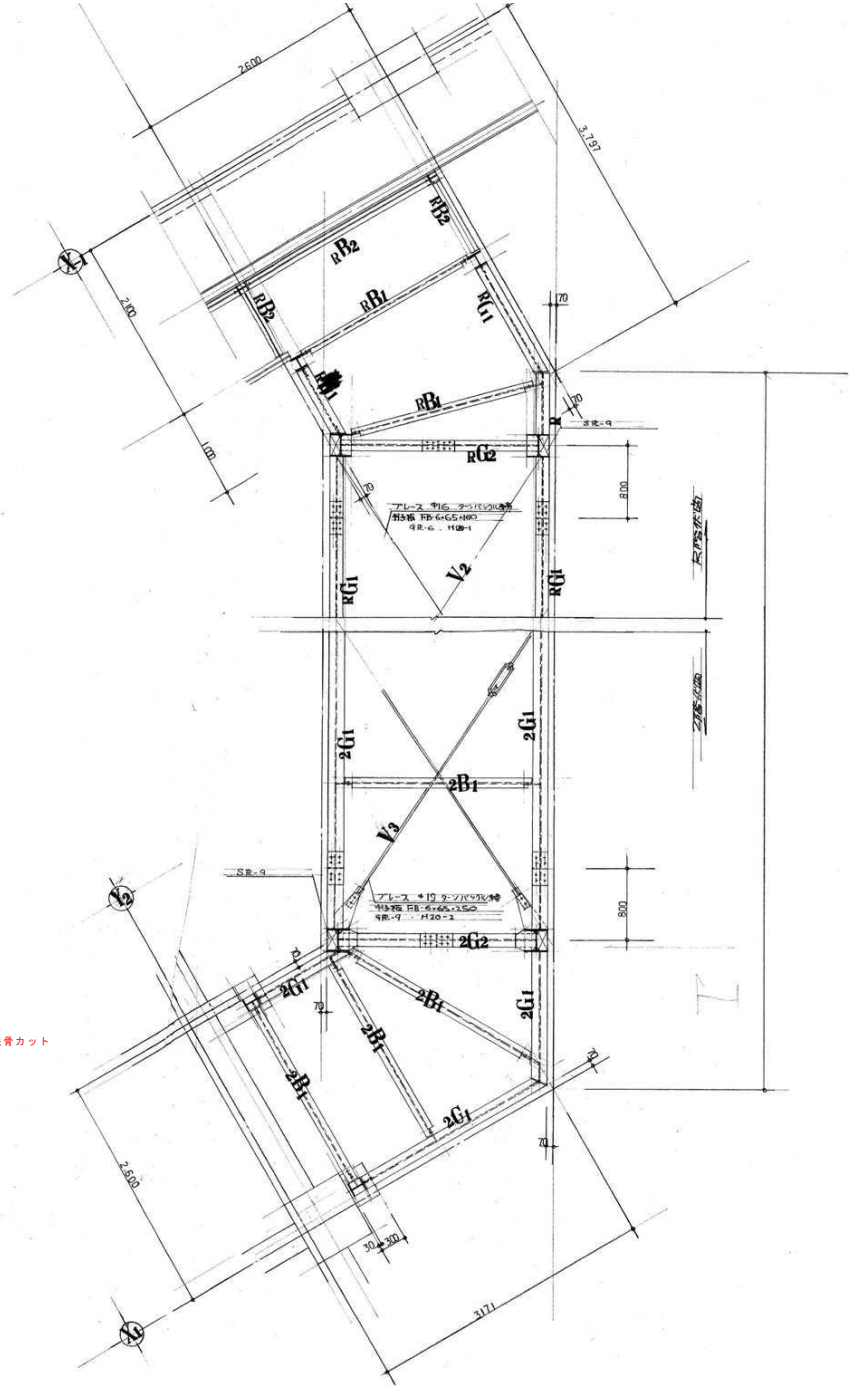

| | | | | | | | | | |
|---|---|---|---|---|---|---|---|---|---|
| 訂正 | 月 日 | 岩手県釜石市小佐野町2丁目4番15 TEL 0193-23-9970 Fax 0193-23-1120<br>(有)アルファーシステム<br>一級建築士事務所（岩手県知事）登録か（2704）第1003号　管理建築士<br>一級建築士　（大臣）登録　第234581号　柏舘　旨緒 | 設計年月日 R4 10 15 | 設計 | 検図 | 承認印 | 工事名称 | 旧小佐野中学校解体工事 | 設計番号 — |
| | | | | 製図 A1 | 担当 | 承認年月日 | 図面名称 | 渡り廊下　梁伏図 | 縮尺 1/30 (A1) 1/60 (A3) / 図面番号 K — 40 |

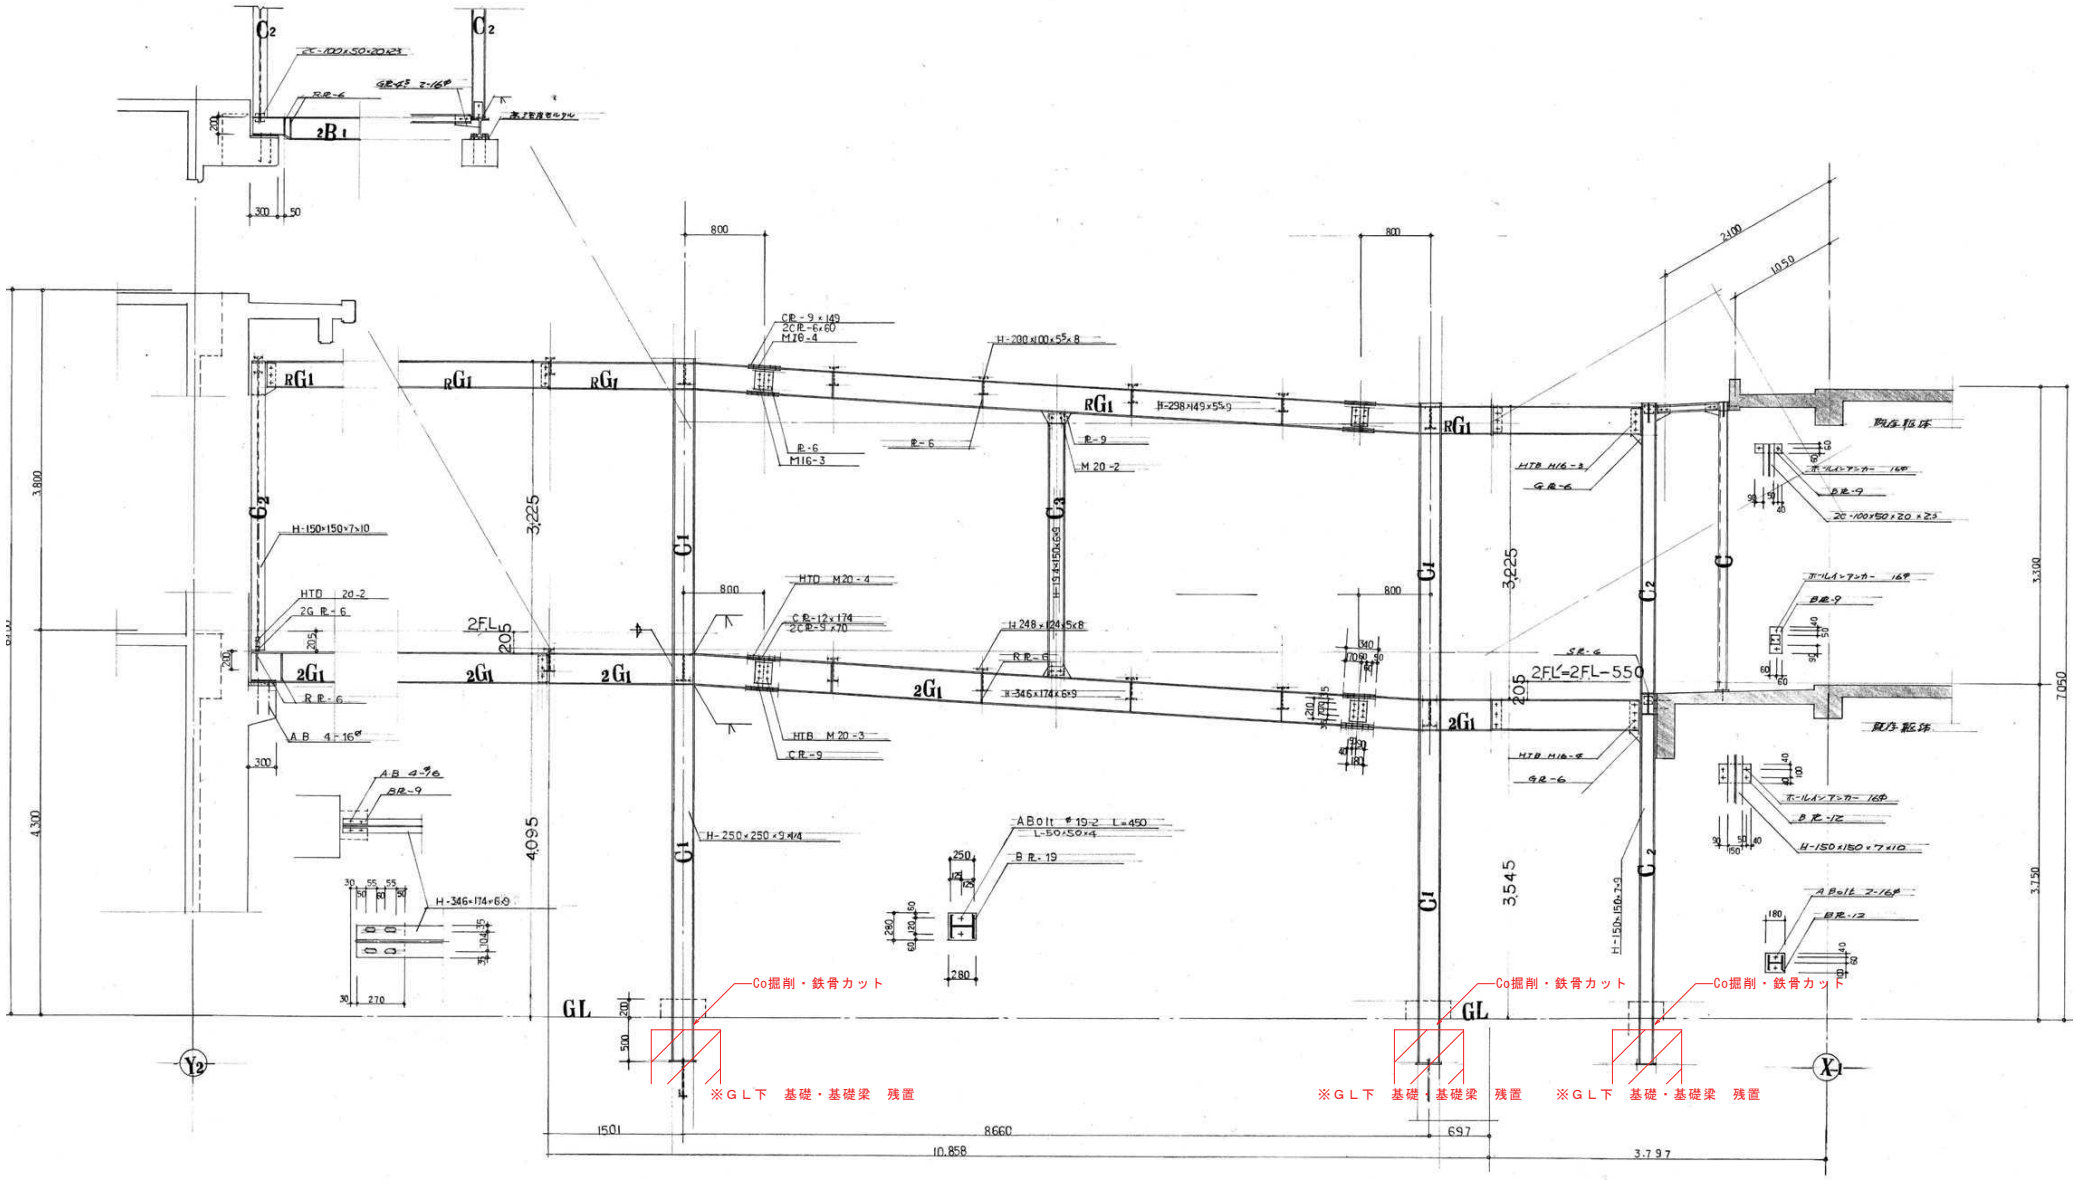


| 訂正 | 月 日 | |
|---|---|---|
| | | |
| | | |


岩手県釜石市小佐野町2丁目4番15 TEL 0193-23-9970 Fax 0193-23-1120
(有)アルファーシステム
一級建築士事務所（岩手県知事）登録か（2704）第1003号　管理建築士
一級建築士　（大臣）登録　第２３４５８１号　柏舘　旨緒


| 設計年月日 | 設計 | 検図 | 承認印 | 工事名称 | 設計番号 |
|---|---|---|---|---|---|
| R4 10 15 | | | | 旧小佐野中学校解体工事 | — |
| | 製図 A 1 | 担当 | 承認年月日 | 図面名称 渡り廊下　軸組図 | 縮尺 1/30 (A1) 1/60 (A3) | 図面番号 K — 41 |

## 特記事項

| | |
|---|---|
| 工事名称 | 釜石市立小佐野中学校改築工事 |
| 工事場所 | |
| 建物概要 | 鉄筋コンクリート造 4階建 |
| 一般共通事項 | 建築工事に関しては特記事項に記載なき部分は総て日本建築学会標準仕様書の各項によるものとする。 |
| 現場指示 | 図面及仕様書に記載なき部分で施工上必要ある事項は係員と連絡の上工事直営工夫瑕疵なき様施工する事。 |
| 仮設工事 | 工事中仮設物に対し毀損又は汚染のおそれある個所には適当に養生を施すこと。 |
| 土工事 | (イ) 残土処分は係員指示による。(ロ) 根伐りにより発生残存物等が出た場合は係員と協議の上処分すること。但しそれに要する費用は業者負担とする。 |
| 鉄筋コンクリート工事 | (イ) コンクリートは設計応力度 60kg/cm² であるから4週強度は180kg/cm² 以上必要とする。(ロ) 鉄筋:セメント,コンクリートの強度試験は　　で行う。但しそれに要する費用は業者負担とする。(ハ) コンクリート用セメントは小野田,宇部,浅野,秩父セメント又はこれと全等品以上と係員の認定するもの。(ニ) コンクリート骨材は川砂利又は砕石粒の大きさは 40mm 以上 20mm 以下を使用する。(ホ) 型枠は原則として新パネルを用い,寸法正確,漏水防止,防錆加除去等入念に施工し,係員の検査をうけること。型枠の害にみれによる穴,伏物,穴等のとりあわせもすべて係員の指示検査をうけることを要する。 |
| ブロック・タイル工事 | (イ) コンクリートブロックは所定の寸法の軽量コンクリートブロックとしJIS製品合格のものとし積上げ目地共正確に施工する。配筋は9φ ワイヤロープ 400@ とする。(ロ) タイルはモザイクタイル,磁器質無釉とも見本品提出により決定する。(ハ) 陶製陶質製品又はこれと全等品以上と認められるものとする。 |
| 防水工事 | (イ) 防水コンクリートはJISに合格する防水剤を用い,防水コンクリート仕様に基き十分係員と協議の上"欠陥のなき様入念に施工すること。(ロ) モルタル防水はJISに合格する防水剤を使用する業者に責任施工せしめること。 |
| 木工事 | (イ) 見かくれ材及び下地材は松材2等材以上を使用する。(ロ) 木製見えがかり材及一般造作材は特記あるものを除きラワン又は杉1等材とし材面削,狂い等のない乾燥材を用いること。(ハ) 使用材は総て係員の検査をうけ合格したものを使用すること不合格品は直ちに搬出すること。(ホ) ベニヤ板は一級品を用い材質指示のないものはラワン一級品を使用のこと。 |
| 左官工事 | (イ) リシンガンは品質色彩見本品を提出の上,係員の指示により見本塗りをしたる後施工すること。(ハ) モルタル塗りは調合比1:3とし豆板共平滑に仕上げ目地は係員の指示に従うこと。(ニ) 土間,階段,ホール塗りは水切面に留意し,漏水ないよう検査をうけること。(ホ) 人研:現本品提出の上(係員の)承認をうける。 |
| 金属工事 | (イ) ルーフトレイン特殊鉄製,コールタール塗仕付,露出型樋,加工金物は鉄製錆止めのエナメルペキ塗りとする。 |
| 建具工事 | 建具金物は真鍮クロームメッキ製品とし堅牢な一級品を使用し,すべて見本品提出の上(係員の)承認をうけて製作取付ける。鋼製建具サッシは SS型規格サッシとする。 |
| 塗装工事 | (イ) オイルペキ塗りは鉄部防錆塗りの上2回塗り,木部は目止めとのこ拭いの上2回塗りのこと。材料は日本ペイント関西ペイント又はこれと全等品以上と認められるもの。(ロ) オイルステイン塗りは2回塗りとする。(ハ) 色彩等の決定は係員指示にもとづき見本塗り作成により定める。 |
| 硝子内装工事 | (イ) 次の材料は見本品提出の上,色調,形状,材質について係員の承認をうけること。石膏ボード,吉野石膏KK製品又はこれと全等品以上と認められるもの。特面の木毛セメント板,有川建材製品又はこれと全等品以上のもの。吸音テックス,味の素KK製品又はこれと全等品以上のもの。アスファルト系タイル,田島応用化学KK,菱興建材KK製品(ロ) ビニールパイプ:白堅鋼,クリンプアミ,型ガラス,ペンシルクロース,ホモデンホルツ,グラスライト,(K)フロア,カラクリートノンスリップ等及他パス記載なき材料も総て係員に見本塗装の上施工すること。(ハ) 図面中又は工事仕様書等項に記載されている家具類については原則として製作図をつくり係員の承認を得て堅牢に製作すること。 |
| 跡片付 | 工事完了後は仮設物を除去し建物内外共跡片付をし清掃を完全に行うこと。 |
| その他 | その他設計図面の食違い等がある場合は総て係員と連絡の上工事に支障なき様にすること。原則として詳細大なるものによる。 |

## 仕上表

| | | | | | |
|---|---|---|---|---|---|
| 屋根 | 防水コンクリート打ち モルタル防水厚厚35以上 日比ブローンアスファルト充填 | | | | |
| 梁型柱型 | セメントガン吹付け | | | | |
| 階段室外壁 | 色セメントリシンガン吹付け | | | | |
| 妻壁 | 色セメントリシンガン吹付け | | | | |
| 庇,バルコニー床 | 防水モルタル塗り | | | | |
| 庇,バルコニー軒天 | 色セメントガン吹付け | | | | |
| 廊下外壁10cm壁 | 色セメントリシンガン吹付け | | | | |
| 廊下外壁15cm壁 | セメントガン吹付け | | | | |
| 廊下妻壁方立壁 | モルタル金鏝ずり | | | | |
| 外巾木 | H:300 モルタル刷毛引 | | | | |
| 腰房ピット | 仕上げなし | | | | |
| 受水槽 | モルタル防水厚厚25mm | | | | |
| バルコニー手摺 | 竪子:鋼50×100×2.3 @ピッチ 手摺:1½中ガスパイプ@ピッチ フリンプ1mm厚 枠代23 | | | | |
| 南口部 | 三オ製 SS型規格サッシュ | | | | |

| | 床 | 巾本 | 腰 | 壁 | 天井 |
|---|---|---|---|---|---|
| 職員外来玄関 | 現状ライトグレー,フリンタイル | モルタルVP | モルタルVP,及各ルタル張り | | 色セメント吹付け |
| 生徒昇降口 | ~~ライトグレー~~ フリンタイル ~~モルタル金ごてずり~~ | 〃 | モルタルVP | | 抜孔板VP |

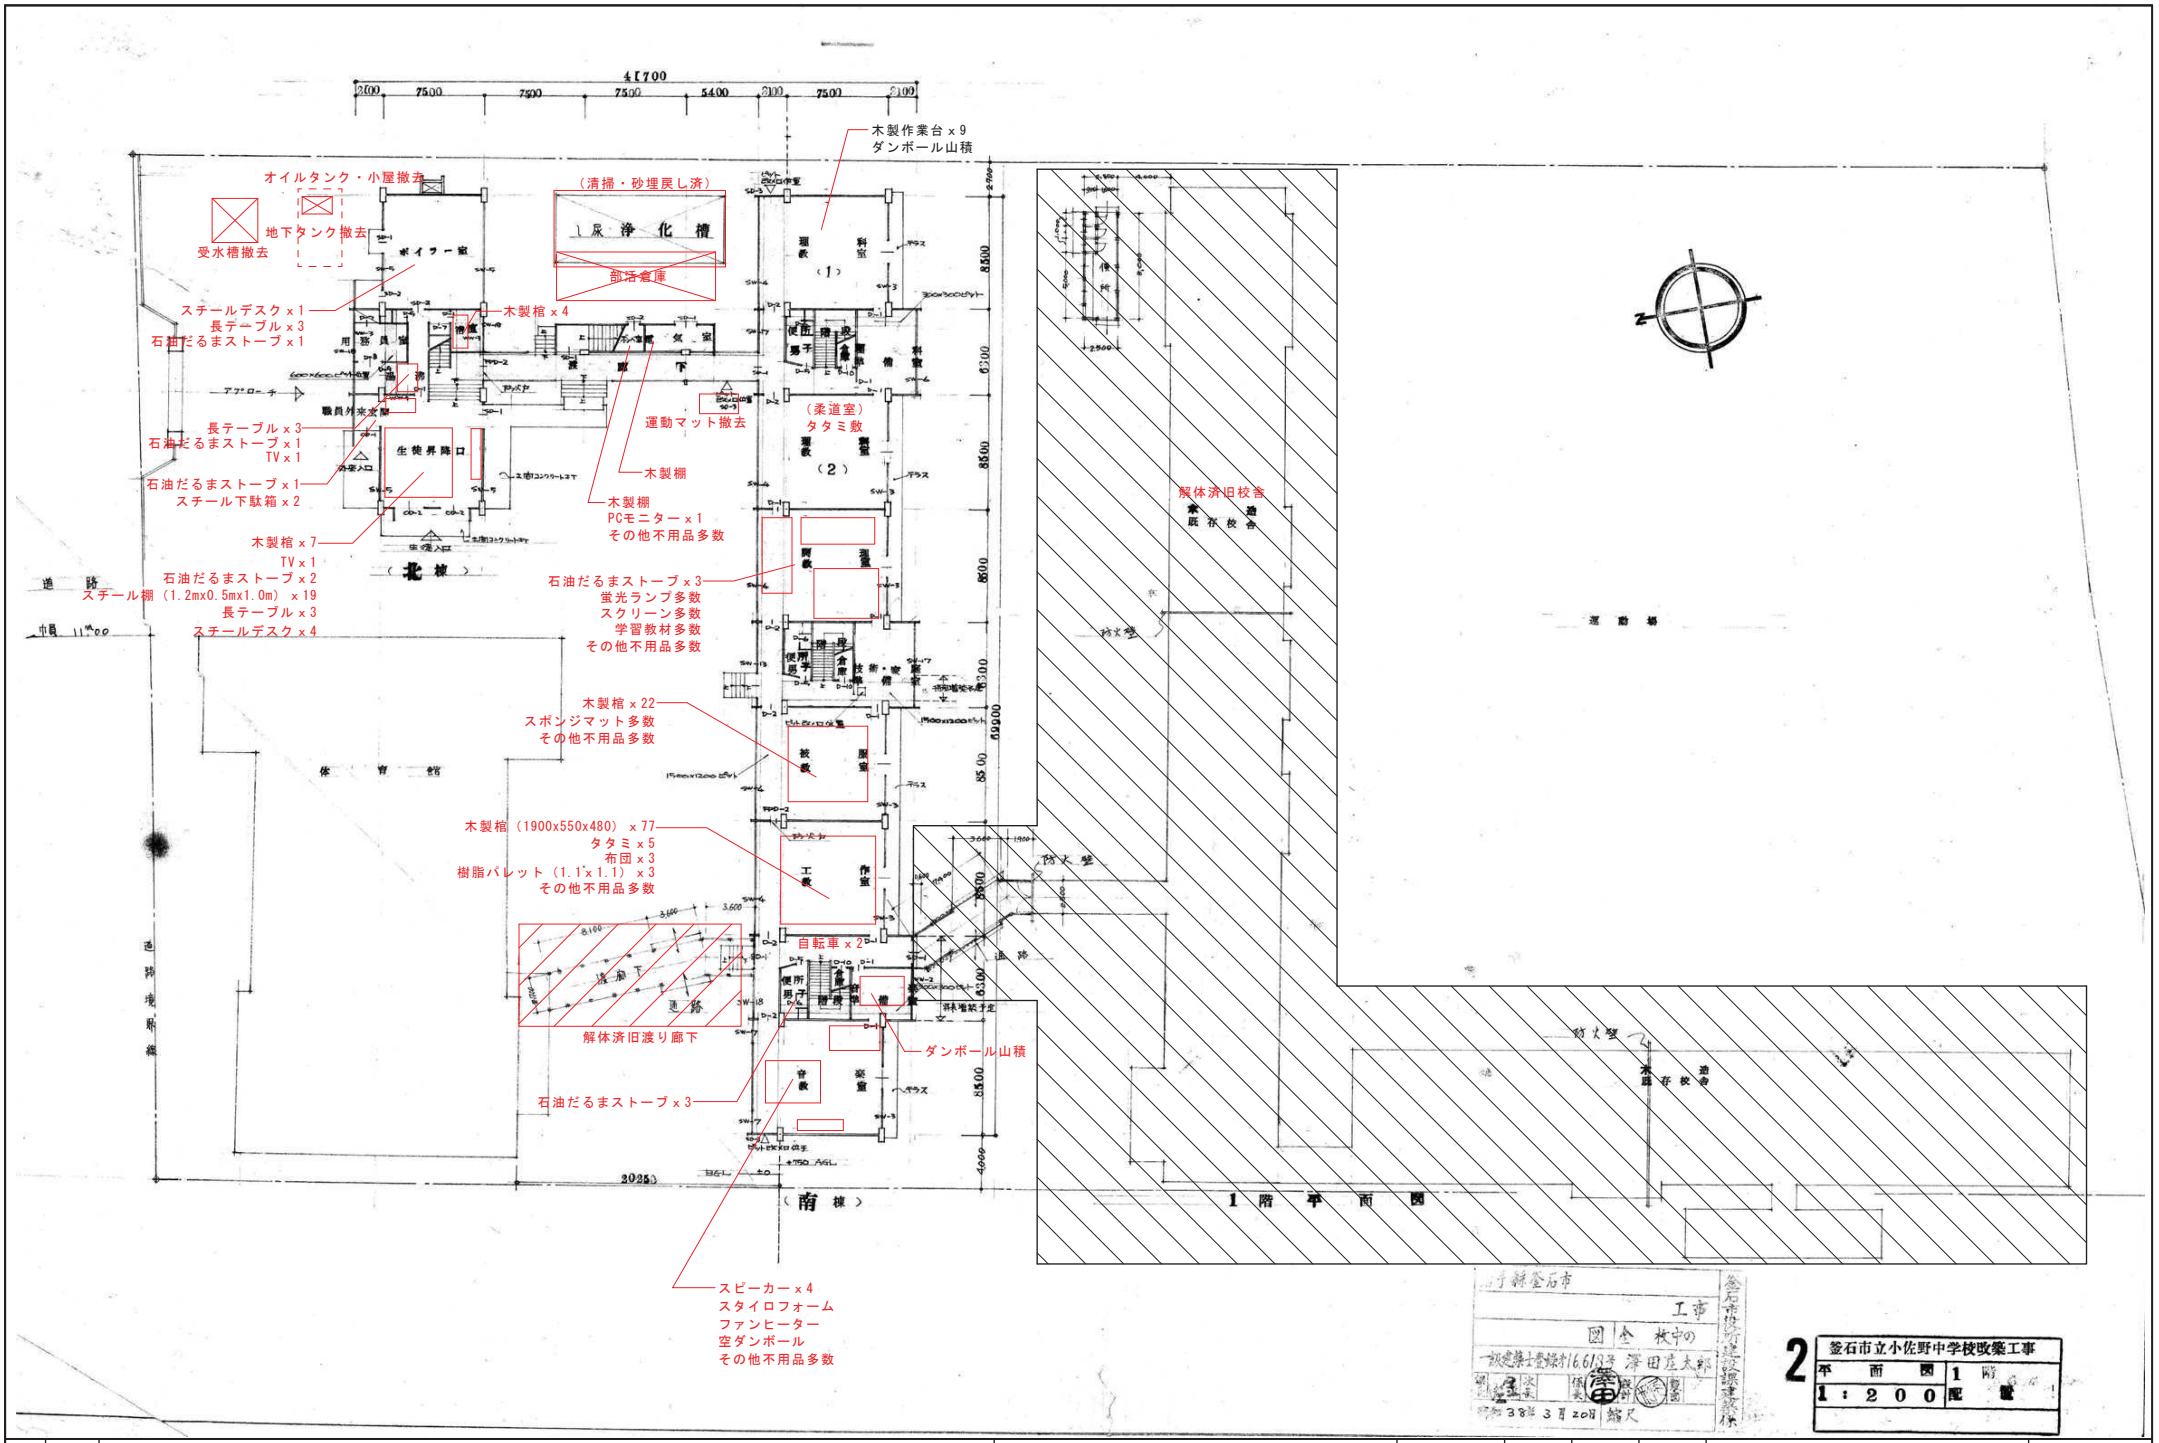


| 訂正 | 月 日 | |
|---|---|---|
| | | |
| | | |

岩手県釜石市小佐野町2丁目4番15 TEL 0193-23-9970 Fax 0193-23-1120
㈲アルファーシステム
一級建築士事務所（岩手県知事）登録か（2704）第1003号 管理建築士
一級建築士 （大臣）登録 第234581号 柏舘 旨緒

| 設計年月日 | 設計 | 検図 | 承認印 | 工事名称 | 設計番号 |
|---|---|---|---|---|---|
| R4 10 15 | | | | 旧小佐野中学校解体工事 | — |
| | 製図 A 1 | 担当 | 承認年月日 | 図面名称 北東側校舎 1階 平面図 | 縮尺 1/200 (A1) 1/400 (A3) |
| | | | | | 図面番号 K — 43 |

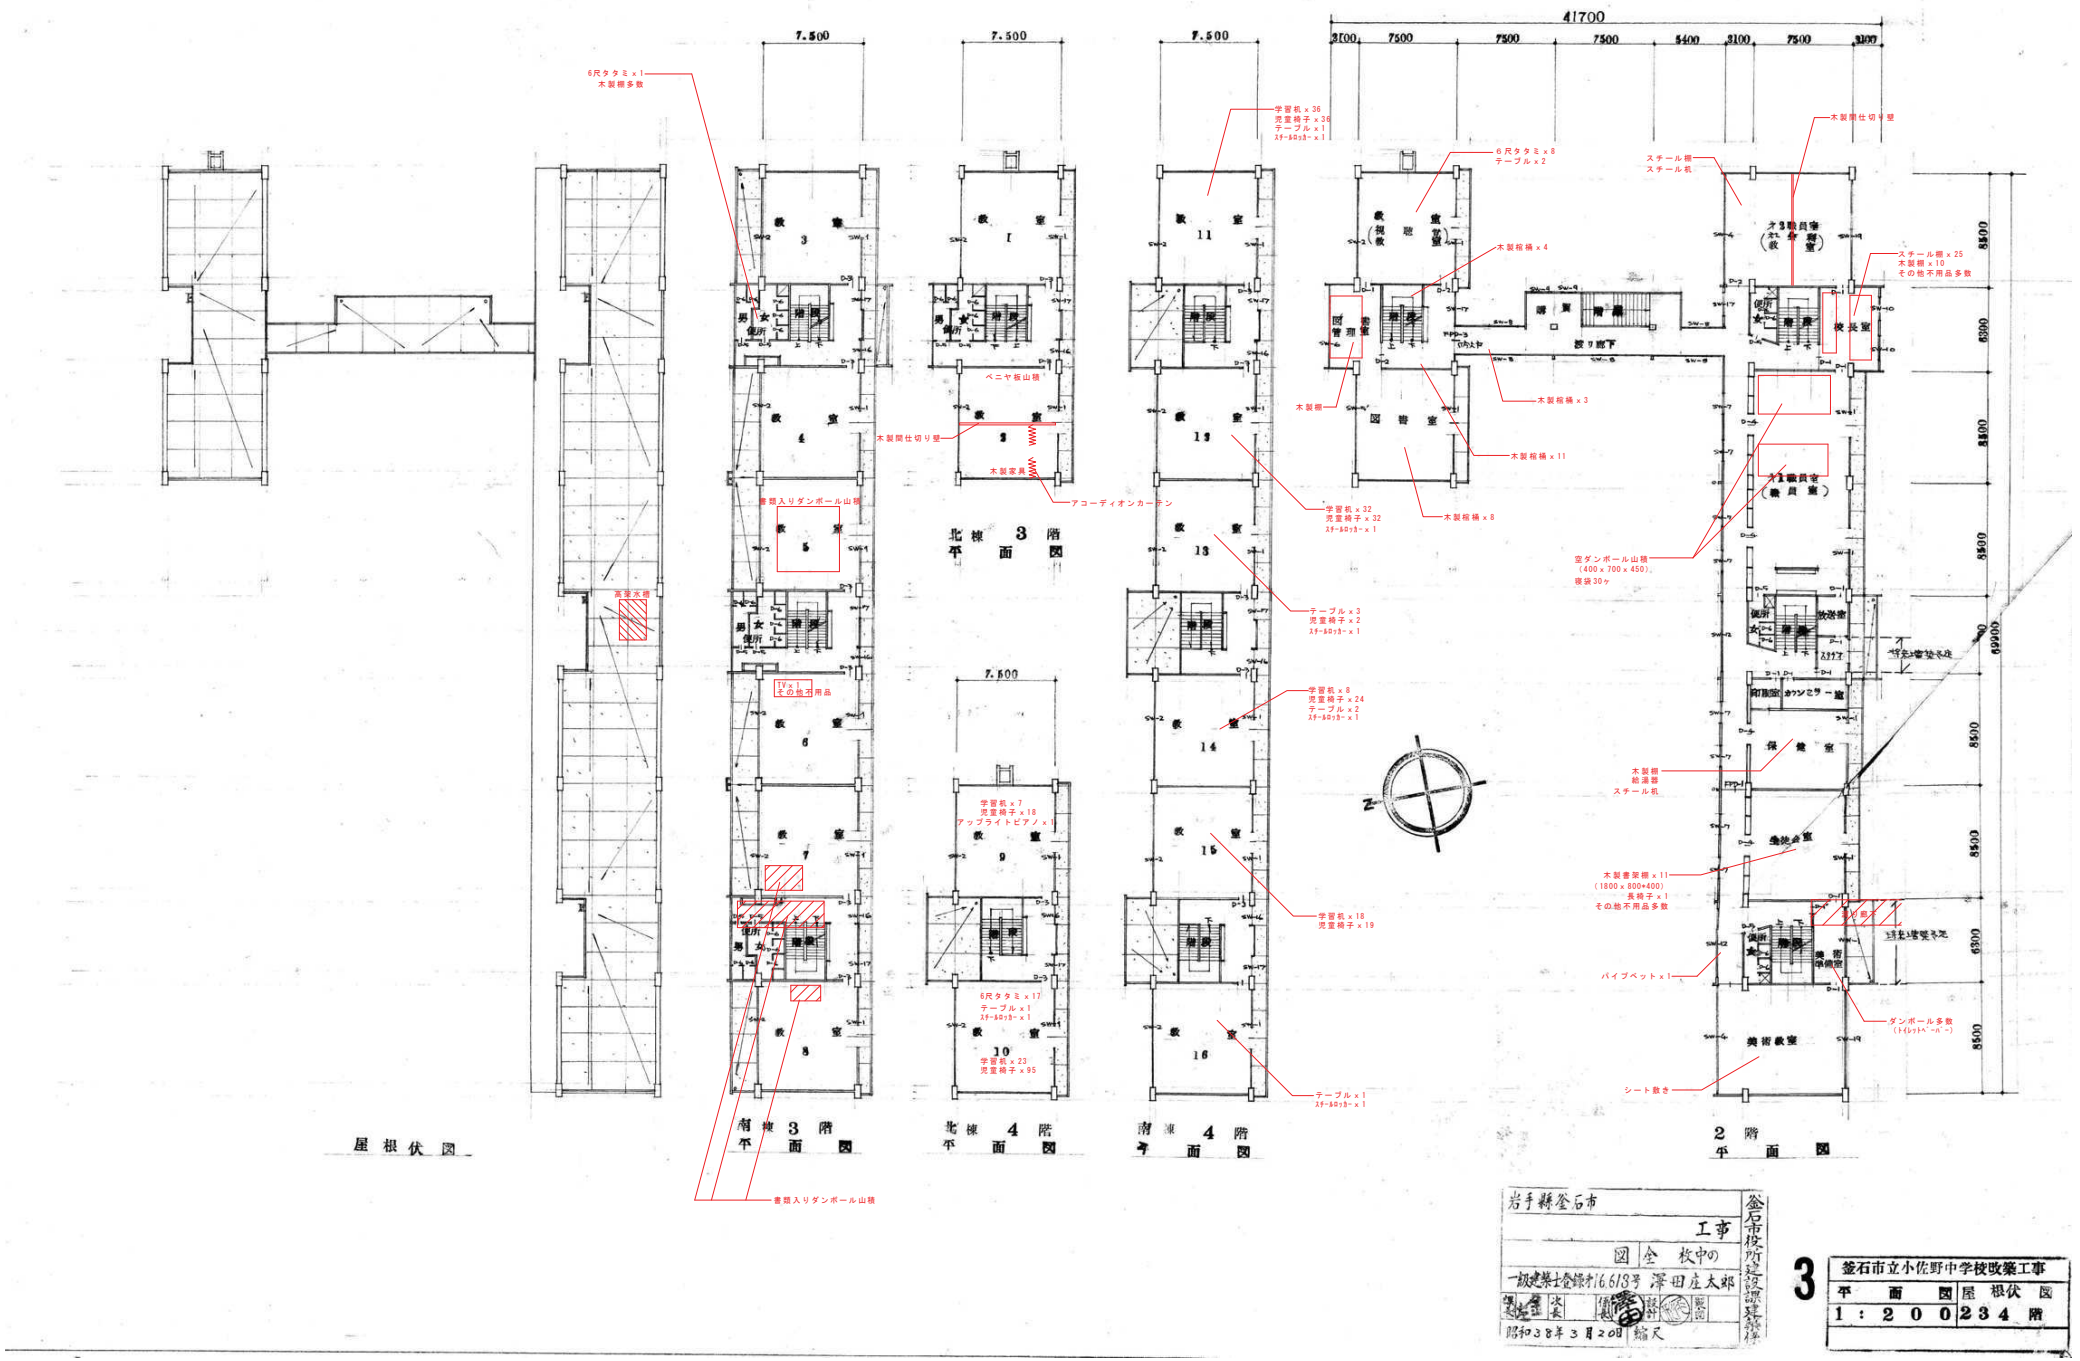


| 訂正 | 月 日 | | | | | | | | | | |
|---|---|---|---|---|---|---|---|---|---|---|---|
| | | | 岩手県釜石市小佐野町2丁目4番15 TEL 0193-23-9970 Fax 0193-23-1120<br>㈲アルファーシステム<br>一級建築士事務所（岩手県知事）登録か（2704）第1003号 管理建築士<br>一級建築士 （大臣）登録 第234581号 柏館 旨緒 | 設計年月日 R4 10 15 | 設計 | 検図 | 承認印 | 工事名称 旧小佐野中学校解体工事 | | 設計番号 — |
| | | | | | 製図 A1 | 担当 | 承認年月日 | 図面名称 北東側校舎 各階 平面図 | 縮尺 1/200 (A1) 1/400 (A3) | 図面番号 K — 44 |

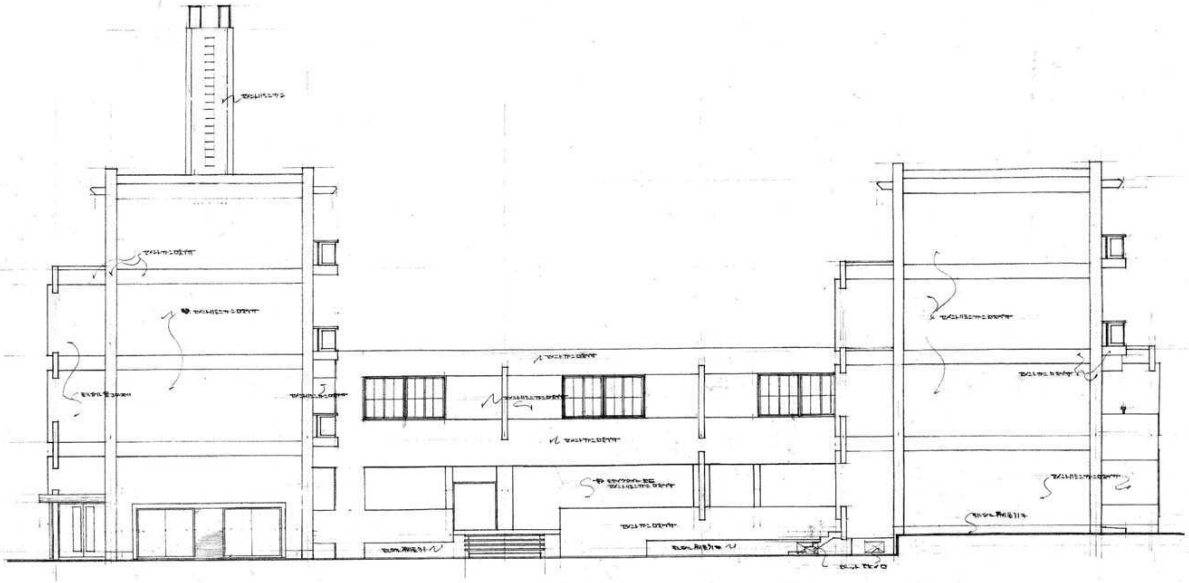

北廊下及南棟立面図（西）

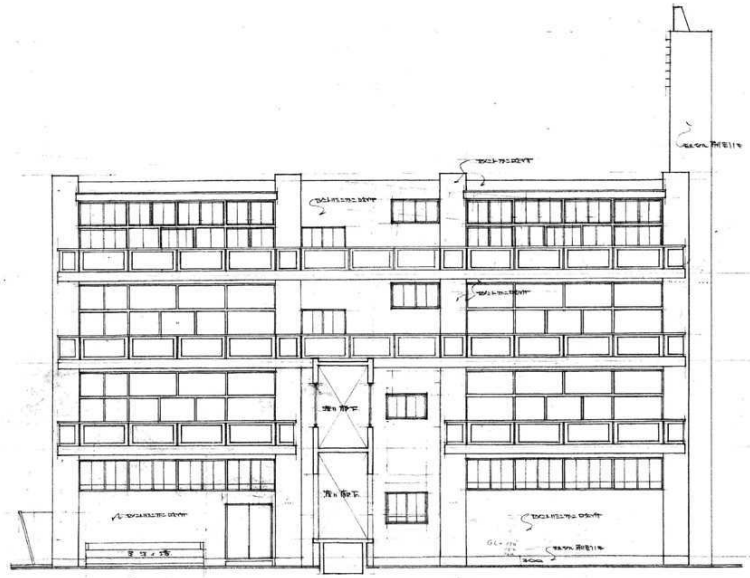

北棟立面図（南）

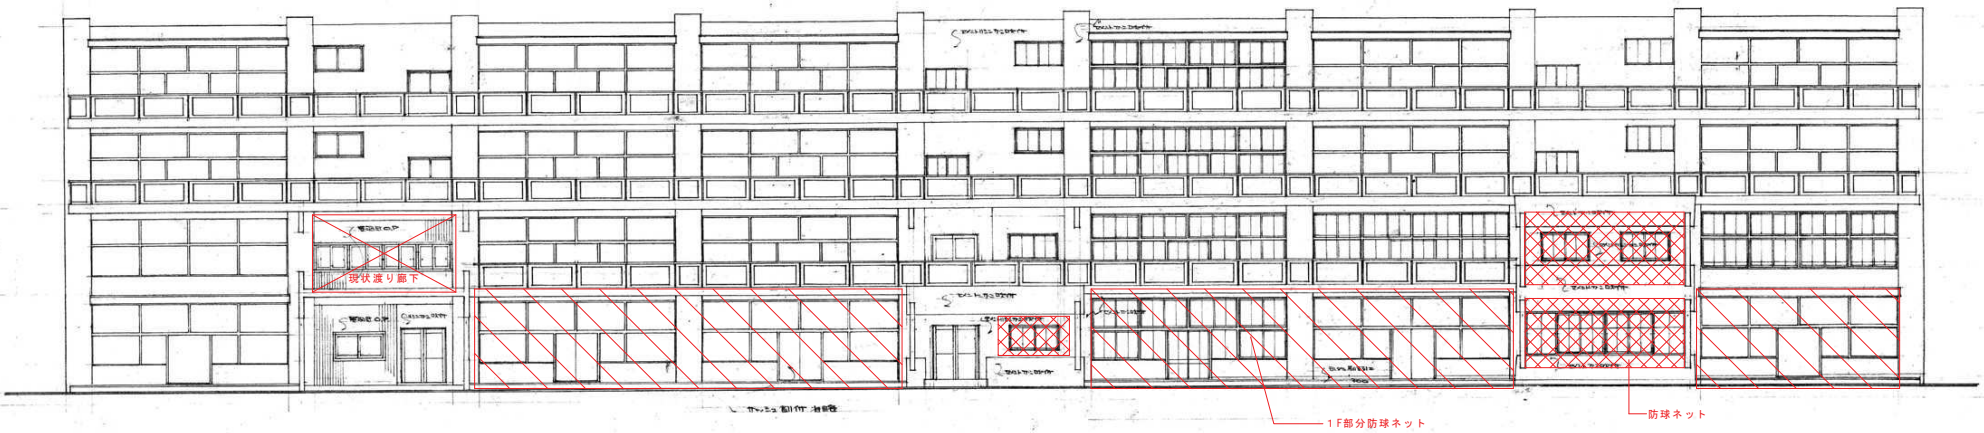


南棟立面図（南）

岩手県釜石市
工事
図 全 校中の
一級建築士登録第16,613号 澤田庄太郎
課長 次長 係長 設計 製図
昭和38年3月20日 縮尺
釜石市役所建設課建築係

4

釜石市立小佐野中学校改築工事

| 立面図 | 南面 |
|---|---|
| 1：100 | |

| 訂正 | 月 日 |
|---|---|
| | |
| | |


岩手県釜石市小佐野町2丁目4番15 TEL 0193-23-9970 Fax 0193-23-1120
㈲アルファーシステム
一級建築士事務所（岩手県知事）登録か（2704）第1003号 管理建築士
一級建築士 （大臣）登録 第234581号 柏館 旨緒


| 設計年月日 | 設計 | 検図 | 承認印 | 工事名称 | 設計番号 |
|---|---|---|---|---|---|
| R4 10 15 | | | | 旧小佐野中学校解体工事 | — |
| | 製図 A1 | 担当 | 承認年月日 | 図面名称 北東側校舎 立面図（1） 縮尺 1/100 (A1) 1/200 (A3) | 図面番号 K — 45 |

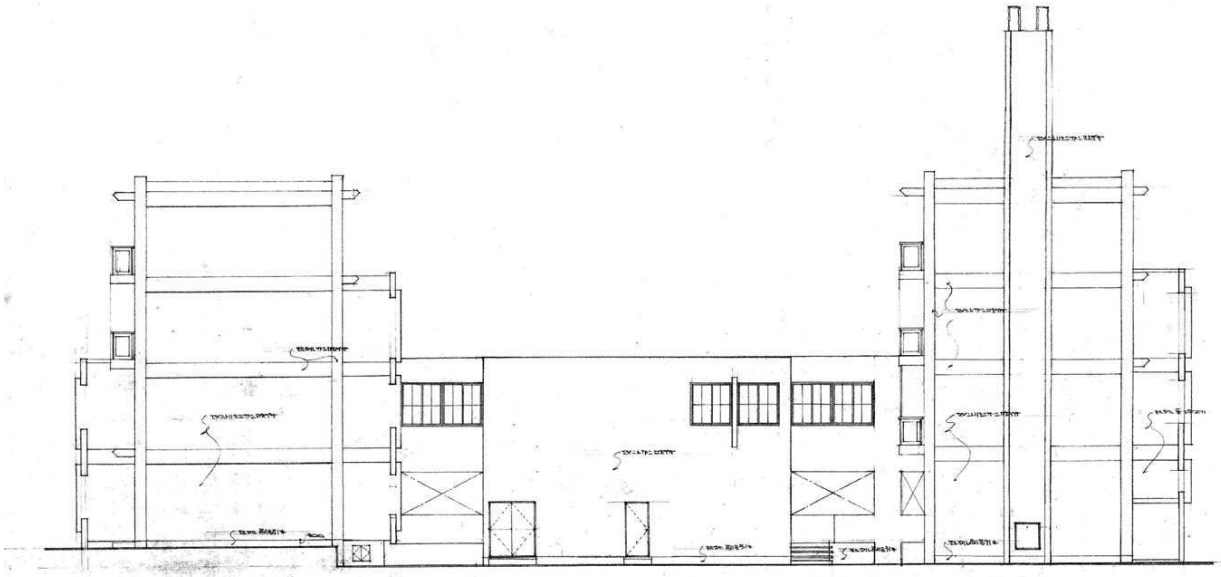

南北棟立面図（東）

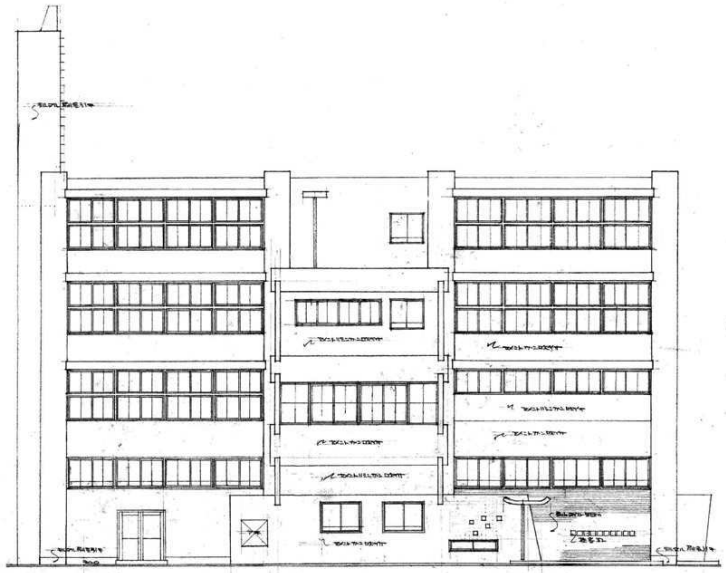

北棟立面図（北）

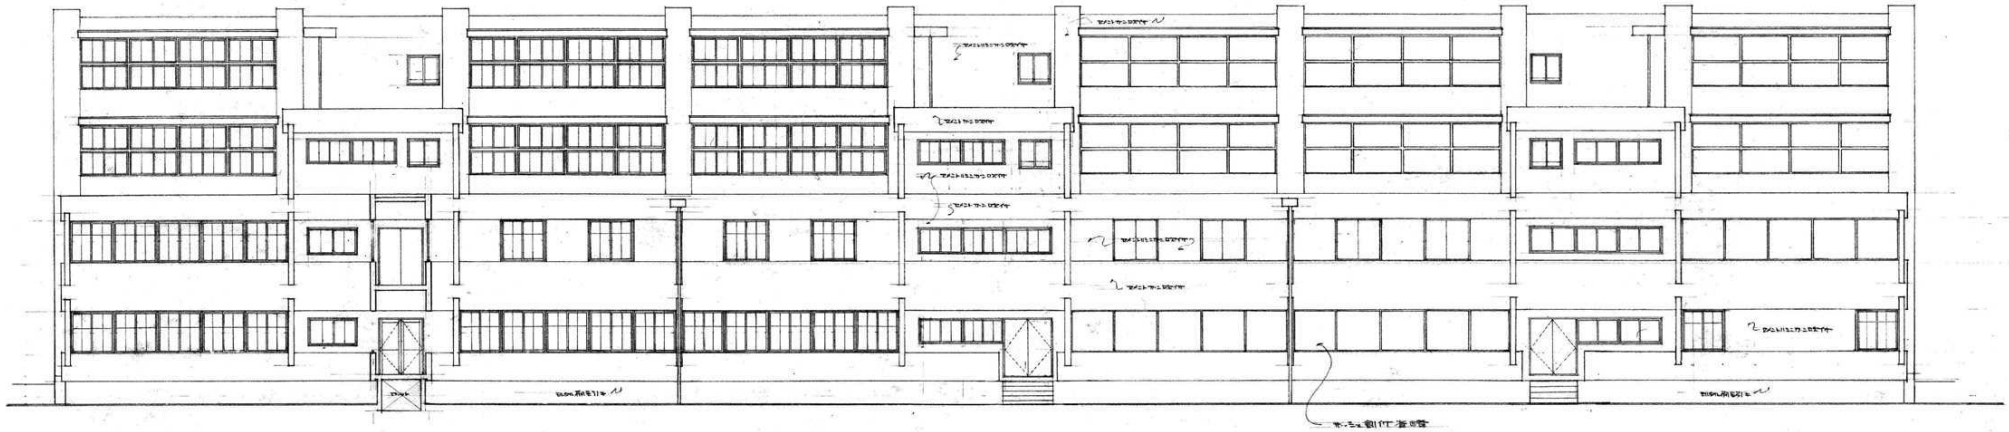

南棟立面図（北）

岩手縣釜石市
工事
図 全 枚中の
一級建築士登録第16,613号 澤田庄太郎
課長 次長 係長 設計 製図
昭和38年3月20日 縮尺
釜石市役所建設課建築

5

釜石市立小佐野中学校改築工事

| 立面図 | 東北 |
|---|---|
| 1：100 | |

| 訂正 | 月 日 |
|---|---|
| | |
| | |


岩手県釜石市小佐野町2丁目4番15 TEL 0193-23-9970 Fax 0193-23-1120
㈲アルファーシステム
一級建築士事務所（岩手県知事）登録か（2704）第1003号 管理建築士
一級建築士 （大臣）登録 第234581号 柏舘 旨緒


| 設計年月日 | 設計 | 検図 | 承認印 | 工事名称 | 設計番号 |
|---|---|---|---|---|---|
| R4 10 15 | | | | 旧小佐野中学校解体工事 | — |
| | 製図 A1 | 担当 | 承認年月日 | 図面名称 北東側校舎 立面図（2） 縮尺 1/100 (A1) 1/200 (A3) | 図面番号 K — 46 |

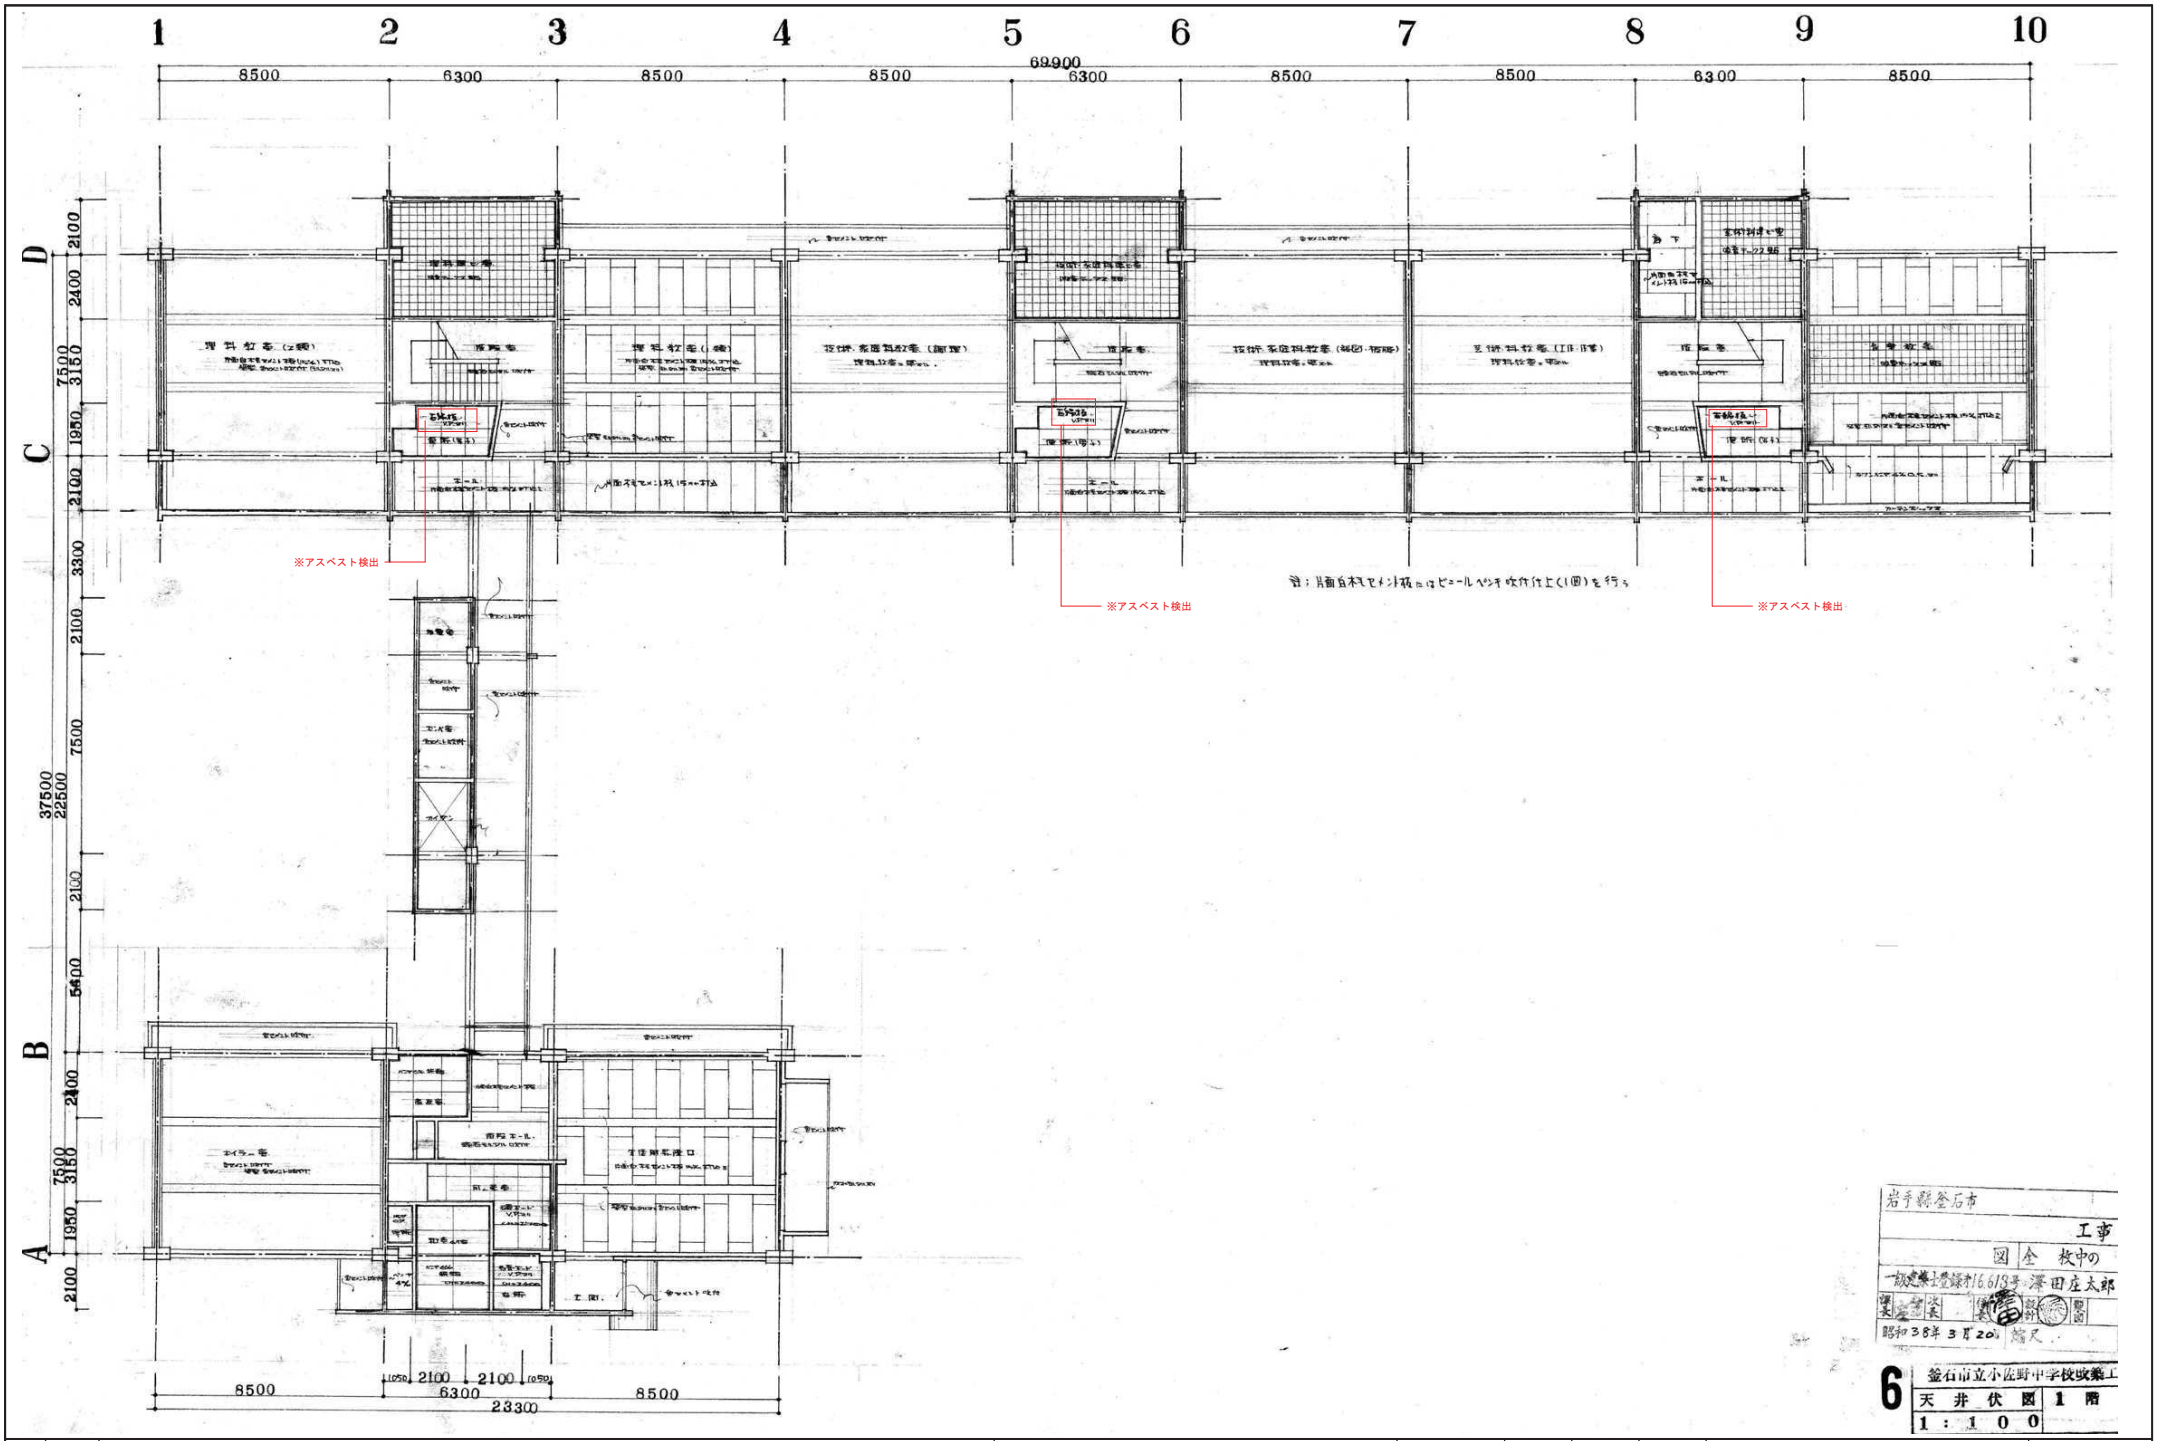


| 訂正 | 月 日 |
|---|---|
| | |
| | |


岩手県釜石市小佐野町2丁目4番15 TEL 0193-23-9970 Fax 0193-23-1120
㈲アルファーシステム
一級建築士事務所（岩手県知事）登録か（2704）第1003号 管理建築士
一級建築士 （大臣）登録 第234581号 柏館 旨緒


| 設計年月日 | 設計 | 検図 | 承認印 | 工事名称 | 設計番号 |
|---|---|---|---|---|---|
| R4 10 15 | | | | 旧小佐野中学校解体工事 | — |
| | 製図 A1 | 担当 | 承認年月日 | 図面名称 北東側校舎 1階天井伏図 縮尺 1/100 (A1) 1/200 (A3) | 図面番号 K — 47 |

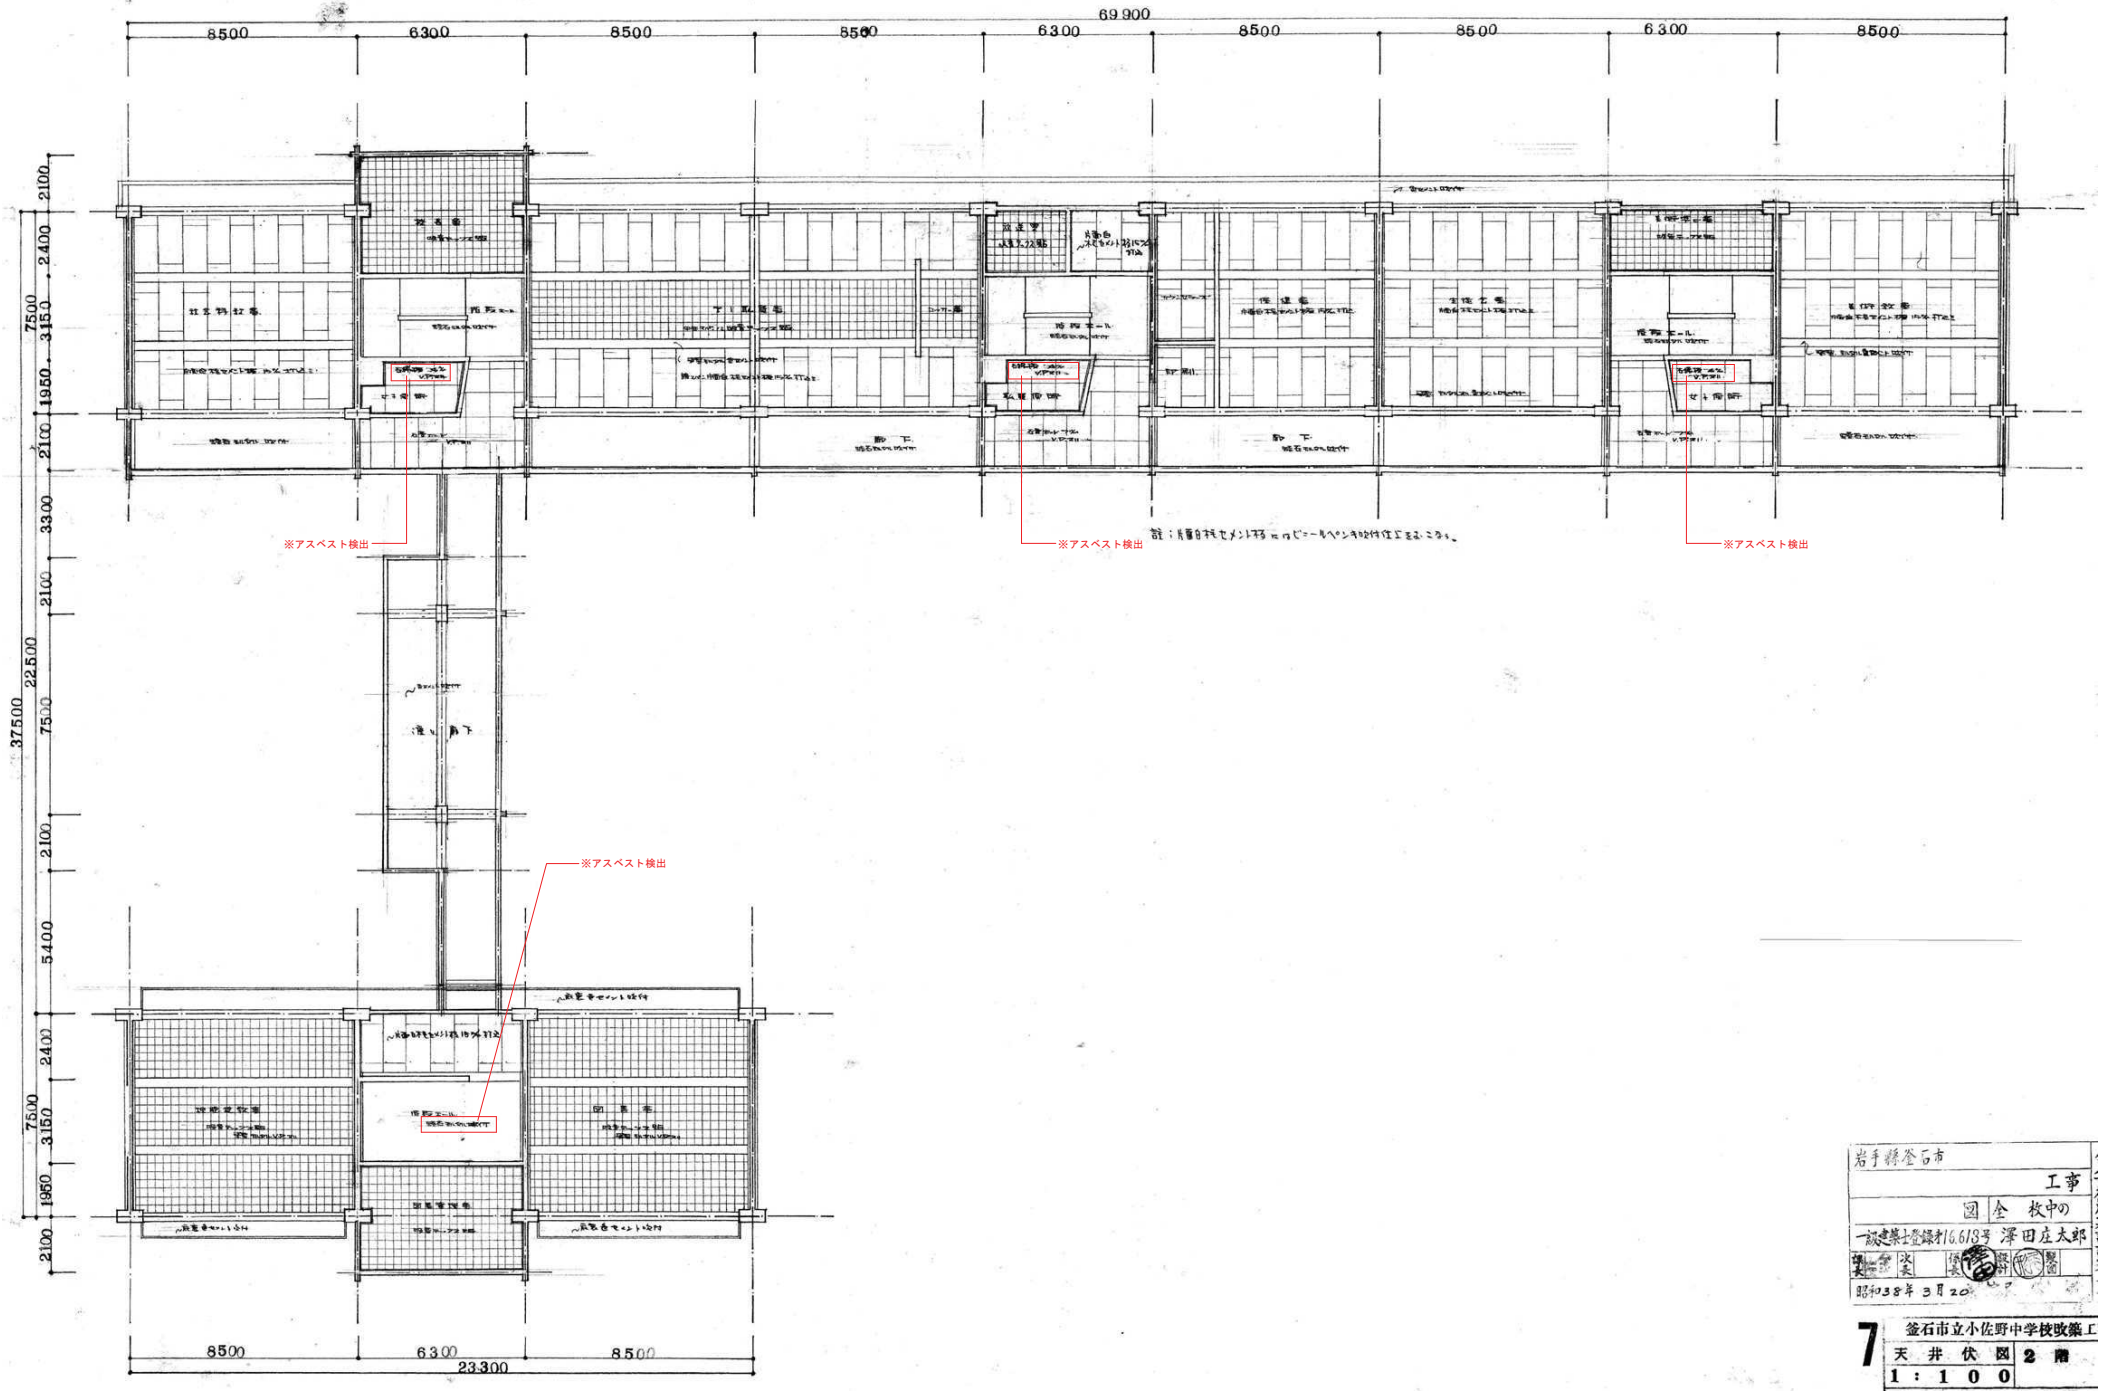


| 訂正 | 月 日 |
|---|---|
| | |
| | |

岩手県釜石市小佐野町2丁目4番15 TEL 0193-23-9970 Fax 0193-23-1120
(有)アルファーシステム
一級建築士事務所（岩手県知事）登録か（2704）第1003号 管理建築士
一級建築士 （大臣）登録 第234581号 柏館 旨緒

| 設計年月日 | 設計 | 検図 | 承認印 | 工事名称 | 設計番号 |
|---|---|---|---|---|---|
| R4 10 15 | | | | 旧小佐野中学校解体工事 | — |
| | 製図 A1 | 担当 | 承認年月日 | 図面名称 北東側校舎 2階天井伏図 | 縮尺 1/100 (A1) 1/200 (A3) |
| | | | | | 図面番号 K — 48 |

| 訂正 | 月 日 |
|---|---|
| | |
| | |


岩手県釜石市小佐野町2丁目4番15 TEL 0193-23-9970 Fax 0193-23-1120
(有)アルファーシステム
一級建築士事務所（岩手県知事）登録か（2704）第1003号 管理建築士
一級建築士 （大臣）登録 第234581号 柏館 旨緒


| 設計年月日 | 設計 | 検図 | 承認印 | 工事名称 | 設計番号 |
|---|---|---|---|---|---|
| R4 10 15 | | | | 旧小佐野中学校解体工事 | — |
| | 製図 A1 | 担当 | 承認年月日 | 図面名称 北東側校舎 3・4階天井伏図 | 縮尺 1/100 (A1) 1/200 (A3) |
| | | | | | 図面番号 K — 49 |

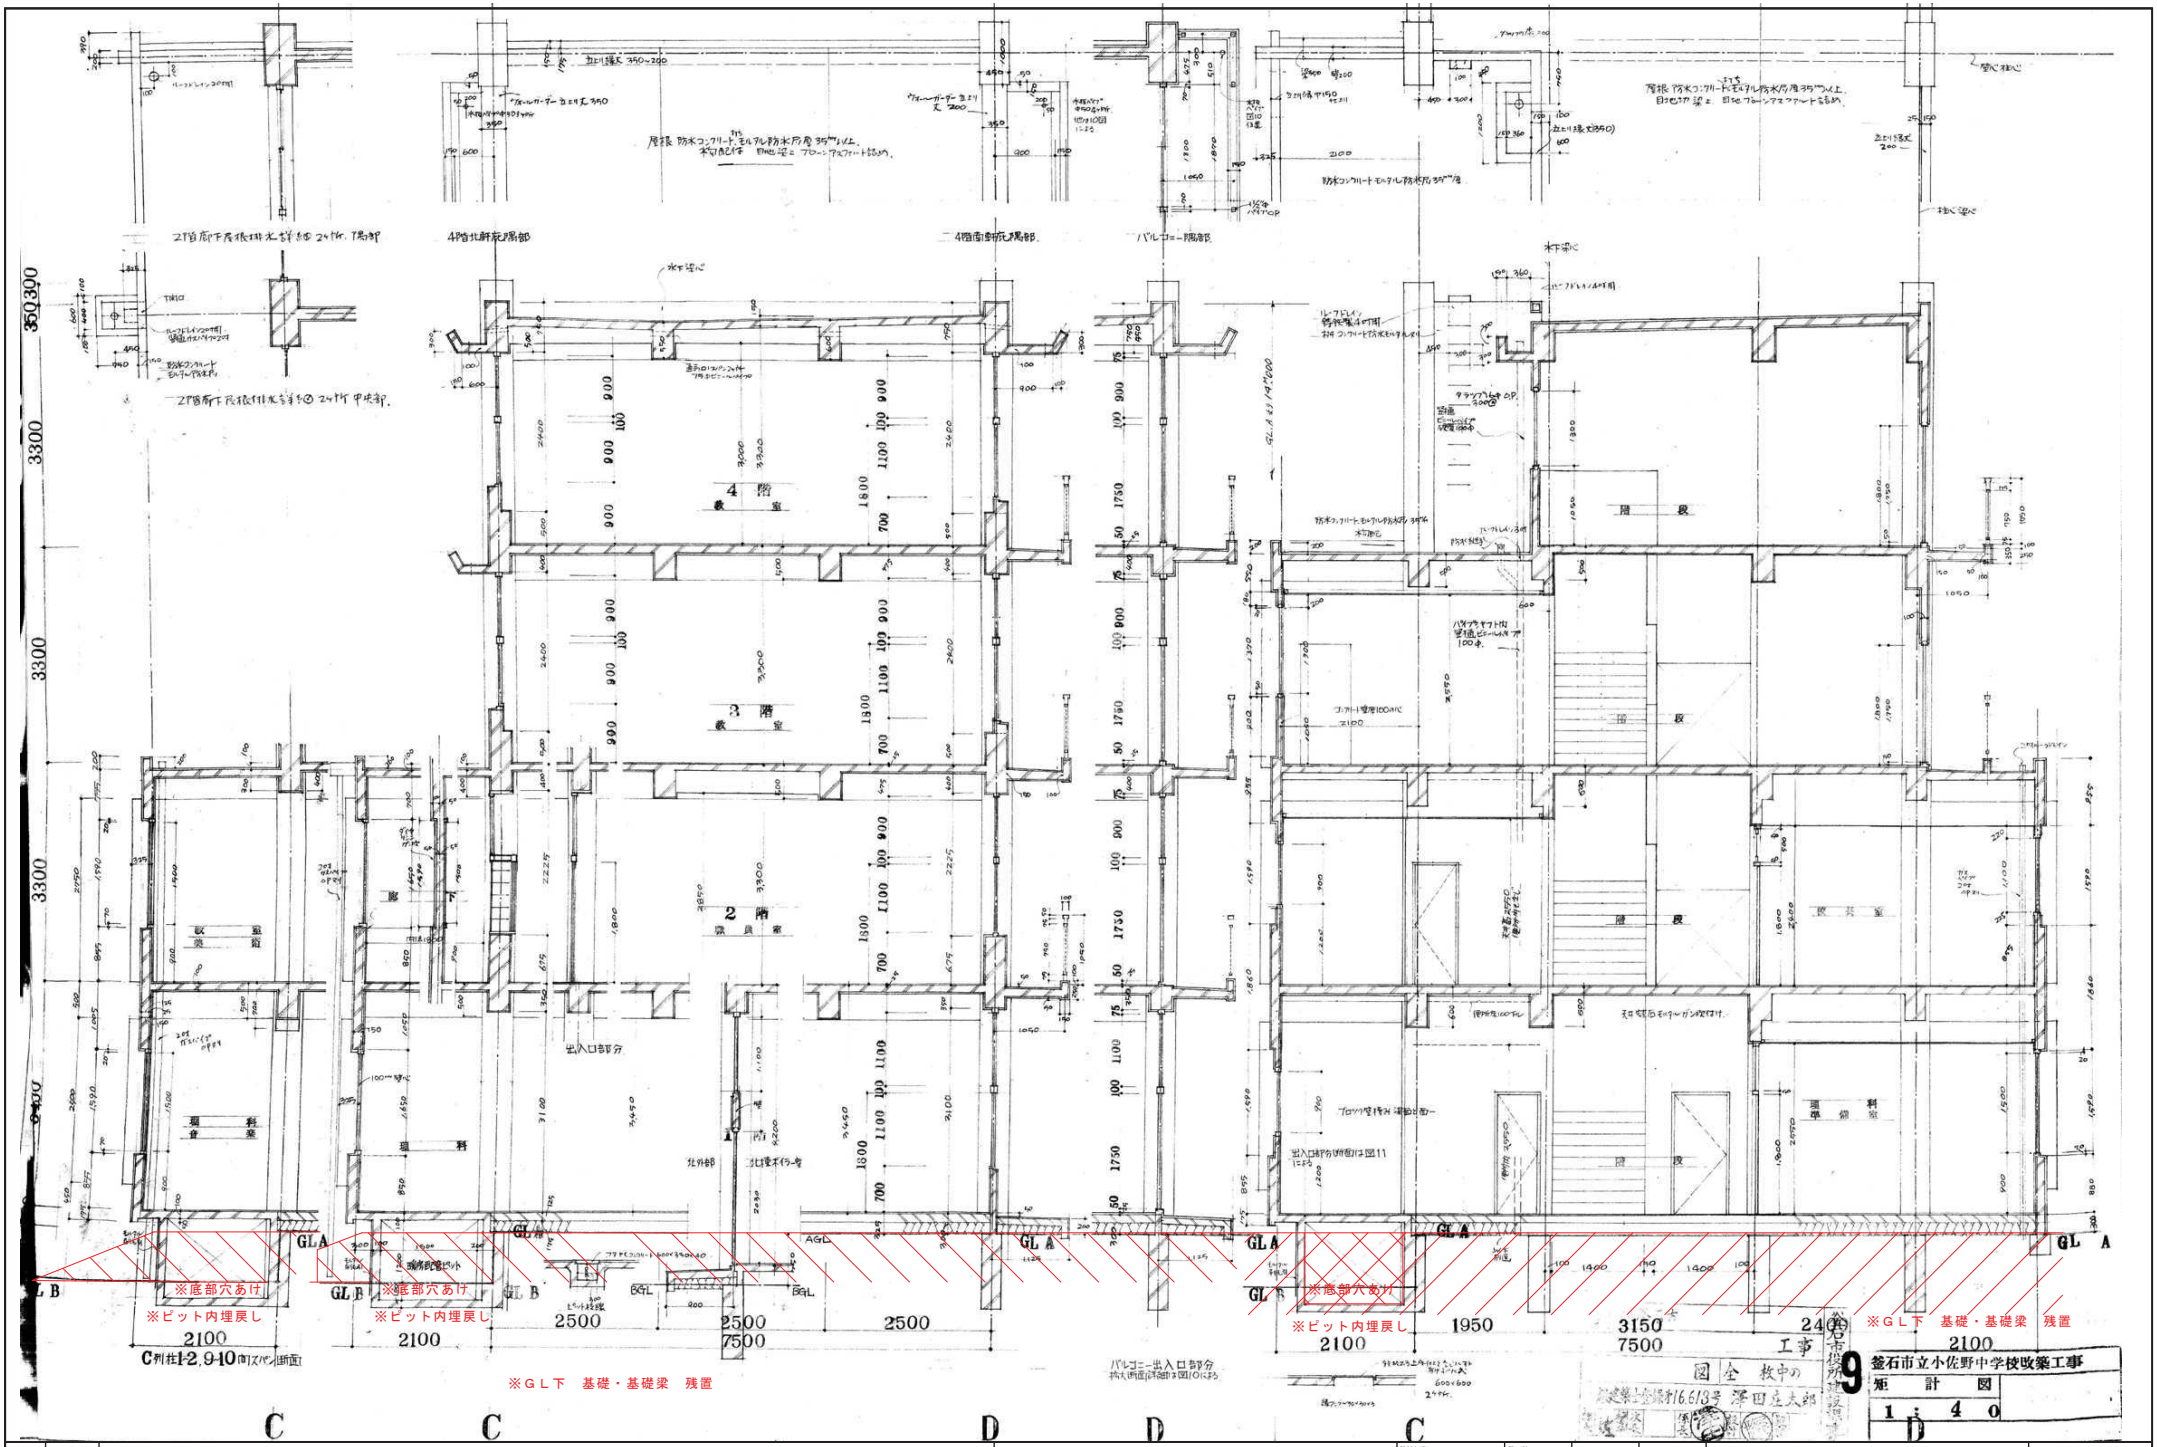


| 訂正 | 月 日 | |
|---|---|---|
| | ○ | |
| | ○ | |


岩手県釜石市小佐野町2丁目4番15 TEL 0193-23-9970 Fax 0193-23-1120
(有)アルファーシステム
一級建築士事務所（岩手県知事）登録か（2704）第1003号　管理建築士
一級建築士　（大臣）登録　第234581号　柏館　旨緒


| 設計年月日 | 設計 | 検図 | 承認印 | 工事名称 | 設計番号 |
|---|---|---|---|---|---|
| R4 ○ 10 ○ 15 | | | | 旧小佐野中学校解体工事 | — |
| | 製図 A1 | 担当 | 承認年月日 ○ ○ | 図面名称 北東側校舎　矩計図 | 縮尺 1/40 (A1) 1/80 (A3) |
| | | | | | 図面番号 K — 50 |

釜石市立小佐野中学校改築工事
矩計図
1：40

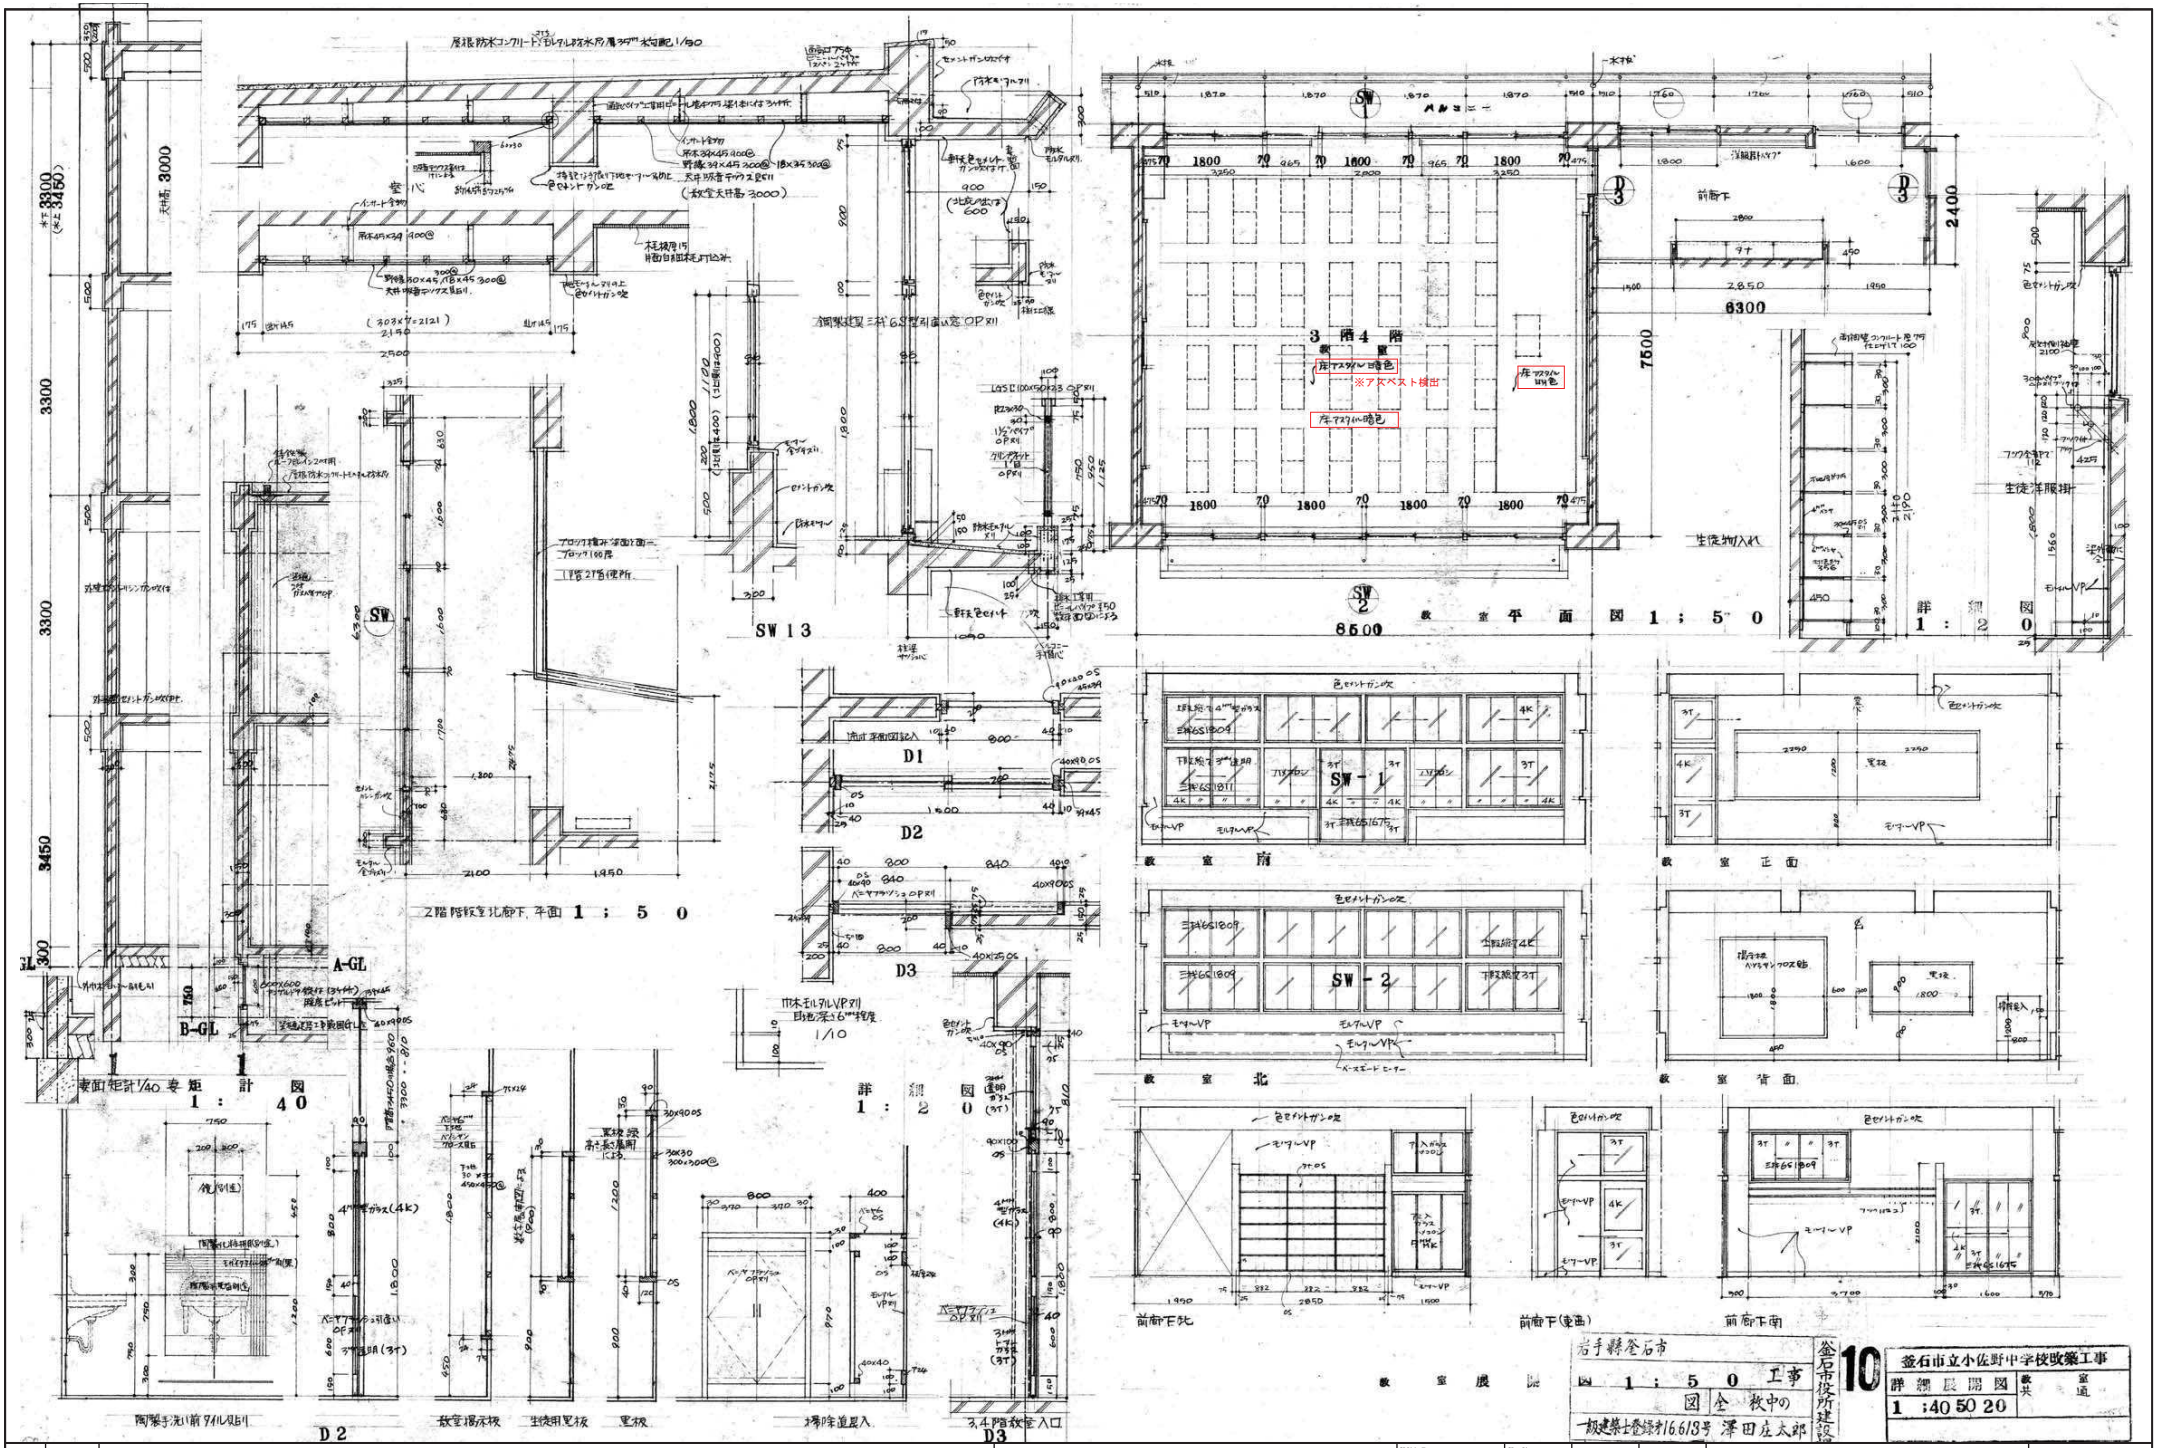


| | | | | | | | | | |
|---|---|---|---|---|---|---|---|---|---|
| 訂正 | 月 日 | 岩手県釜石市小佐野町2丁目4番15 TEL 0193-23-9970 Fax 0193-23-1120<br>㈲アルファーシステム<br>一級建築士事務所（岩手県知事）登録か（2704）第1003号 管理建築士<br>一級建築士 （大臣）登録 第234581号 柏館 旨緒 | 設計年月日 R4 10 15 | 設計 | 検図 | 承認印 | 工事名称 旧小佐野中学校解体工事 | | 設計番号 — |
| | | | 製図 A1 | 担当 | 承認年月日 | 図面名称 北東側校舎 詳細図（1） | 縮尺 1/50 (A1) 1/100 (A3) | 図面番号 K — 51 |

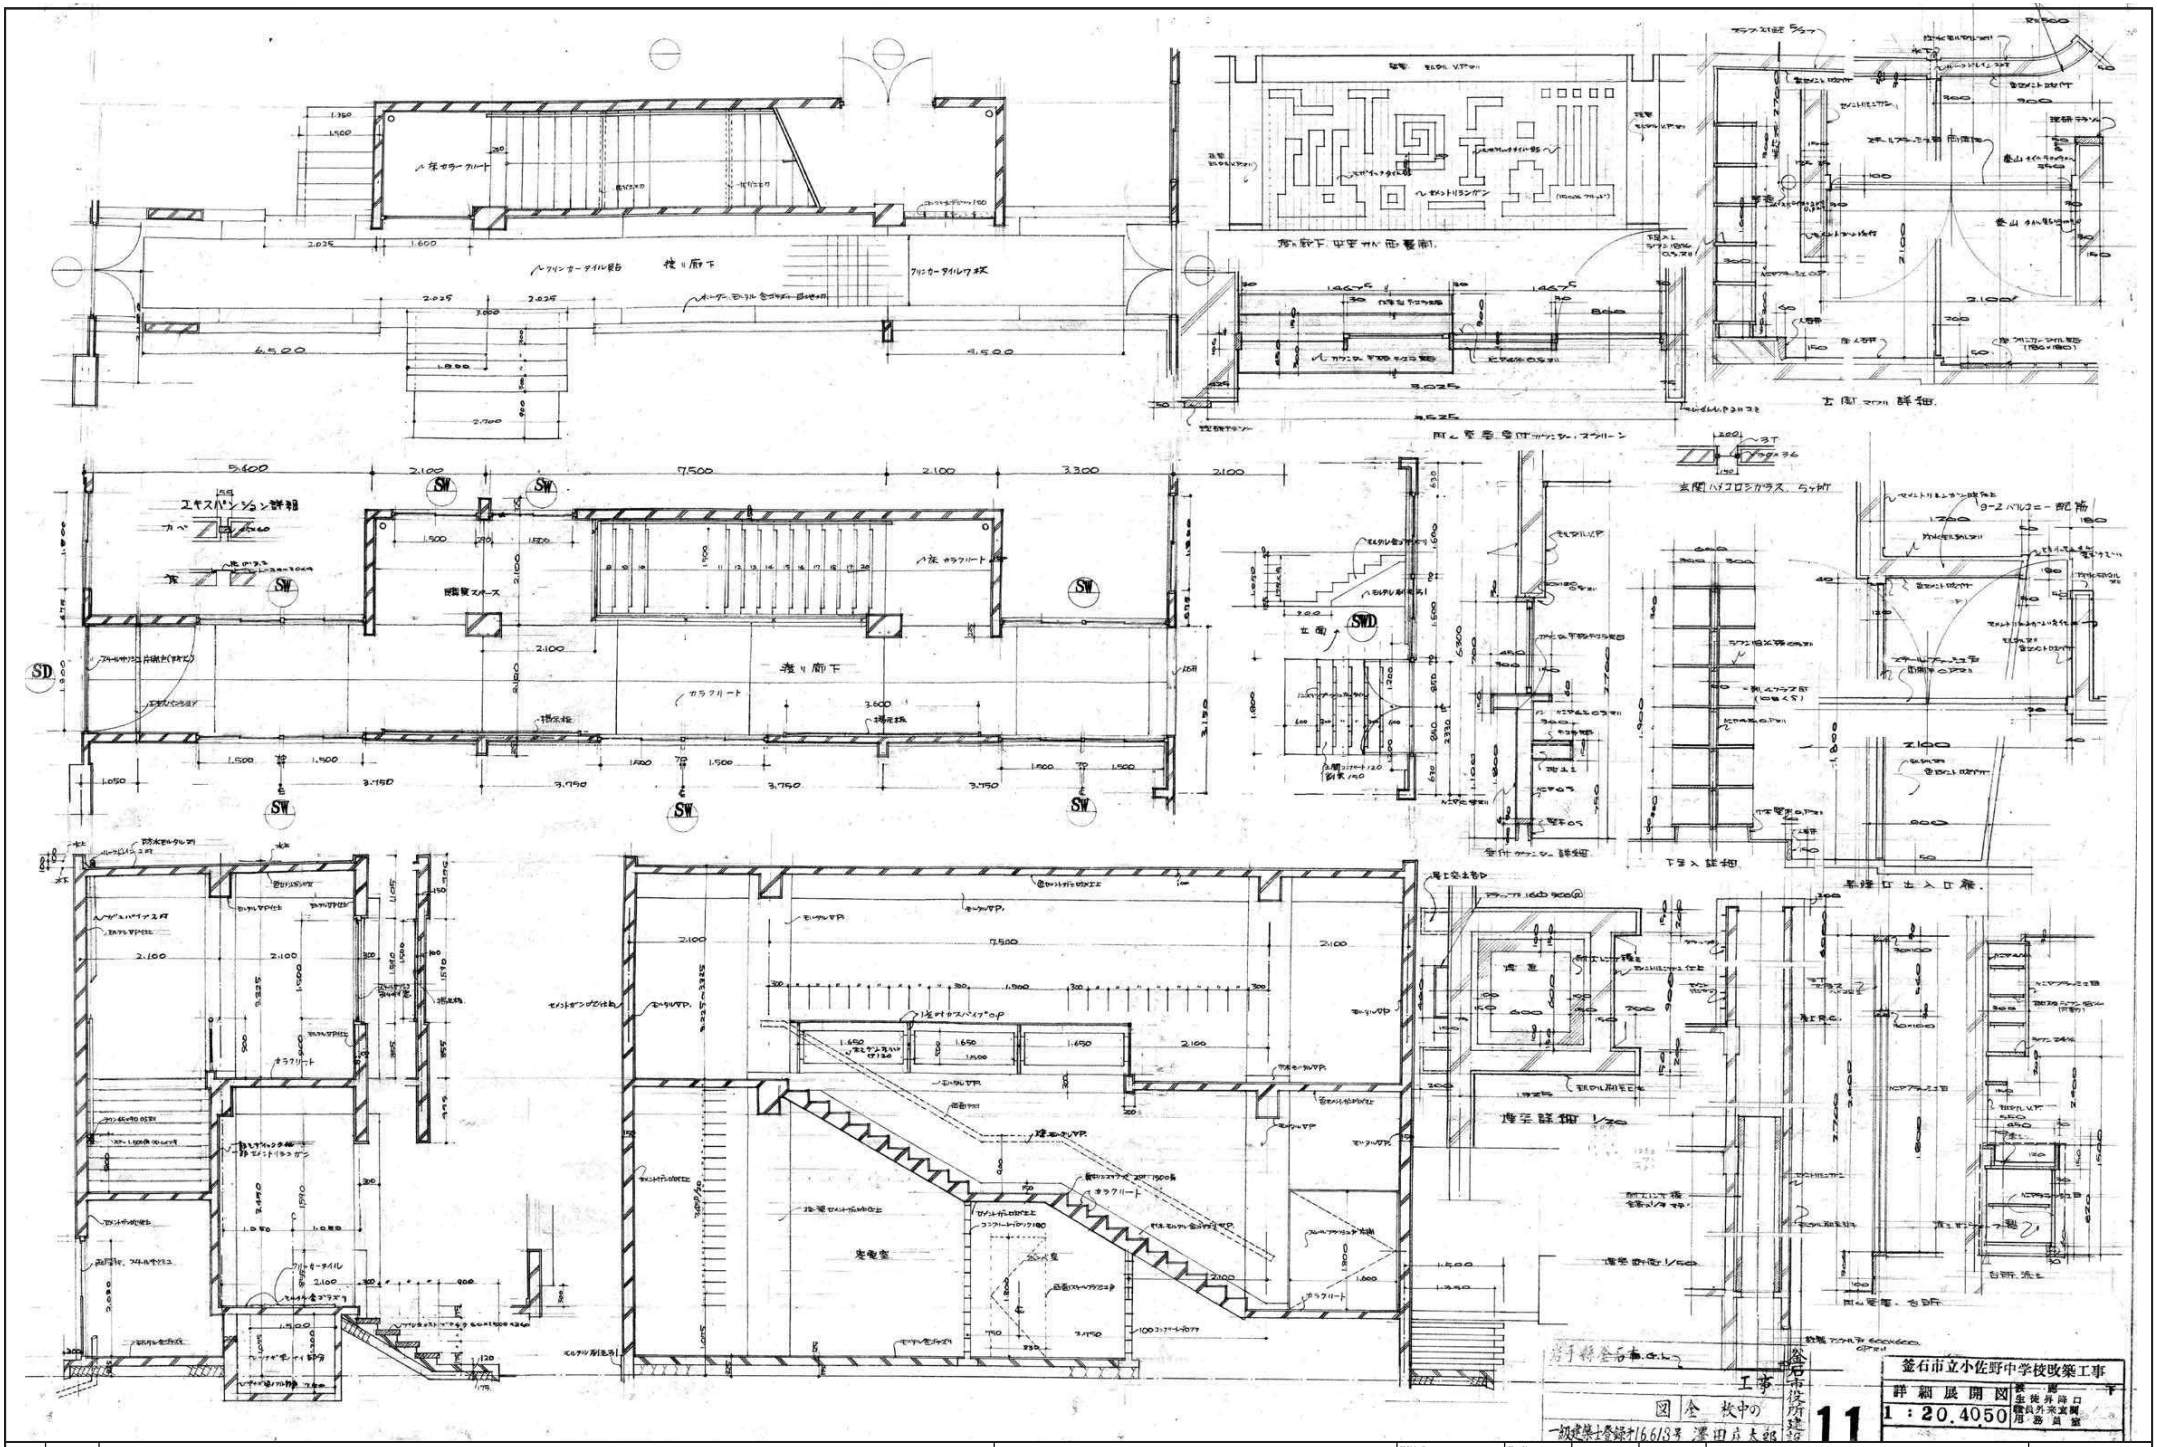


| | | | | | | | | | |
|---|---|---|---|---|---|---|---|---|---|
| 訂正 | 月 日 | 岩手県釜石市小佐野町2丁目4番15 TEL 0193-23-9970 Fax 0193-23-1120 | 設計年月日 | 設計 | 検図 | 承認印 | 工事名称 | 旧小佐野中学校解体工事 | 設計番号 |
| | | (有)アルファーシステム | R4 10 15 | | | | | | — |
| | | 一級建築士事務所（岩手県知事）登録か（2704）第1003号 管理建築士 | | 製図 | 担当 | 承認年月日 | 図面名称 | 北東側校舎 詳細図（2） | 縮尺 1/50 (A1) 1/100 (A3) |
| | | 一級建築士 （大臣）登録 第234581号 柏舘 旨綿 | | A1 | | | | | 図面番号 K — 52 |

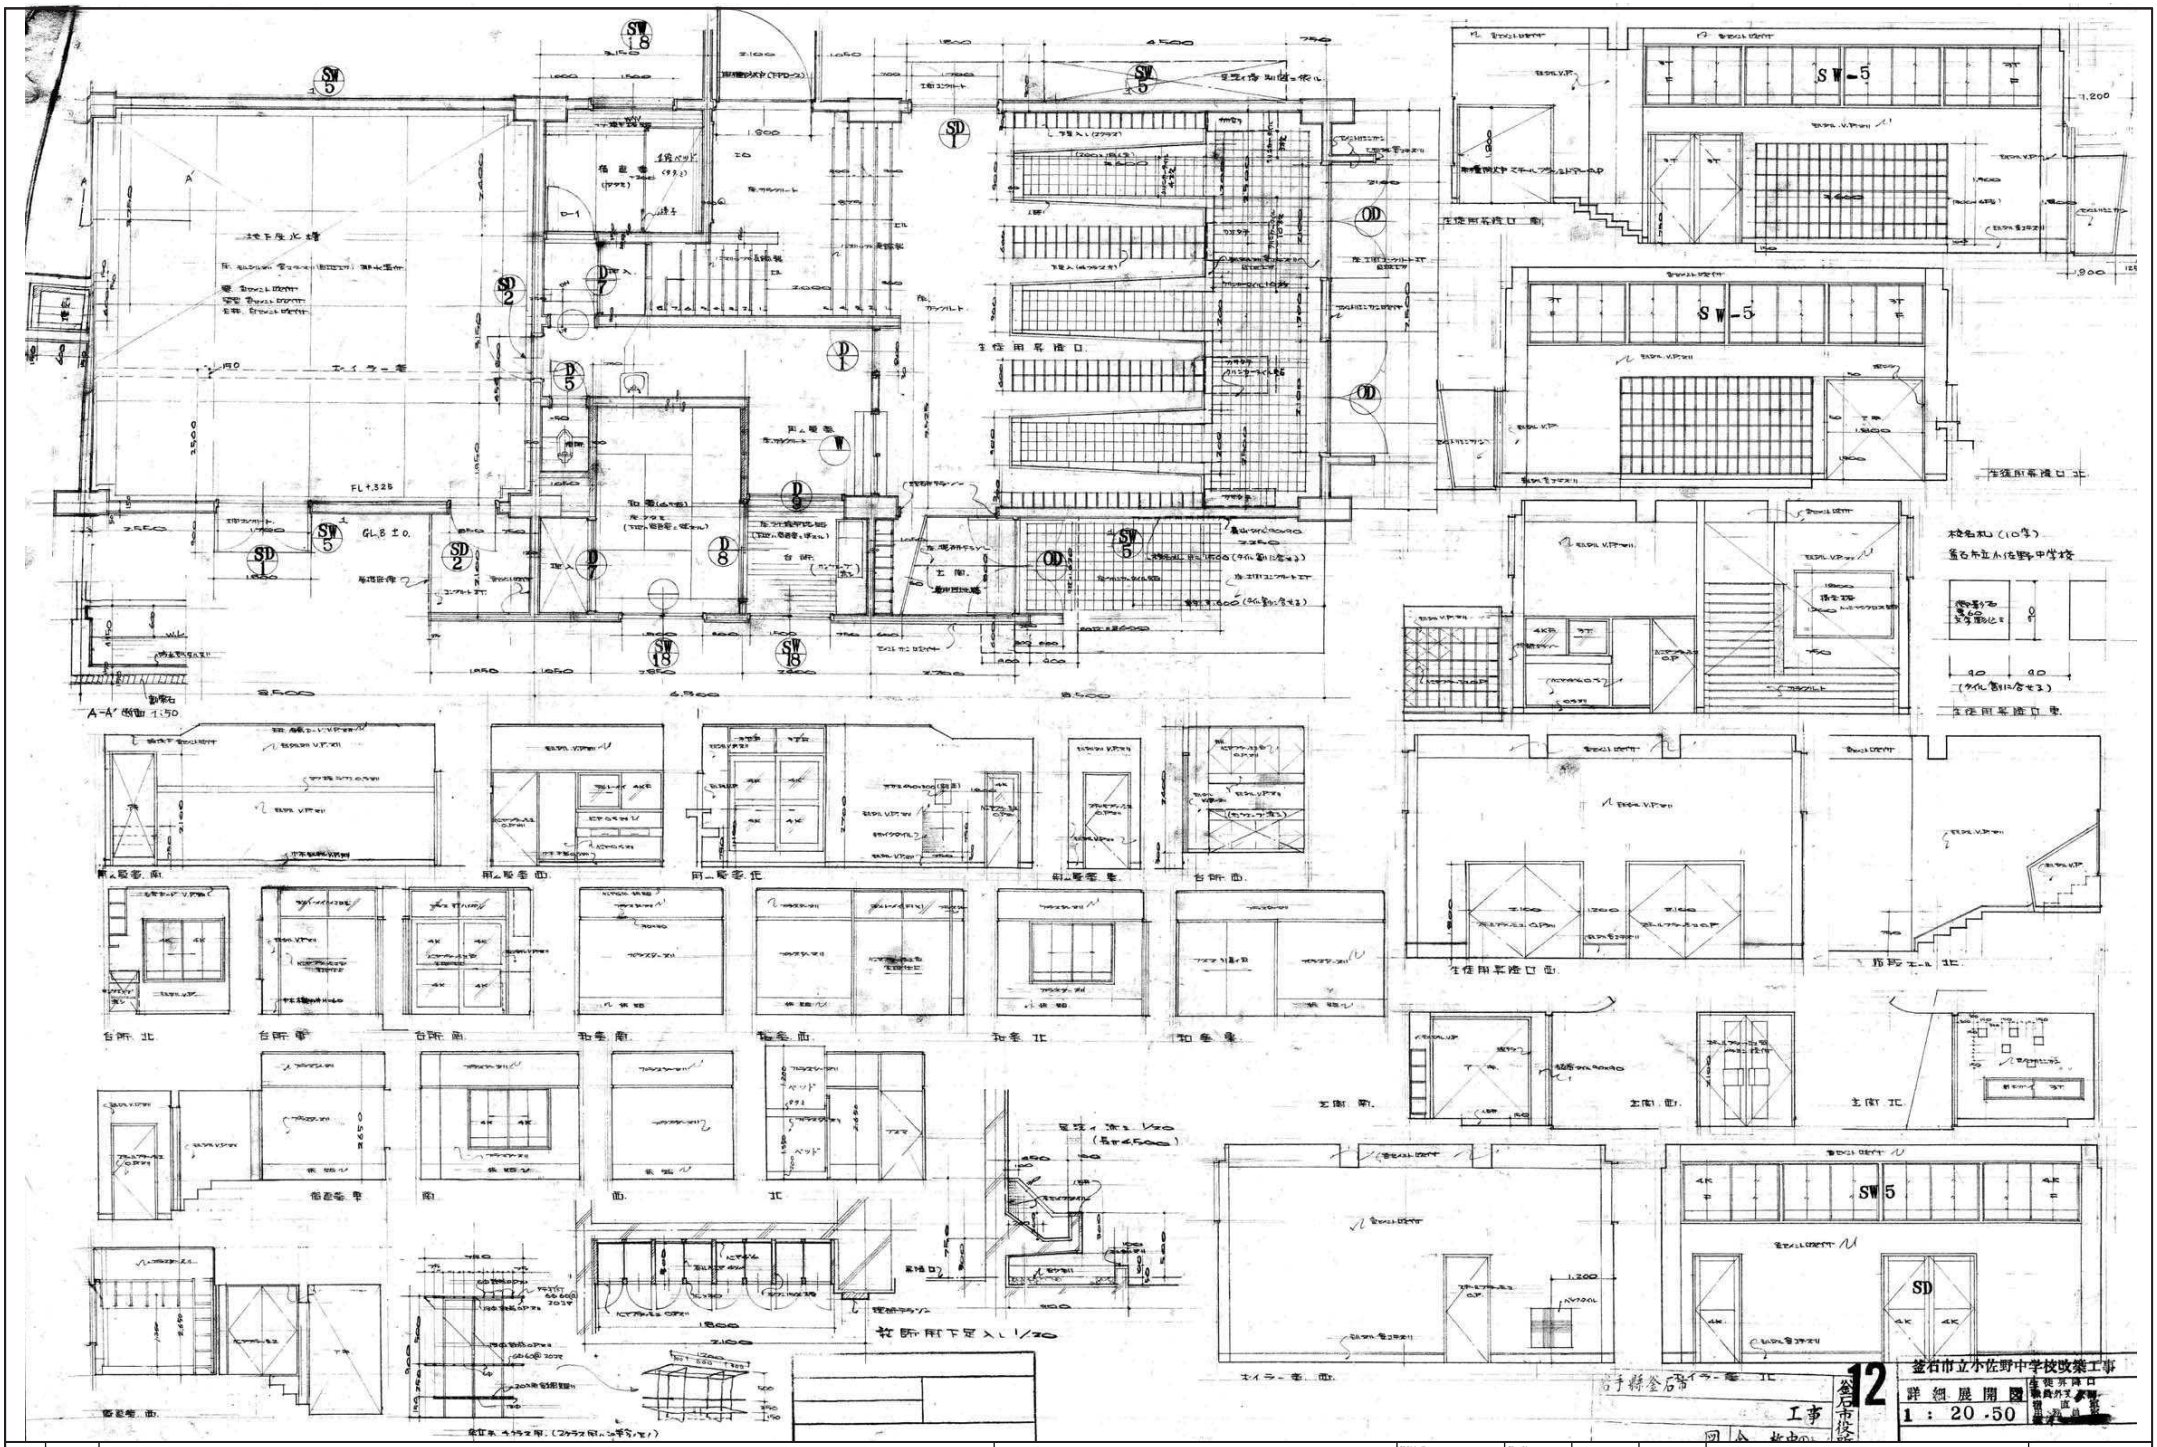


| 訂正 | 月 日 |
|---|---|
| | |
| | |
| | |


岩手県釜石市小佐野町2丁目4番15 TEL 0193-23-9970 Fax 0193-23-1120
(有)アルファーシステム
一級建築士事務所（岩手県知事）登録か (2704) 第1003号　管理建築士
一級建築士　（大臣）登録　第234581号　柏舘　旨緒


| 設計年月日 | 設計 | 検図 | 承認印 | 工事名称 | 設計番号 |
|---|---|---|---|---|---|
| R4 10 15 | | | | 旧小佐野中学校解体工事 | — |

| 製図 | 担当 | 承認年月日 | 図面名称 | 縮尺 | 図面番号 |
|---|---|---|---|---|---|
| A1 | | | 北東側校舎　詳細図（3） | 1/50 (A1) 1/100 (A3) | K — 53 |

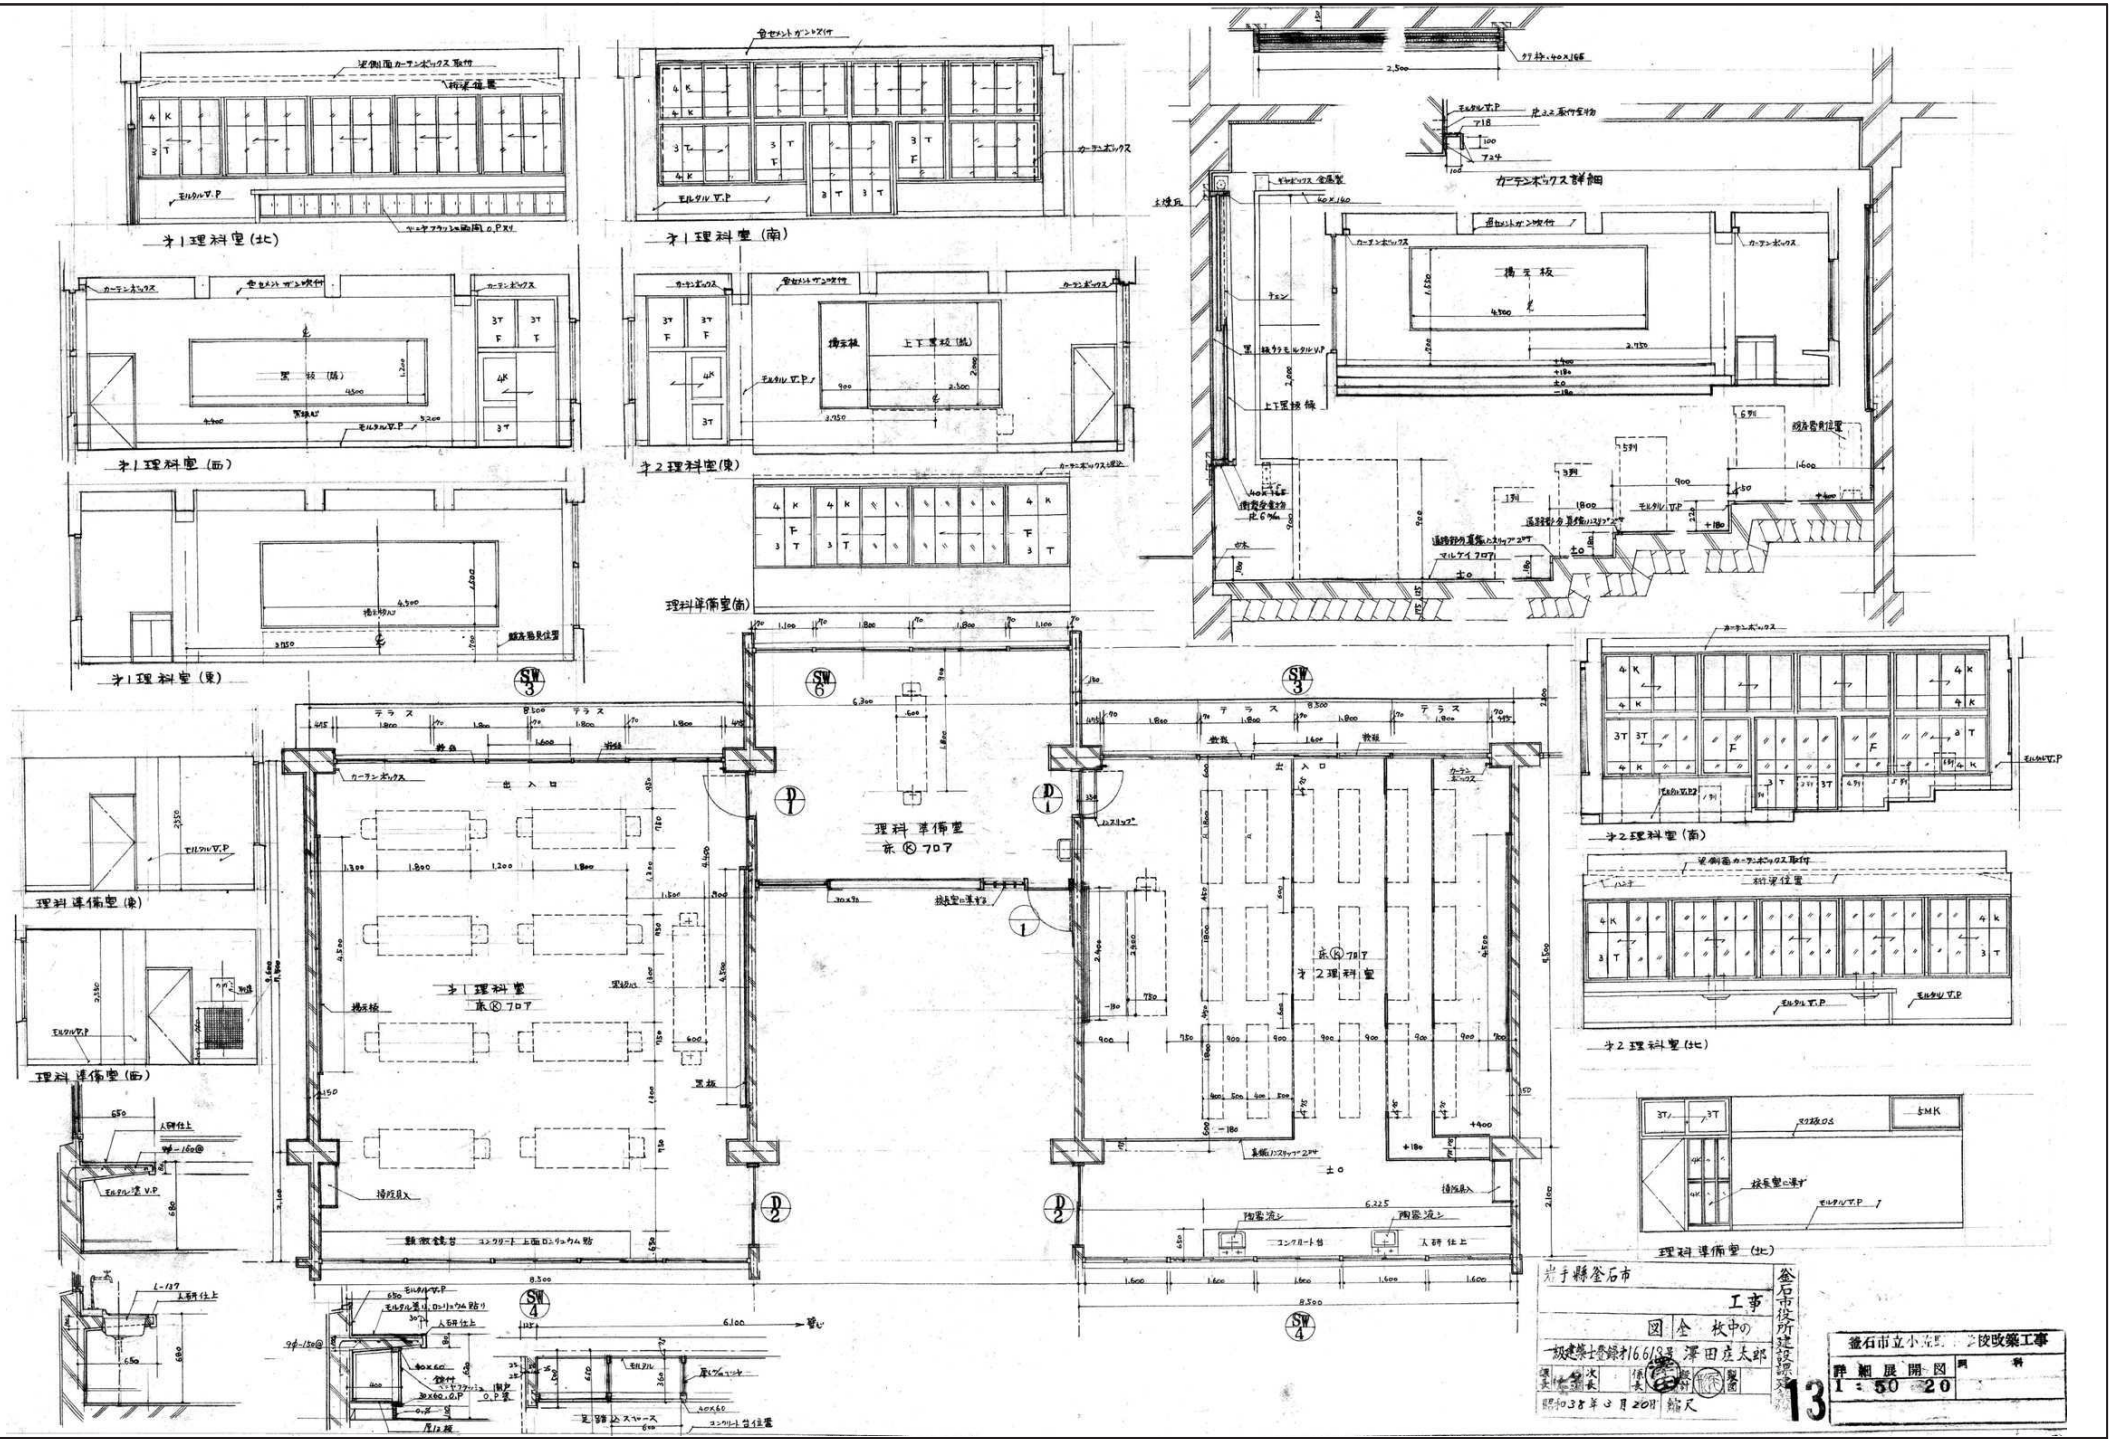


| | | | | | | | | | |
|---|---|---|---|---|---|---|---|---|---|
| 訂正 | 月 日 | | 設計年月日 R4 10 15 | 設計 | 検図 | 承認印 | 工事名称 旧小佐野中学校解体工事 | | 設計番号 — |
| | | 岩手県釜石市小佐野町2丁目4番15 TEL 0193-23-9970 Fax 0193-23-1120 ㈲アルファーシステム 一級建築士事務所（岩手県知事）登録か（2704）第1003号 管理建築士 一級建築士 （大臣）登録 第234581号 柏舘 旨緒 | | 製図 A1 | 担当 | 承認年月日 | 図面名称 北東側校舎 詳細図（4） | 縮尺 1/50 (A1) 1/100 (A3) | 図面番号 K — 54 |

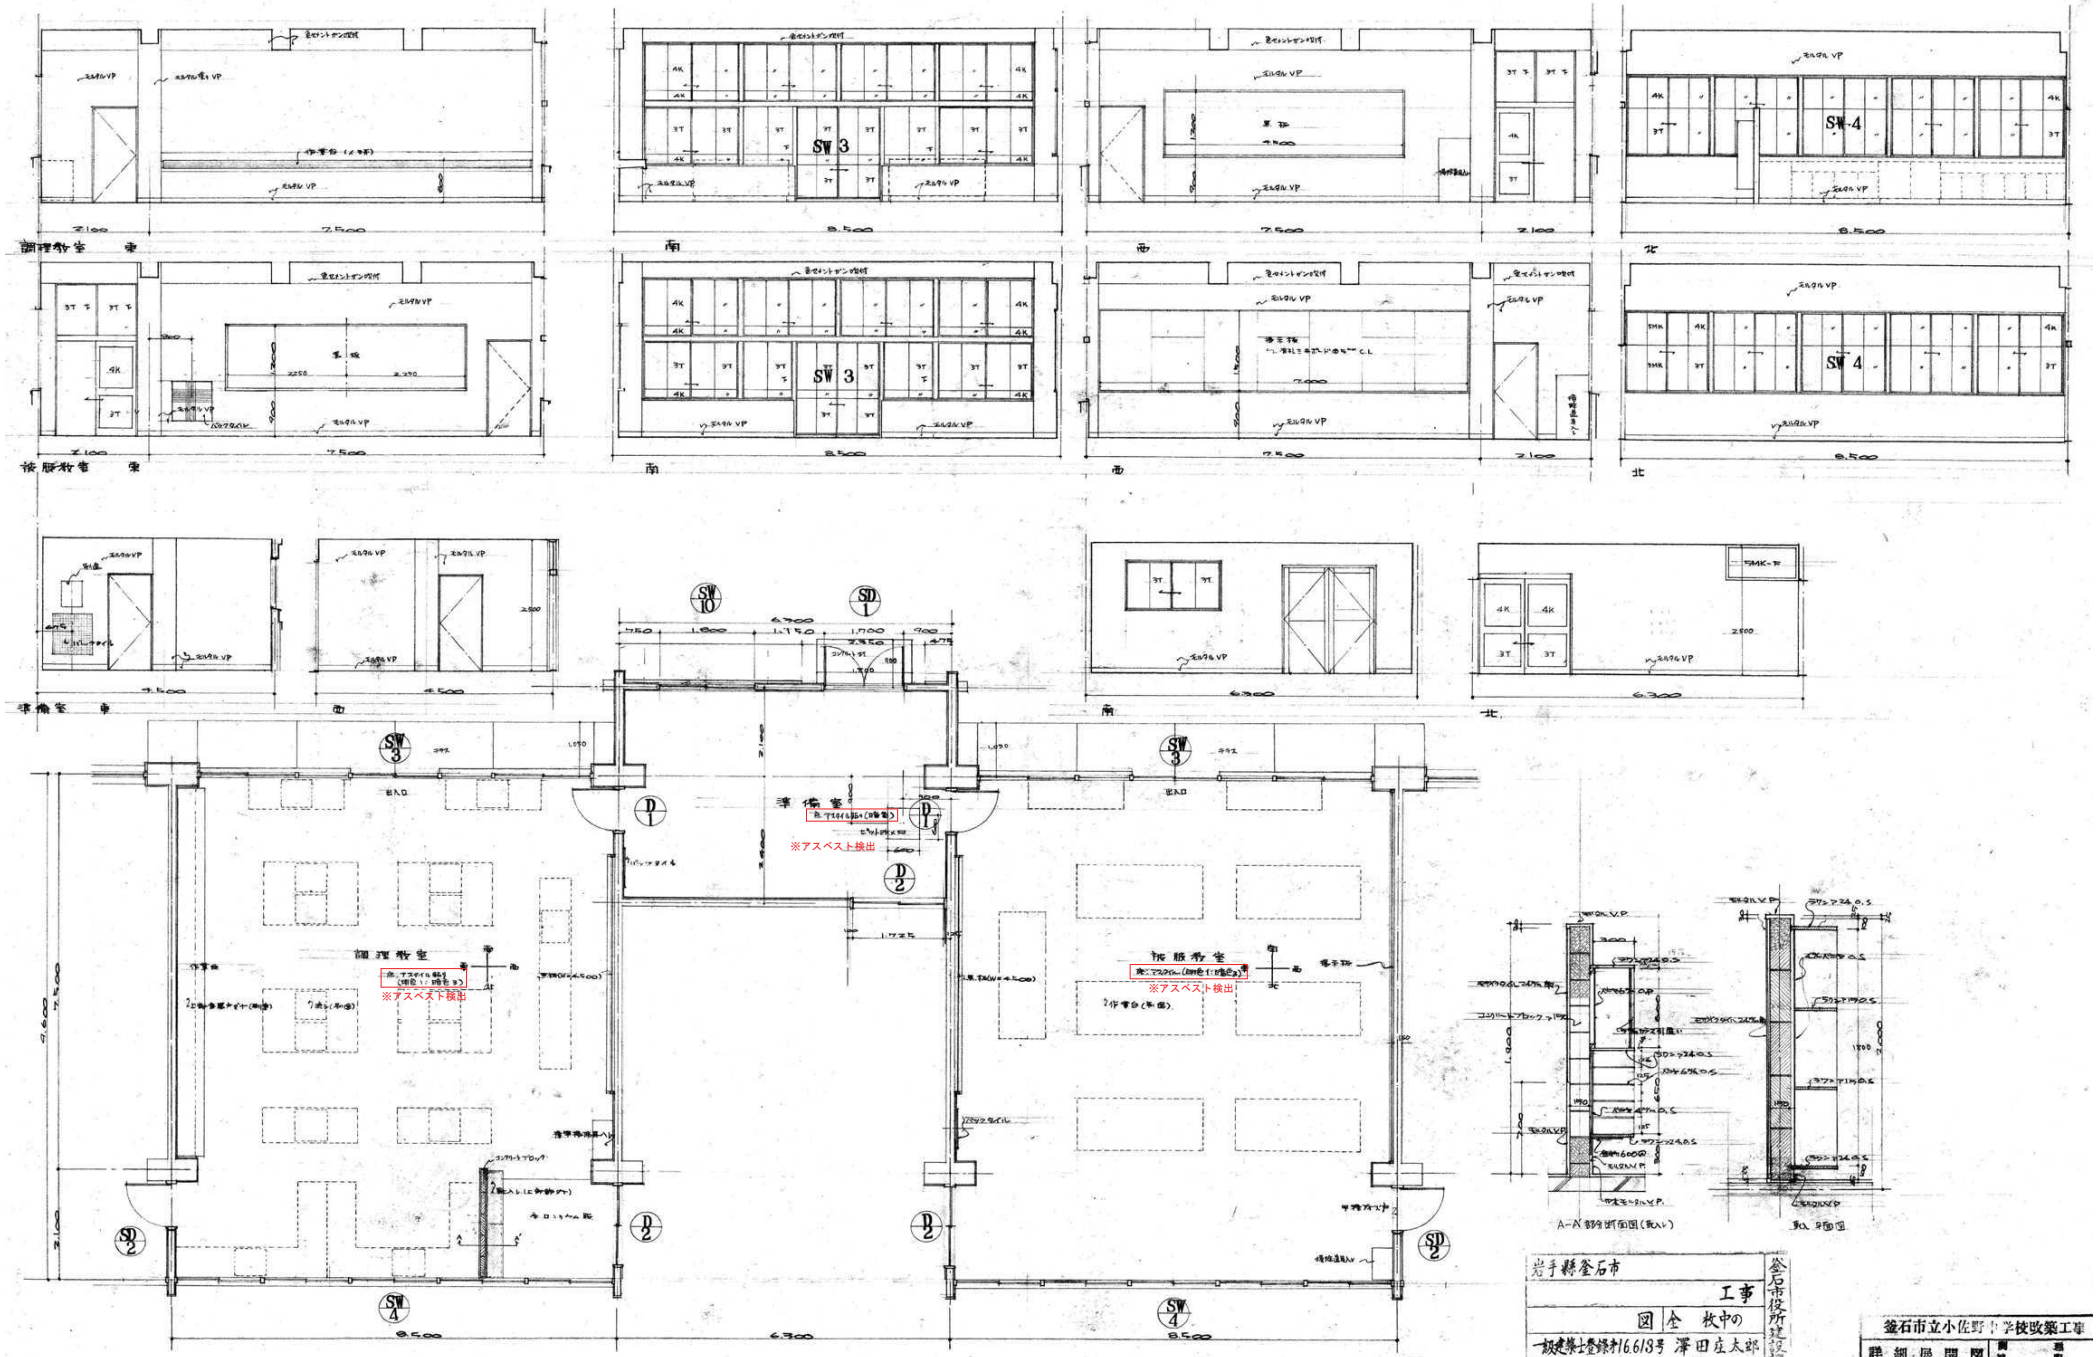


| | | | | | | | | | |
|---|---|---|---|---|---|---|---|---|---|
| 訂正 | 月 日 | 岩手県釜石市小佐野町2丁目4番15 TEL 0193-23-9970 Fax 0193-23-1120 (有)アルファーシステム 一級建築士事務所（岩手県知事）登録か（2704）第1003号 管理建築士 一級建築士 （大臣）登録 第234581号 柏舘 旨純 | 設計年月日 R4 10 15 | 設計 | 検図 | 承認印 | 工事名称 旧小佐野中学校解体工事 | | 設計番号 — |
| | | | 製図 A1 | 担当 | 承認年月日 | 図面名称 北東側校舎 詳細図（5） | 縮尺 1/50 (A1) 1/100 (A3) | 図面番号 K — 55 | |

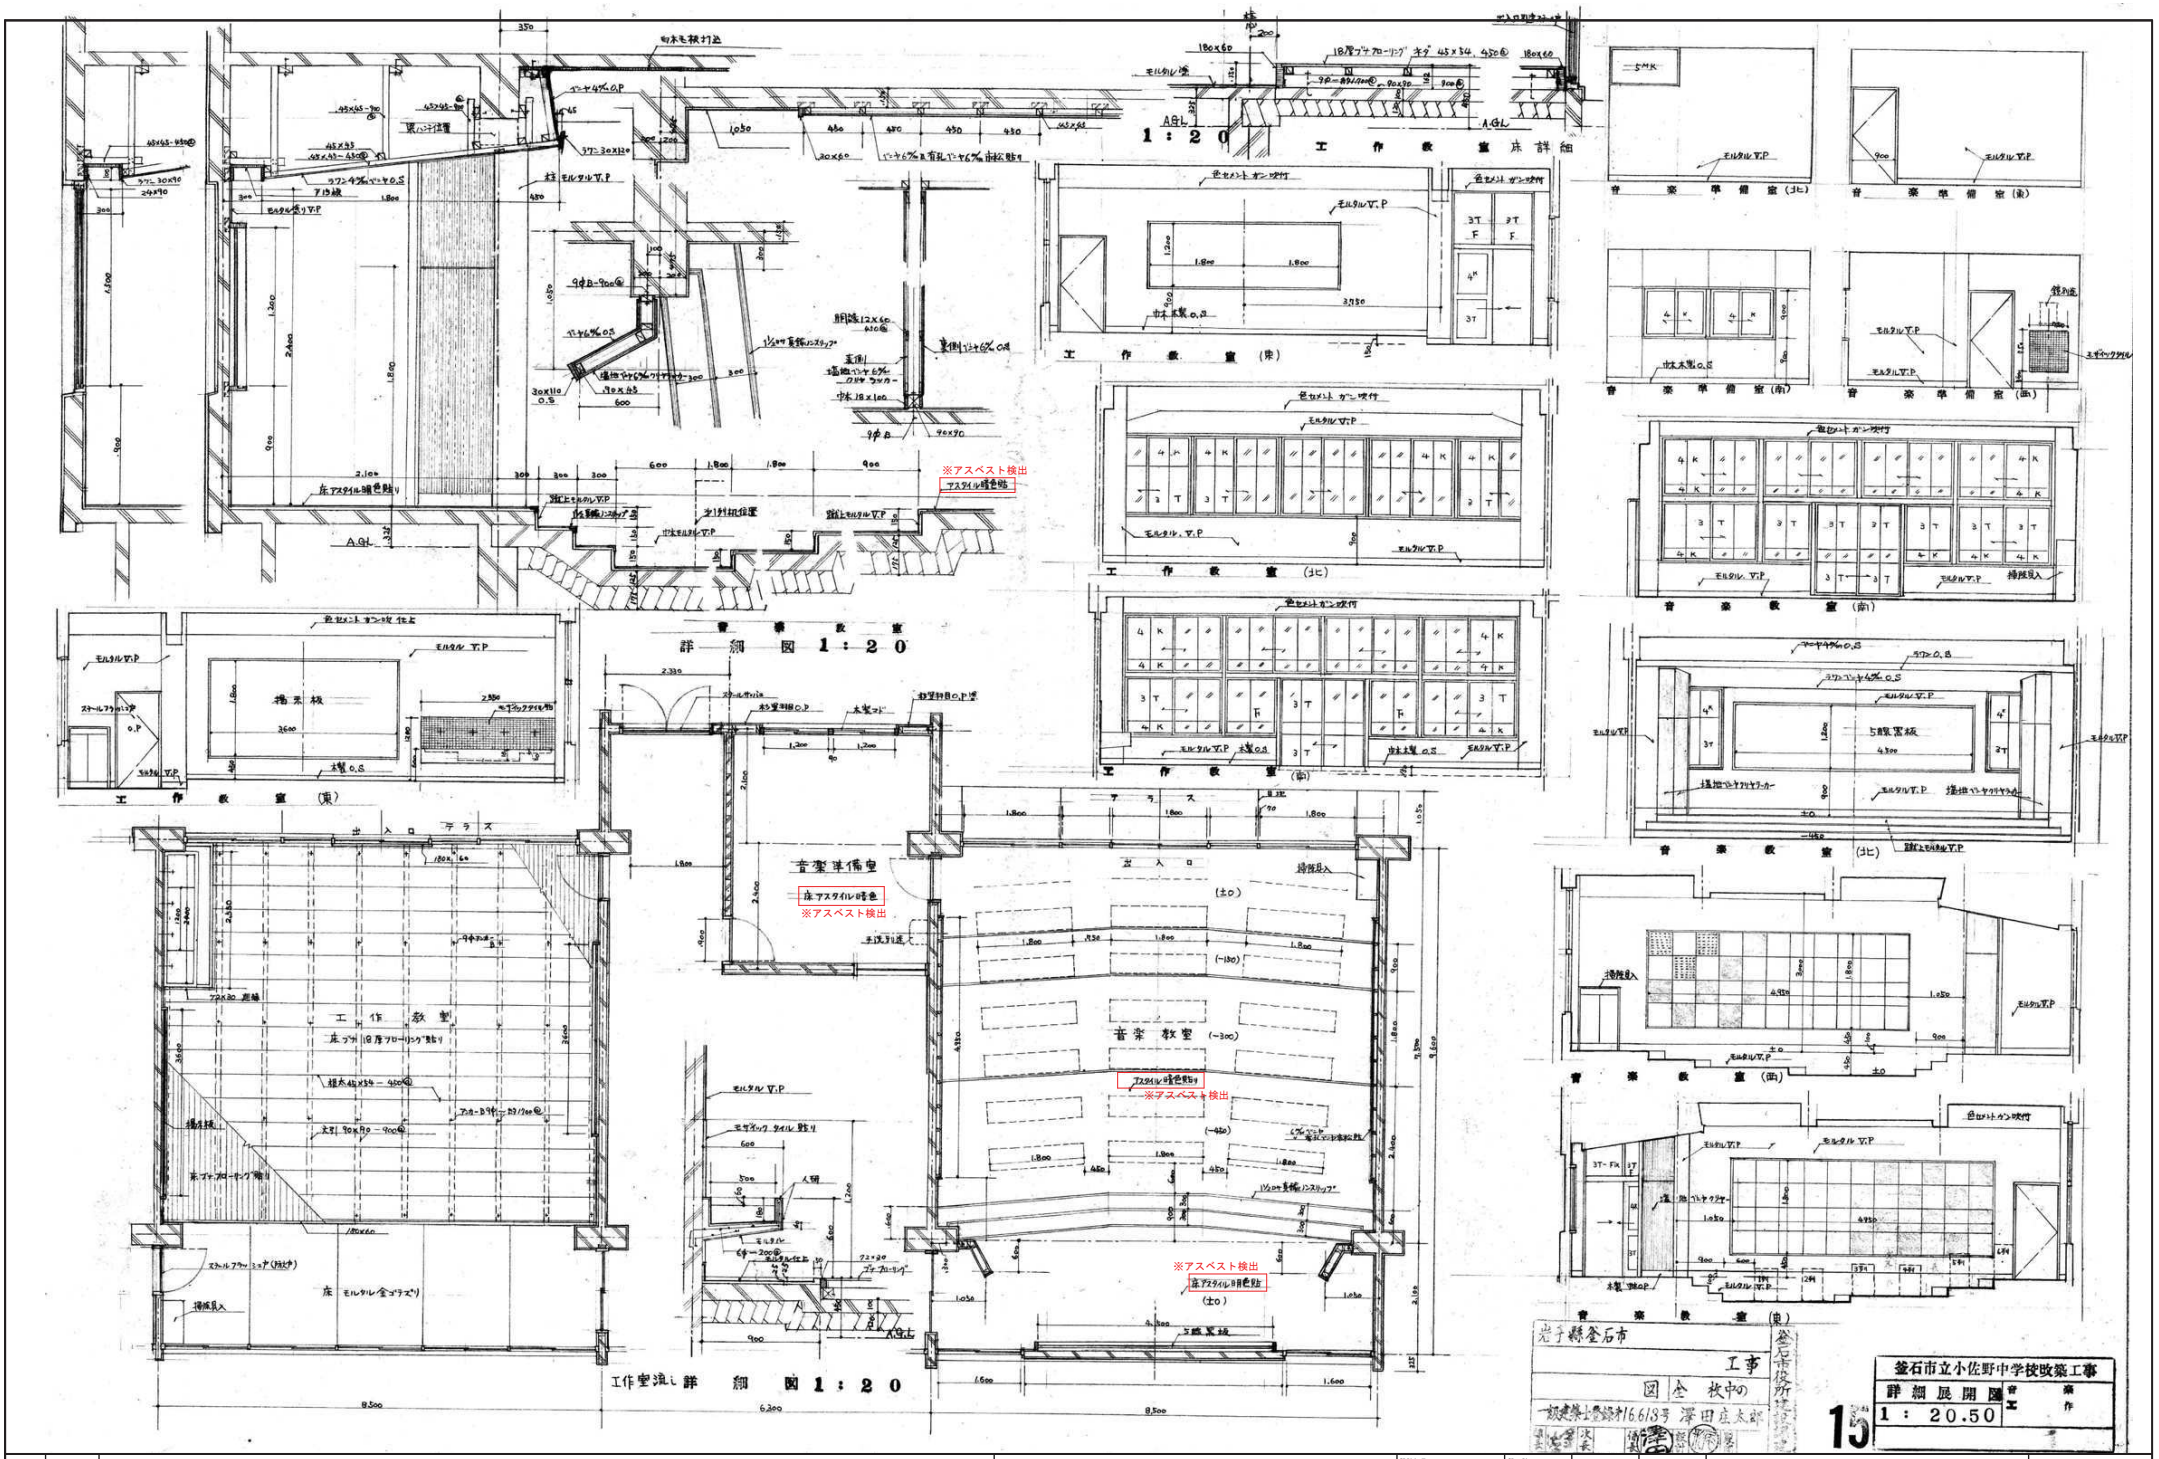


岩手県釜石市
工事
図全 枚中の
一級建築士登録第16,613号 澤田庄太郎
釜石市役所建設部

15

釜石市立小佐野中学校改築工事
詳細展開図
1 : 20.50
音楽工作

| 訂正 | 月 日 |
|---|---|
| | |
| | |


岩手県釜石市小佐野町2丁目4番15 TEL 0193-23-9970 Fax 0193-23-1120
(有)アルファーシステム
一級建築士事務所（岩手県知事）登録か（2704）第1003号 管理建築士
一級建築士 （大臣）登録 第234581号 柏舘 旨緒


| 設計年月日 | 設計 | 検図 | 承認印 | 工事名称 | 設計番号 |
|---|---|---|---|---|---|
| R4 10 15 | | | | 旧小佐野中学校解体工事 | — |
| | 製図 A1 | 拍当 | 承認年月日 | 図面名称 北東側校舎 詳細図（6） 縮尺 1/50 (A1) 1/100 (A3) | 図面番号 K — 56 |

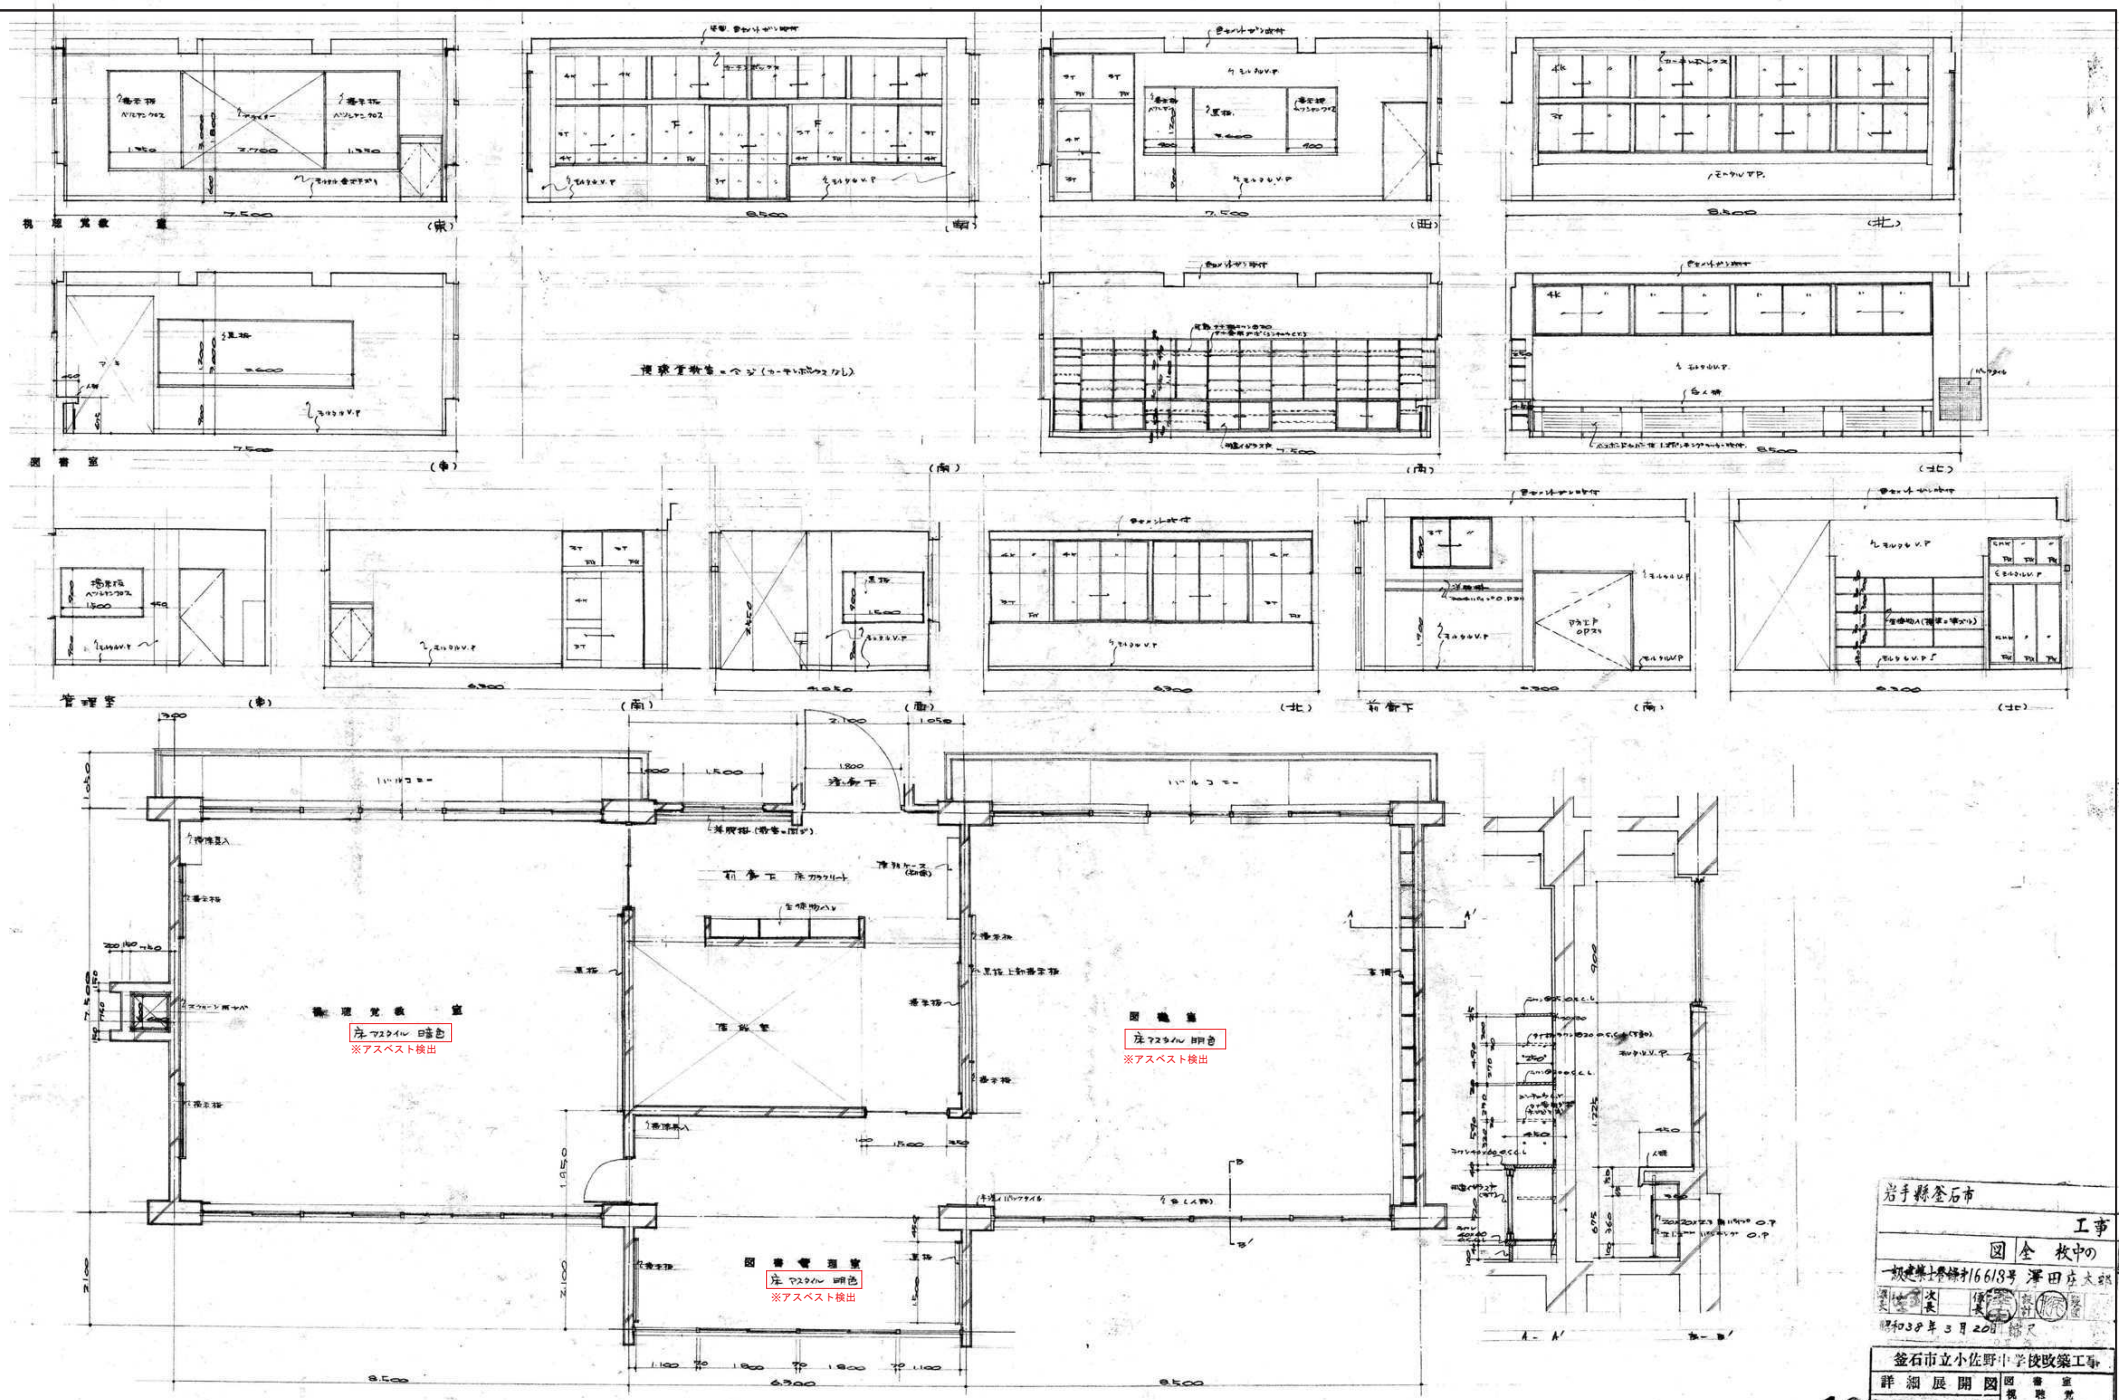


岩手県釜石市

工事

図 金 枚中の

一級建築士登録第16613号 澤田庄太郎

昭和38年3月20日 縮尺

釜石市立小佐野中学校改築工事

詳細展開図 図書室 視聴覚

1 : 20.50

16

| 訂正 | 月 日 |
|---|---|
| | |
| | |


岩手県釜石市小佐野町2丁目4番15 TEL 0193-23-9970 Fax 0193-23-1120

(有)アルファーシステム

一級建築士事務所（岩手県知事）登録か（2704）第1003号 管理建築士

一級建築士 （大臣）登録 第234581号 柏舘 旨緒


| 設計年月日 | 設計 | 検図 | 承認印 | 工事名称 | 設計番号 |
|---|---|---|---|---|---|
| R4 10 15 | | | | 旧小佐野中学校解体工事 | — |
| | 製図 A1 | 担当 | 承認年月日 | 図面名称 北東側校舎 詳細図（7） 縮尺 1/50 (A1) 1/100 (A3) | 図面番号 K — 57 |

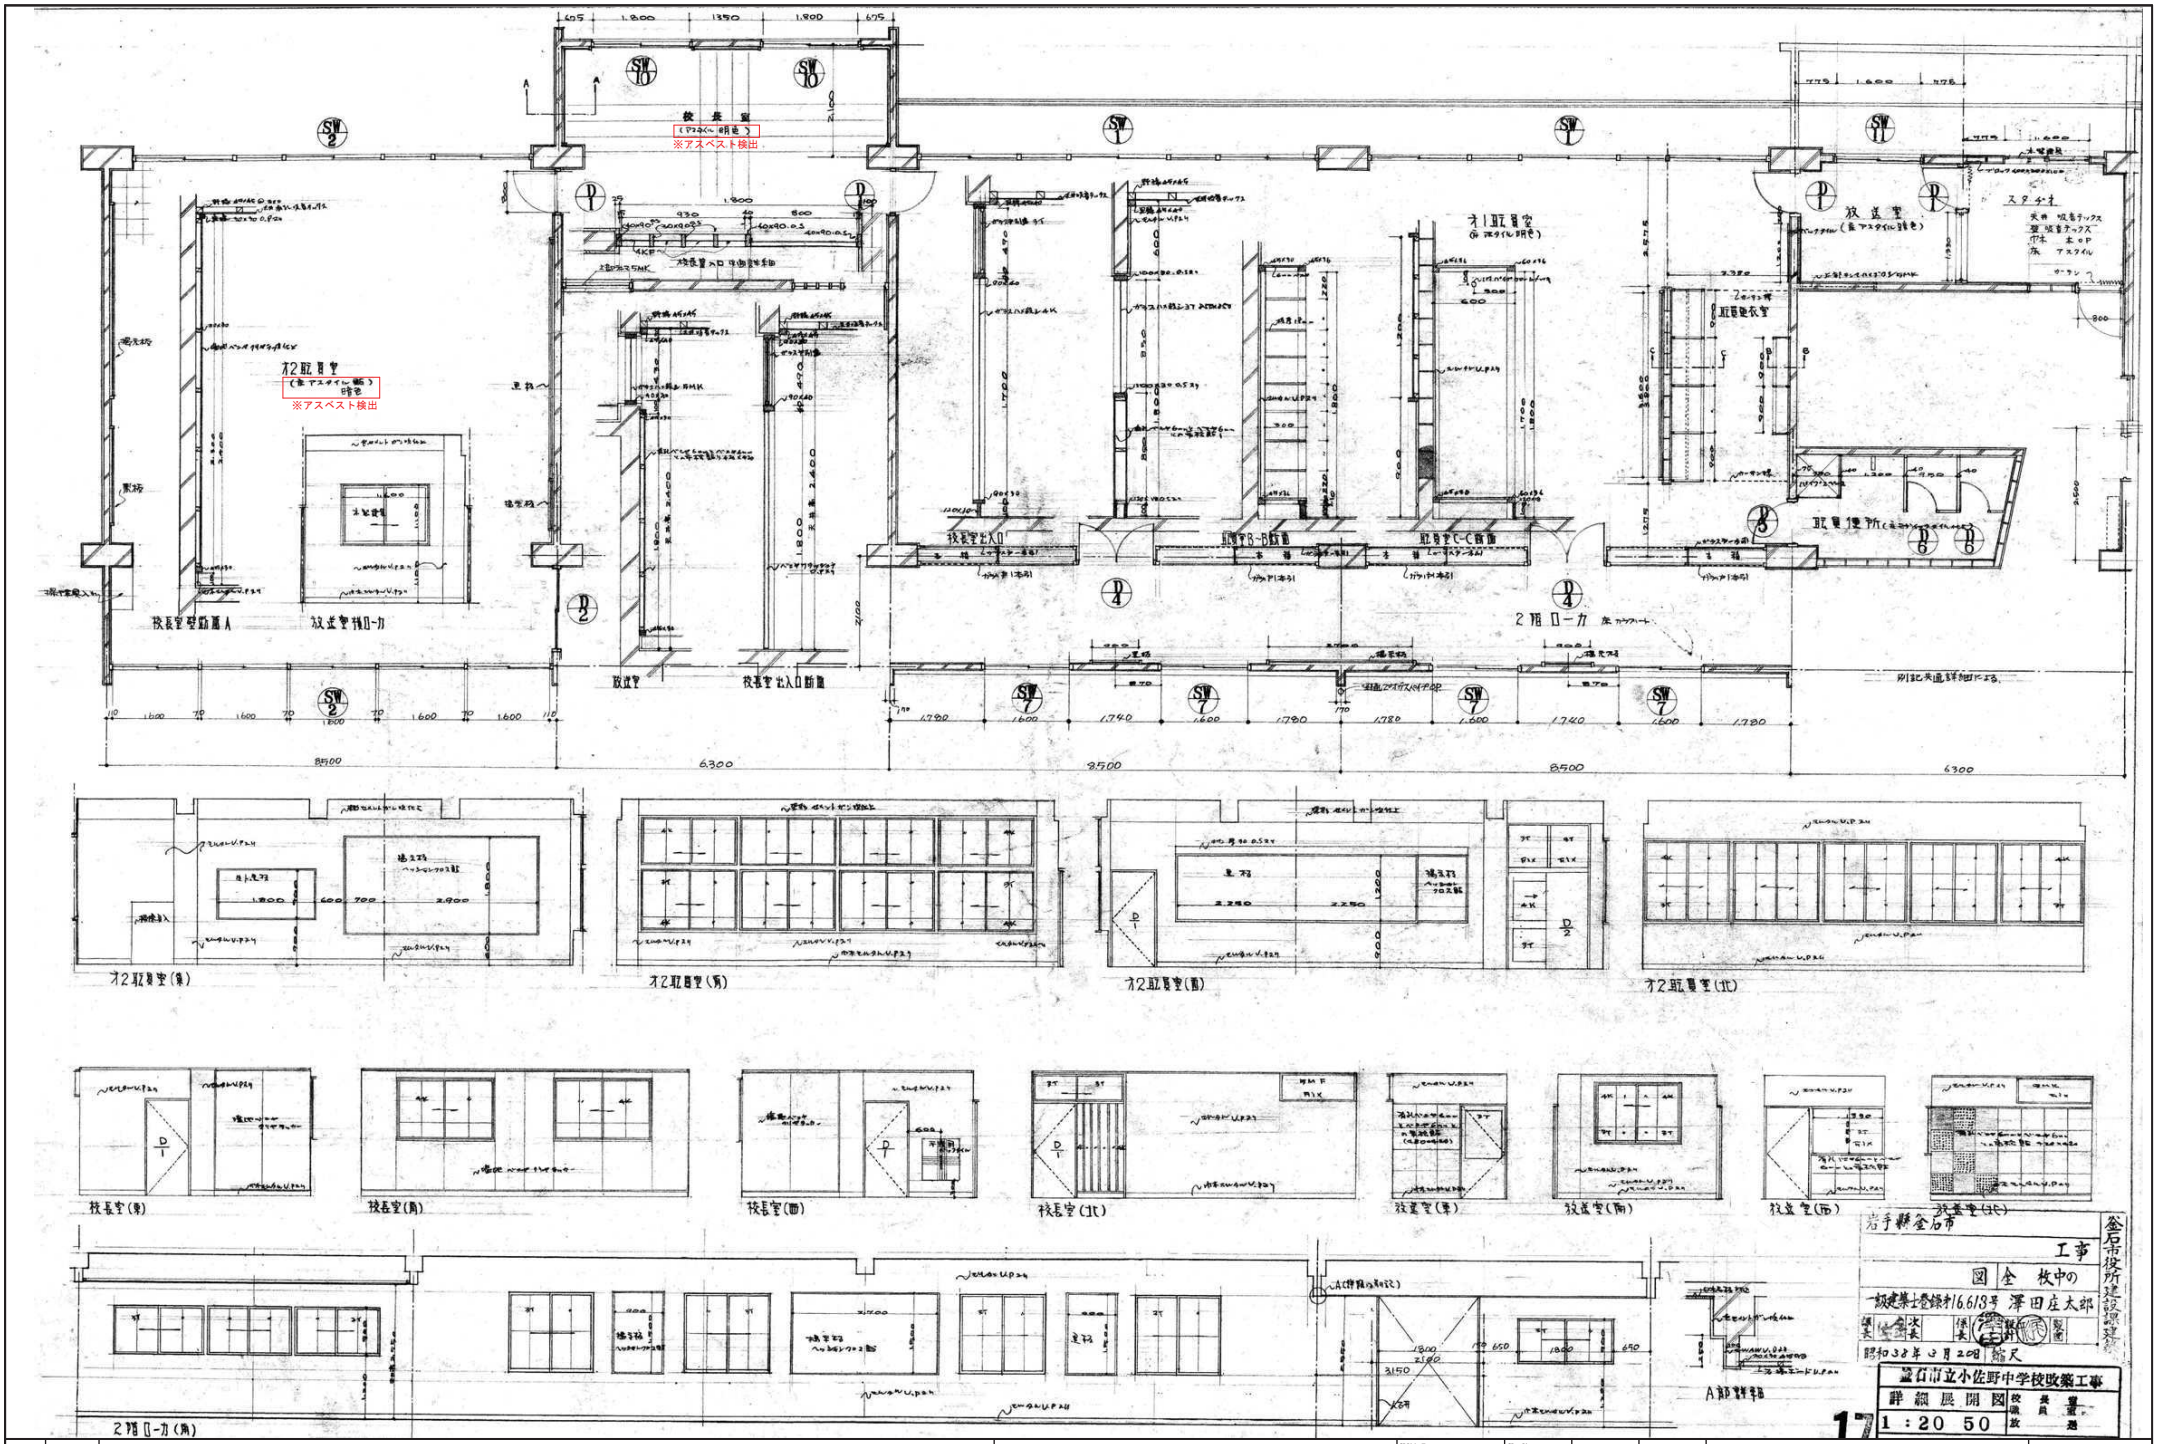


| 訂正 | 月 日 |
|---|---|
| | |
| | |

岩手県釜石市小佐野町2丁目4番15 TEL 0193-23-9970 Fax 0193-23-1120
(有)アルファーシステム
一級建築士事務所（岩手県知事）登録か（2704）第1003号 管理建築士
一級建築士 （大臣）登録 第234581号 柏館 旨緒

| 設計年月日 | 設計 | 検図 | 承認印 | 工事名称 | 設計番号 |
|---|---|---|---|---|---|
| R4 10 15 | | | | 旧小佐野中学校解体工事 | — |
| | 製図 A1 | 担当 | 承認年月日 | 図面名称 北東側校舎 詳細図（8） 縮尺 1/50 (A1) 1/100 (A3) | 図面番号 K — 58 |

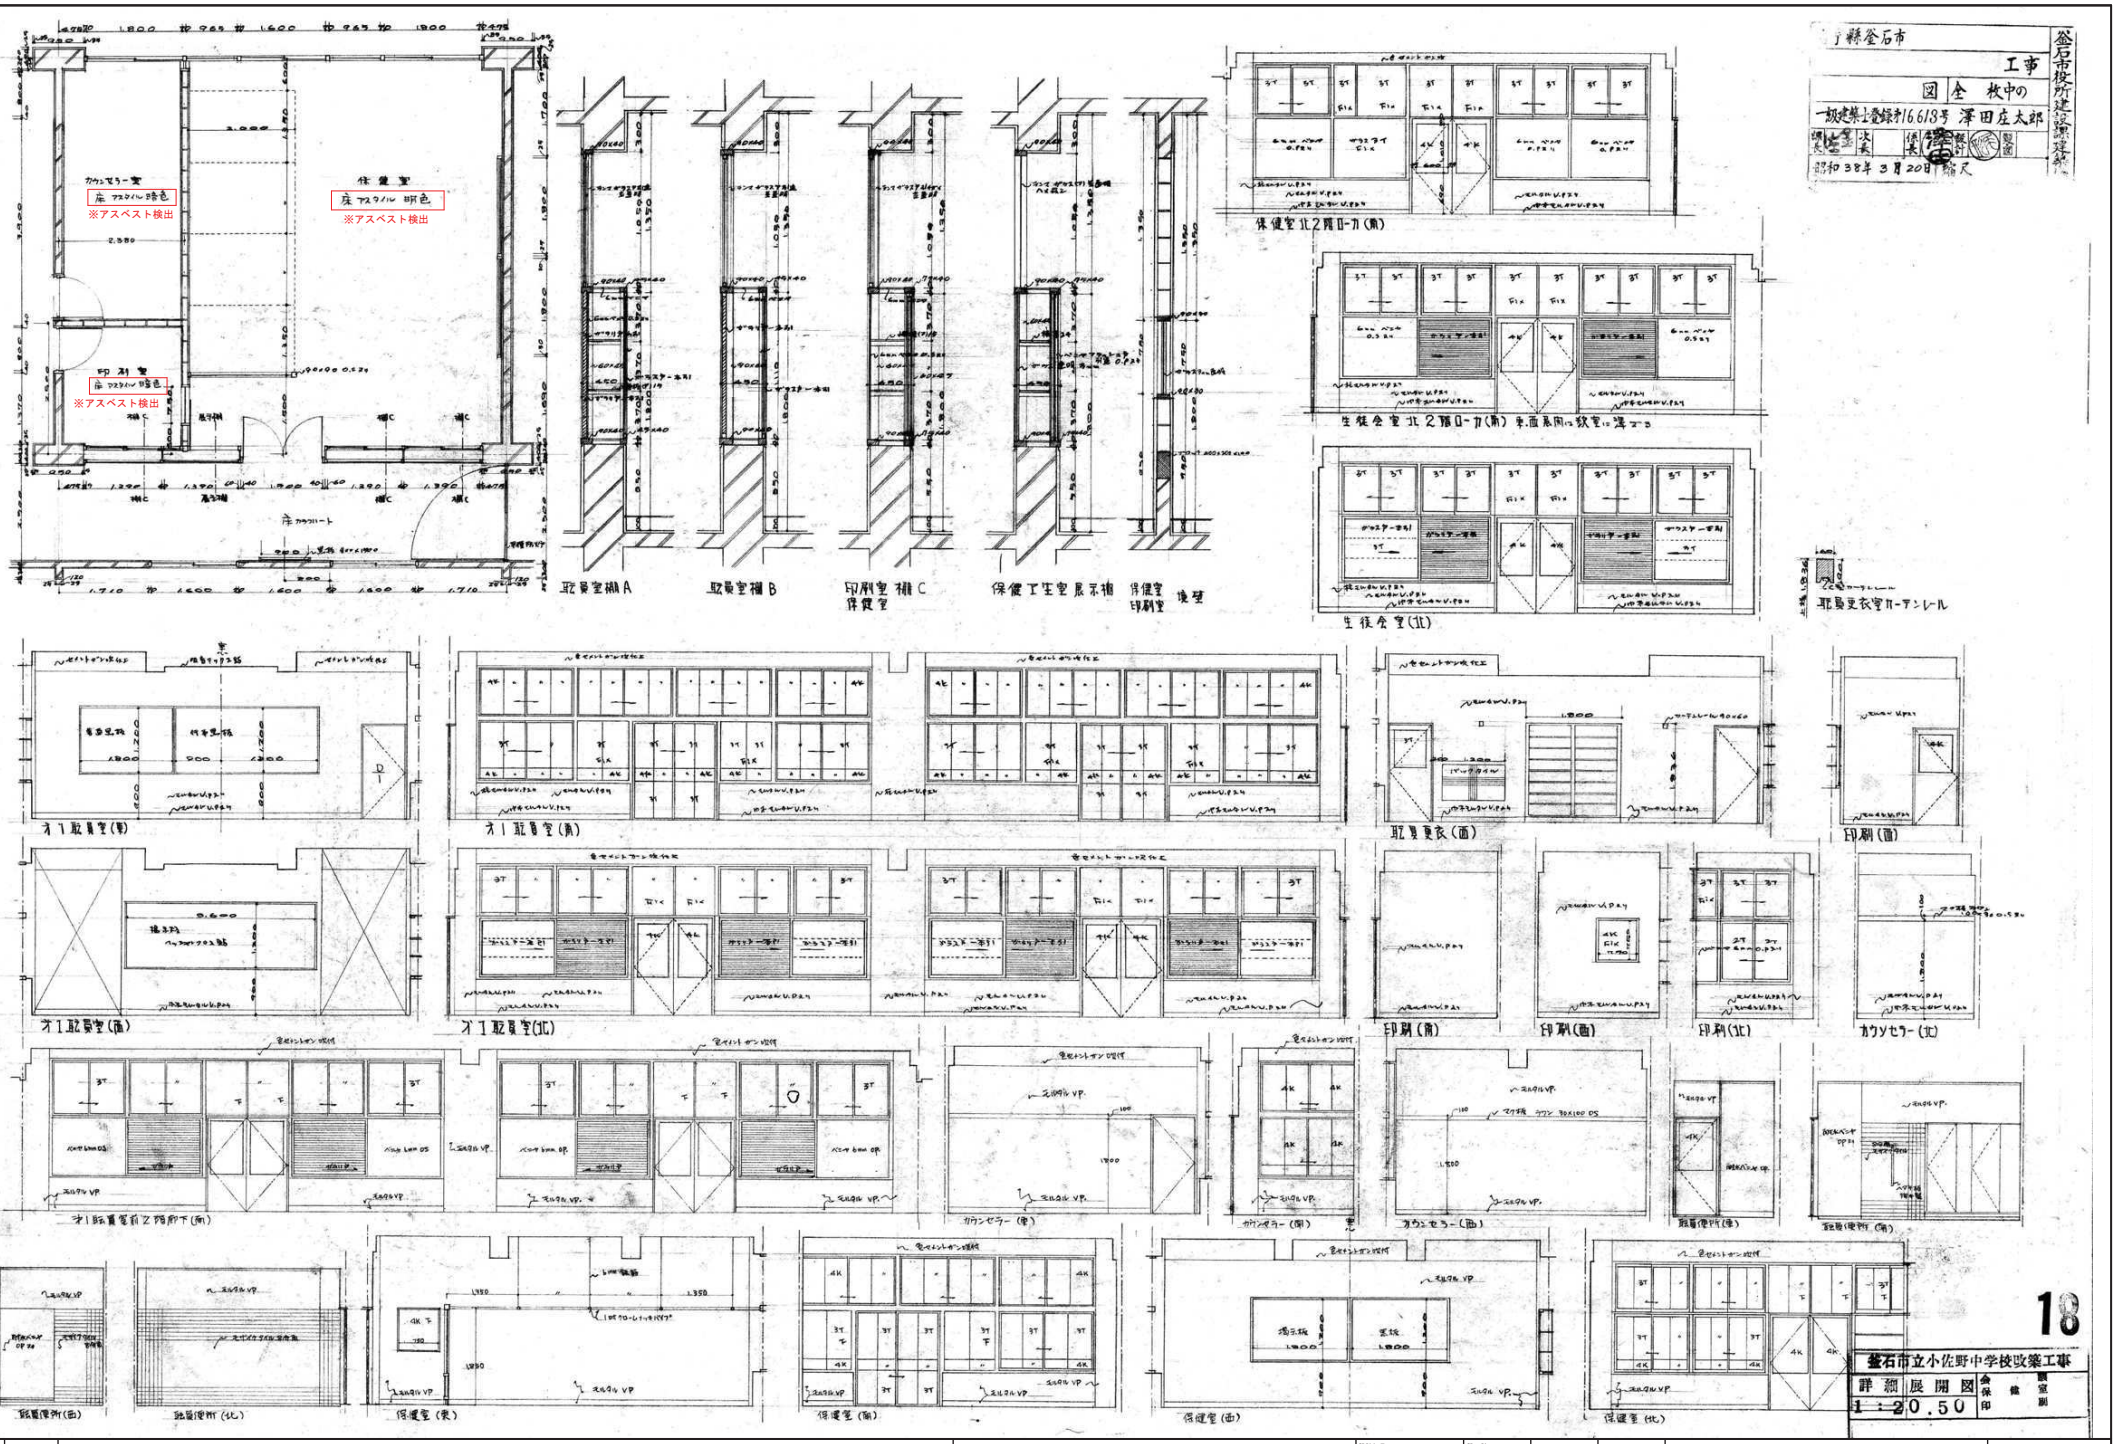


| | | | | | | | | | |
|---|---|---|---|---|---|---|---|---|---|
| 訂正 | 月 日 | 岩手県釜石市小佐野町2丁目4番15 TEL 0193-23-9970 Fax 0193-23-1120<br>(有)アルファーシステム<br>一級建築士事務所（岩手県知事）登録か（2704）第1003号 管理建築士<br>一級建築士 （大臣）登録 第234581号 柏舘 旨純 | 設計年月日<br>R4 10 15 | 設計 | 検図 | 承認印 | 工事名称<br>旧小佐野中学校解体工事 | | 設計番号<br>— |
| | | | | 製図<br>A 1 | 担当 | 承認年月日 | 図面名称<br>北東側校舎 詳細図（9） | 縮尺<br>1/50 (A1)<br>1/100 (A3) | 図面番号<br>K — 59 |

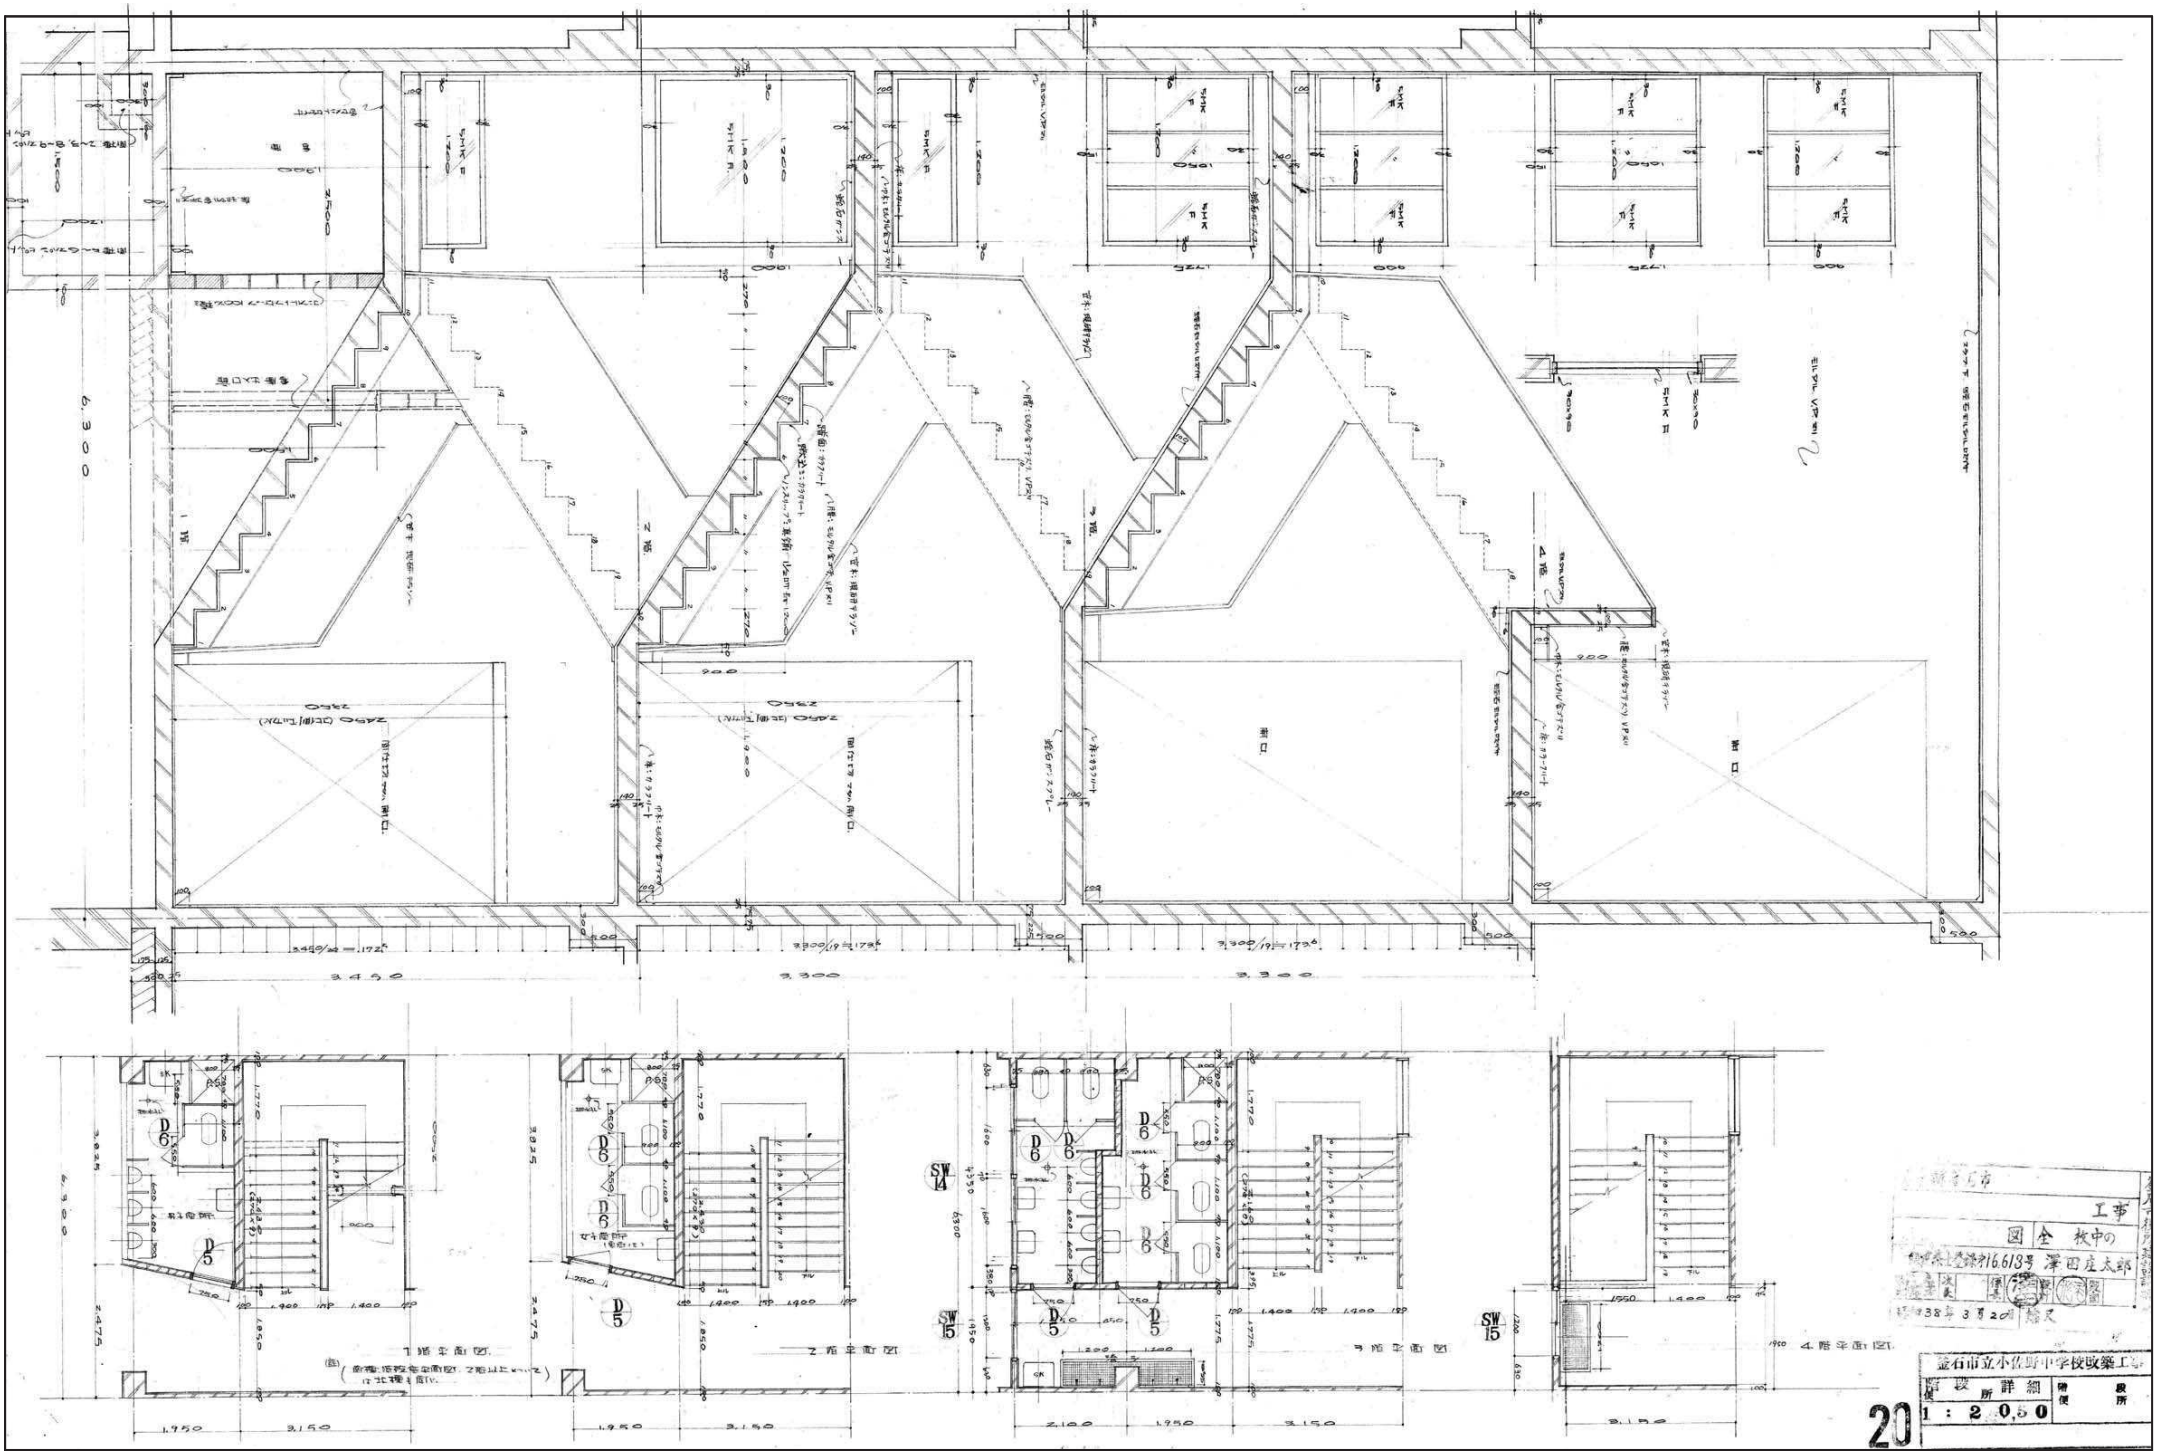


| 訂正 | 月 日 |
|---|---|
| | |
| | |


岩手県釜石市小佐野町2丁目4番15 TEL 0193-23-9970 Fax 0193-23-1120
(有)アルファーシステム
一級建築士事務所（岩手県知事）登録か（2704）第1003号　管理建築士
一級建築士　（大臣）登録　第234581号　柏舘　旨純


| 設計年月日 | 設計 | 検図 | 承認印 | 工事名称 | 設計番号 |
|---|---|---|---|---|---|
| R4 10 15 | | | | 旧小佐野中学校解体工事 | — |
| | 製図 A1 | 担当 | 承認年月日 | 図面名称 北東側校舎　詳細図（10） | 縮尺 1/50 (A1) 1/100 (A3) |
| | | | | | 図面番号 K — 60 |

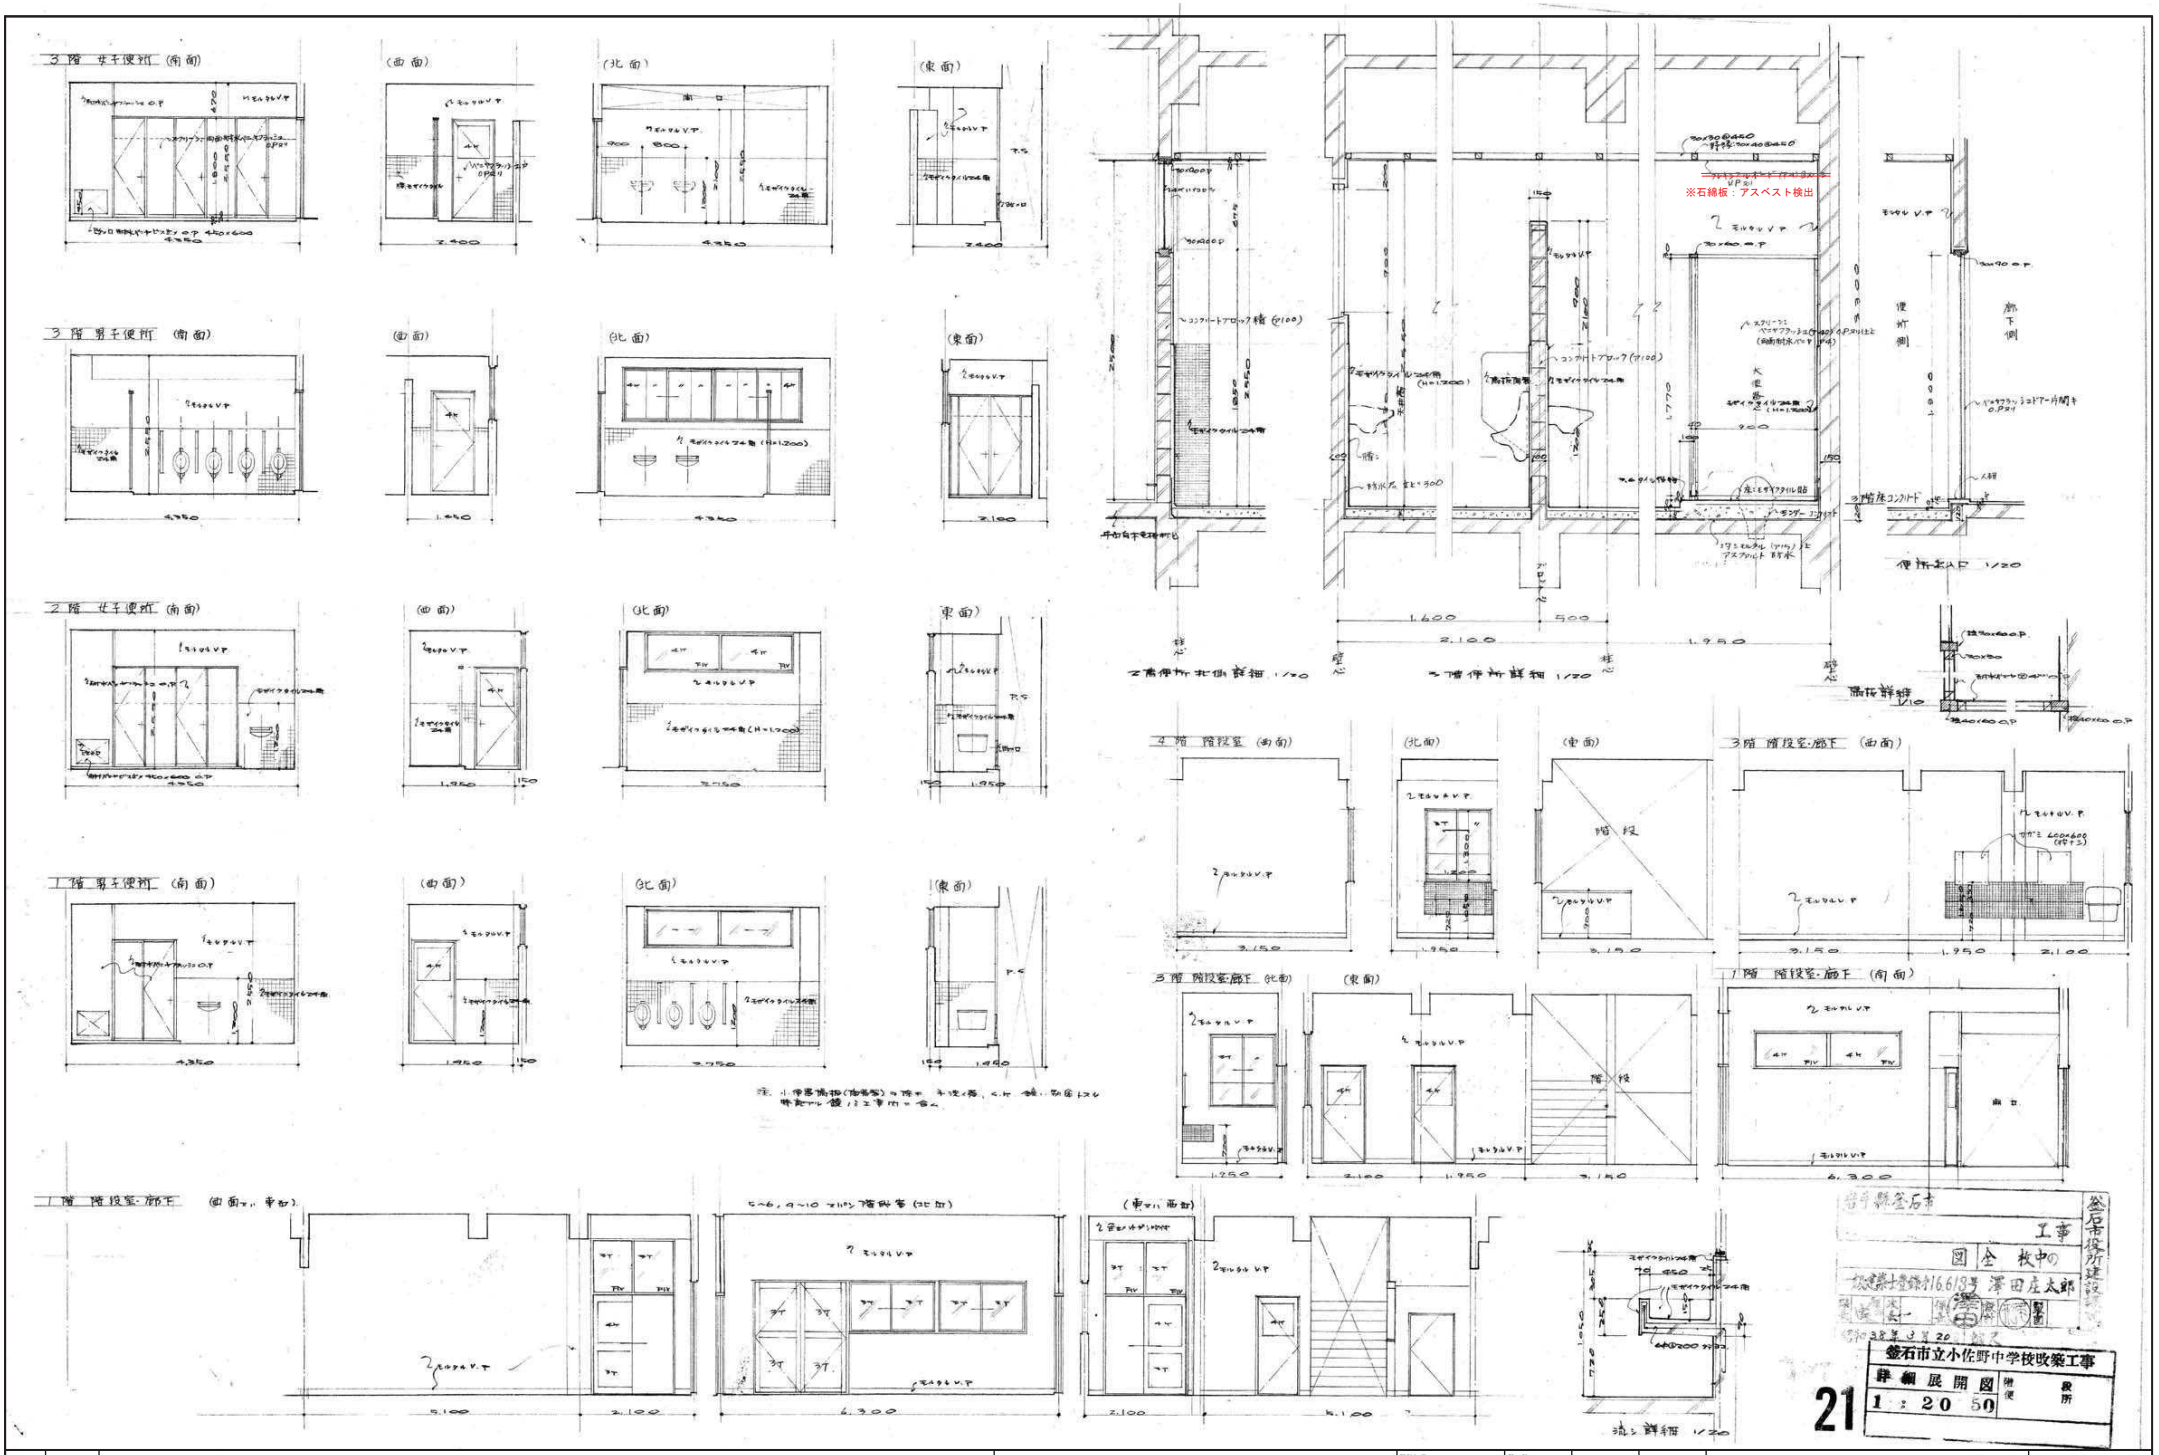


| | | | | | | | | | |
|---|---|---|---|---|---|---|---|---|---|
| 訂正 | 月 日 | 岩手県釜石市小佐野町2丁目4番15 TEL 0193-23-9970 Fax 0193-23-1120<br>(有)アルファーシステム<br>一級建築士事務所（岩手県知事）登録か (2704) 第1003号 管理建築士<br>一級建築士 （大臣）登録 第234581号 柏舘 旨純 | 設計年月日<br>R4 10 15 | 設計 | 検図 | 承認印 | 工事名称 | 旧小佐野中学校解体工事 | 設計番号 — |
| | | | | 製図 A1 | 担当 | 承認年月日 | 図面名称 | 北東側校舎 詳細図 (11) | 縮尺 1/50 (A1) 1/100 (A3) |
| | | | | | | | | | 図面番号 K — 61 |

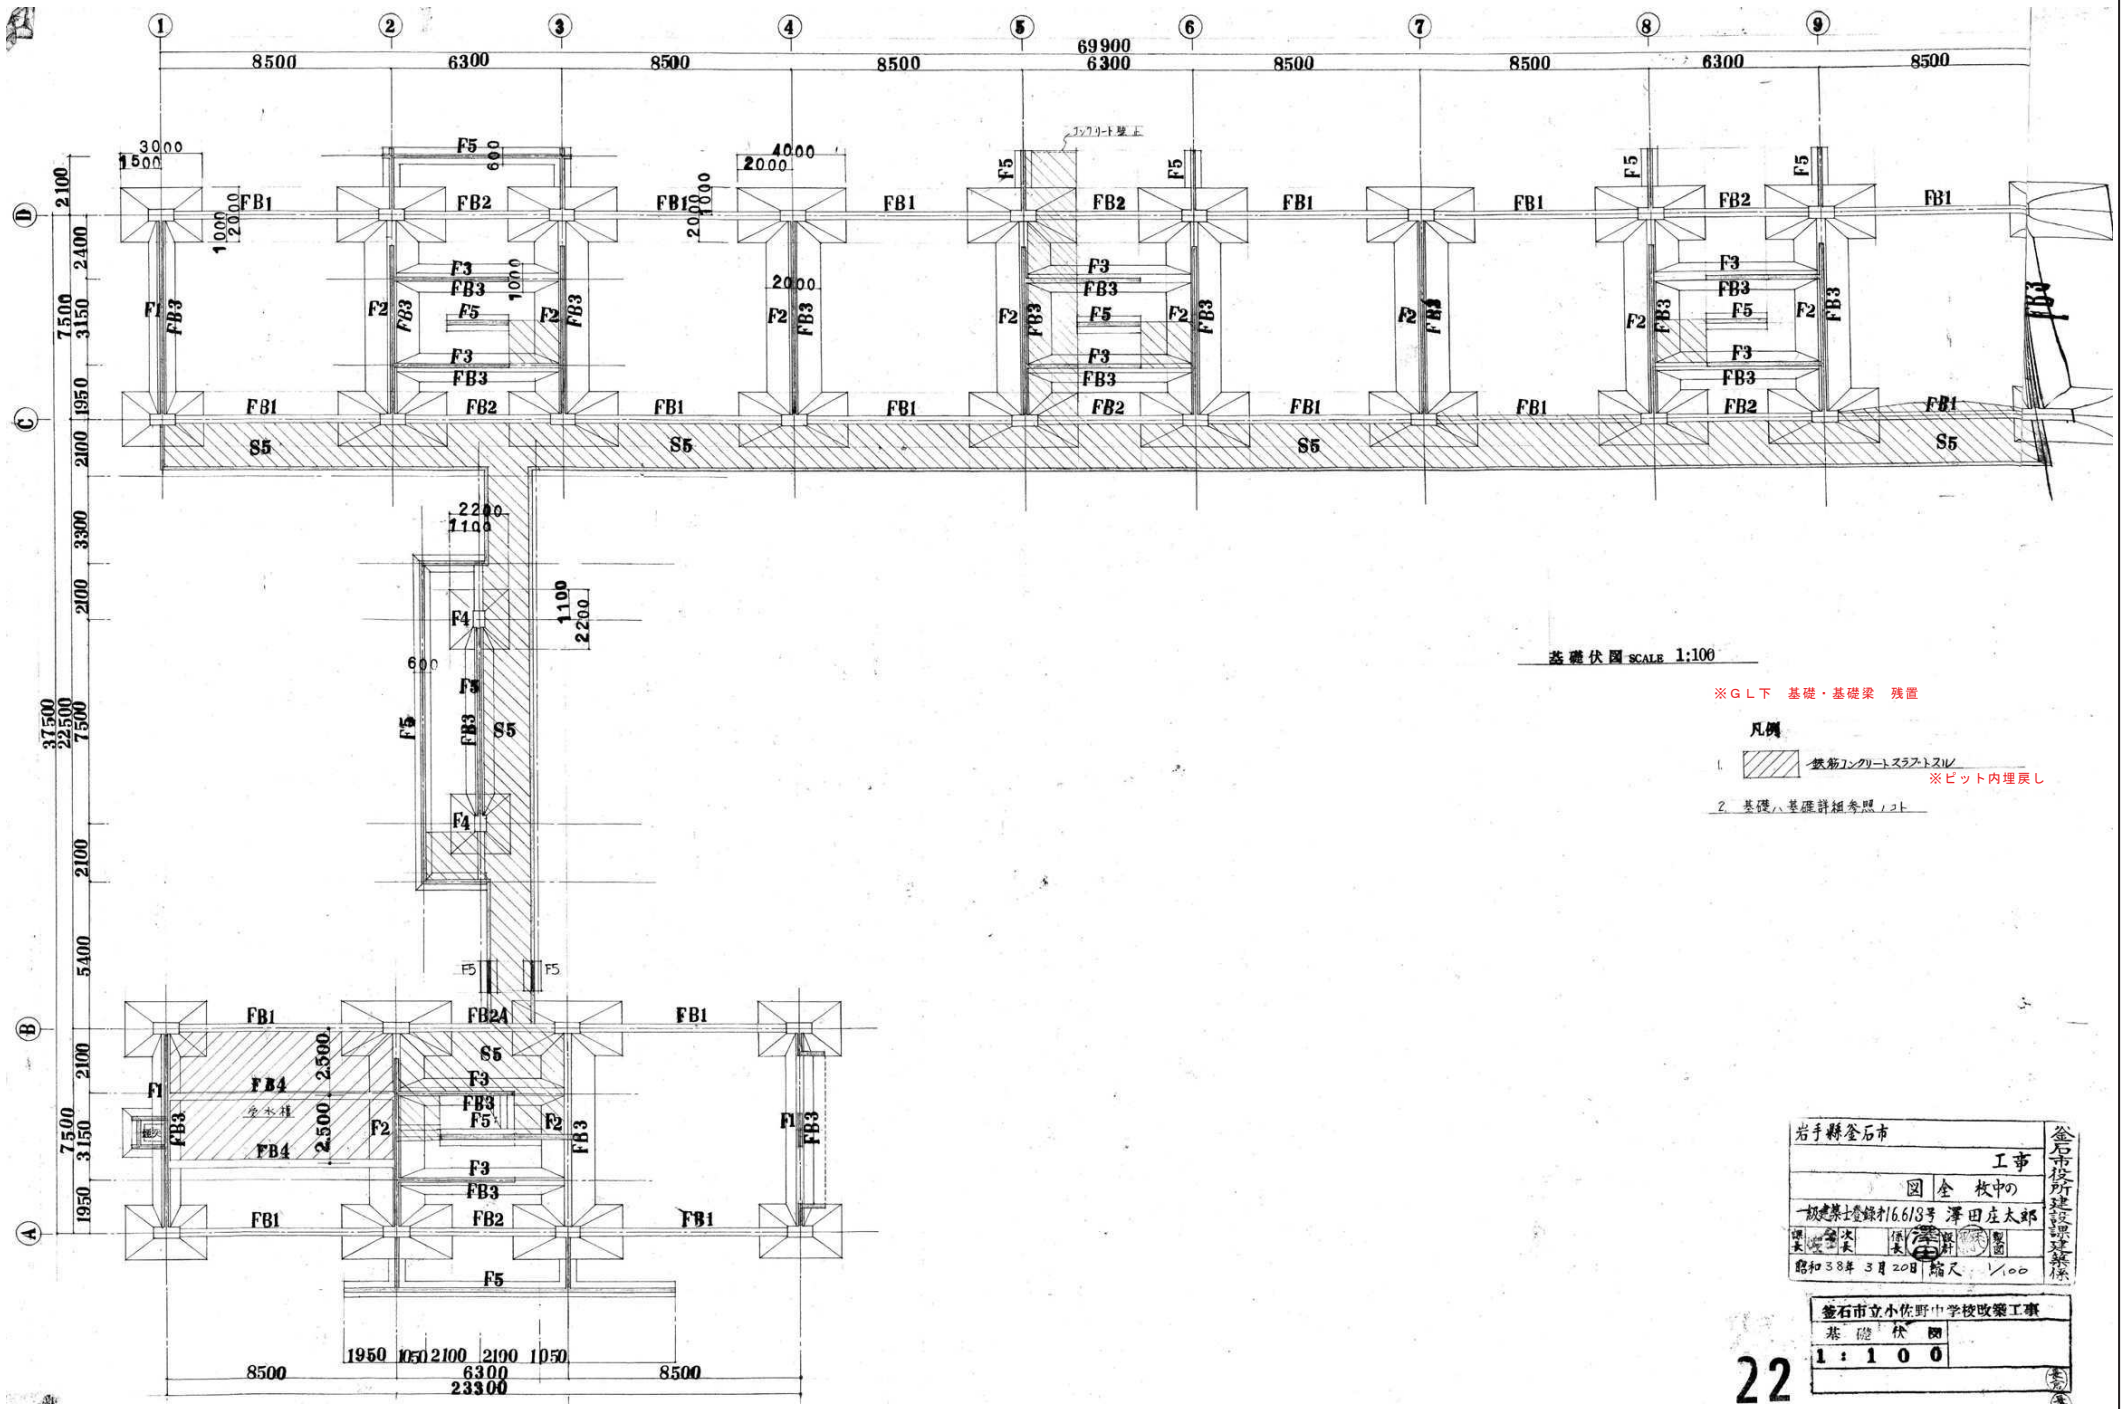


基礎伏図 SCALE 1:100

※ＧＬ下　基礎・基礎梁　残置

凡例

1. 鉄筋コンクリートスラブ・トスル
※ピット内埋戻し

2. 基礎ハ基礎詳細参照ノコト

岩手縣釜石市
工事
図 全 枚中の
一級建築士登録才16.613号 澤田庄太郎
課長 次長 係長 設計 製図
昭和38年 3月20日 縮尺 1/100
釜石市役所建設課建築係

釜石市立小佐野中学校改築工事
基礎伏図
1 : 1 0 0

22

| 訂正 | 月 日 |
|---|---|
| | |
| | |

岩手県釜石市小佐野町2丁目4番15 TEL 0193-23-9970 Fax 0193-23-1120
(有)アルファーシステム
一級建築士事務所（岩手県知事）登録か（2704）第1003号　管理建築士
一級建築士　（大臣）登録　第２３４５８１号　柏館　旨緒

| 設計年月日 | 設計 | 検図 | 承認印 | 工事名称 | 設計番号 |
|---|---|---|---|---|---|
| R4 10 15 | | | | 旧小佐野中学校解体工事 | — |
| | 製図 A 1 | 担当 | 承認年月日 | 図面名称 北東側校舎　基礎伏図 | 縮尺 1/100 (A1) 1/200 (A3) |
| | | | | | 図面番号 K — 62 |

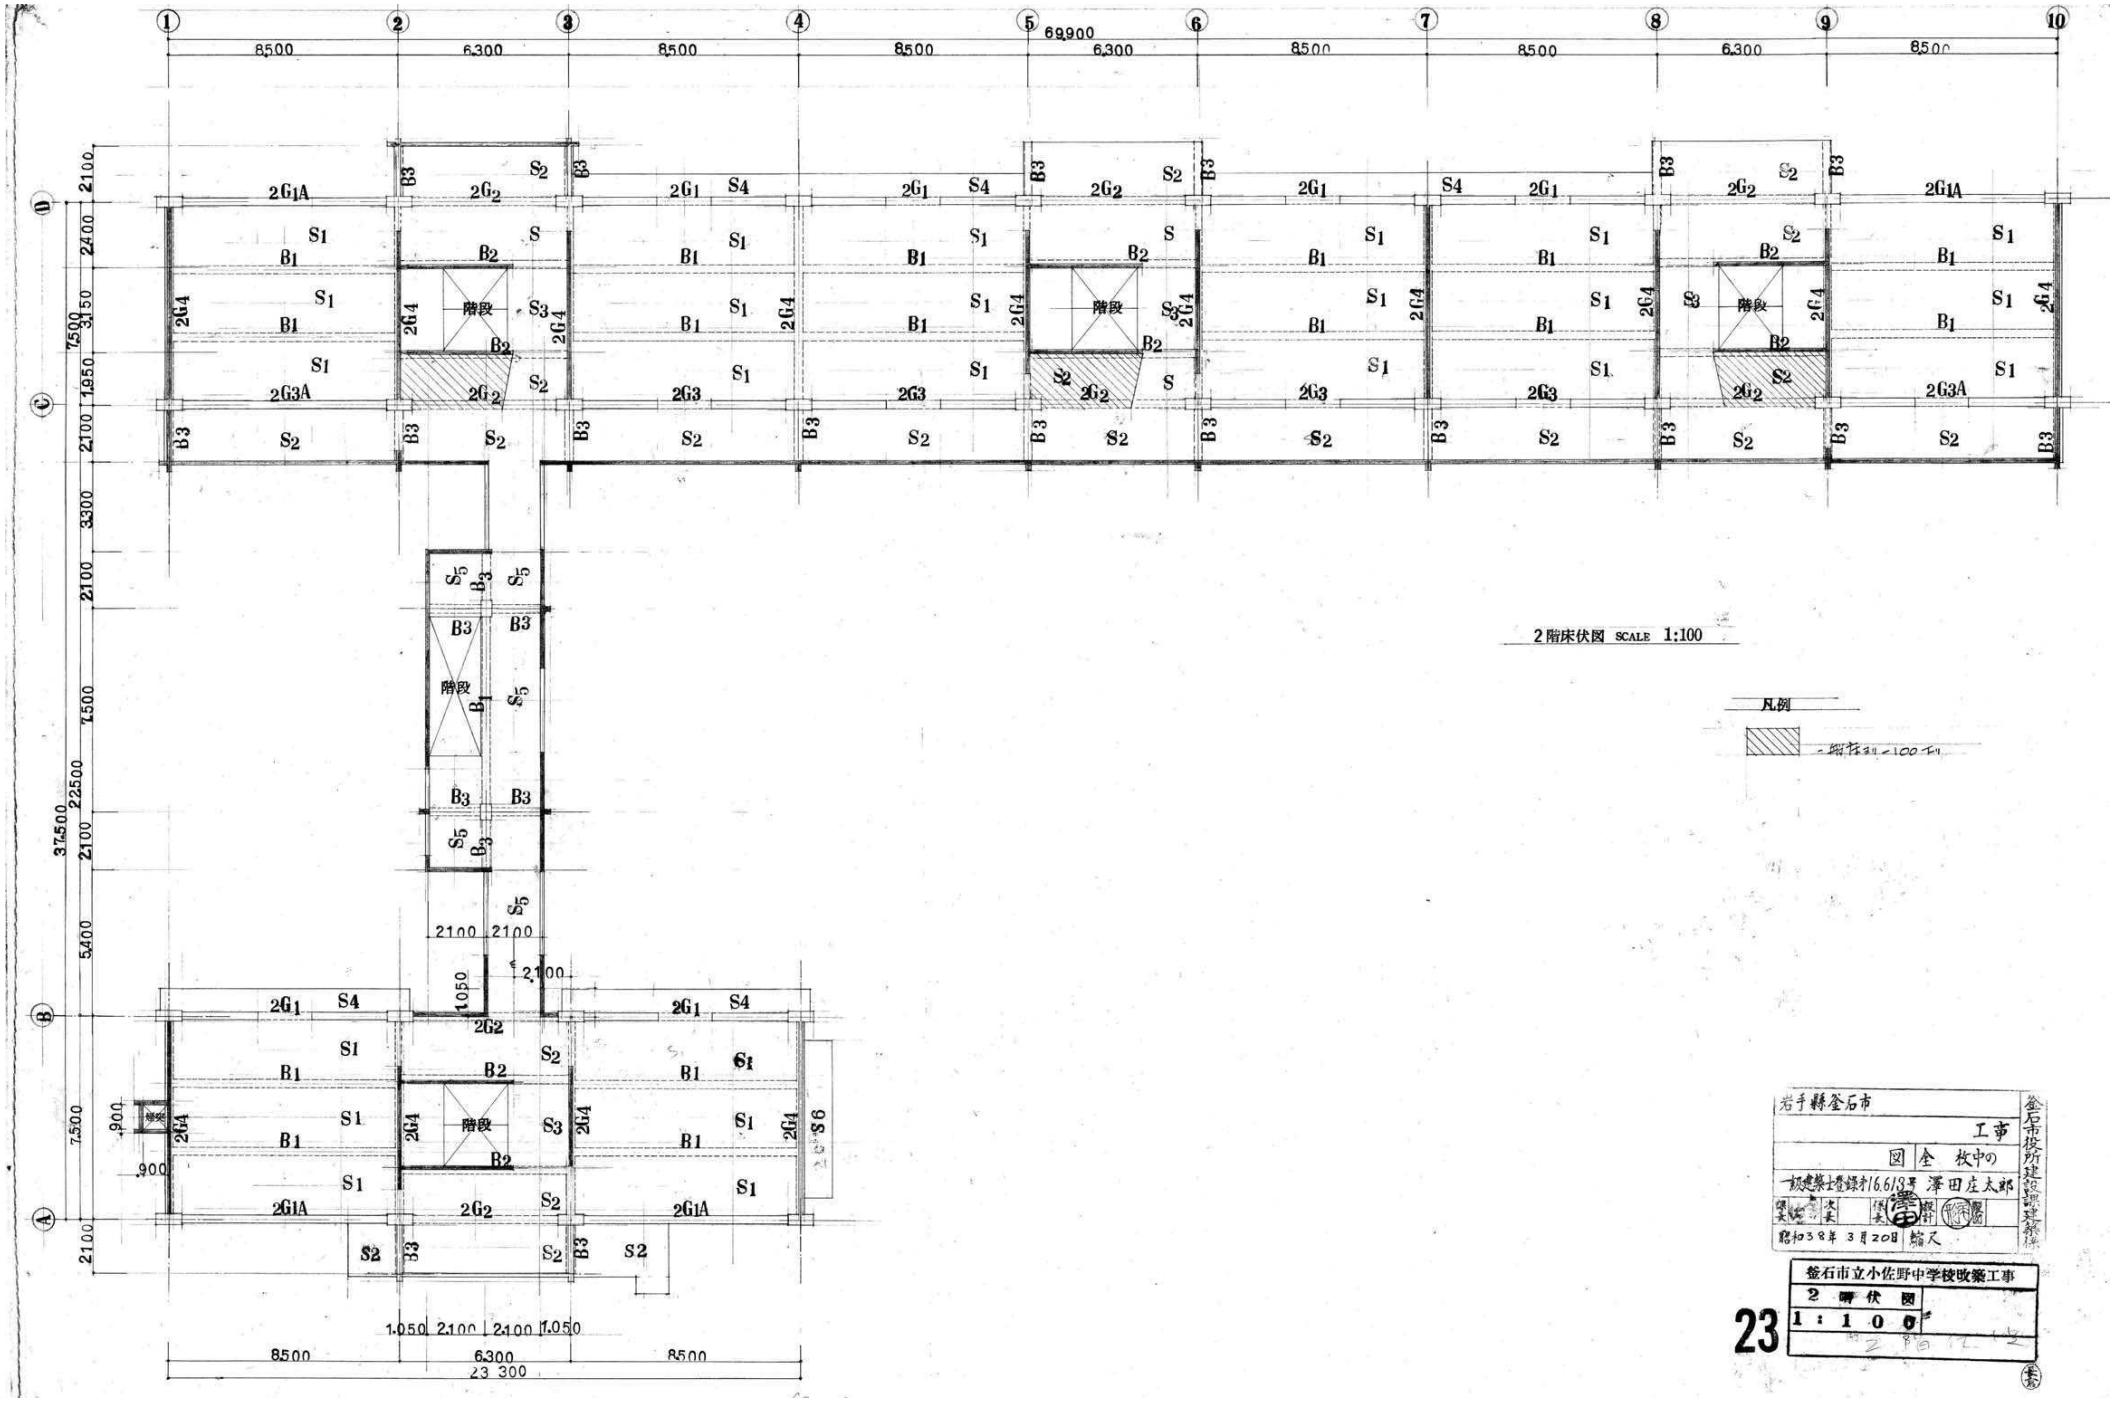


| | | | | | | | | | |
|---|---|---|---|---|---|---|---|---|---|
| 訂正 | 月 日 | 岩手県釜石市小佐野町2丁目4番15 TEL 0193-23-9970 Fax 0193-23-1120<br>(有)アルファーシステム<br>一級建築士事務所（岩手県知事）登録か（2704）第1003号 管理建築士<br>一級建築士 （大臣）登録 第234581号 柏舘 旨緒 | 設計年月日 R4 10 15 | 設計 | 検図 | 承認印 | 工事名称 旧小佐野中学校解体工事 | | 設計番号 — |
| | | | | 製図 A1 | 担当 | 承認年月日 | 図面名称 北東側校舎 2階 梁伏図 | 縮尺 1/100 (A1) 1/200 (A3) | 図面番号 K — 63 |

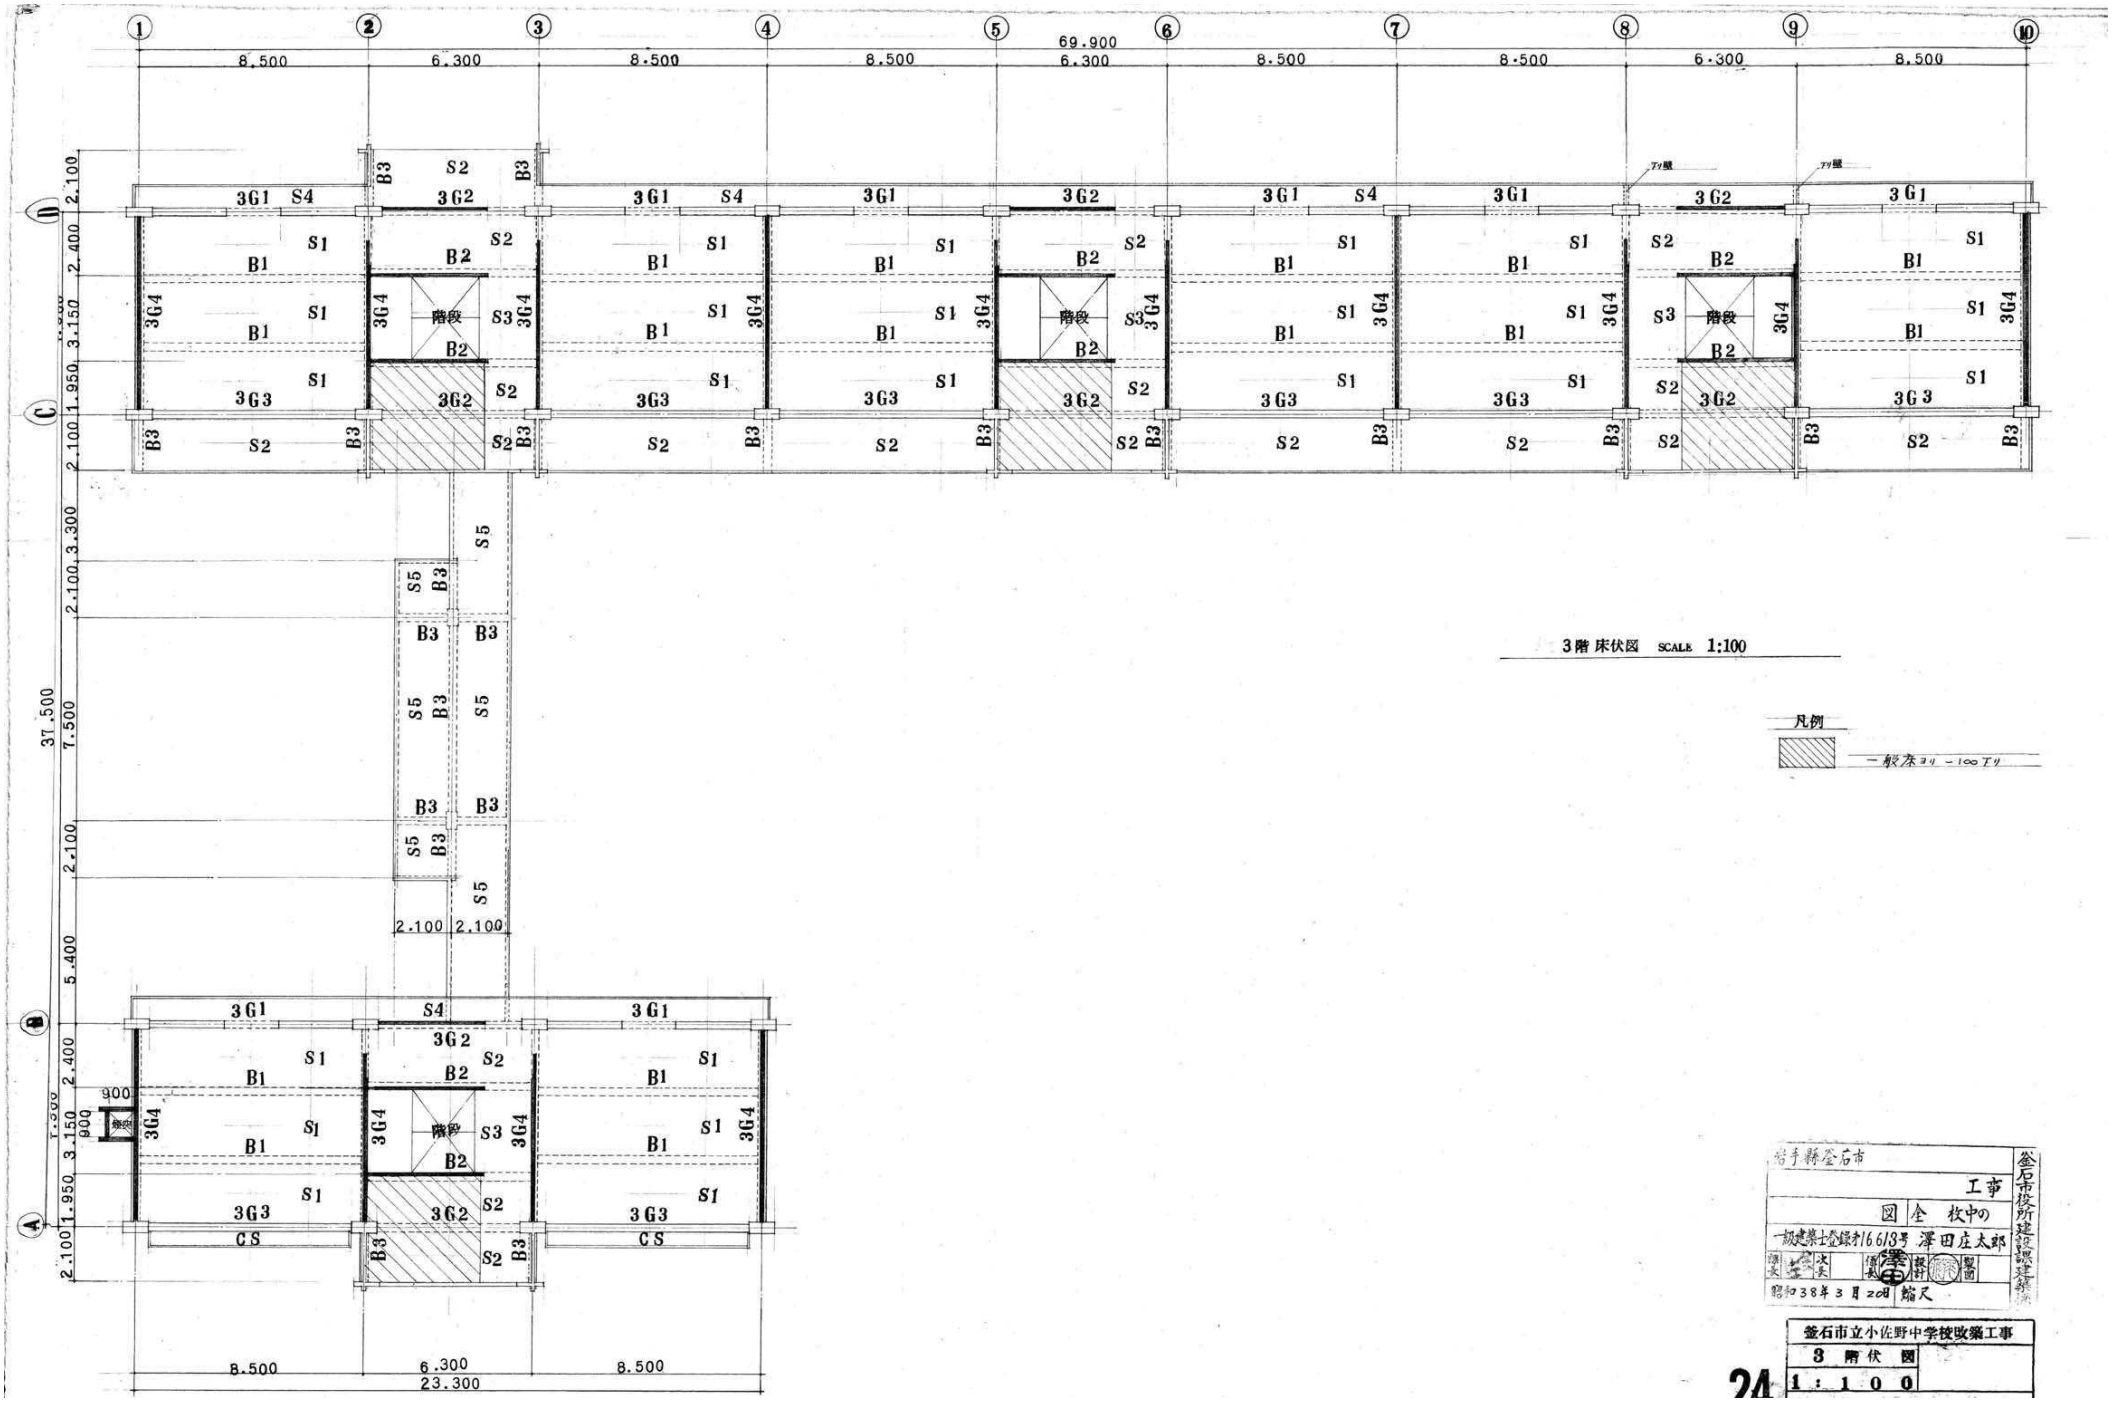


3階 床伏図 SCALE 1:100

凡例

一般床ヨリ −100下リ

岩手縣釜石市

工事

図 全 枚中の

一級建築士登録才16613号 澤田庄太郎

昭和38年3月20日 縮尺

釜石市役所建設課建築

釜石市立小佐野中学校改築工事

3 階 伏 図

1 : 1 0 0

24

| 訂正 | 月 日 |
|---|---|
| | |
| | |

岩手県釜石市小佐野町2丁目4番15 TEL 0193-23-9970 Fax 0193-23-1120

(有)アルファーシステム

一級建築士事務所（岩手県知事）登録か（2704）第1003号 管理建築士

一級建築士 （大臣）登録 第234581号 柏館 旨緒

| 設計年月日 | 設計 | 検図 | 承認印 | 工事名称 | 設計番号 |
|---|---|---|---|---|---|
| R3 4 9 | | | | 旧小佐野中学校解体工事 | — |
| | 製図 A1 | 担当 | 承認年月日 | 図面名称 北東側校舎 3階 梁伏図 / 縮尺 1/100 (A1) 1/200 (A3) | 図面番号 K — 64 |

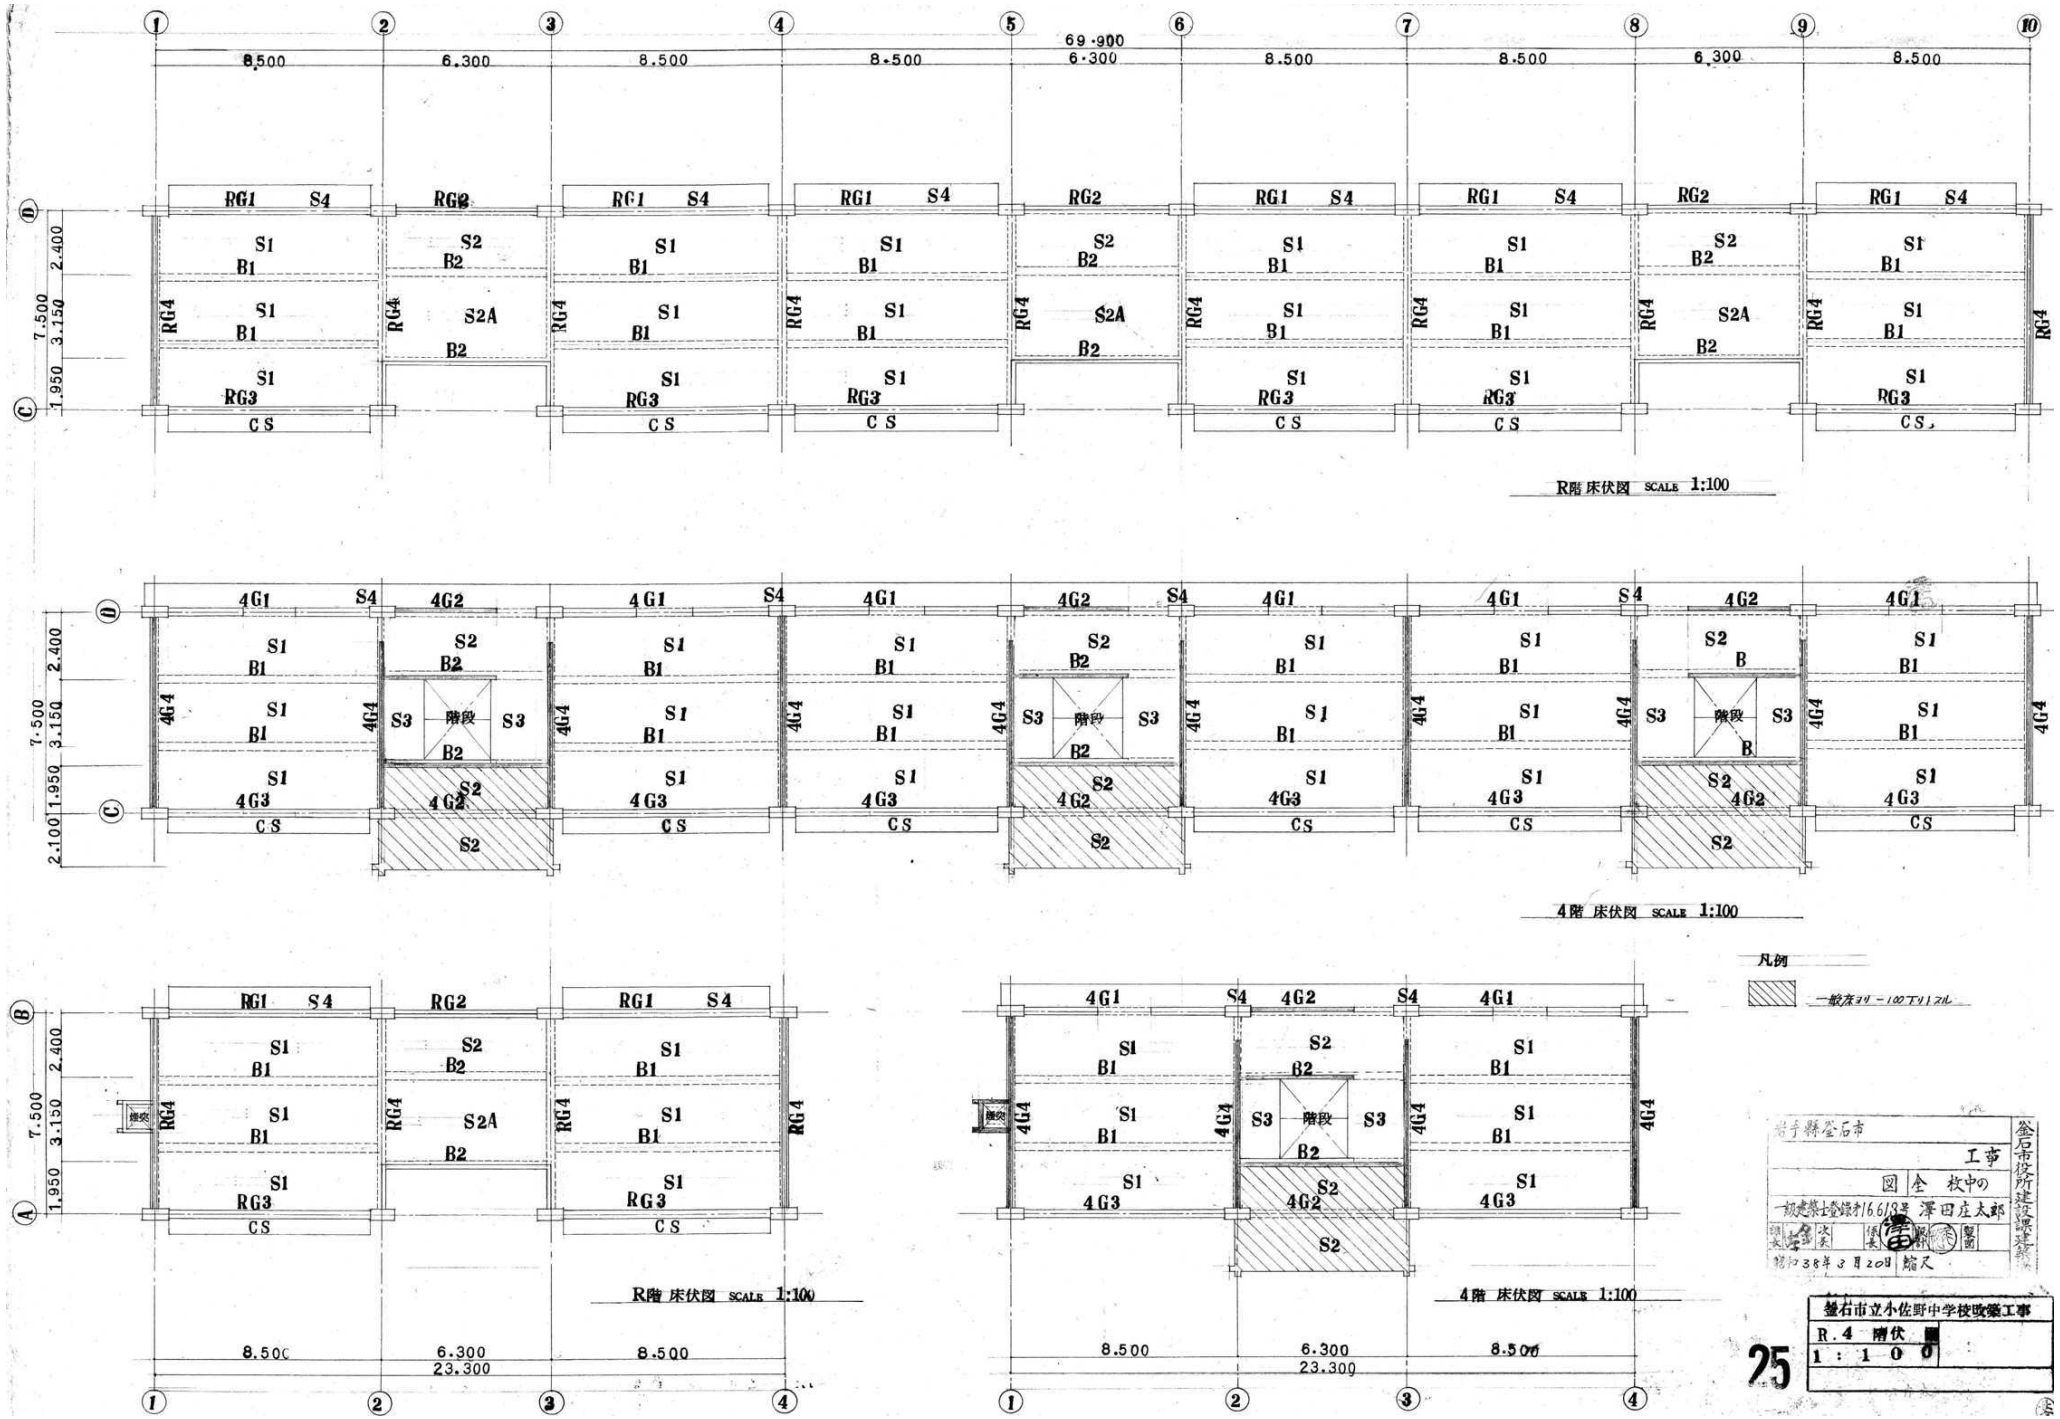


| 訂正 | 月 日 |
|---|---|
| | |
| | |

岩手県釜石市小佐野町2丁目4番15 TEL 0193-23-9970 Fax 0193-23-1120
(有)アルファーシステム
一級建築士事務所（岩手県知事）登録か（2704）第1003号 管理建築士
一級建築士 （大臣）登録 第234581号 柏舘 旨緒

| 設計年月日 | 設計 | 検図 | 承認印 | 工事名称 | 設計番号 |
|---|---|---|---|---|---|
| R4 10 15 | | | | 旧小佐野中学校解体工事 | — |
| | 製図 A1 | 担当 | 承認年月日 | 図面名称 北東側校舎 R・4階 梁伏図 | 縮尺 1/100 (A1) 1/200 (A3) |
| | | | | | 図面番号 K — 65 |

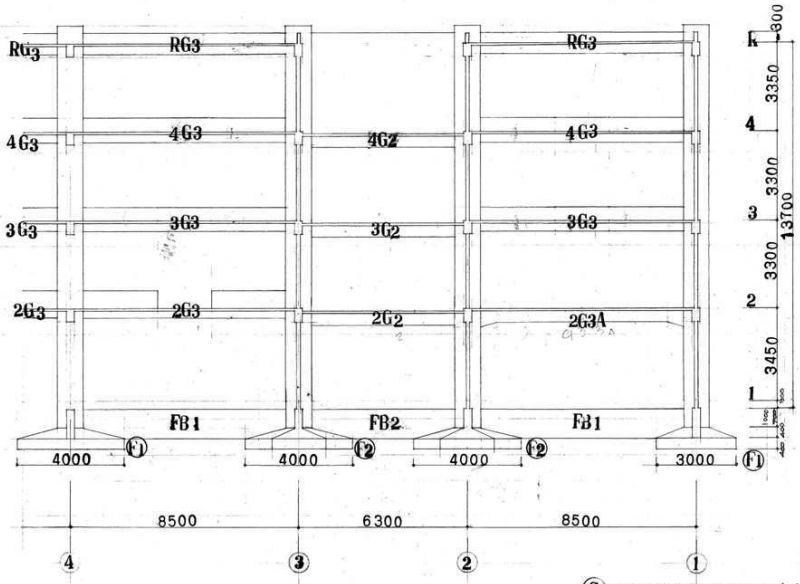


Ⓒラーメン断面図 SCALE 1:100

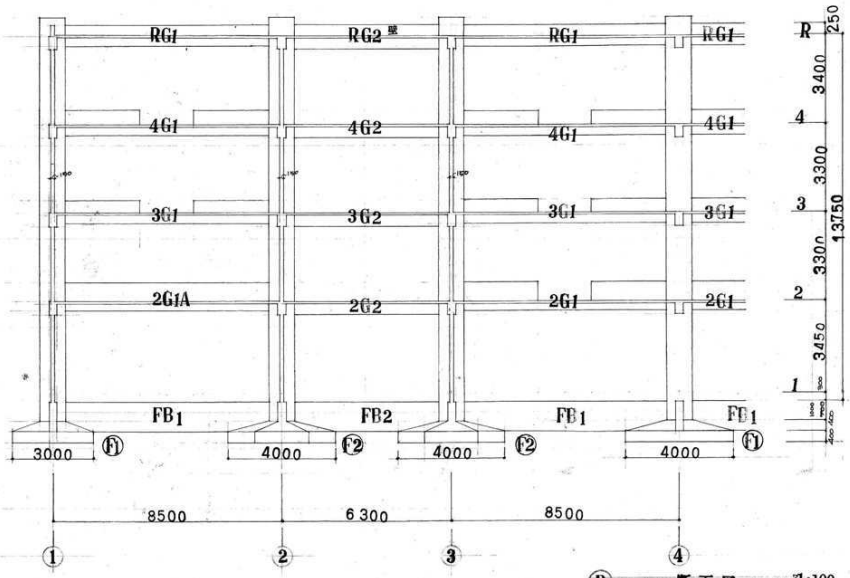


Ⓓラーメン断面図 SCALE 1:100

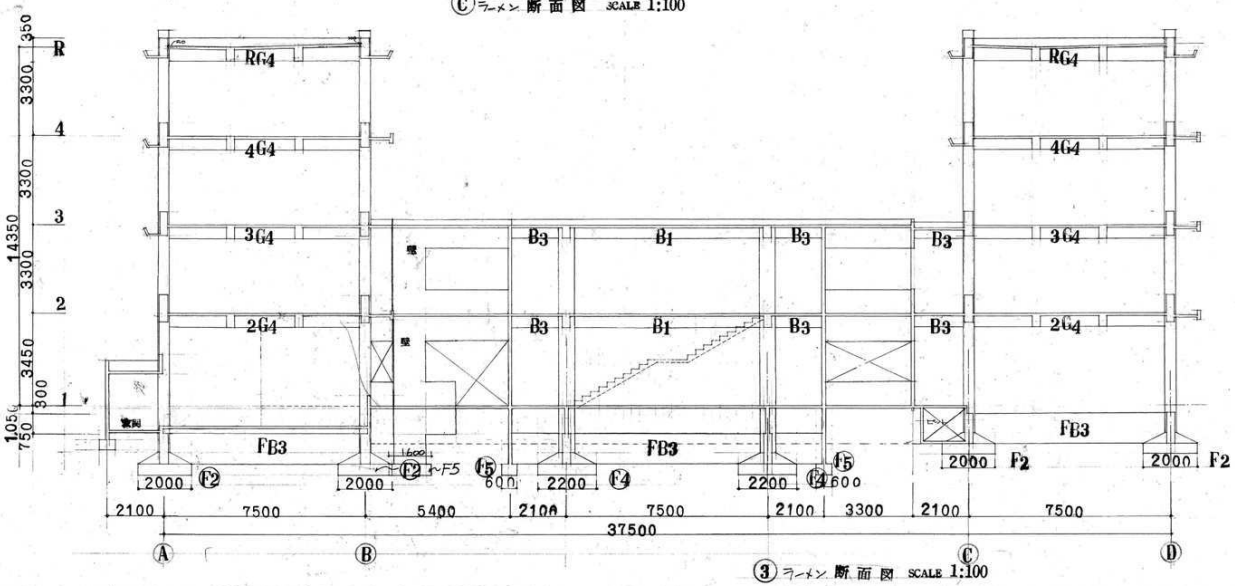


③ラーメン断面図 SCALE 1:100

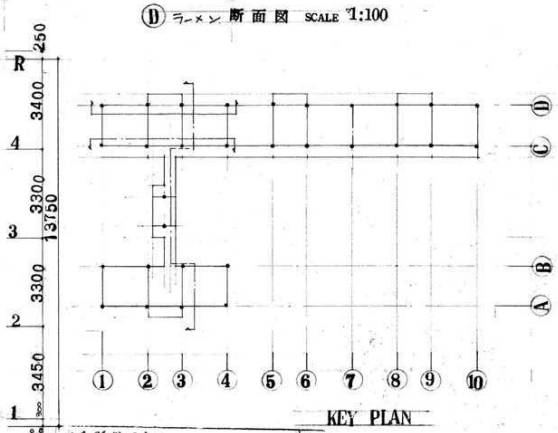


岩手県釜石市
工事
図 全 校中の
一級建築士登録才16613号 澤田庄太郎
昭和38年3月20日 縮尺
釜石市役所建設部

釜石市立小佐野中学校改築工事
断面図
1：100

| 訂正 | 月 日 | | | | | | | | | | |
|---|---|---|---|---|---|---|---|---|---|---|---|
| | | 岩手県釜石市小佐野町2丁目4番15 TEL 0193-23-9970 Fax 0193-23-1120<br>㈲アルファーシステム<br>一級建築士事務所（岩手県知事）登録か（2704）第1003号 管理建築士<br>一級建築士 （大臣）登録 第234581号 柏館 旨緒 | 設計年月日 R4 10 15 | 設計 | 検図 | 承認印 | 工事名称 旧小佐野中学校解体工事 | | 設計番号 — |
| | | | | 製図 A1 | 担当 | 承認年月日 | 図面名称 北東側校舎 軸組図 | 縮尺 1/100 (A1) 1/200 (A3) | 図面番号 K — 66 |

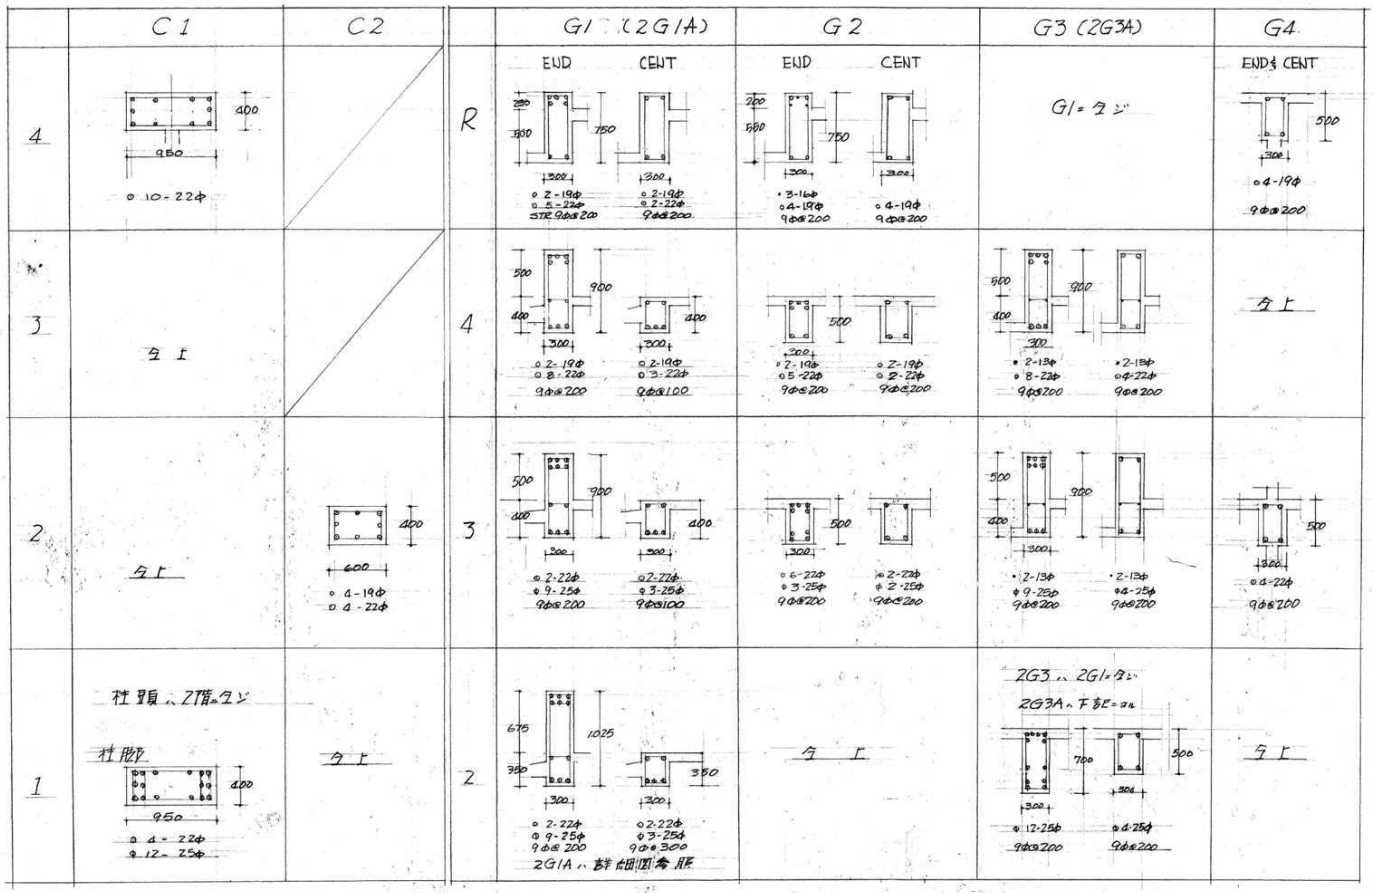


柱 断面表 1:30

はり断面表 1:30

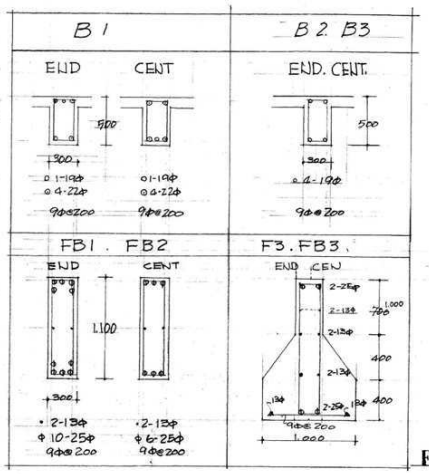


小ばり断面表 1:30

FB はり断面表 1:30

NOTE

FB2Aハピット部分ハH=750トスル

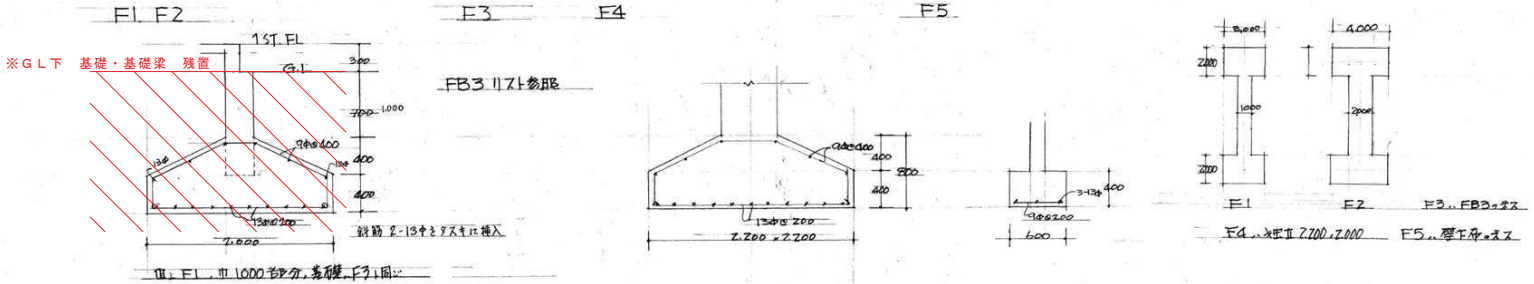


基礎断面表 1:30

岩手県釜石市
工事
図 全 枚中の
一級建築士登録才16,613号 澤田庄太郎
昭和38年3月20日 縮尺
釜石市役所建設課建築係

釜石市立小佐野中学校改築工事
柱、梁、基礎リスト
1 : 3 0

27

| 訂正 | 月 日 |
|---|---|
| | |
| | |

岩手県釜石市小佐野町2丁目4番15 TEL 0193-23-9970 Fax 0193-23-1120
(有)アルファーシステム
一級建築士事務所（岩手県知事）登録か（2704）第1003号 管理建築士
一級建築士 （大臣）登録 第234581号 柏館 旨緒

| 設計年月日 | 設計 | 検図 | 承認印 | 工事名称 | 設計番号 |
|---|---|---|---|---|---|
| R4 10 15 | | | | 旧小佐野中学校解体工事 | — |
| | 製図 A1 | 担当 | 承認年月日 | 図面名称 北東側校舎 部材断面 | 図面番号 K — 67 |

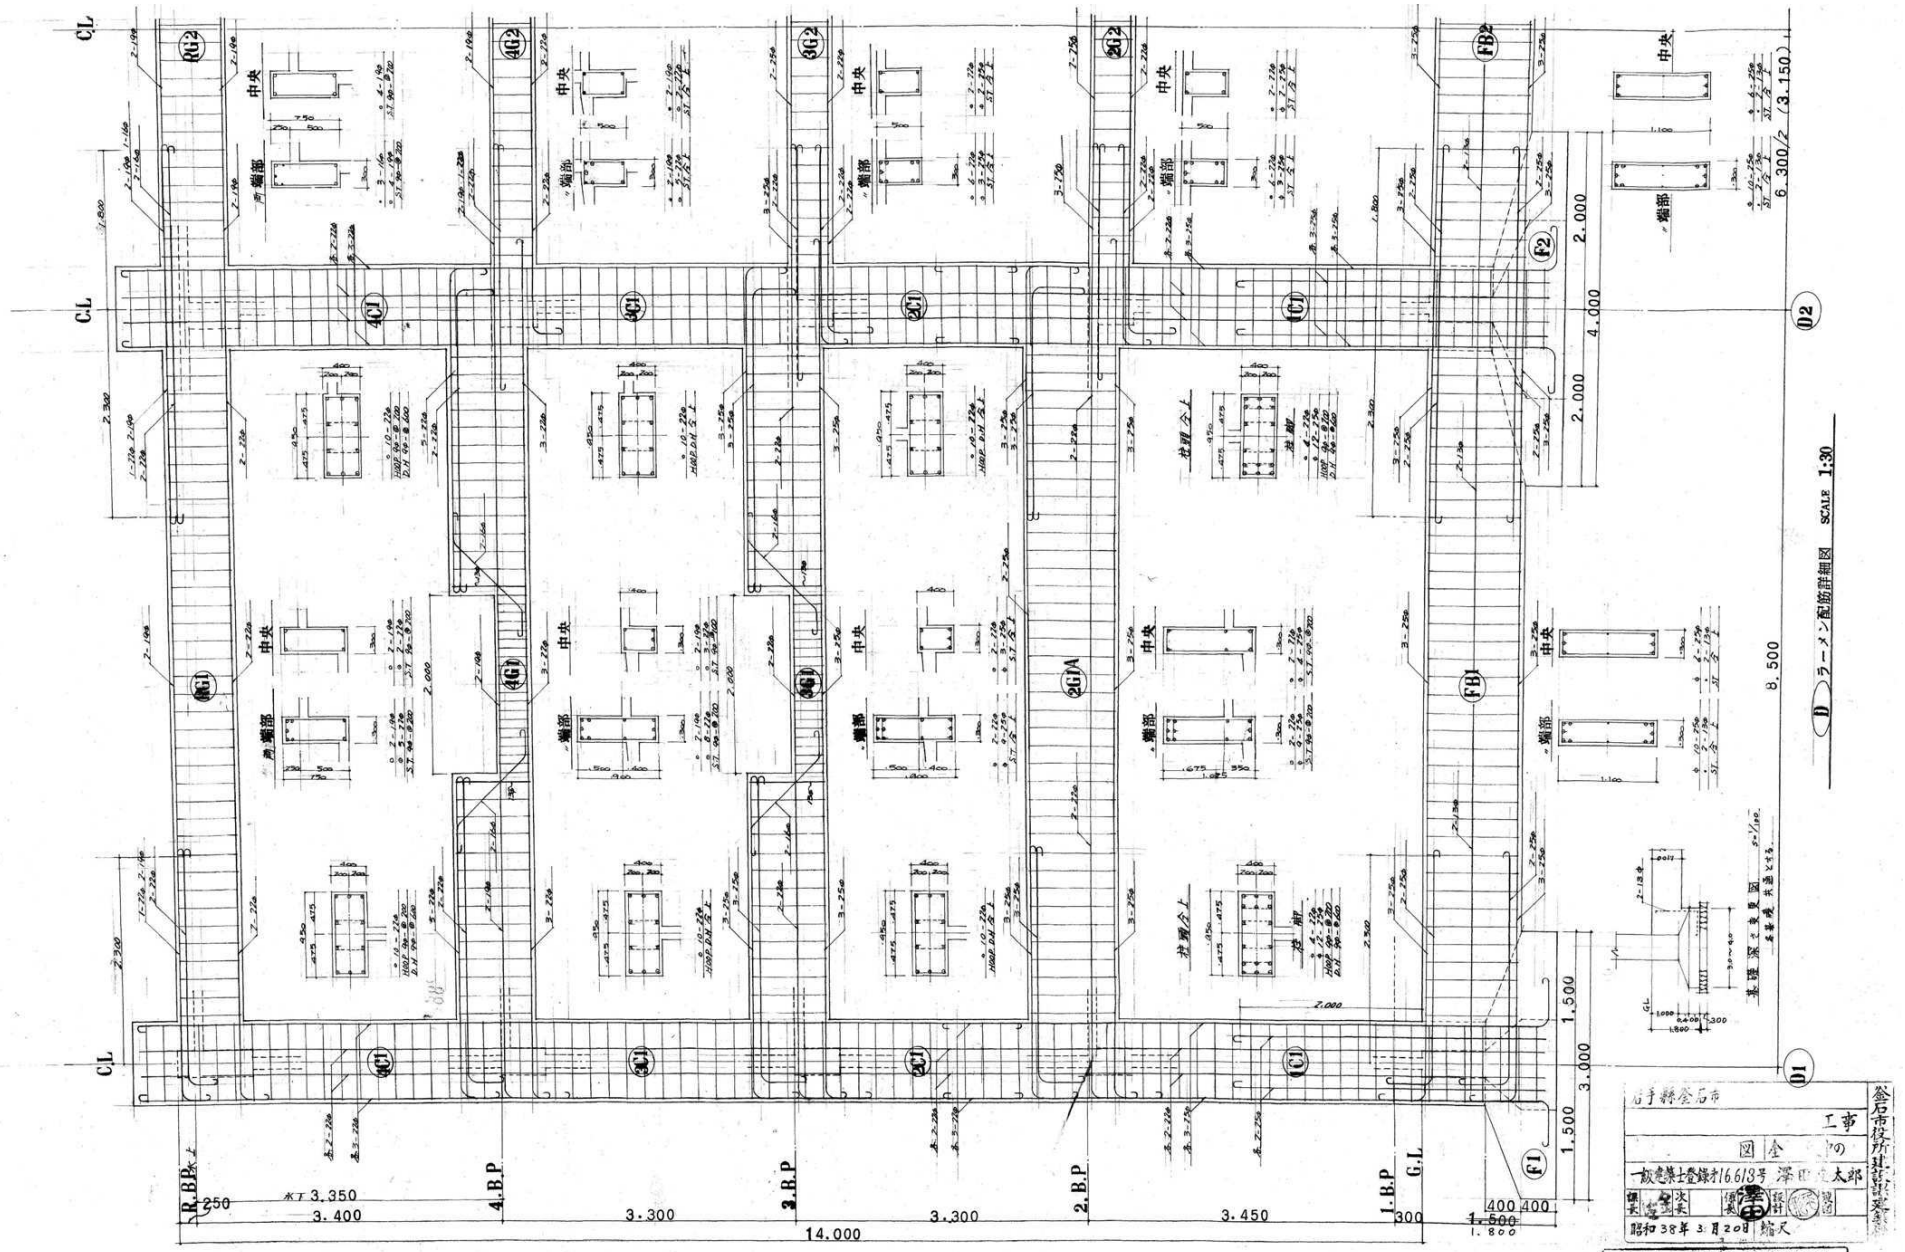


| | | | | | | | | | |
|---|---|---|---|---|---|---|---|---|---|
| 訂正 | 月 日 | 岩手県釜石市小佐野町2丁目4番15 TEL 0193-23-9970 Fax 0193-23-1120<br>(有)アルファーシステム<br>一級建築士事務所（岩手県知事）登録か（2704）第1003号 管理建築士<br>一級建築士 （大臣）登録 第234581号 柏舘 旨純 | 設計年月日 R4 10 15 | 設計 | 検図 | 承認印 | 工事名称 旧小佐野中学校解体工事 | | 設計番号 — |
| | | | 製図 A1 | 担当 | 承認年月日 | | 図面名称 北東側校舎 架構詳細図 | 縮尺 1/30 (A1) 1/60 (A3) | 図面番号 K — 68 |

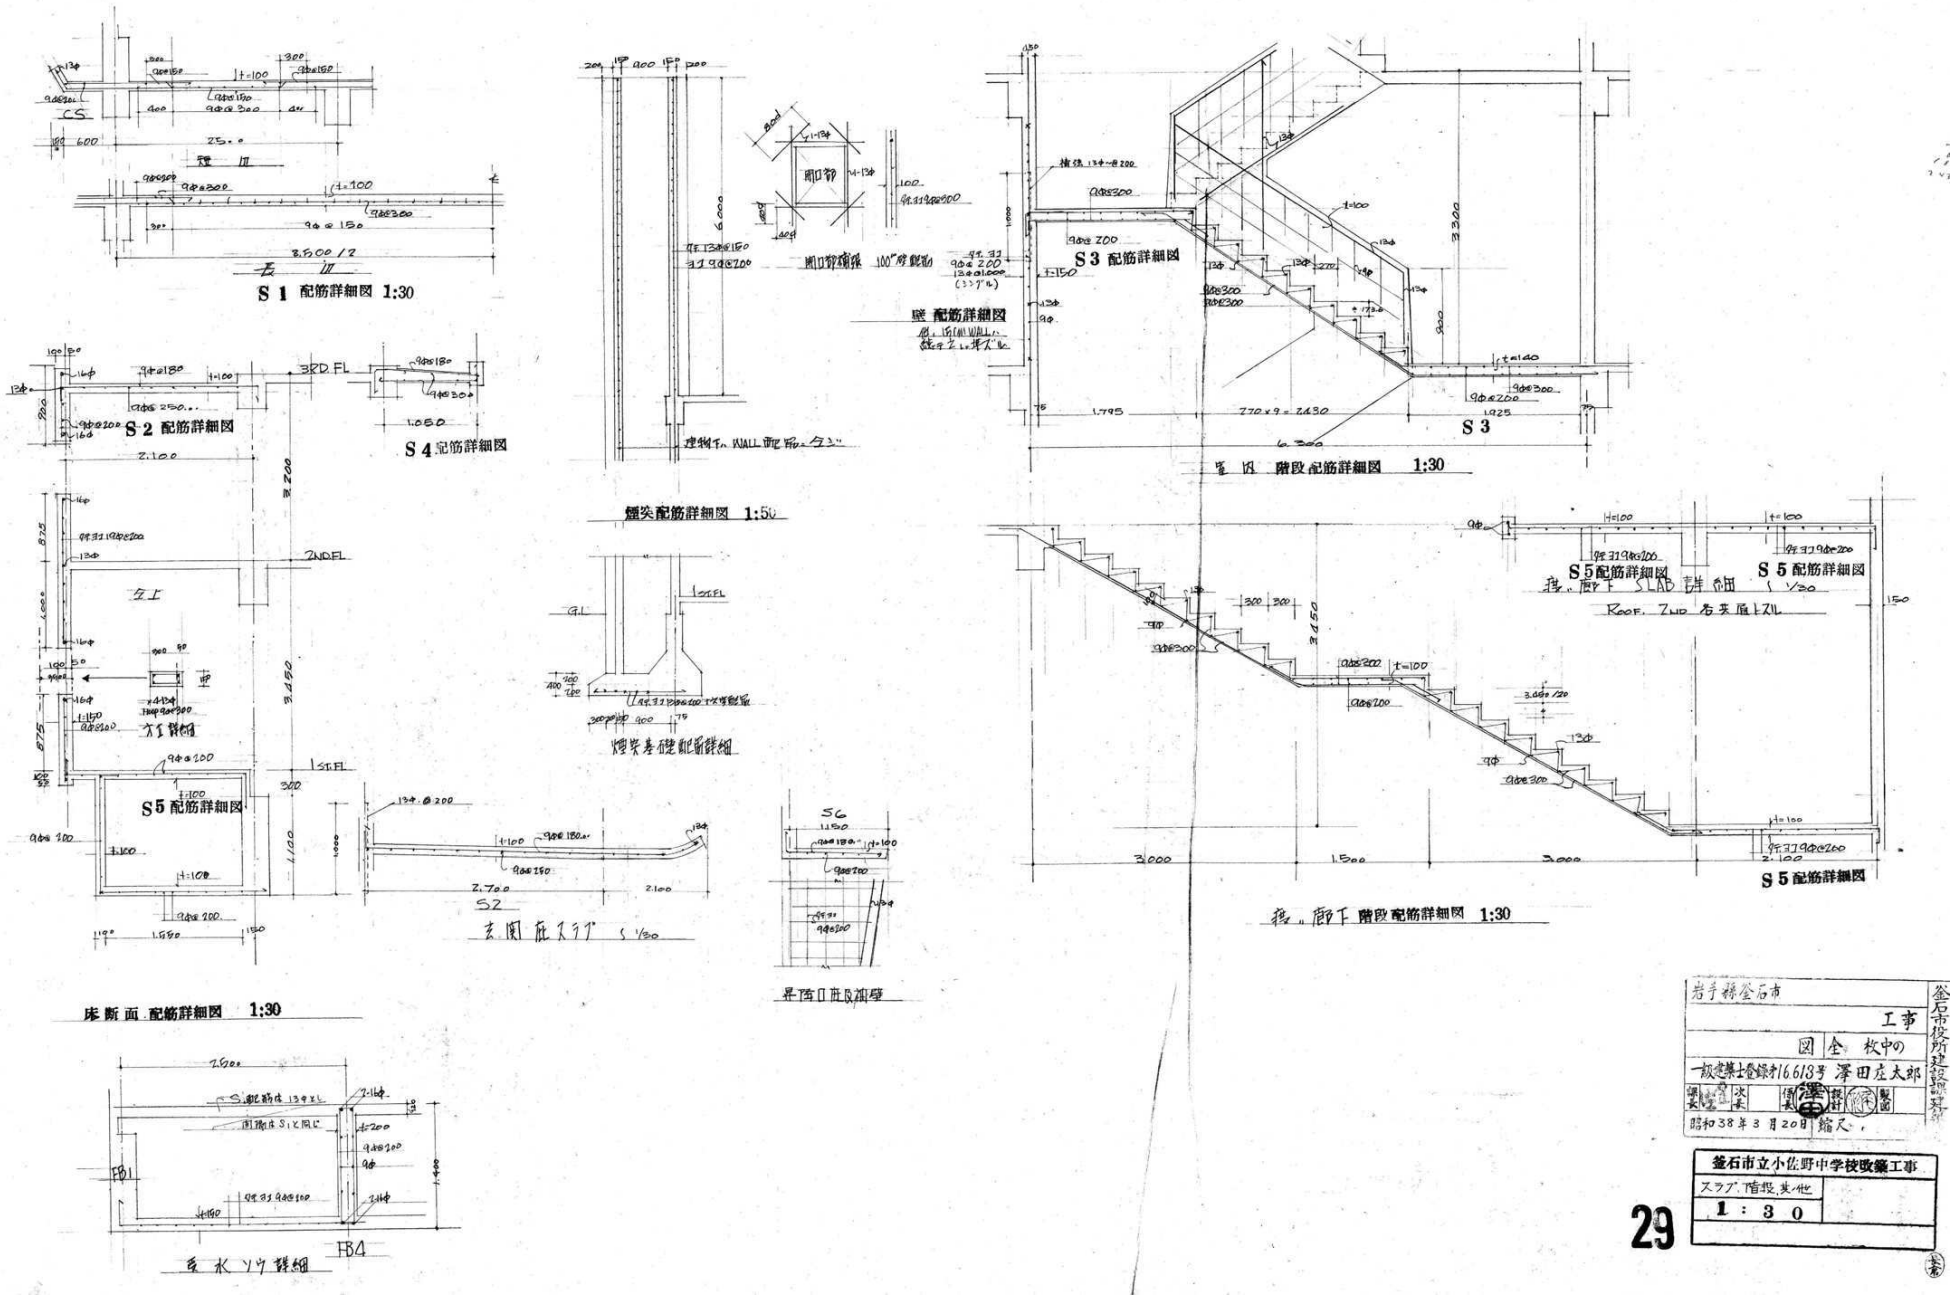


| | | | | | | | | | |
|---|---|---|---|---|---|---|---|---|---|
| 訂正 | 月 日 | | 岩手県釜石市小佐野町2丁目4番15 TEL 0193-23-9970 Fax 0193-23-1120<br>(有)アルファーシステム<br>一級建築士事務所（岩手県知事）登録か（2704）第1003号 管理建築士<br>一級建築士 （大臣）登録 第234581号 柏舘 旨緒 | 設計年月日<br>R4 10 15 | 設計 | 検図 | 承認印 | 工事名称<br>旧小佐野中学校解体工事 | 設計番号<br>— |
| | | | | 製図<br>A 1 | 担当 | 承認年月日 | 図面名称<br>北東側校舎 雑詳細図 | 縮尺<br>1/30 (A1)<br>1/60 (A3) | 図面番号<br>K — 69 |

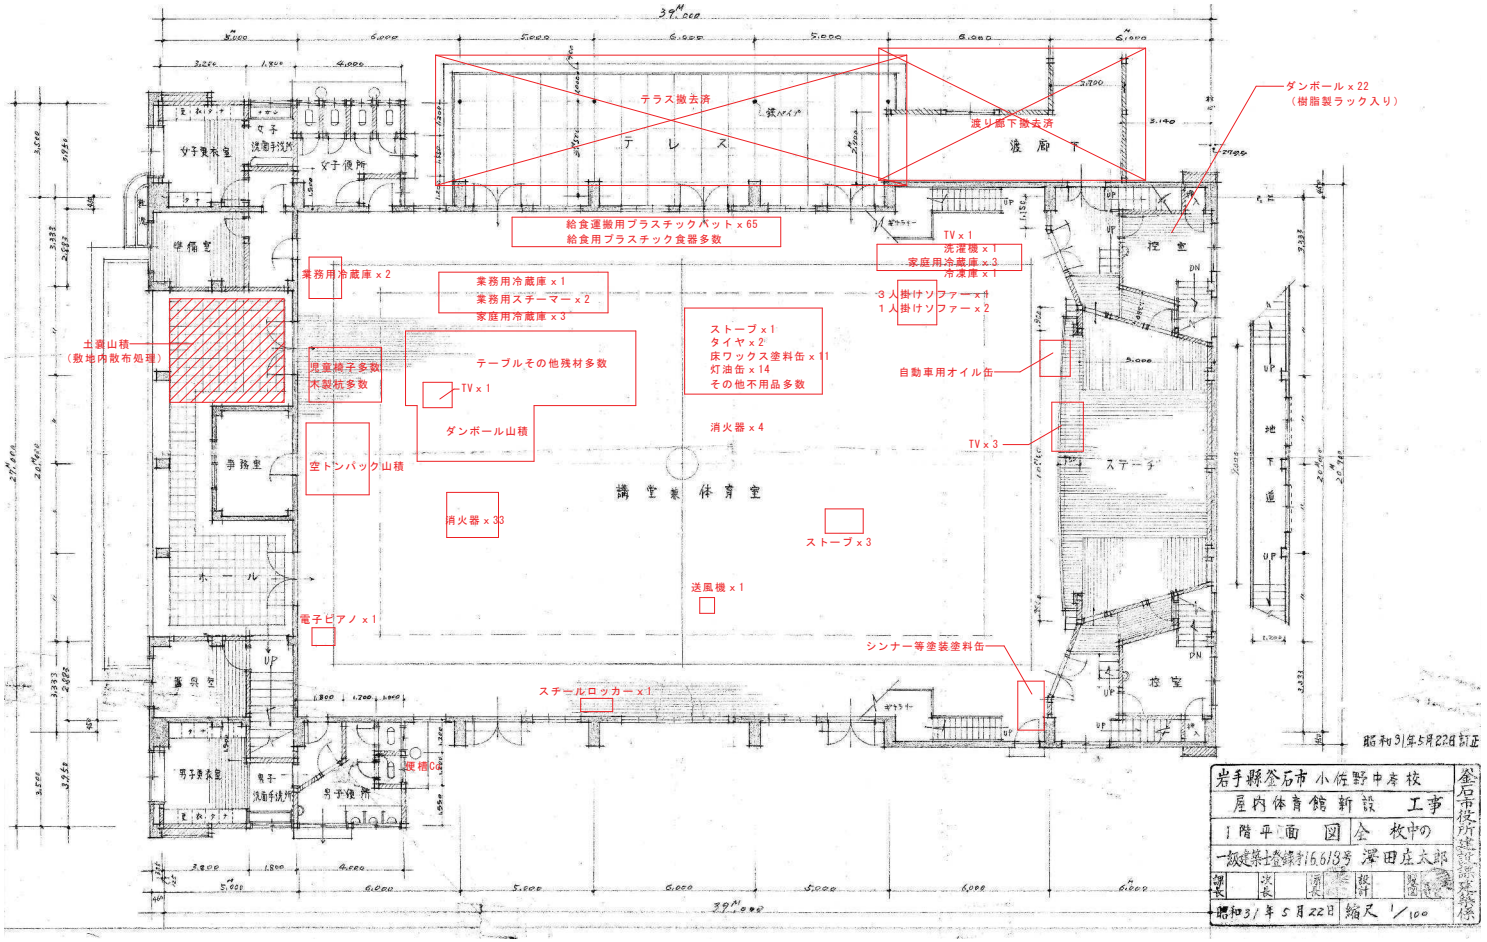


| 訂正 | 月 日 |
|---|---|
| | ○ |
| | ○ |


岩手県釜石市小佐野町2丁目4番15 TEL 0193-23-9970 Fax 0193-23-1120
㈲アルファーシステム
一級建築士事務所（岩手県知事）登録か（2704）第1003号 管理建築士
一級建築士 （大臣）登録 第234581号 柏館 旨緒


| 設計年月日 | 設計 | 検図 | 承認印 | 工事名称 | 設計番号 |
|---|---|---|---|---|---|
| R4 ○ 10 ○ 15 | | | | 旧小佐野中学校解体工事 | — |
| | 製図 A1 | 担当 | 承認年月日 ○ ○ | 図面名称 屋内運動場 1階 平面図 | 縮尺 1/100 (A1) 1/200 (A2) |
| | | | | | 図面番号 K — 70 |

| | |
|---|---|
| 岩手縣釜石市 小佐野中学校 | 釜石市役所建設課建築係 |
| 屋内体育館新設 工事 | |
| 2階 平面図 | 全21枚中の3 |
| 一級建築士登録第16618号 | 浮田庄太郎 |
| 昭和30年12月11日 | 縮尺 1/100 |

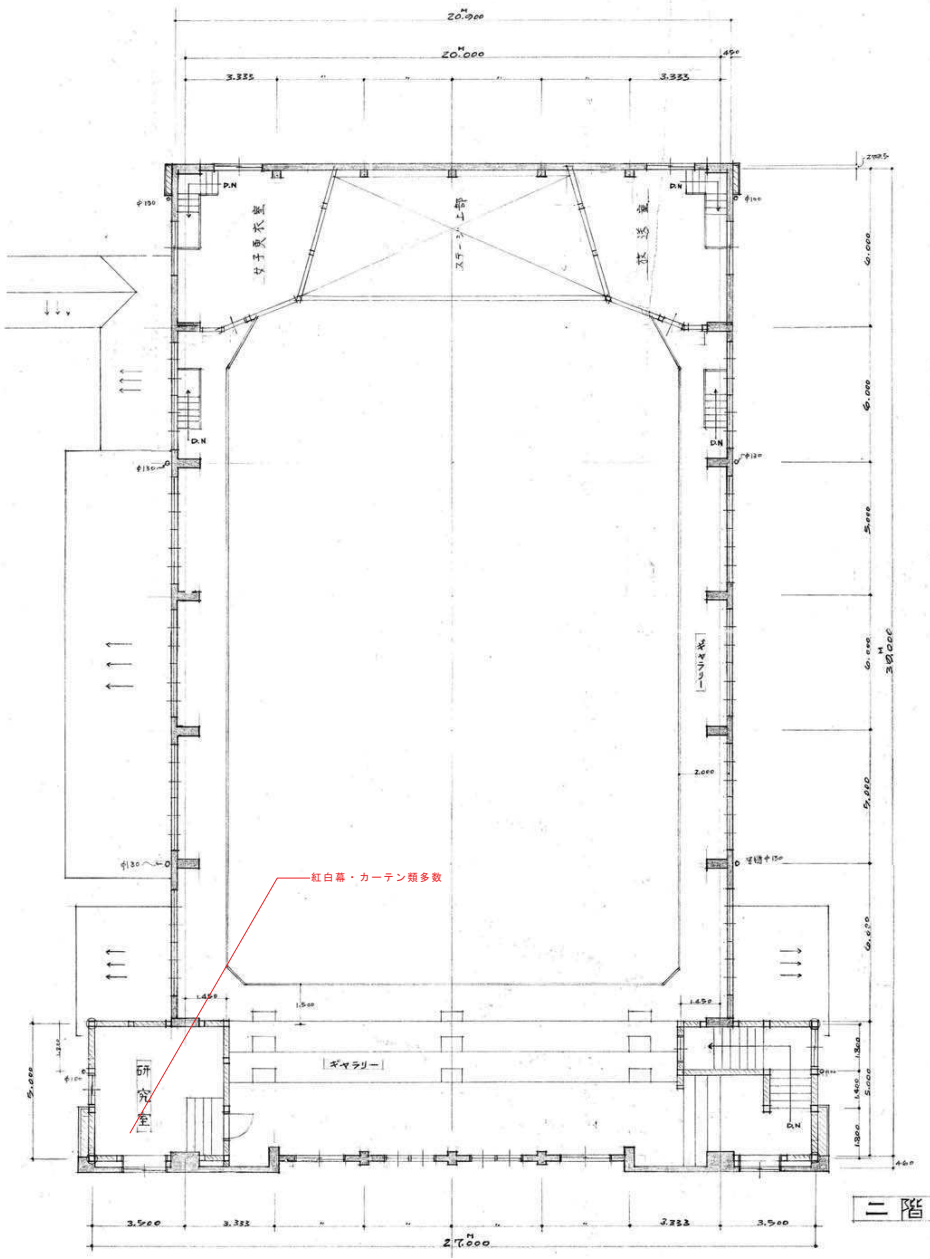


二階平面図

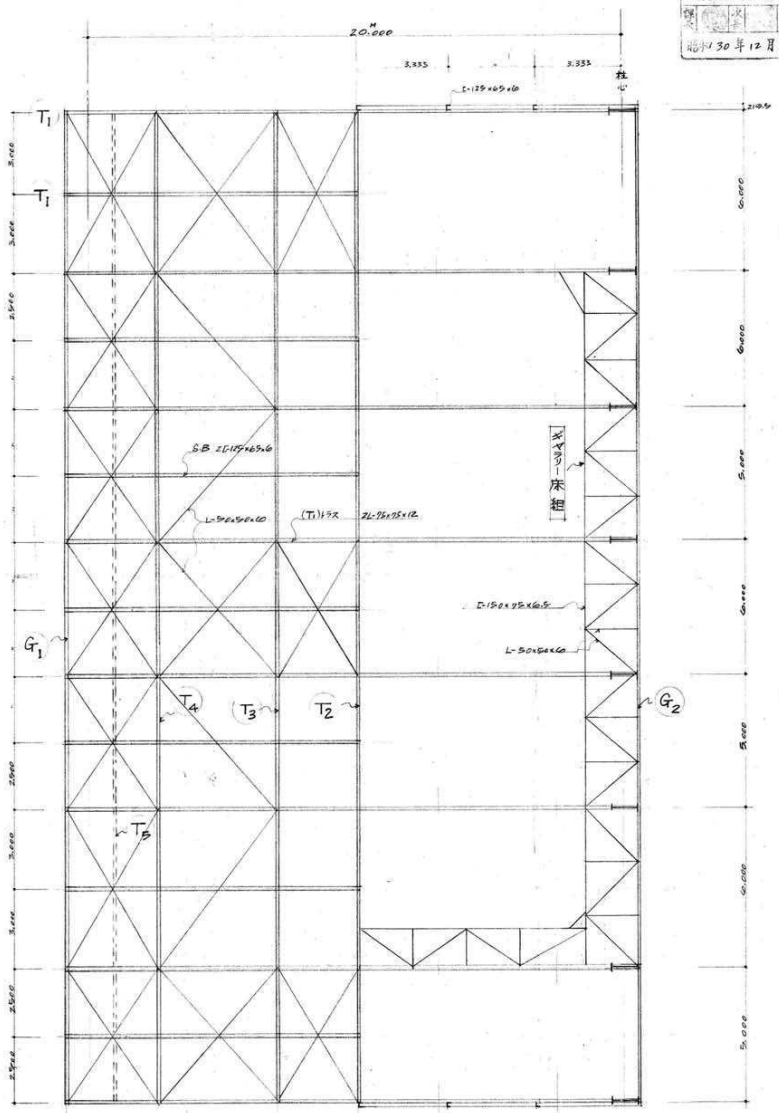


屋根面

小屋組伏図

| 訂正 | 月 日 |
|---|---|
| | |
| | |
| | |


岩手県釜石市小佐野町2丁目4番15 TEL 0193-23-9970 Fax 0193-23-1120
(有)アルファーシステム
一級建築士事務所（岩手県知事）登録か（2704）第1003号 管理建築士
一級建築士 （大臣）登録 第234581号 柏舘 旨緒


| 設計年月日 | 設計 | 検図 | 承認印 | 工事名称 | 設計番号 |
|---|---|---|---|---|---|
| R4 10 15 | | | | 旧小佐野中学校解体工事 | — |
| | 製図 A1 | 担当 | 承認年月日 | 図面名称 屋内運動場 2階 平面図 | 縮尺 1/100 (A1) 1/200 (A3) | 図面番号 K — 71 |

| | | | | | |
|---|---|---|---|---|---|
| 岩手縣釜石市 小佐野中学校 | | | | | 釜石市役所建設課建築係 |
| 屋内体育館新設 工事 | | | | | |
| 各 姿 図 | 全21枚中の4 | | | | |
| 一級建築士登録第16613号 澤田庄太郎 | | | | | |
| 課長 | 次長 | 係長 | 設計 | 製図 | |
| 昭和30年12月13日 | 縮尺 1/100 | | | | |

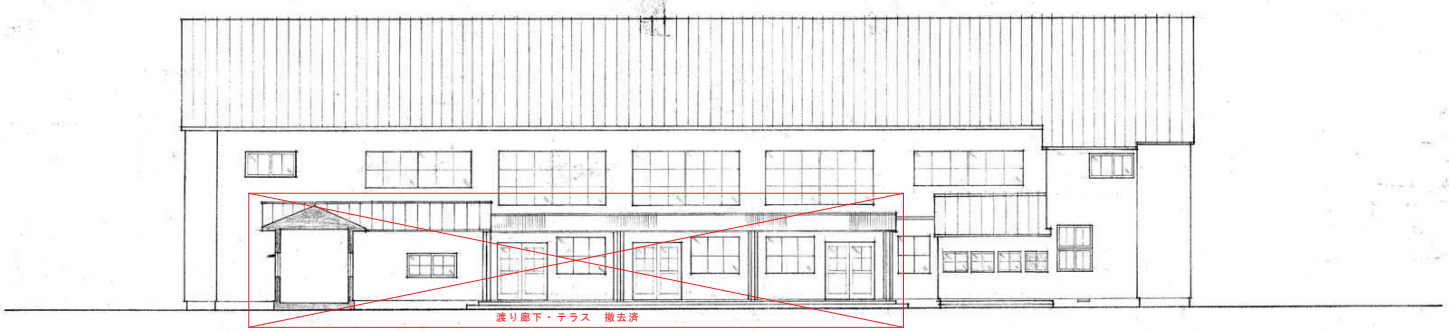


側面図

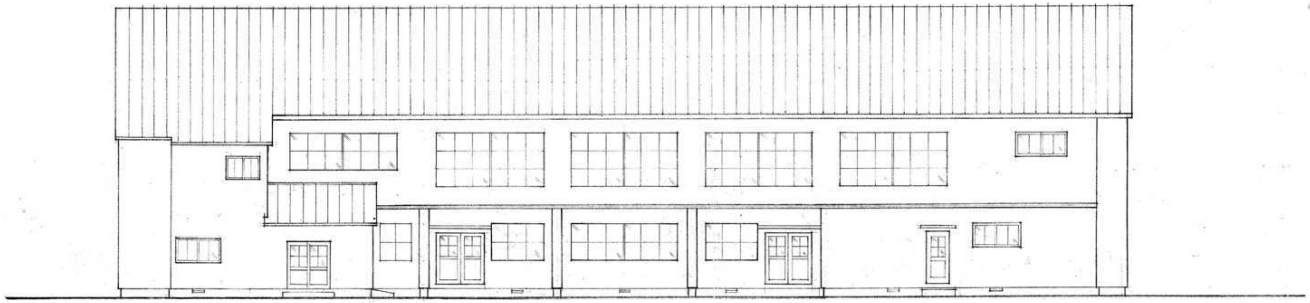

右側面図

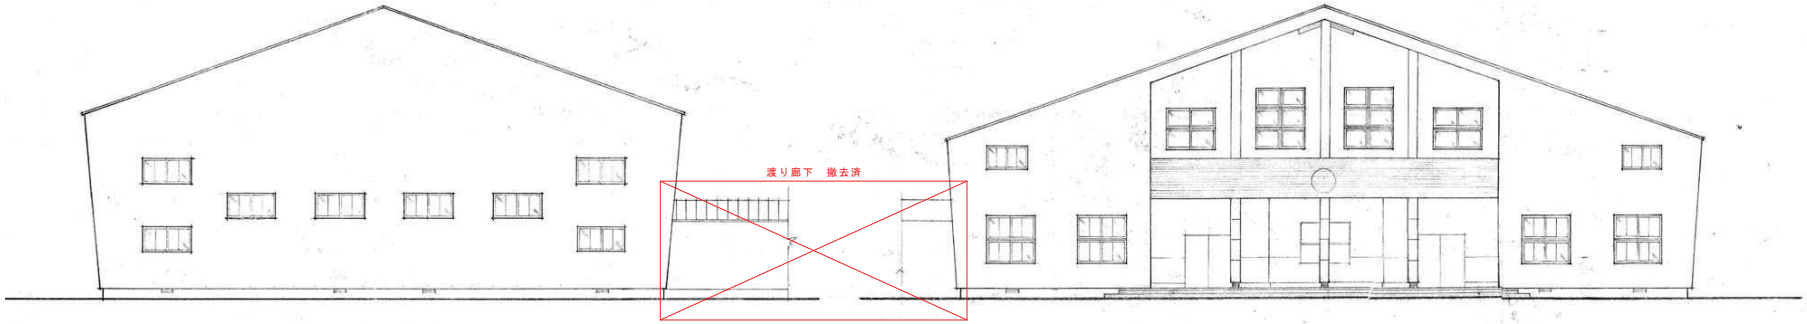


背面図　　正面図

| | | | | | | | | |
|---|---|---|---|---|---|---|---|---|
| 訂正 | 月 日 | 岩手県釜石市小佐野町2丁目4番15 TEL 0193-23-9970 Fax 0193-23-1120<br>㈲アルファーシステム<br>一級建築士事務所（岩手県知事）登録か（2704）第1003号 管理建築士<br>一級建築士 （大臣）登録 第234581号 柏舘 旨純 | 設計年月日 R4 10 15 | 設計 | 検図 | 承認印 | 工事名称 旧小佐野中学校解体工事 | 設計番号 — |
| | | | 製図 A1 | 担当 | 承認年月日 | 図面名称 屋内運動場 立面図 | 縮尺 1/100 (A1) 1/200 (A3) | 図面番号 K — 72 |

| | |
|---|---|
| 岩手縣釜石市小佐野中学校 | 釜石市役所建設課建築係 |
| 屋内体育館新 | 市 |
| 各面展開図 | 全21枚中の5 |
| 一級建築士登録第16,618号 | 浮田庄太郎 |
| 課長 / 次長 / 係長 / 設計 / 製図 | |
| 昭和30年12月14日 | 縮尺 1/100 |

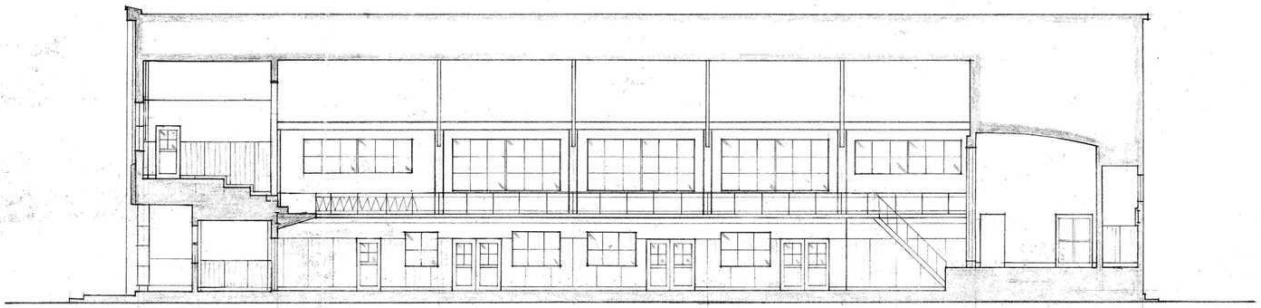

A－A 断面

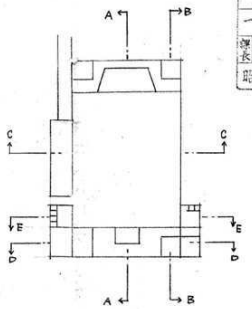


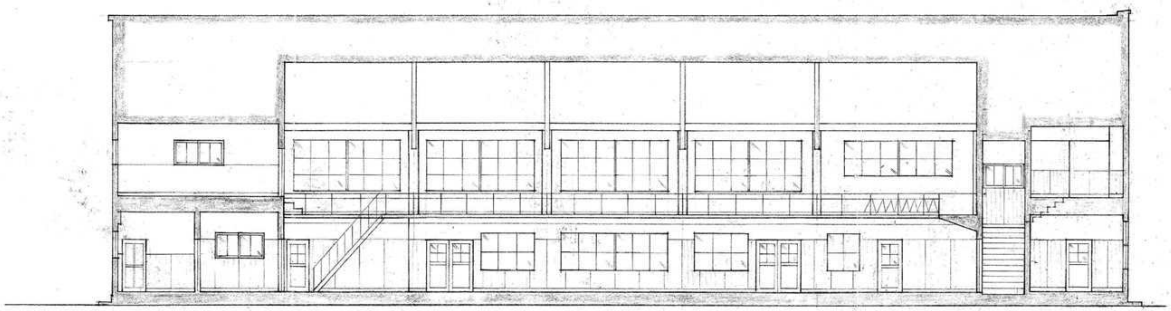

B－B 断面

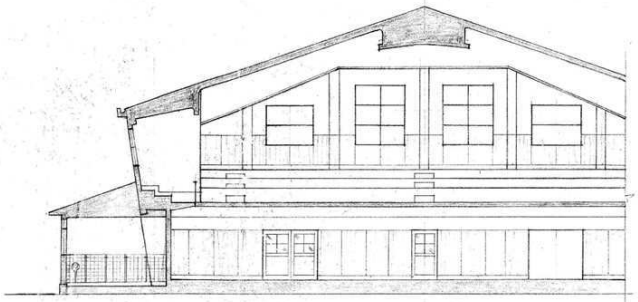

E－E 断面

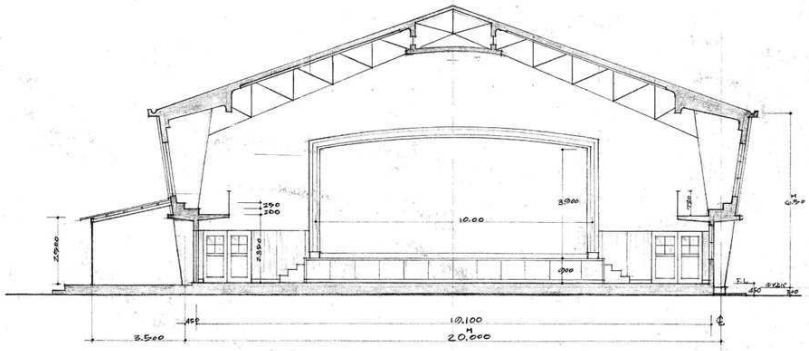


C－C 断面

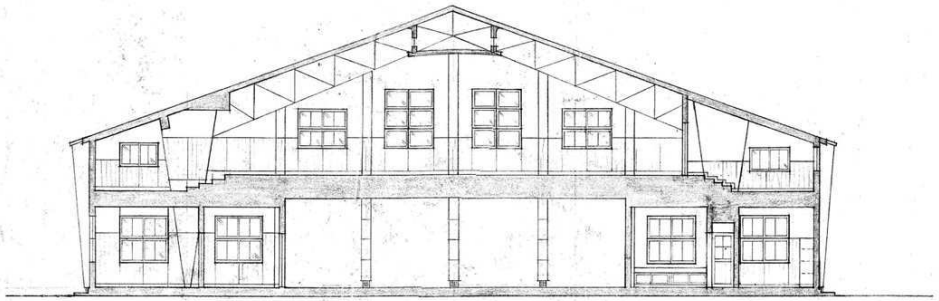

D－D 断面

| 訂正 | 月 日 |
|---|---|
| | |
| | |
| | |


岩手県釜石市小佐野町2丁目4番15 TEL 0193-23-9970 Fax 0193-23-1120
㈲アルファーシステム
一級建築士事務所（岩手県知事）登録か（2704）第1003号 管理建築士
一級建築士 （大臣）登録 第234581号 柏舘 旨緒


| 設計年月日 | 設計 | 検図 | 承認印 | 工事名称 | | 設計番号 |
|---|---|---|---|---|---|---|
| R4 10 15 | | | | 旧小佐野中学校解体工事 | | — |
| | 製図 A1 | 担当 | 承認年月日 | 図面名称 屋内運動場 断面図 | 縮尺 1/100 (A1) 1/200 (A3) | 図面番号 K — 73 |

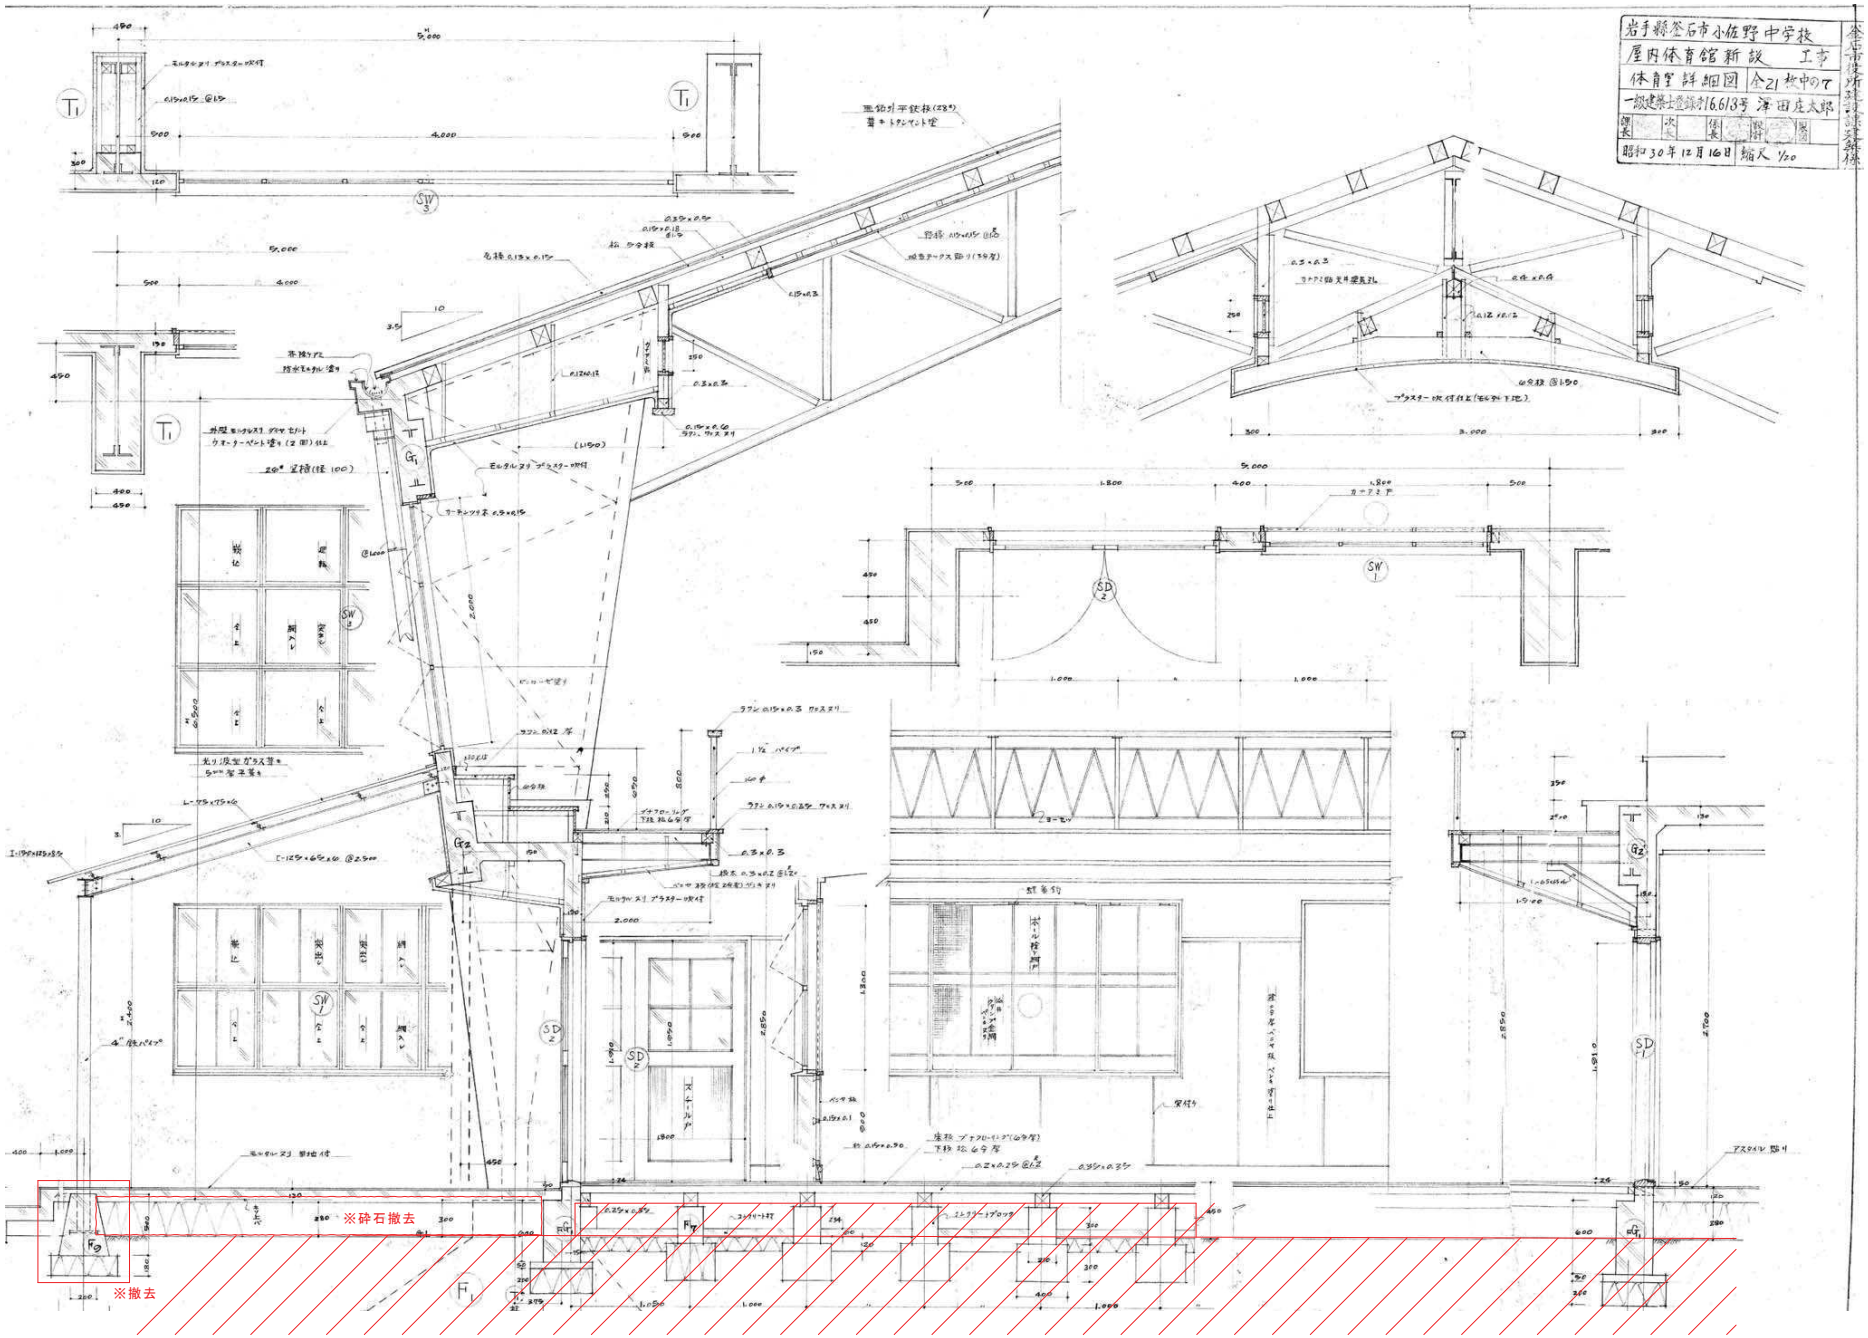


| | | | | | | | | | |
|---|---|---|---|---|---|---|---|---|---|
| 訂正 | 月 日 | 岩手県釜石市小佐野町2丁目4番15 TEL 0193-23-9970 Fax 0193-23-1120<br>(有)アルファーシステム<br>一級建築士事務所（岩手県知事）登録か（2704）第1003号 管理建築士<br>一級建築士 （大臣）登録 第234581号 柏舘 旨純 | 設計年月日<br>R4 10 15 | 設計 | 検図 | 承認印 | 工事名称<br>旧小佐野中学校解体工事 | 設計番号<br>— | |
| | | | | 製図<br>A1 | 担当 | 承認年月日 | 図面名称<br>屋内運動場 詳細図（1） | 縮尺<br>1/20 (A1)<br>1/40 (A3) | 図面番号<br>K — 74 |

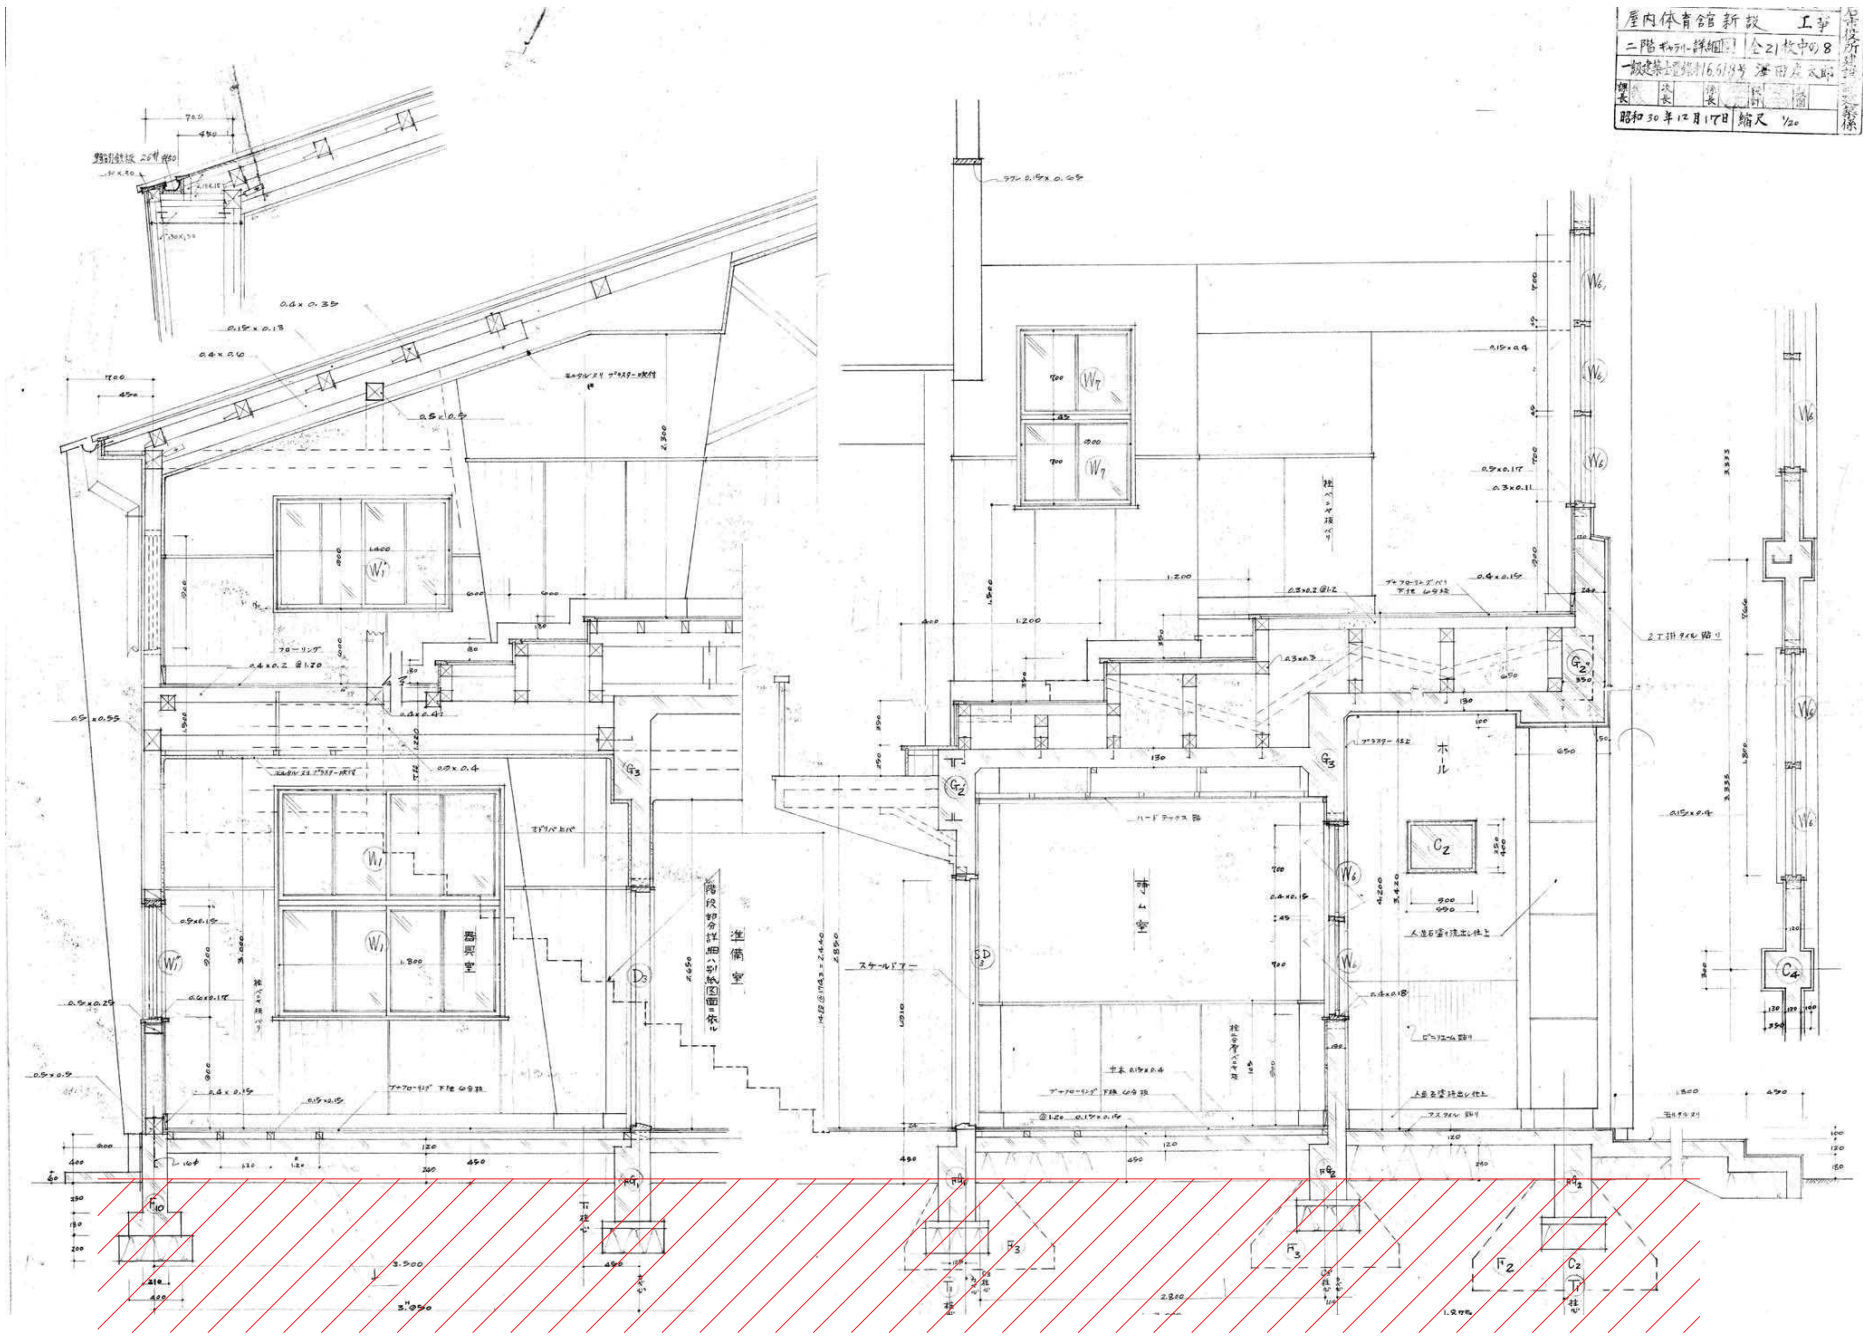


※ＧＬ下　基礎・基礎梁　残置

| 訂正 | 月 日 |
|---|---|
| | |
| | |

岩手県釜石市小佐野町2丁目4番15 TEL 0193-23-9970 Fax 0193-23-1120
(有)アルファーシステム
一級建築士事務所（岩手県知事）登録か（2704）第1003号　管理建築士
一級建築士　（大臣）登録　第２３４５８１号　柏館　旨緒

| 設計年月日 | 設計 | 検図 | 承認印 | 工事名称 | 設計番号 |
|---|---|---|---|---|---|
| R4 10 15 | | | | 旧小佐野中学校解体工事 | — |
| | 製図 A1 | 担当 | 承認年月日 | 図面名称 屋内運動場　詳細図（2） 縮尺 1/20 (A1) 1/40 (A3) | 図面番号 K — 75 |

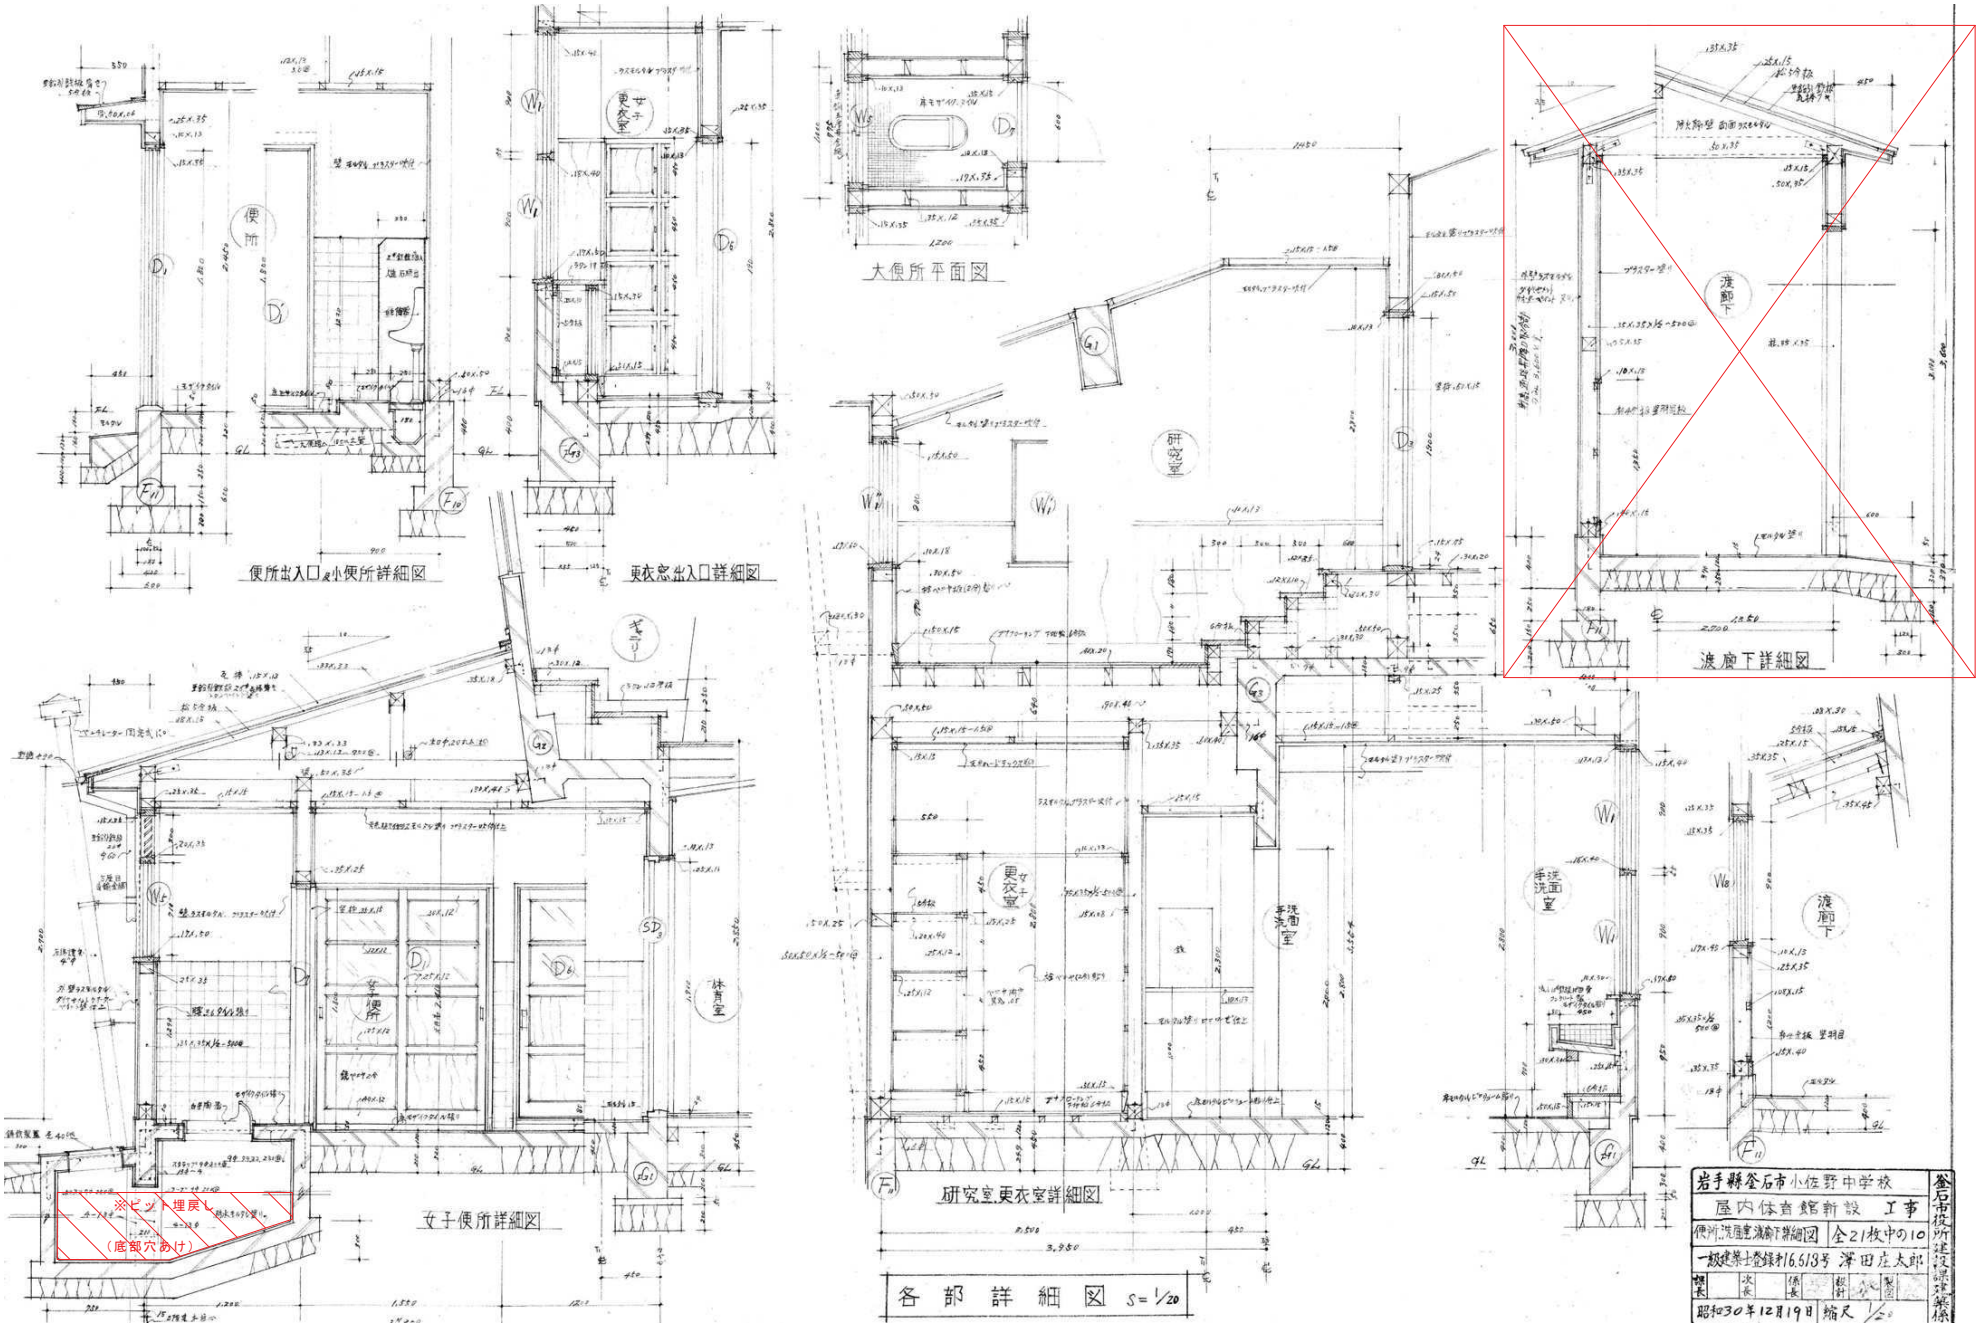


| | | | | | | | | | |
|---|---|---|---|---|---|---|---|---|---|
| 訂正 | 月 日 | 岩手県釜石市小佐野町2丁目4番15 TEL 0193-23-9970 Fax 0193-23-1120<br>(有)アルファーシステム<br>一級建築士事務所（岩手県知事）登録か（2704）第1003号 管理建築士<br>一級建築士 （大臣）登録 第234581号 柏舘 旨純 | 設計年月日<br>R4 10 15 | 設計 | 検図 | 承認印 | 工事名称 | 旧小佐野中学校解体工事 | 設計番号 — |
| | | | | 製図<br>A1 | 担当 | 承認年月日 | 図面名称 | 屋内運動場 詳細図（3） | 縮尺 1/20 (A1) 1/40 (A3) 図面番号 K — 76 |

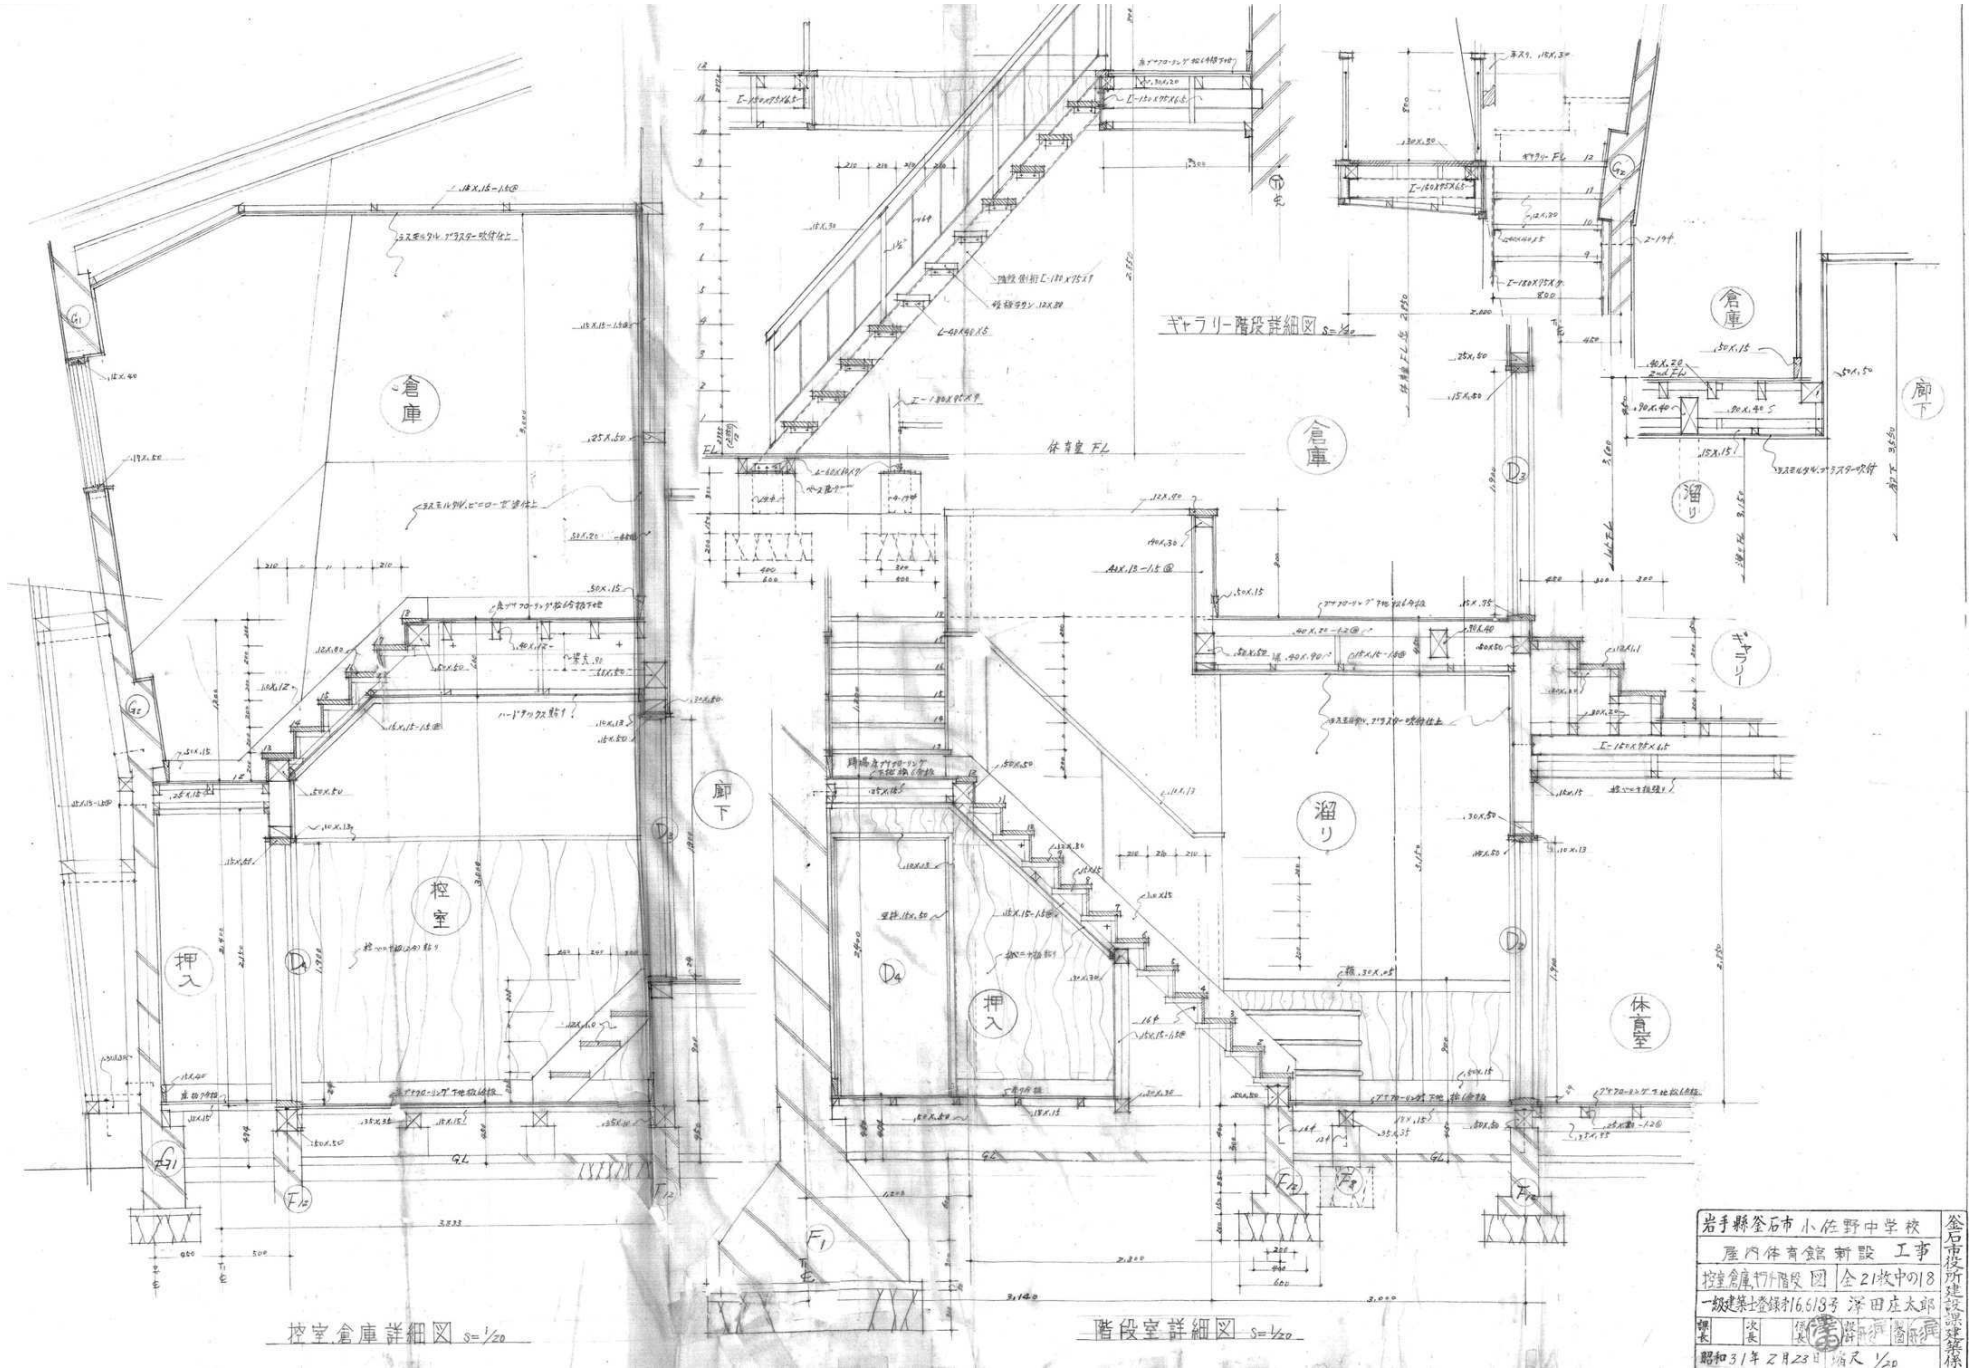


| | |
|---|---|
| 岩手縣釜石市 小佐野中学校 | 釜石市役所建設部建築課 |
| 屋内体育館 新設 工事 | |
| 控室倉庫、ギャラリー階段 図 | 全21枚中の18 |
| 一級建築士登録第16,618号 洋田庄太郎 | |
| 課長 / 次長 / 係長 / 設計 / 審査 | |
| 昭和31年2月28日 縮尺 1/20 | |

訂正 月 日


岩手県釜石市小佐野町2丁目4番15 TEL 0193-23-9970 Fax 0193-23-1120
(有)アルファーシステム
一級建築士事務所（岩手県知事）登録か（2704）第1003号 管理建築士
一級建築士 （大臣）登録 第234581号 柏舘 旨純


| 設計年月日 | 設計 | 検図 | 承認印 | 工事名称 | 設計番号 |
|---|---|---|---|---|---|
| R4 10 15 | | | | 旧小佐野中学校解体工事 | — |
| 製図 A1 | 担当 | 承認年月日 | | 図面名称 屋内運動場 詳細図（4） | 縮尺 1/20 (A1) 1/40 (A3) |
| | | | | | 図面番号 K — 77 |

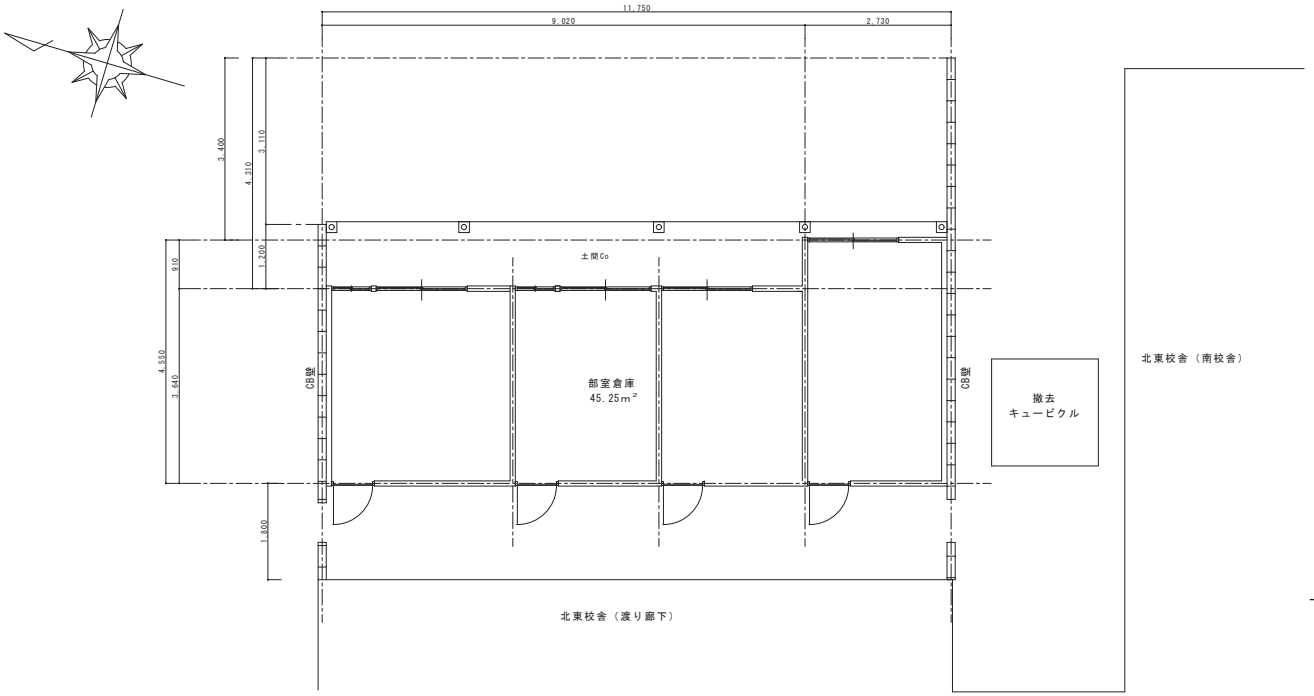


部室棟　平面図　S:1/50

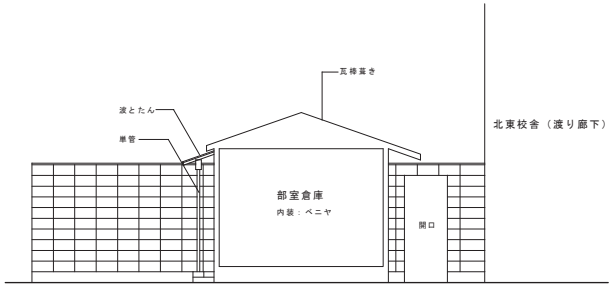


部室棟　断面図　S:1/50

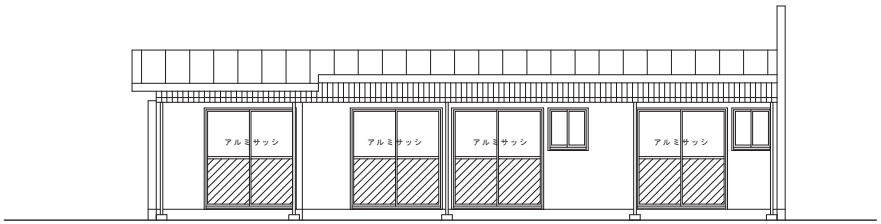


部室棟　東側立面図　S:1/50

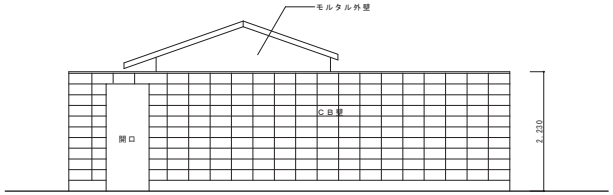


部室棟　南側立面図　S:1/50

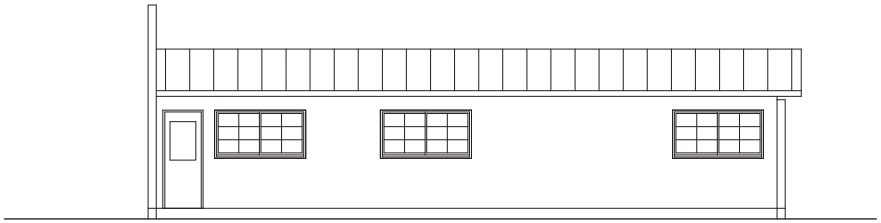

部室棟　西側立面図　S:1/50

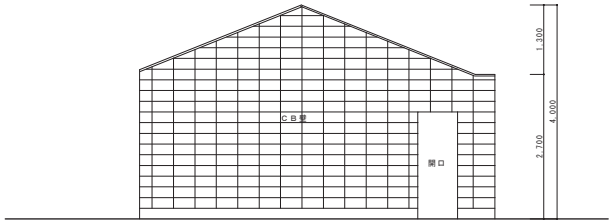


部室棟　北側立面図　S:1/50

| | | | | | | | | |
|---|---|---|---|---|---|---|---|---|
| 訂正 | 月 日 | 岩手県釜石市小佐野町2丁目4番15 TEL 0193-23-9970 Fax 0193-23-1120<br>㈲アルファーシステム<br>一級建築士事務所（岩手県知事）登録か（2704）第1003号　管理建築士<br>一級建築士　（大臣）登録　第２３４５８１号　柏舘　旨純 | 設計年月日<br>R4 10 15 | 設計 | 検図 | 承認印 | 工事名称<br>旧小佐野中学校解体工事 | 設計番号<br>— |
| | | | | 製図<br>A 1 | 担当 | 承認年月日 | 図面名称<br>部室棟　参考図 | 縮尺<br>1/50 (A1)<br>1/100 (A3) | 図面番号<br>K — 78 |

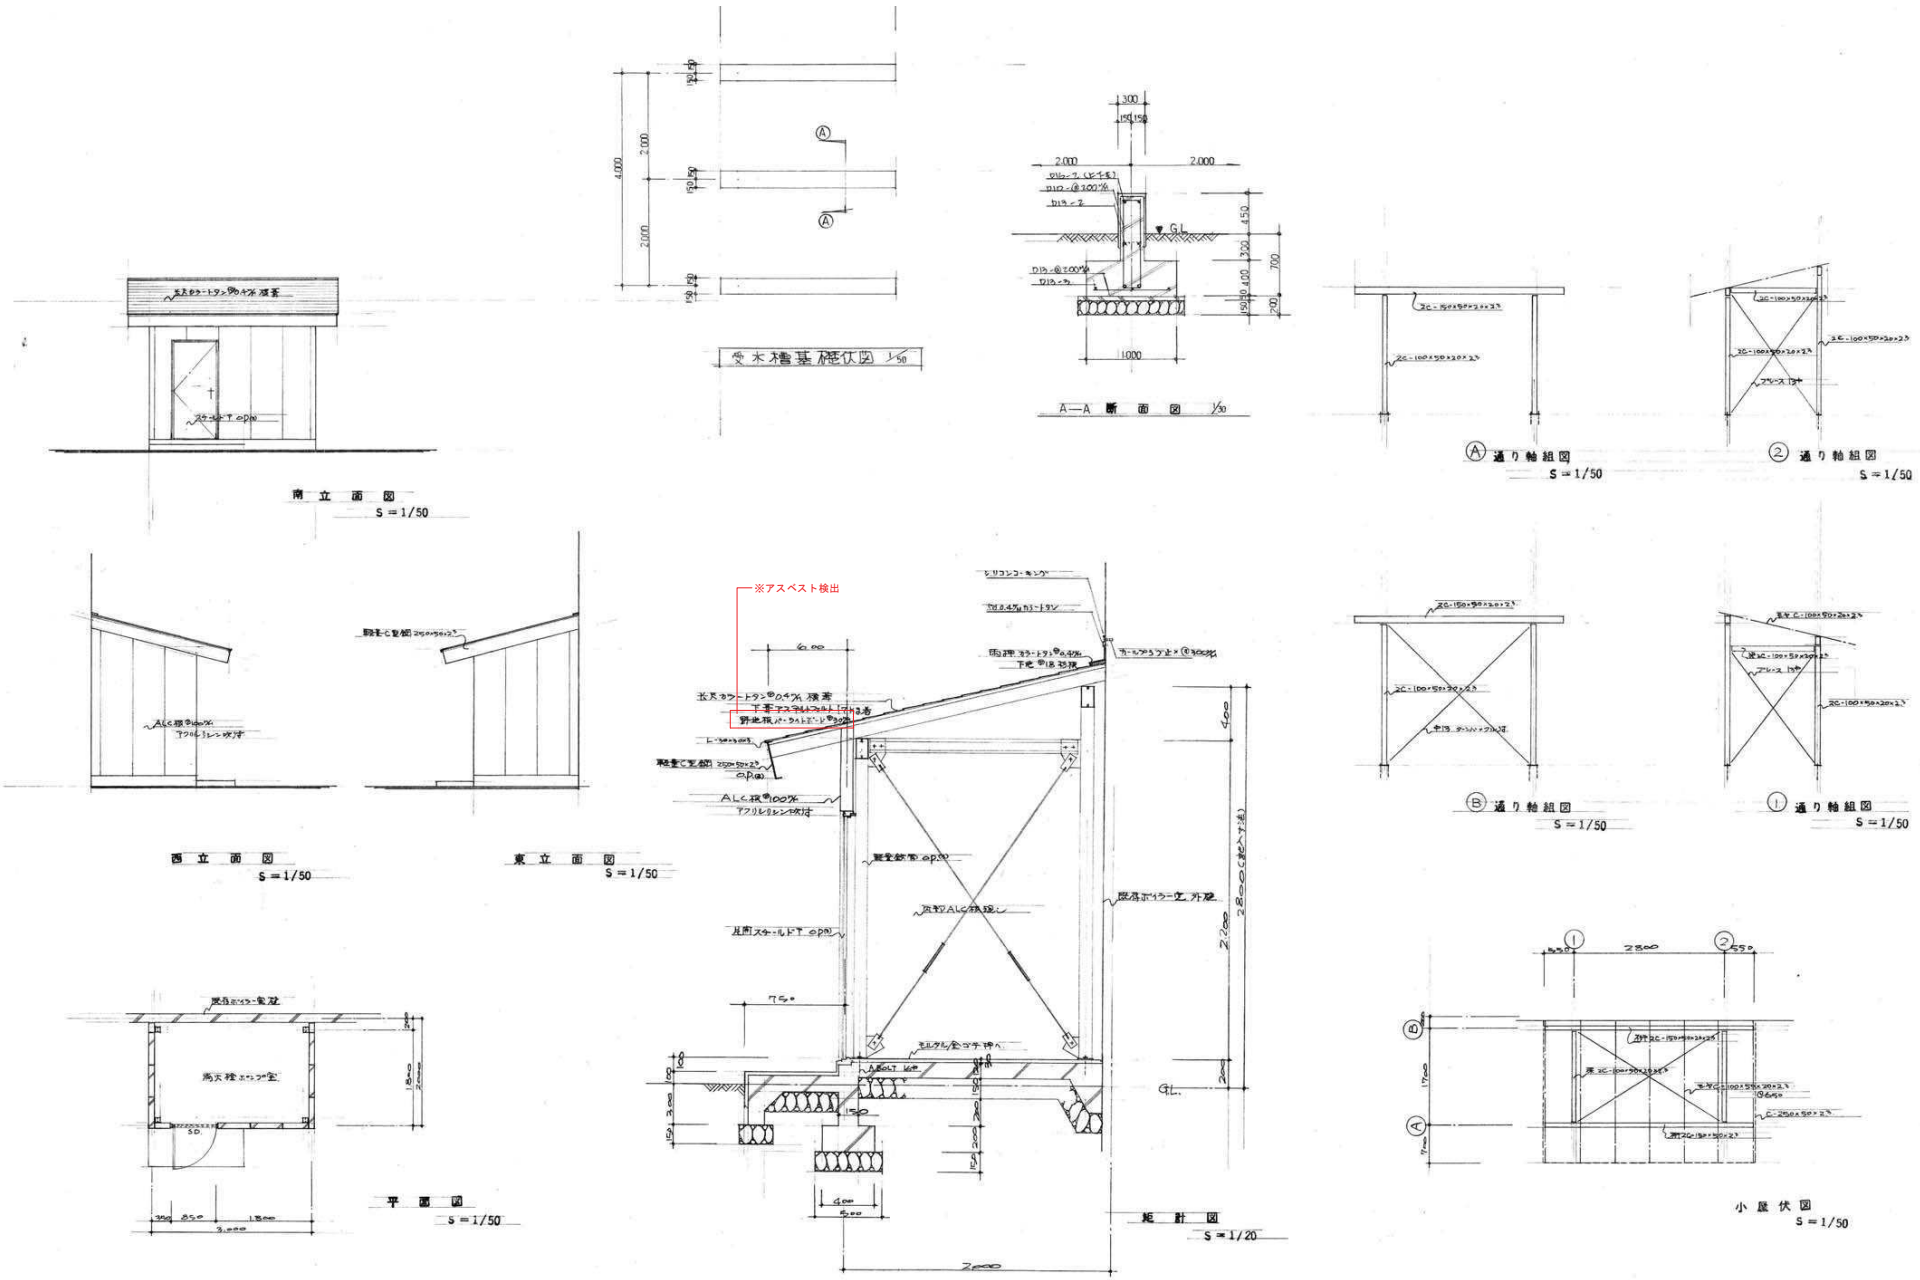


| | | | | | | | | | |
|---|---|---|---|---|---|---|---|---|---|
| 訂正 | 月 日 | 岩手県釜石市小佐野町2丁目4番15 TEL 0193-23-9970 Fax 0193-23-1120<br>(有)アルファーシステム<br>一級建築士事務所（岩手県知事）登録か（2704）第1003号　管理建築士<br>一級建築士　（大臣）登録　第234581号　柏舘　旨純 | 設計年月日<br>R4 10 15 | 設計 | 検図 | 承認印 | 工事名称<br>旧小佐野中学校解体工事 | | 設計番号<br>— |
| | | | | 製図<br>A 1 | 担当 | 承認年月日 | 図面名称<br>ポンプ室　各図 | 縮尺<br>1/50 (A1)<br>1/100 (A3) | 図面番号<br>K — 79 |

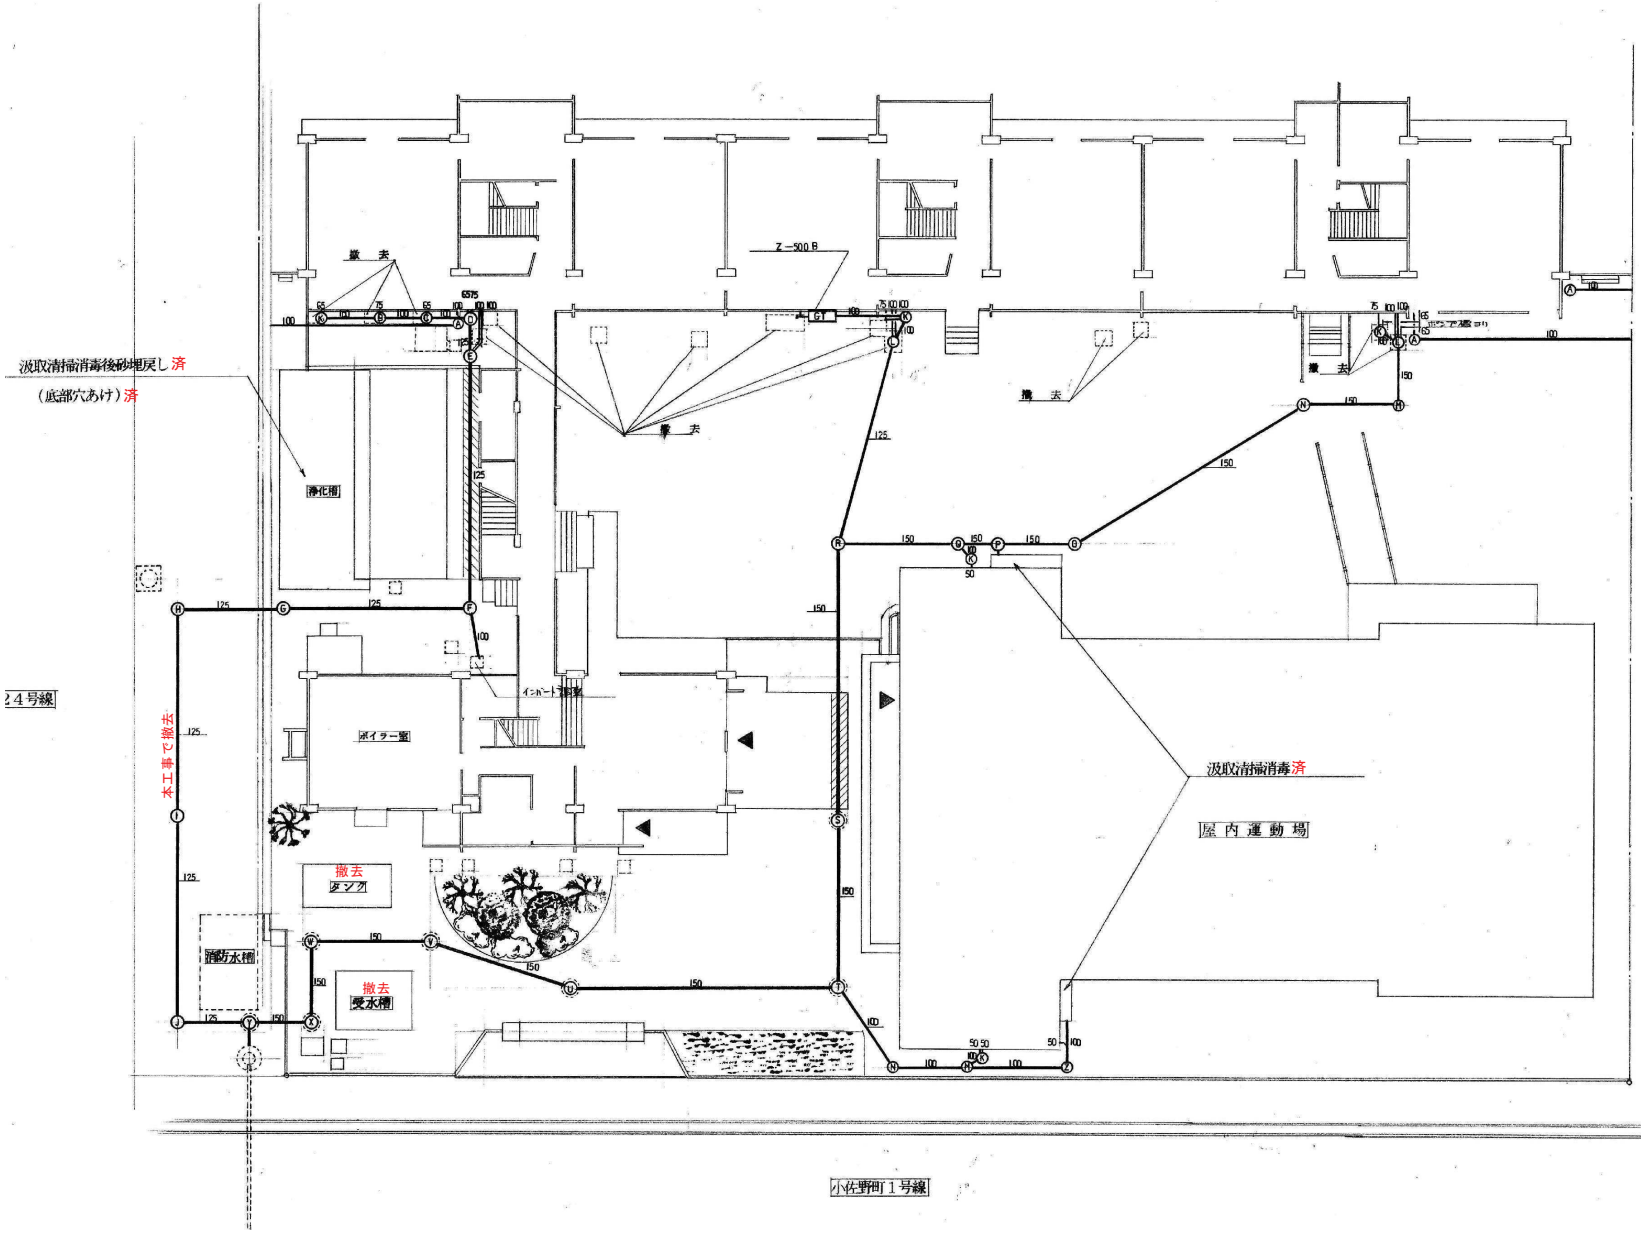


排水桝リスト

| | 記号 | 深さ | 蓋 | 個数 |
|---|---|---|---|---|
| A | 雨水桝 | 400 | MHB | 3 |
| B | RA－2 | 470 | 〃 | 1 |
| C | －3 | 540 | 〃 | 1 |
| D | RB | 610 | 〃 | 1 |
| E | SB | 670 | 〃 | 1 |
| F | 〃 | 960 | 〃 | 1 |
| G | 〃 | 1190 | 〃 | 1 |
| H | SA－2 | 450 | MHA | 1 |
| I | SB | 700 | 〃 | 1 |
| J | 〃 | 950 | 〃 | 1 |
| K | RA－1 | 400 | MHB | 5 |
| L | SA－2 | 450 | 〃 | 2 |
| M | －3 | 520 | 〃 | 2 |
| N | SB | 620 | 〃 | 2 |
| O | 〃 | 890 | 〃 | 1 |
| P | 〃 | 990 | 〃 | 1 |
| Q | 〃 | 1050 | 〃 | 1 |
| R | 〃 | 1160 | MHA | 1 |
| S | SC－4 | 1430 | 〃 | 1 |
| T | 〃 | 1610 | 〃 | 1 |
| U | 〃 | 1590 | 〃 | 1 |
| V | 〃 | 2040 | 〃 | 1 |
| W | 〃 | 2160 | MHB | 1 |
| X | 〃 | 2250 | 〃 | 1 |
| Y | 〃 | 1400 | MHA | 1 |
| Z | SA－1 | 400 | MHB | 1 |
| | | | | |

| | | | | | | | |
|---|---|---|---|---|---|---|---|
| 訂正 | 月 ● 日 | 岩手県釜石市小佐野町2丁目4番15 TEL 0193-23-9970 Fax 0193-23-1120<br>(有)アルファーシステム<br>一級建築士事務所（岩手県知事）登録か（2704）第1003号　管理建築士<br>一級建築士　（大臣）登録　第２３４５８１号　柏舘　旨純 | 設計年月日 R4 ● 10 ● 15 | 設計 | 検図 | 承認印 | 工事名称 旧小佐野中学校解体工事 | 設計番号 — |
| | ● | | | 製図 A1 | 照査 | 承認年月日 ● ● | 図面名称 北東校舎　配管図（1） | 縮尺 1/200 (A1) 1/400 (A2) | 図面番号 K — 80 |
| | ● | | | | | | | | |

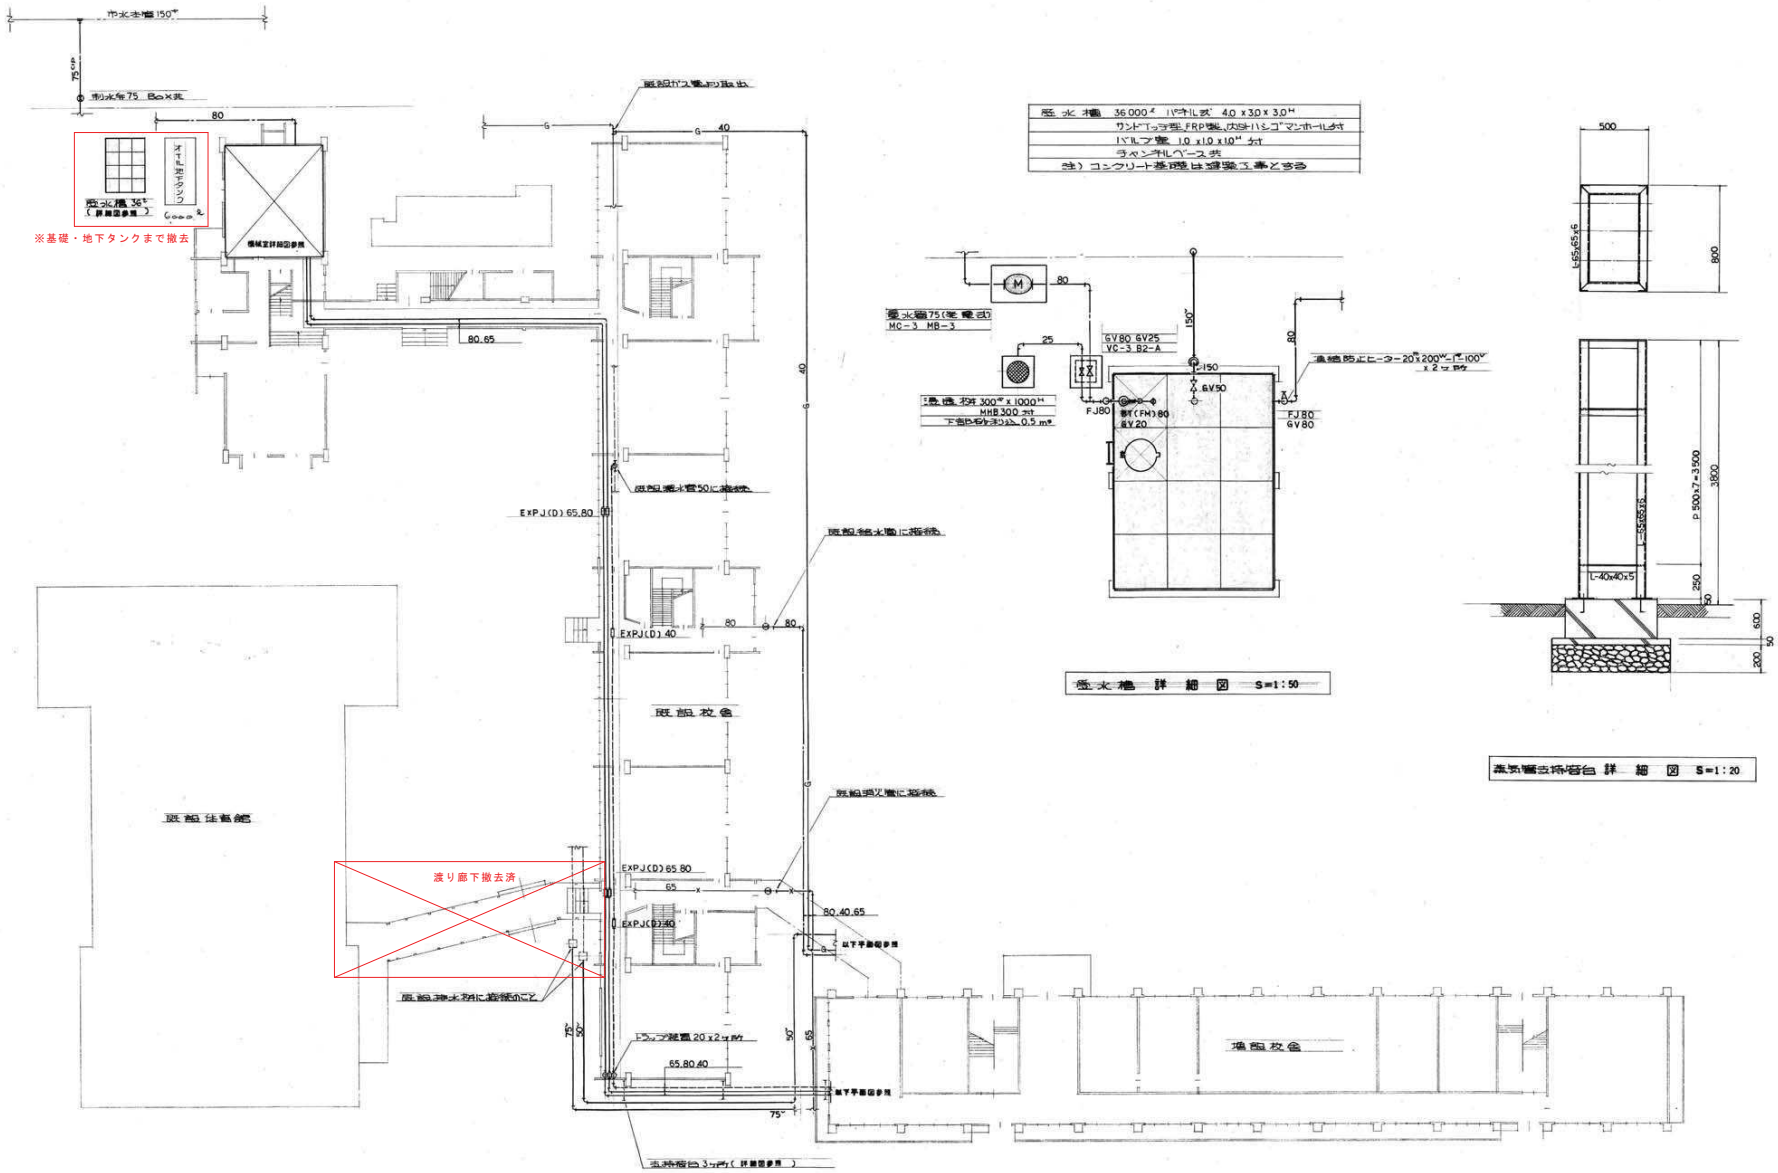


| | | | | | | | | | |
|---|---|---|---|---|---|---|---|---|---|
| 訂正 | 月 日 | | 岩手県釜石市小佐野町2丁目4番15 TEL 0193-23-9970 Fax 0193-23-1120<br>㈲アルファーシステム<br>一級建築士事務所（岩手県知事）登録か（2704）第1003号 管理建築士<br>一級建築士 （大臣）登録 第234581号 柏舘 旨緒 | 設計年月日<br>R4 10 15 | 設計 | 検図 | 承認印 | 工事名称<br>旧小佐野中学校解体工事 | 設計番号<br>— |
| | | | | | 製図<br>A 1 | 担当 | 承認年月日 | 図面名称<br>北東校舎 配管図（2） | 縮尺<br>1/200 (A1)<br>1/400 (A3) |
| | | | | | | | | | 図面番号<br>K — 81 |

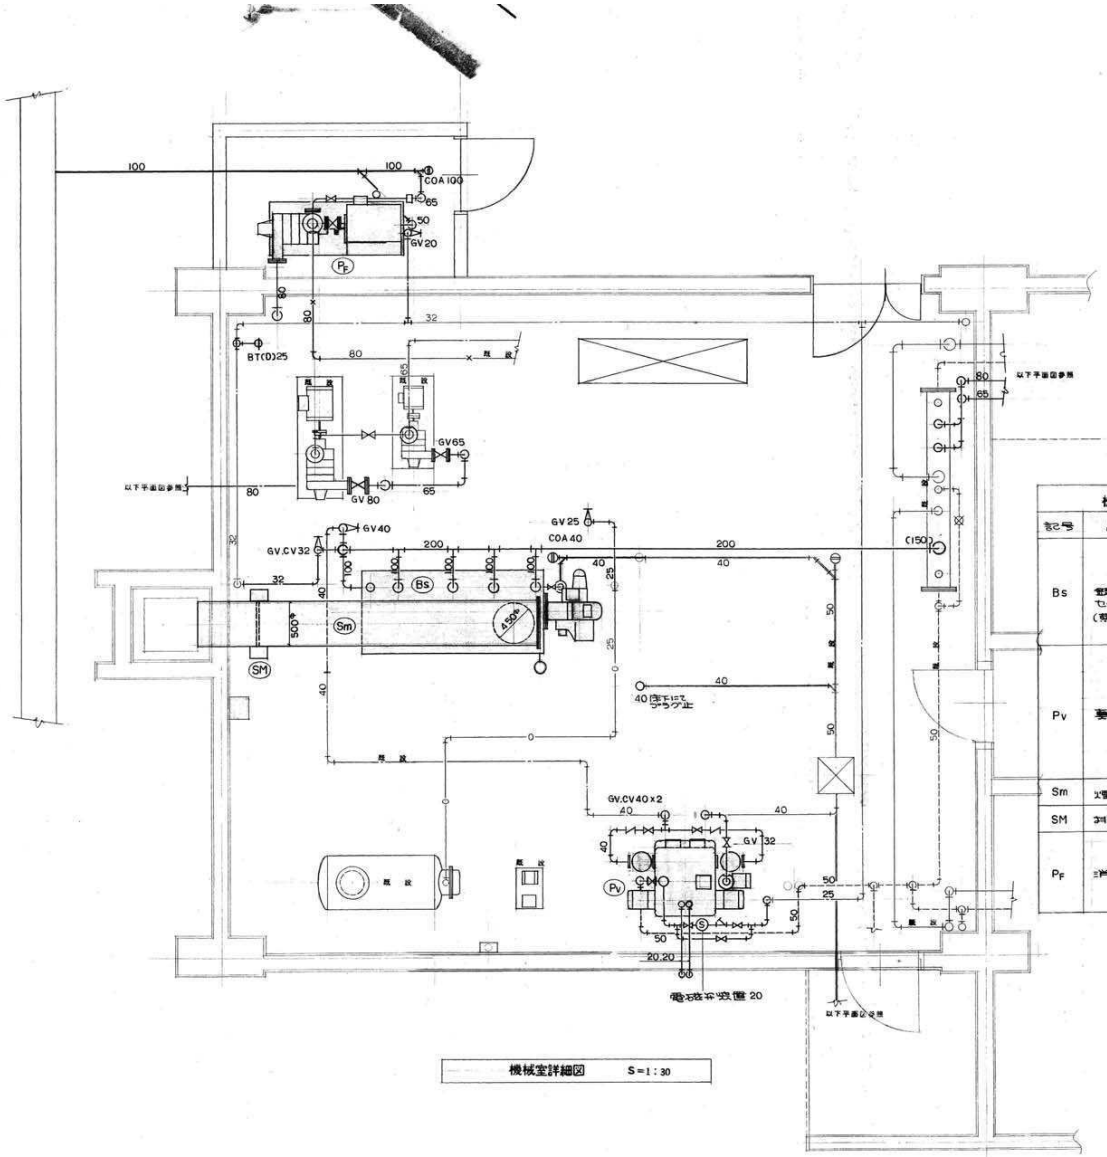


機械室詳細図　S=1:30

| 機器表 | | | |
|---|---|---|---|
| 記号 | 品名 | 型式、仕様 | コンクリート基礎 |
| Bs | 鋳鉄製セクショナルボイラ（蒸気用） | 定格出力 750,000 kcal/H、A重油焚 100.5 l/H 相当放熱面積 850EDR | H=200 |
| | | 伝熱面積 13.8 m² 温水容量 748 l、オイルバーナ 3φ-200V-1.1 kW | |
| | | 全自動運転用制御盤付 | |
| | | （既存ボイラ 602,900 kcal/H を撤去の上新設） | |
| Pv | 真空給水ポンプ | 等価放熱面積 1,200 m² ボイラ水位制御型 複式 | H=300 |
| | | 真空ポンプ 200 l/min × 250 mmHg × 0.75 kW × 2 | |
| | | 給水ポンプ 70 l/min × 1.2 kg/cm² × 0.75 kW × 2 | |
| | | 排水ポンプ 35 l/min × 0.5 kg/cm² × 0.4 kW × 1 | |
| | | （既存真空給水ポンプ 700 m² を撤去の上新設） | |
| Sm | 煙導 | 500φ-4.5 ℓ　450φ-4.5 ℓ | |
| SM | 排煙濃度計 | 投光器（フシン付）、受光器、指示計共 AC100V-180VA | |
| $P_F$ | 消火ポンプユニット | 80φ × 750 l/min × 70 m × 15.0 kW GV、CV、PV電磁弁 80 | H=300 |
| | | 流量計（直柄式）呼水水槽 100 l（温水警報用フロートスイッチ付） | |
| | | 他付属品付 | |

| 訂正 | 月 日 |
|---|---|
| | |
| | |
| | |


岩手県釜石市小佐野町2丁目4番15 TEL 0193-23-9970 Fax 0193-23-1120
㈲アルファーシステム
一級建築士事務所（岩手県知事）登録か（2704）第1003号　管理建築士
一級建築士　（大臣）登録　第234581号　柏舘　旨緒


| 設計年月日 | 設計 | 検図 | 承認印 | 工事名称 | 設計番号 |
|---|---|---|---|---|---|
| R4 10 15 | | | | 旧小佐野中学校解体工事 | — |
| | 製図 A1 | 担当 | 承認年月日 | 図面名称 北東校舎 ボイラー室 配管図 | 縮尺 1/100 (A1) 1/200 (A3) |
| | | | | | 図面番号 K — 82 |

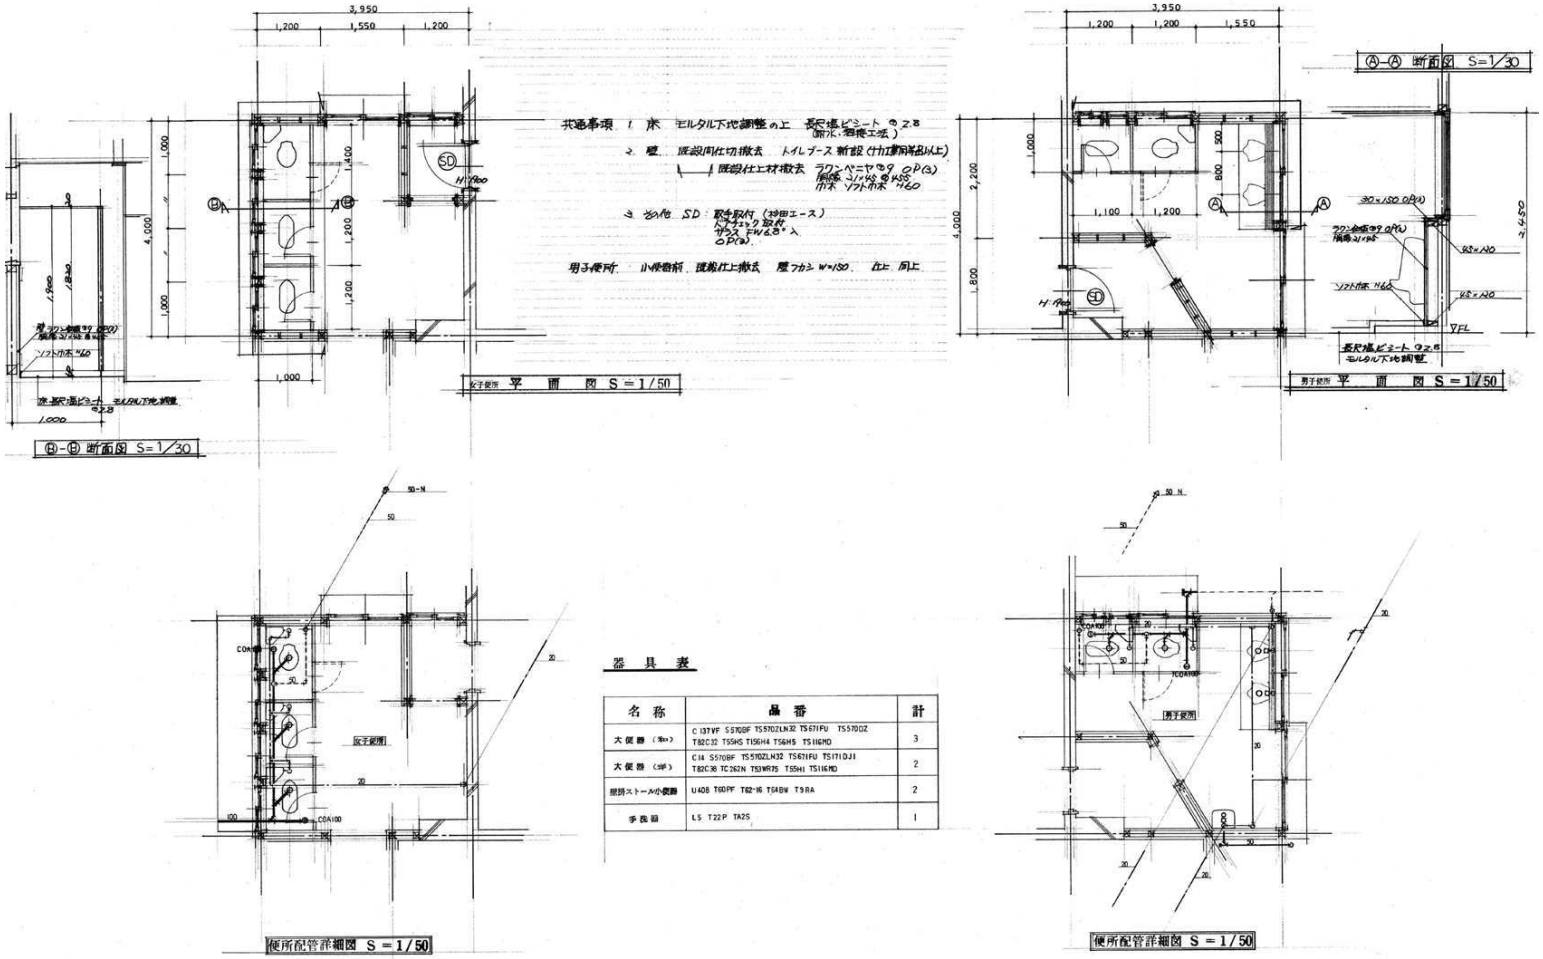


## 器具表

| 名称 | 品番 | 計 |
|---|---|---|
| 大便器（洋） | C 137VF S570BF TS570ZLN32 TS671FU TS570DZ T82C32 TS5HS TS5GH4 TS6H5 TS116MD | 3 |
| 大便器（洋） | C 14 S570BF TS570ZLN32 TS671FU TS171DJ1 T82C30 TC262N TS1WR75 TS5H1 TS116MD | 2 |
| 壁掛ストール小便器 | U408 T60PF T82-16 T94BW T9RA | 2 |
| 手洗器 | L5 T22P TA2S | 1 |

| | | | | | | | | |
|---|---|---|---|---|---|---|---|---|
| 訂正 | 月 日 | 岩手県釜石市小佐野町2丁目4番15 TEL 0193-23-9970 Fax 0193-23-1120 (有)アルファーシステム 一級建築士事務所（岩手県知事）登録か（2704）第1003号 管理建築士 一級建築士 （大臣）登録 第234581号 柏舘 旨綾 | 設計年月日 R4 10 15 | 設計 | 検図 | 承認印 | 工事名称 旧小佐野中学校解体工事 | 設計番号 — |
| | | | 製図 A1 | 担当 | 承認年月日 | 図面名称 北東校舎 トイレ 配管図 | 縮尺 1/100 (A1) 1/200 (A3) | 図面番号 K — 83 |

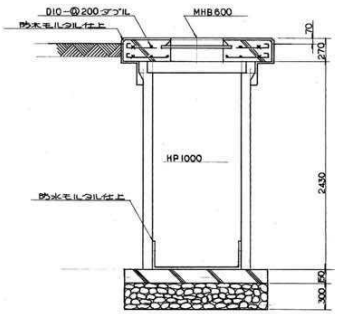


排水槽 詳細図 S=1:30

| 機器表 | | |
|---|---|---|
| 汚水水中ポンプ | 50φ x 150 ℓ/min x 12 m x 0.75 kw 3φ-200V 自動交互運転(自動運転 6V CV 他ポンプ隣島共) | 2 |
| 排水槽 | HP1000 x 2430H MHB600ポ 上部スラブ耐荷重、下部防水モルタル仕上 | 1 |
| 弁 Box | VC-5 B2-B | 1 |

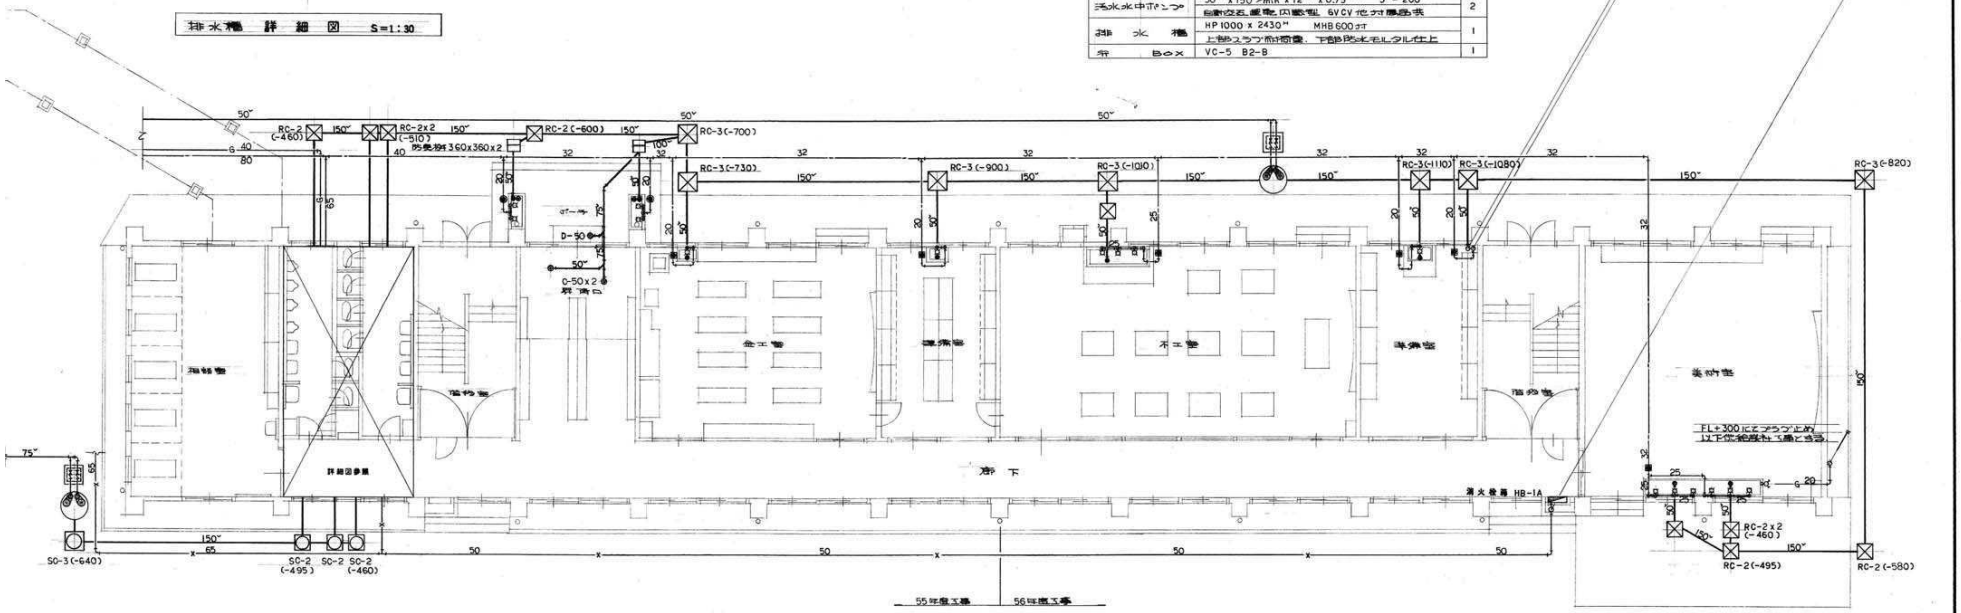


| 機器表 | | |
|---|---|---|
| 汚水汚物用 水中ポンプ | 50φ x 150 ℓ/min x 13 m x 1.5 kw 3φ-200V (自動交互運転) 6V CV 他ポンプ隣島共 | 2 |
| 排水槽 | HP1000 x 2430H MHB600ポ 上部スラブ耐荷重、下部防水モルタル仕上 | 1 |
| 弁 Box | VC-5 B2-B | 1 |

| 器具表 | | |
|---|---|---|
| 自在水栓 | T30ARW13 | 12 |
| 万能水栓 | T200SW13 | 4 |
| 水道栓 | MT32 x 600 | 1 |
| 水道栓 | MT25 x 600 | 1 |
| 水道栓 | MT20 x 600 | 6 |
| 金属Box | B-1、HP200 | 2 |
| アルミハッチ | 200 x 200 | 6 |
| 排水目皿 | D-50 | 2 |
| 表栓 | SNA50 | 2 |
| プラスタートラップ | T9-50 (木工、美術室) | 3 |
| 掃除口付トラップ | T14AA-40 | 3 |
| 双口ヤナ栓 | 15x10 | 1 |

1階平面図 S=1:100

| | | | | | | | | | |
|---|---|---|---|---|---|---|---|---|---|
| 訂正 | 月 日 | 岩手県釜石市小佐野町2丁目4番15 TEL 0193-23-9970 Fax 0193-23-1120 (有)アルファーシステム 一級建築士事務所(岩手県知事)登録か(2704)第1003号 管理建築士 一級建築士 (大臣)登録 第234581号 柏舘 旨綿 | 設計年月日 R4 10 15 | 設計 | 検図 | 承認印 | 工事名称 旧小佐野中学校解体工事 | | 設計番号 — |
| | | | | 製図 A1 | 担当 | 承認年月日 | 図面名称 西側校舎 1階 配管図 | 縮尺 1/100 (A1) 1/200 (A3) | 図面番号 K — 84 |

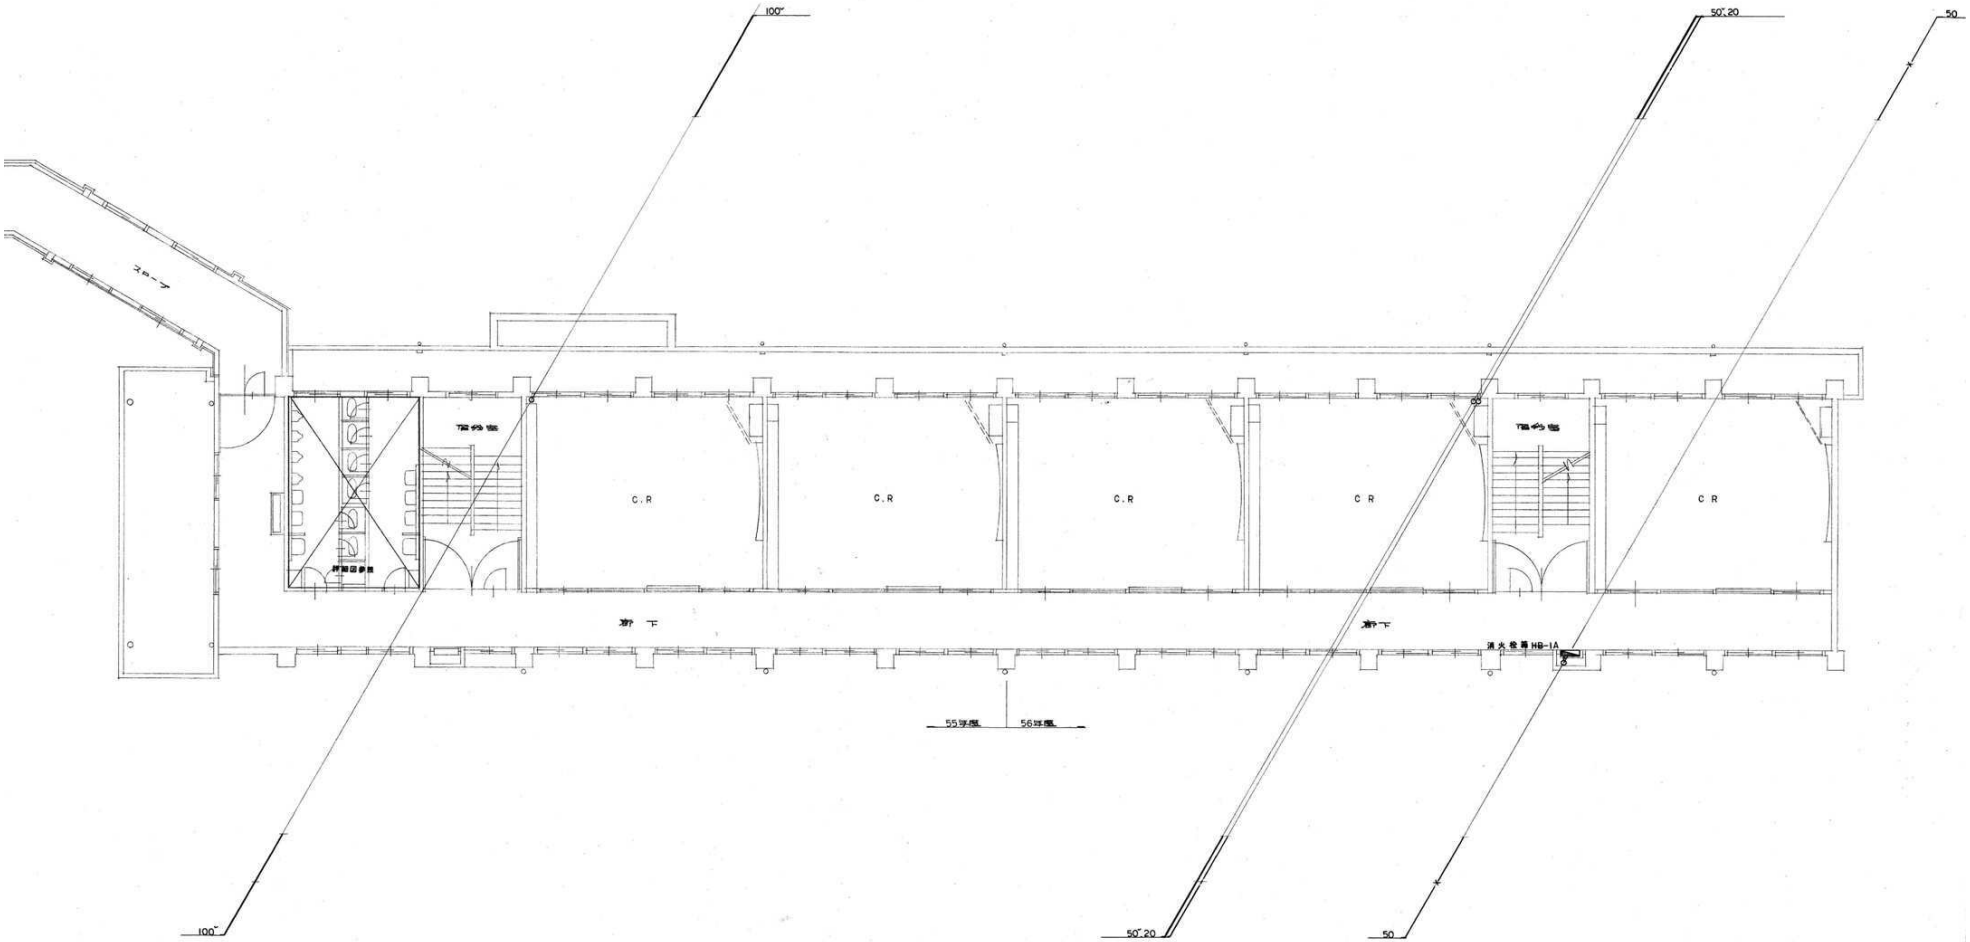


2 階 平 面 図 S=1:100

| | | | | | | | | | |
|---|---|---|---|---|---|---|---|---|---|
| 訂正 | 月 日 | 岩手県釜石市小佐野町2丁目4番15 TEL 0193-23-9970 Fax 0193-23-1120<br>㈲アルファーシステム<br>一級建築士事務所（岩手県知事）登録か（2704）第1003号 管理建築士<br>一級建築士 （大臣）登録 第234581号 柏舘 旨統 | 設計年月日<br>R4 10 15 | 設計 | 検図 | 承認印 | 工事名称<br>旧小佐野中学校解体工事 | | 設計番号<br>— |
| | | | | 製図<br>A1 | 担当 | 承認年月日 | 図面名称<br>西側校舎 2階 配管図 | 縮尺<br>1/100 (A1)<br>1/200 (A3) | 図面番号<br>K — 85 |

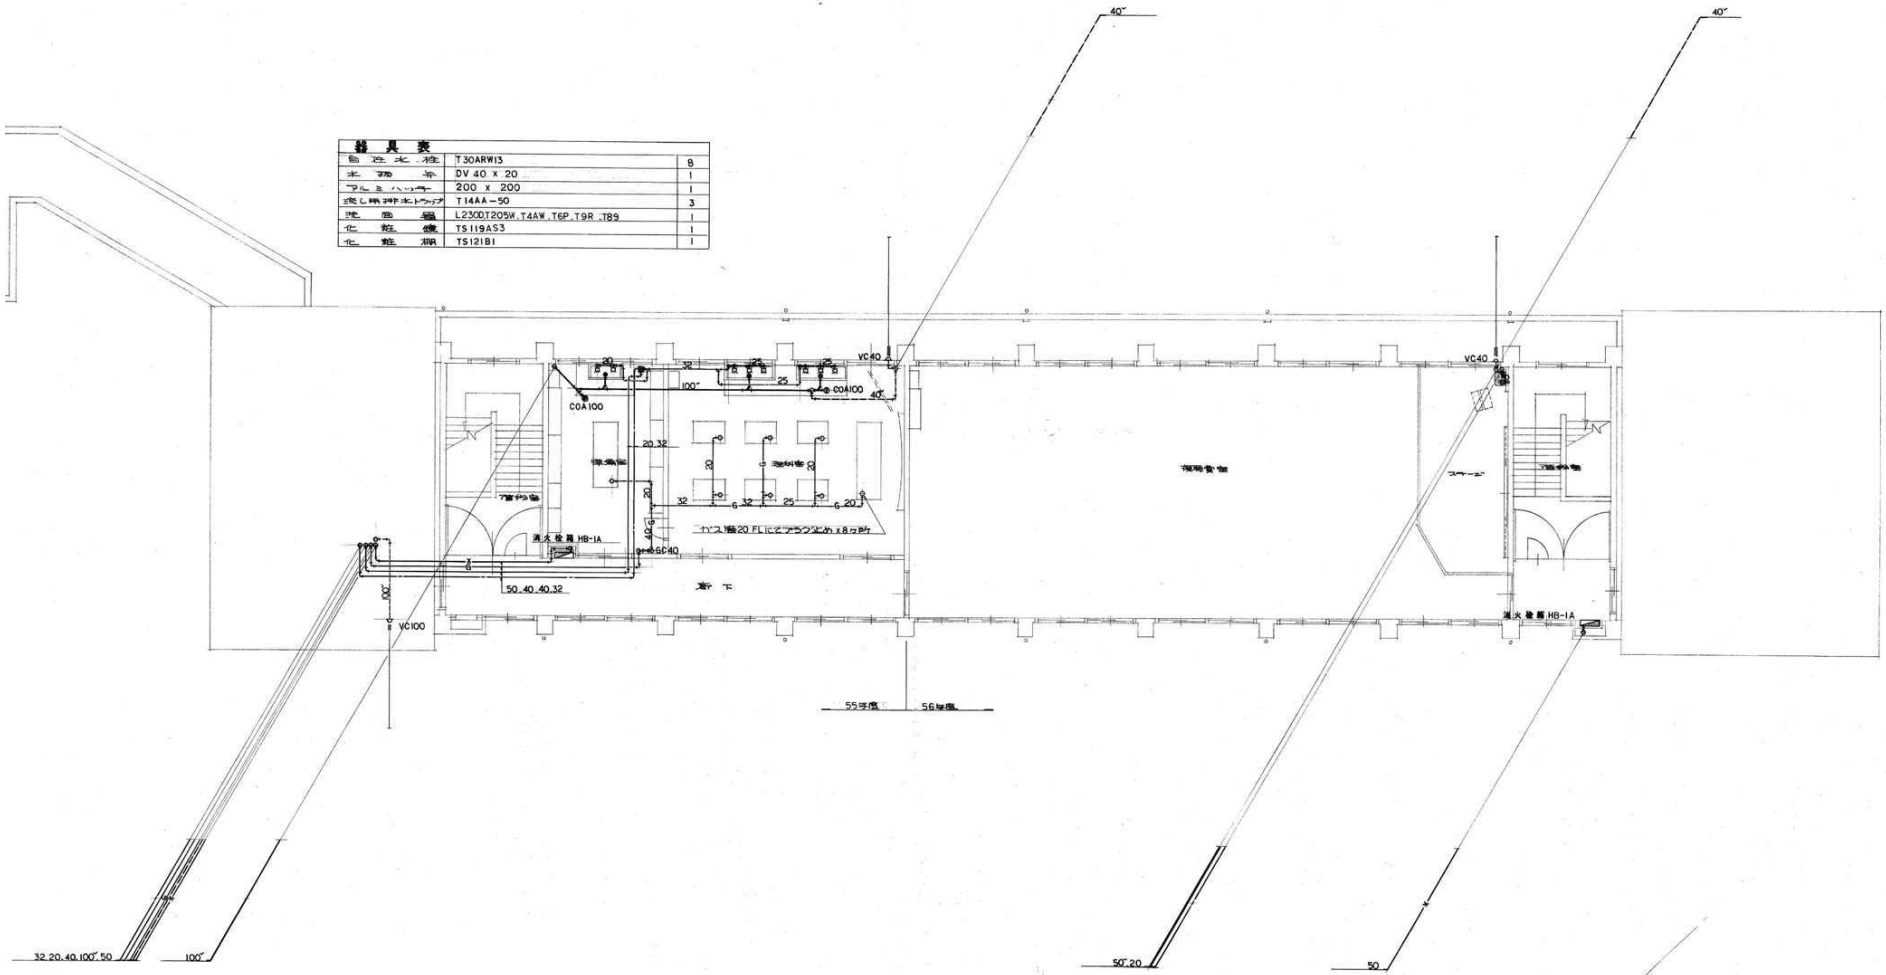
40°
40°
VC40
VC40
COA100
COA100
40°
100°
20.32
32
25
20
32
25
20
32
25
20
20
20

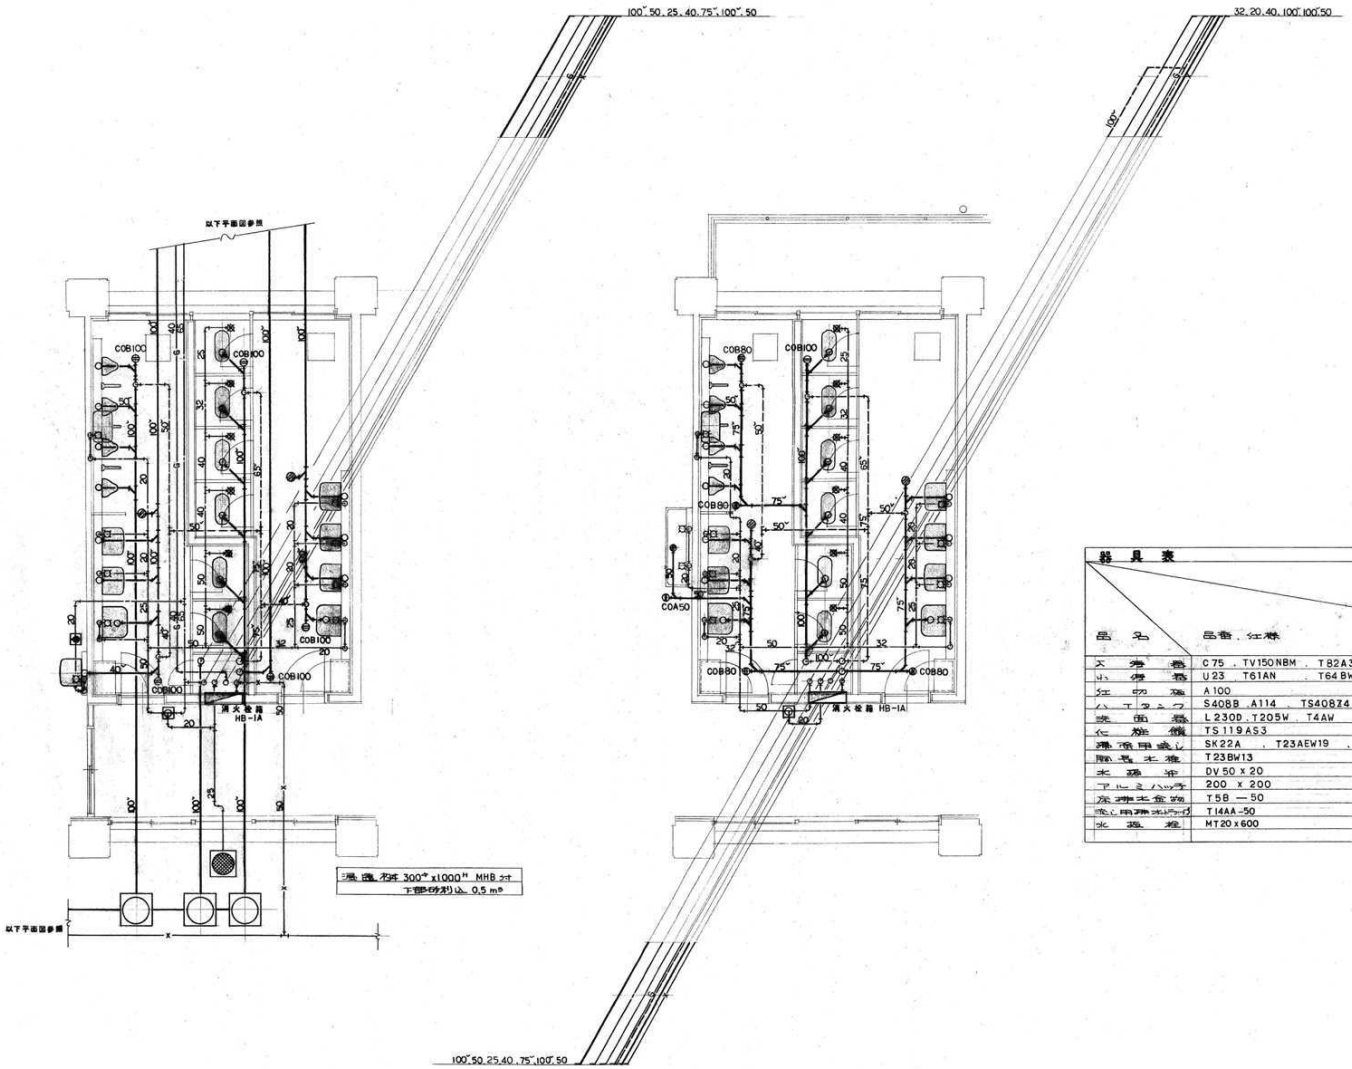


1 階 便所詳細図 S=1:50

2 階 便所詳細図 S=1:50

**器具表**

| 品名 | 品番、仕様 | 1F 便所 | 1F 福祉室 | 2F 便所 | 2F 部下 | 合計 |
|---|---|---|---|---|---|---|
| 大便器 | C75 . TV150NBM . T82A32 . T80L32 . TS116R | 6 | | 6 | | 12 |
| 小便器 | U23 . T61AN . T64BW . T62−16 . TA2S | 4 | | 4 | | 8 |
| 仕切板 | A100 | 3 | | 3 | | 6 |
| ハエタンク | S408B . A114 . TS408Z4 . TC48S . TB27CR13 T55AVW | 1 | | 1 | | 2 |
| 洗面器 | L230D . T205W . T4AW . T6 . T9R . T8C | 5 | 1 | 5 | | 11 |
| 化粧鏡 | TS119AS3 | 5 | 1 | 5 | | 11 |
| 爆流用流し | SK22A . T23AEW19 . T37SN TK22 . T9R | 2 | | 2 | | 4 |
| 腰長水栓 | T23BW13 | | | | 2 | 2 |
| 水抜栓 | DV50 x 20 | 1 | | 1 | | 2 |
| アルミハッチ | 200 x 200 | 1 | 1 | 1 | | 3 |
| 床排水金物 | T5B −50 | 2 | | 2 | | 4 |
| 流し用排水トラップ | T14AA−50 | | | | 1 | 1 |
| 水抜栓 | MT20 x 600 | | 1 | | | 1 |

| 訂正 | 月 日 |
|---|---|
| | |
| | |
| | |


岩手県釜石市小佐野町2丁目4番15 TEL 0193-23-9970 Fax 0193-23-1120
㈲アルファーシステム
一級建築士事務所（岩手県知事）登録か（2704）第1003号 管理建築士
一級建築士 （大臣）登録 第234581号 柏舘 旨緒


| 設計年月日 | 設計 | 検図 | 承認印 | 工事名称 | 設計番号 |
|---|---|---|---|---|---|
| R4 10 15 | | | | 旧小佐野中学校解体工事 | — |
| | 製図 A1 | 担当 | 承認年月日 | 図面名称 西側校舎 トイレ 配管図 | 縮尺 1/100 (A1) 1/200 (A3) |
| | | | | | 図面番号 K — 87 |

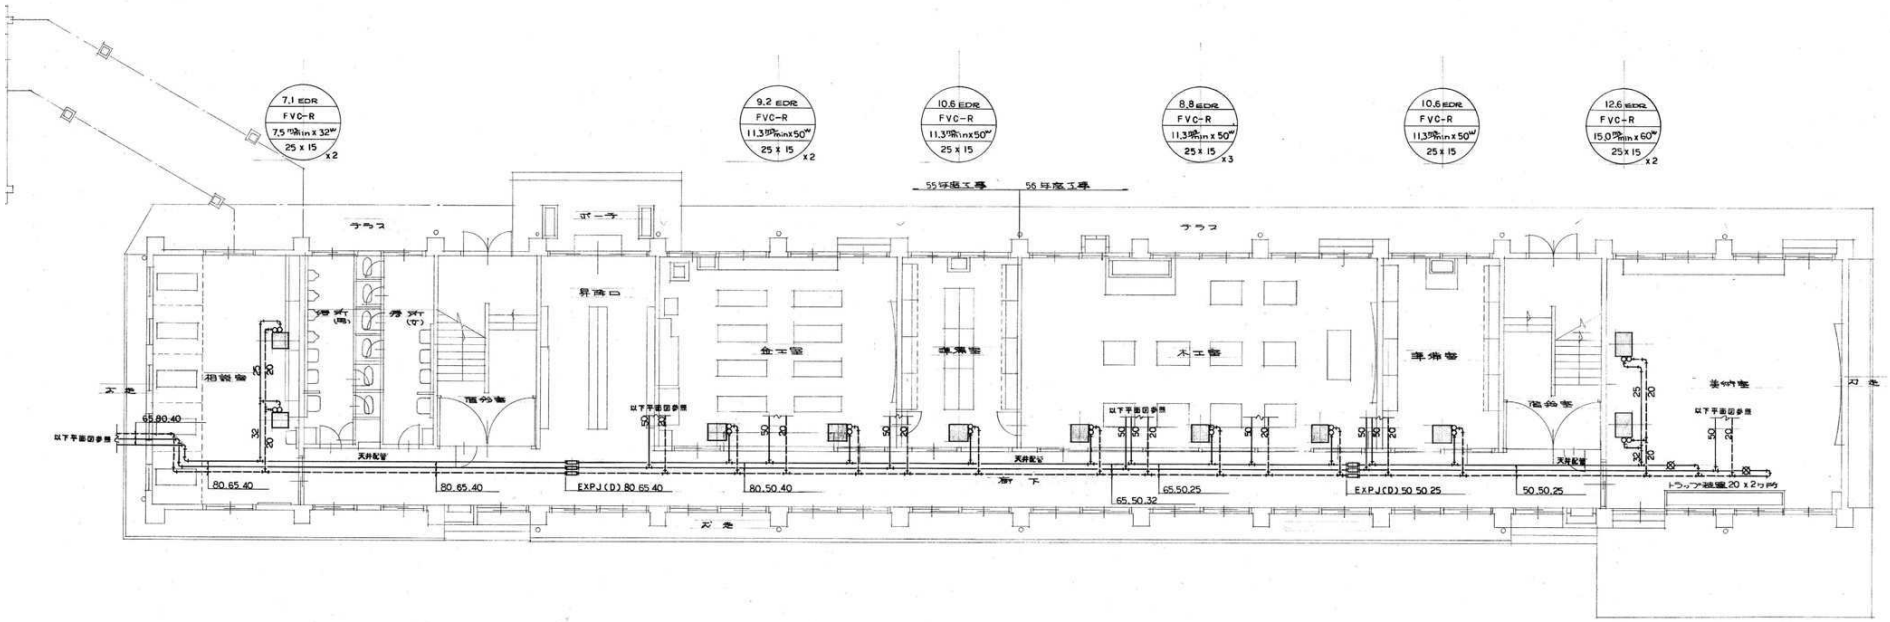


1 階 平 面 図 S=1:100

| | | | | | | | | | |
|---|---|---|---|---|---|---|---|---|---|
| 訂正 | 月 日 | 岩手県釜石市小佐野町2丁目4番15 TEL 0193-23-9970 Fax 0193-23-1120<br>㈲アルファーシステム<br>一級建築士事務所（岩手県知事）登録か（2704）第1003号 管理建築士<br>一級建築士 （大臣）登録 第234581号 柏舘 旨統 | 設計年月日<br>R4 10 15 | 設計 | 検図 | 承認印 | 工事名称<br>旧小佐野中学校解体工事 | 設計番号<br>— | |
| | | | 製図<br>A 1 | 担当 | 承認年月日 | 図面名称<br>西側校舎 1階 暖房配管図 | 縮尺<br>1/100 (A1)<br>1/200 (A3) | 図面番号<br>K — 88 | |

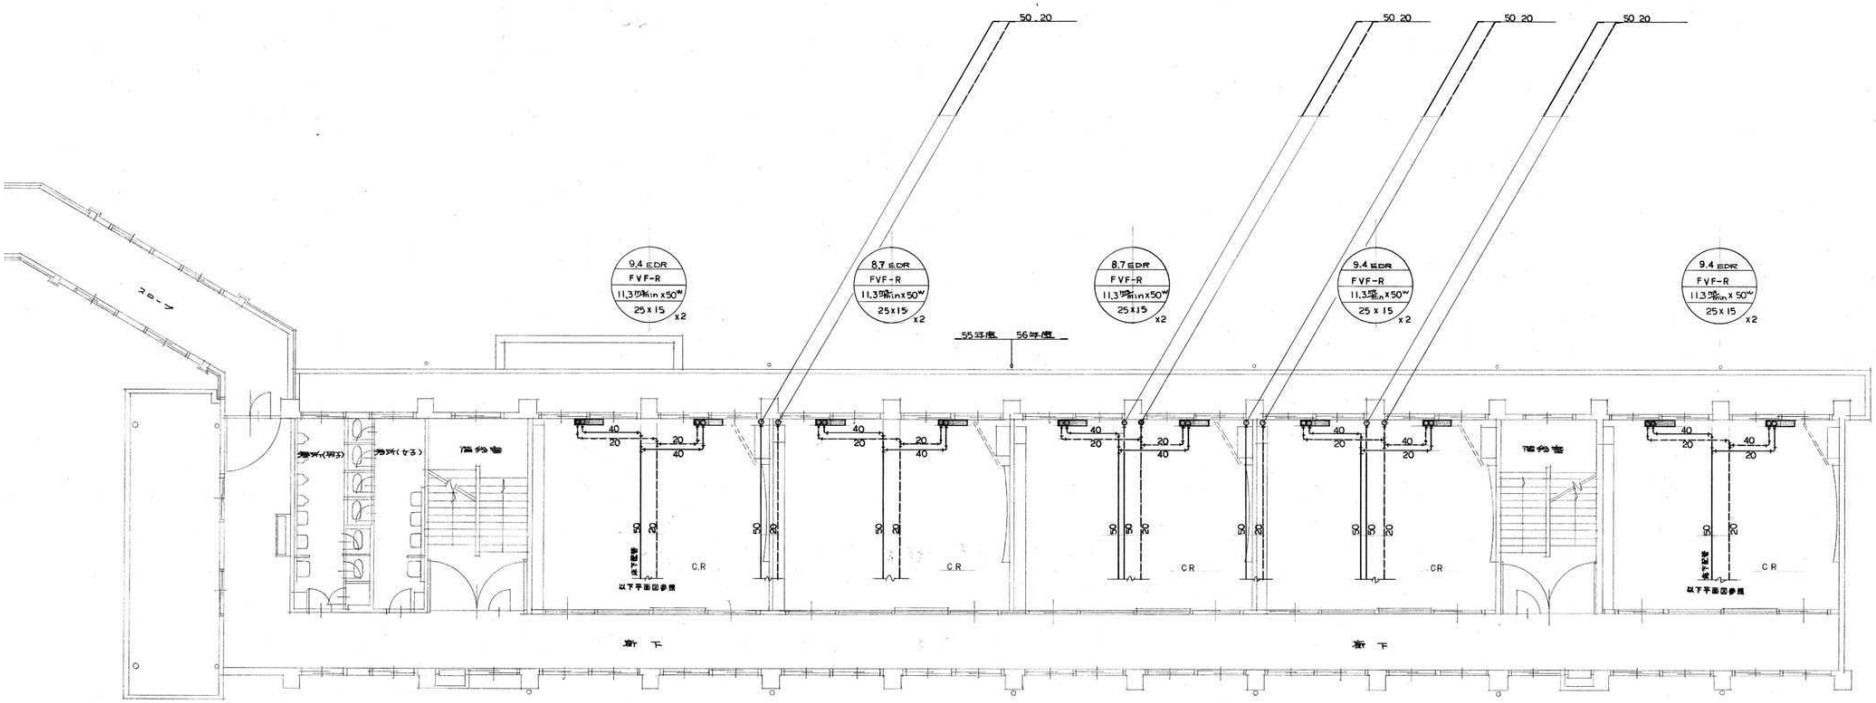


2 階 平 面 図 S=1:100

| | | | | | | | | | |
|---|---|---|---|---|---|---|---|---|---|
| 訂正 | 月 日 | 岩手県釜石市小佐野町2丁目4番15 TEL 0193-23-9970 Fax 0193-23-1120<br>(有)アルファーシステム<br>一級建築士事務所（岩手県知事）登録か（2704）第1003号 管理建築士<br>一級建築士 （大臣）登録 第234581号 柏舘 旨統 | 設計年月日<br>R4 10 15 | 設計 | 検図 | 承認印 | 工事名称<br>旧小佐野中学校解体工事 | | 設計番号<br>— |
| | | | | 製図<br>A 1 | 担当 | 承認年月日 | 図面名称<br>西側校舎 2階 暖房配管図 | 縮尺<br>1/100 (A1)<br>1/200 (A3) | 図面番号<br>K — 89 |

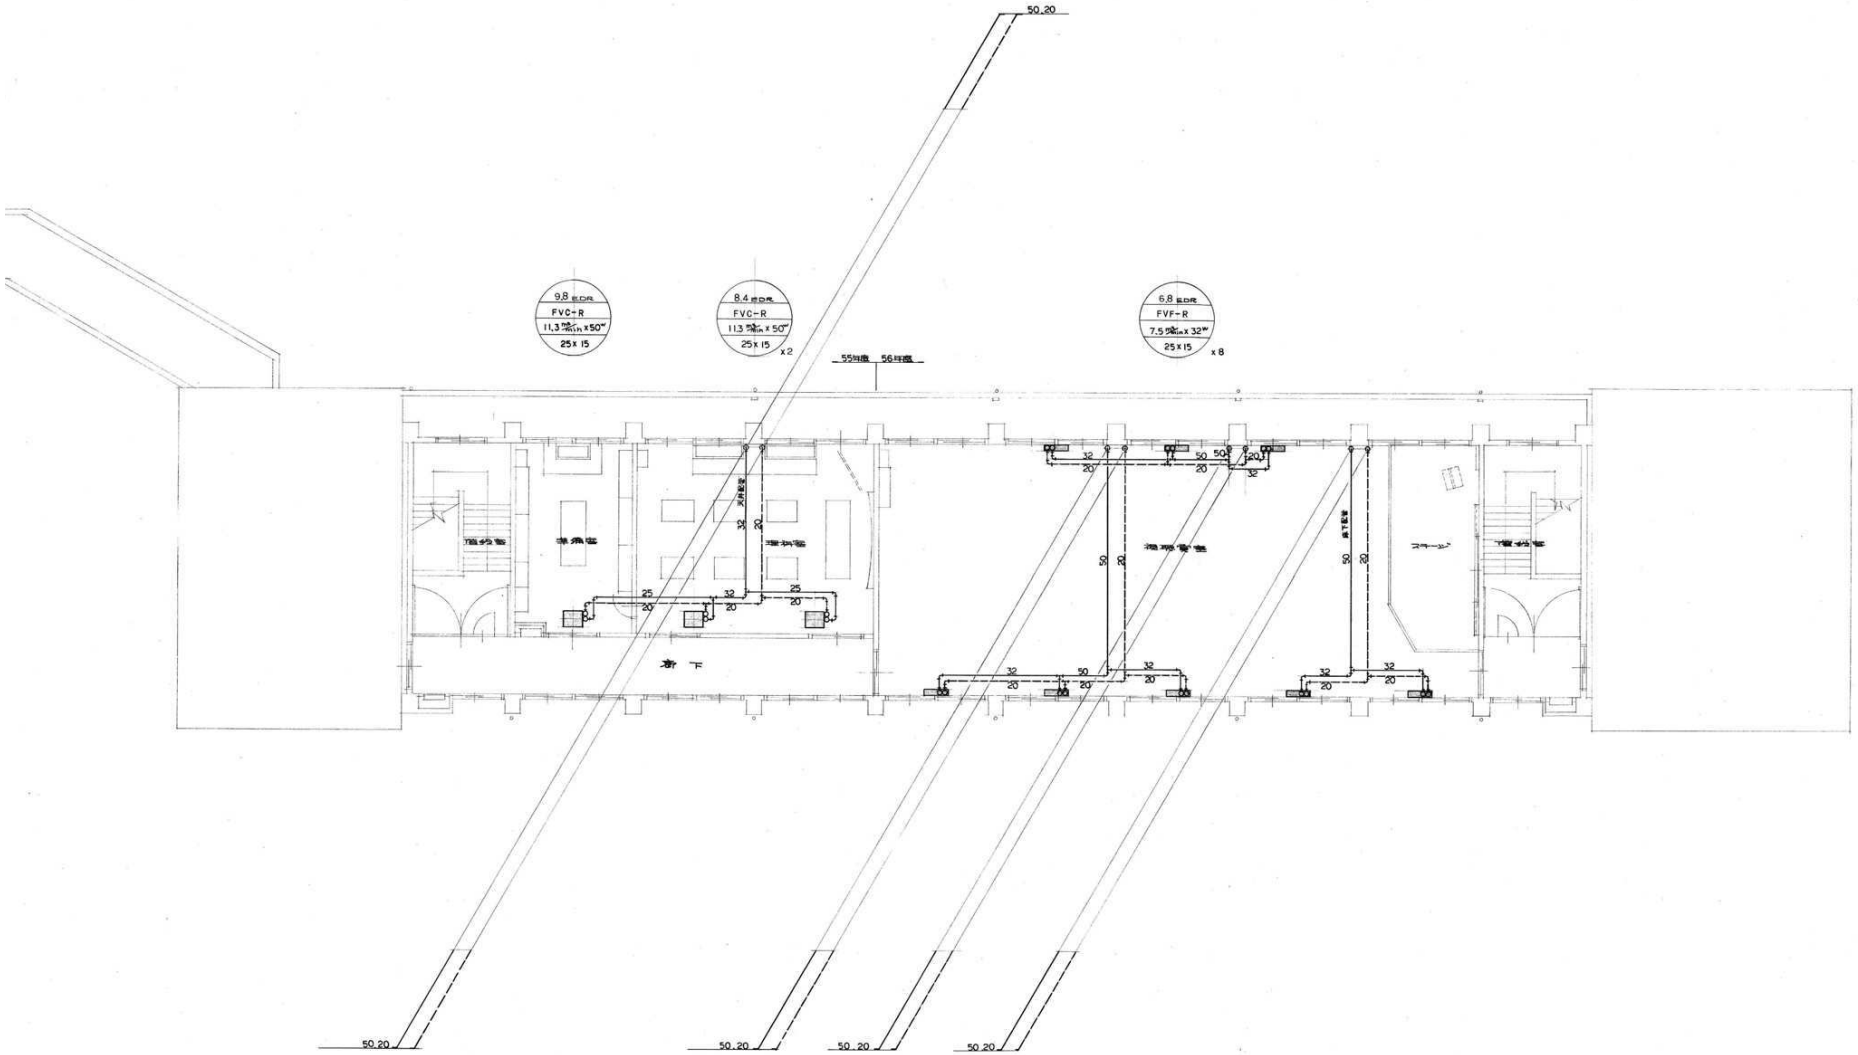


3 階 平 面 図 S=1:100

| | | | | | | | | |
|---|---|---|---|---|---|---|---|---|
| 訂正 | 月 日 | 岩手県釜石市小佐野町2丁目4番15 TEL 0193-23-9970 Fax 0193-23-1120<br>㈲アルファーシステム<br>一級建築士事務所（岩手県知事）登録か（2704）第1003号 管理建築士<br>一級建築士 （大臣）登録 第234581号 柏舘 旨統 | 設計年月日 R4 10 15 | 設計 | 検図 | 承認印 | 工事名称 旧小佐野中学校解体工事 | 設計番号 — |
| | | | | 製図 A1 | 担当 | 承認年月日 | 図面名称 西側校舎 3階 暖房配管図 | 縮尺 1/100 (A1) 1/200 (A3) |
| | | | | | | | | 図面番号 K — 90 |

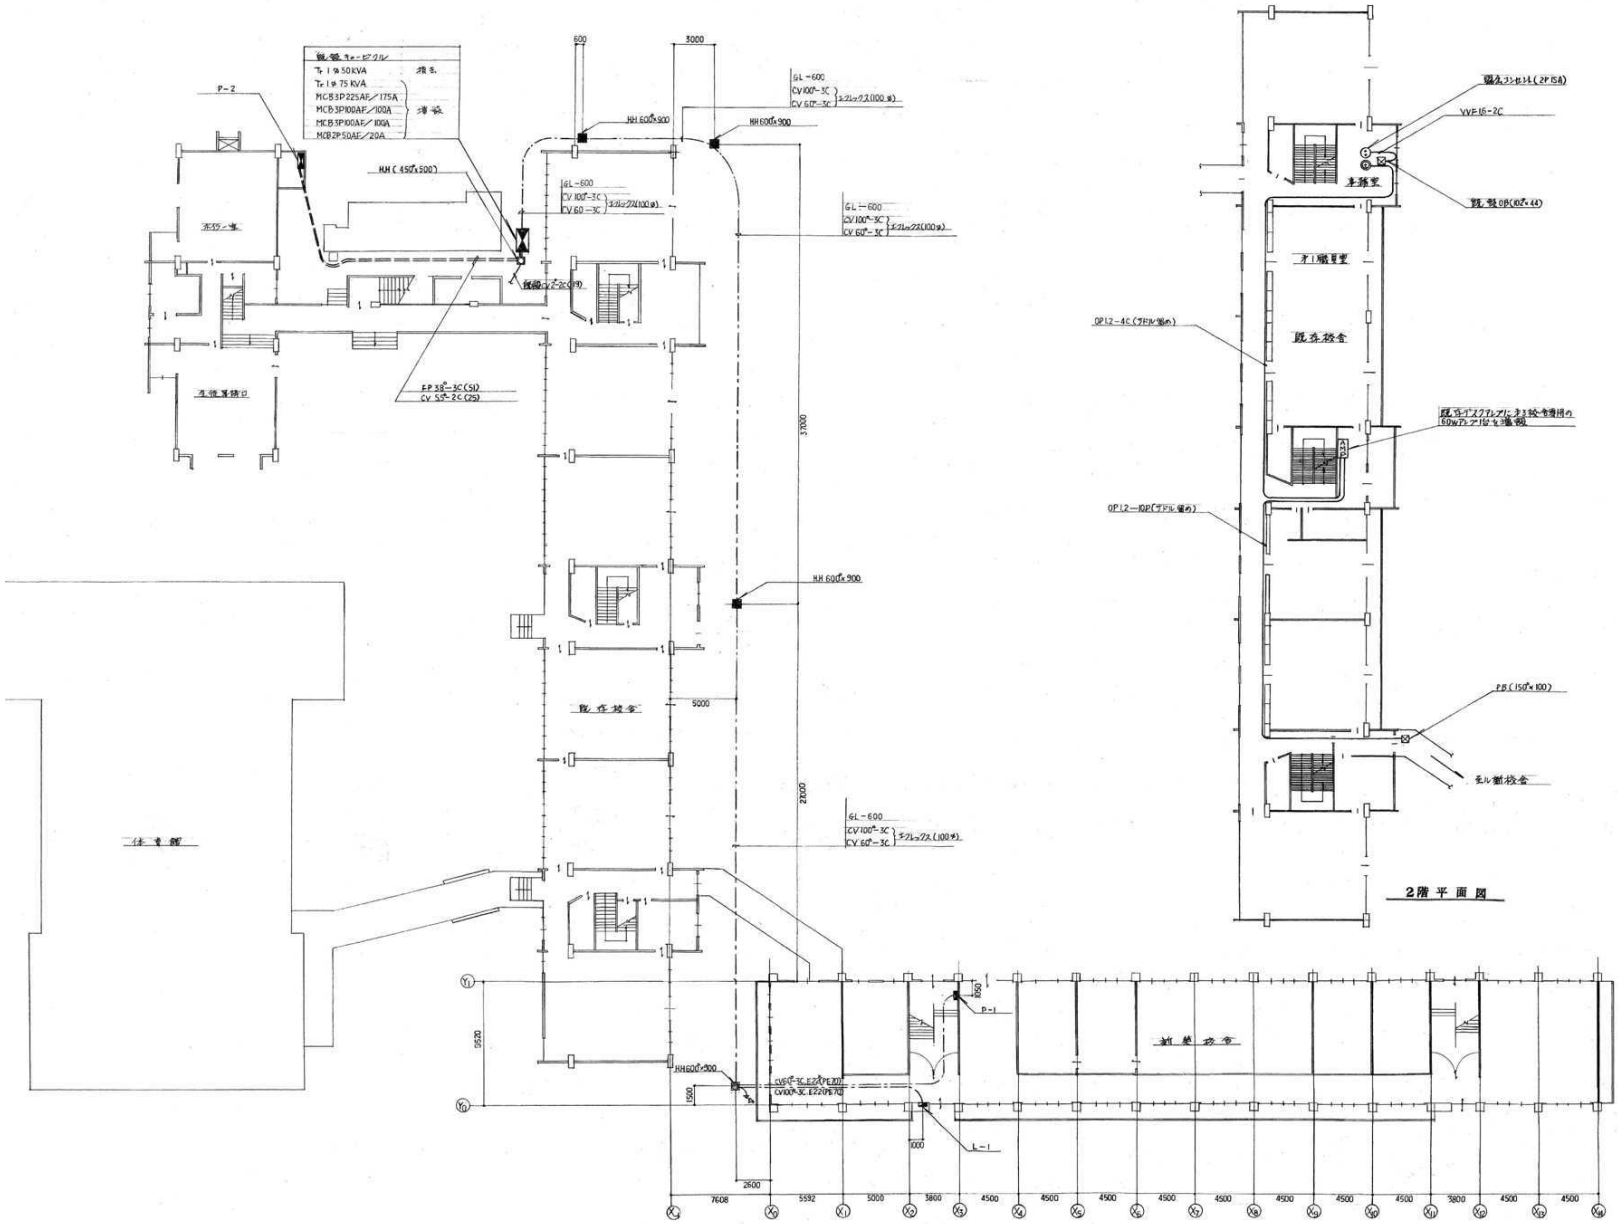


1階平面図




2階平面図

| 訂正 | 月 日 | | | | | | | | | | | | | |
|---|---|---|---|---|---|---|---|---|---|---|---|---|---|---|
| | | | 岩手県釜石市小佐野町2丁目4番15 TEL 0193-23-9970 Fax 0193-23-1120<br>㈲アルファーシステム<br>一級建築士事務所（岩手県知事）登録か（2704）第1003号 管理建築士<br>一級建築士 （大臣）登録 第２３４５８１号 柏館 旨緒 | 設計年月日<br>R4 10 15 | 設計 | 検図 | 承認印 | 工事名称<br>旧小佐野中学校解体工事 | | 設計番号<br>— |
| | | | | | 製図<br>A 1 | 担当 | 承認年月日 | 図面名称<br>幹線設備図 | 縮尺<br>1/200 (A1)<br>1/400 (A3) | 図面番号<br>K — 91 |

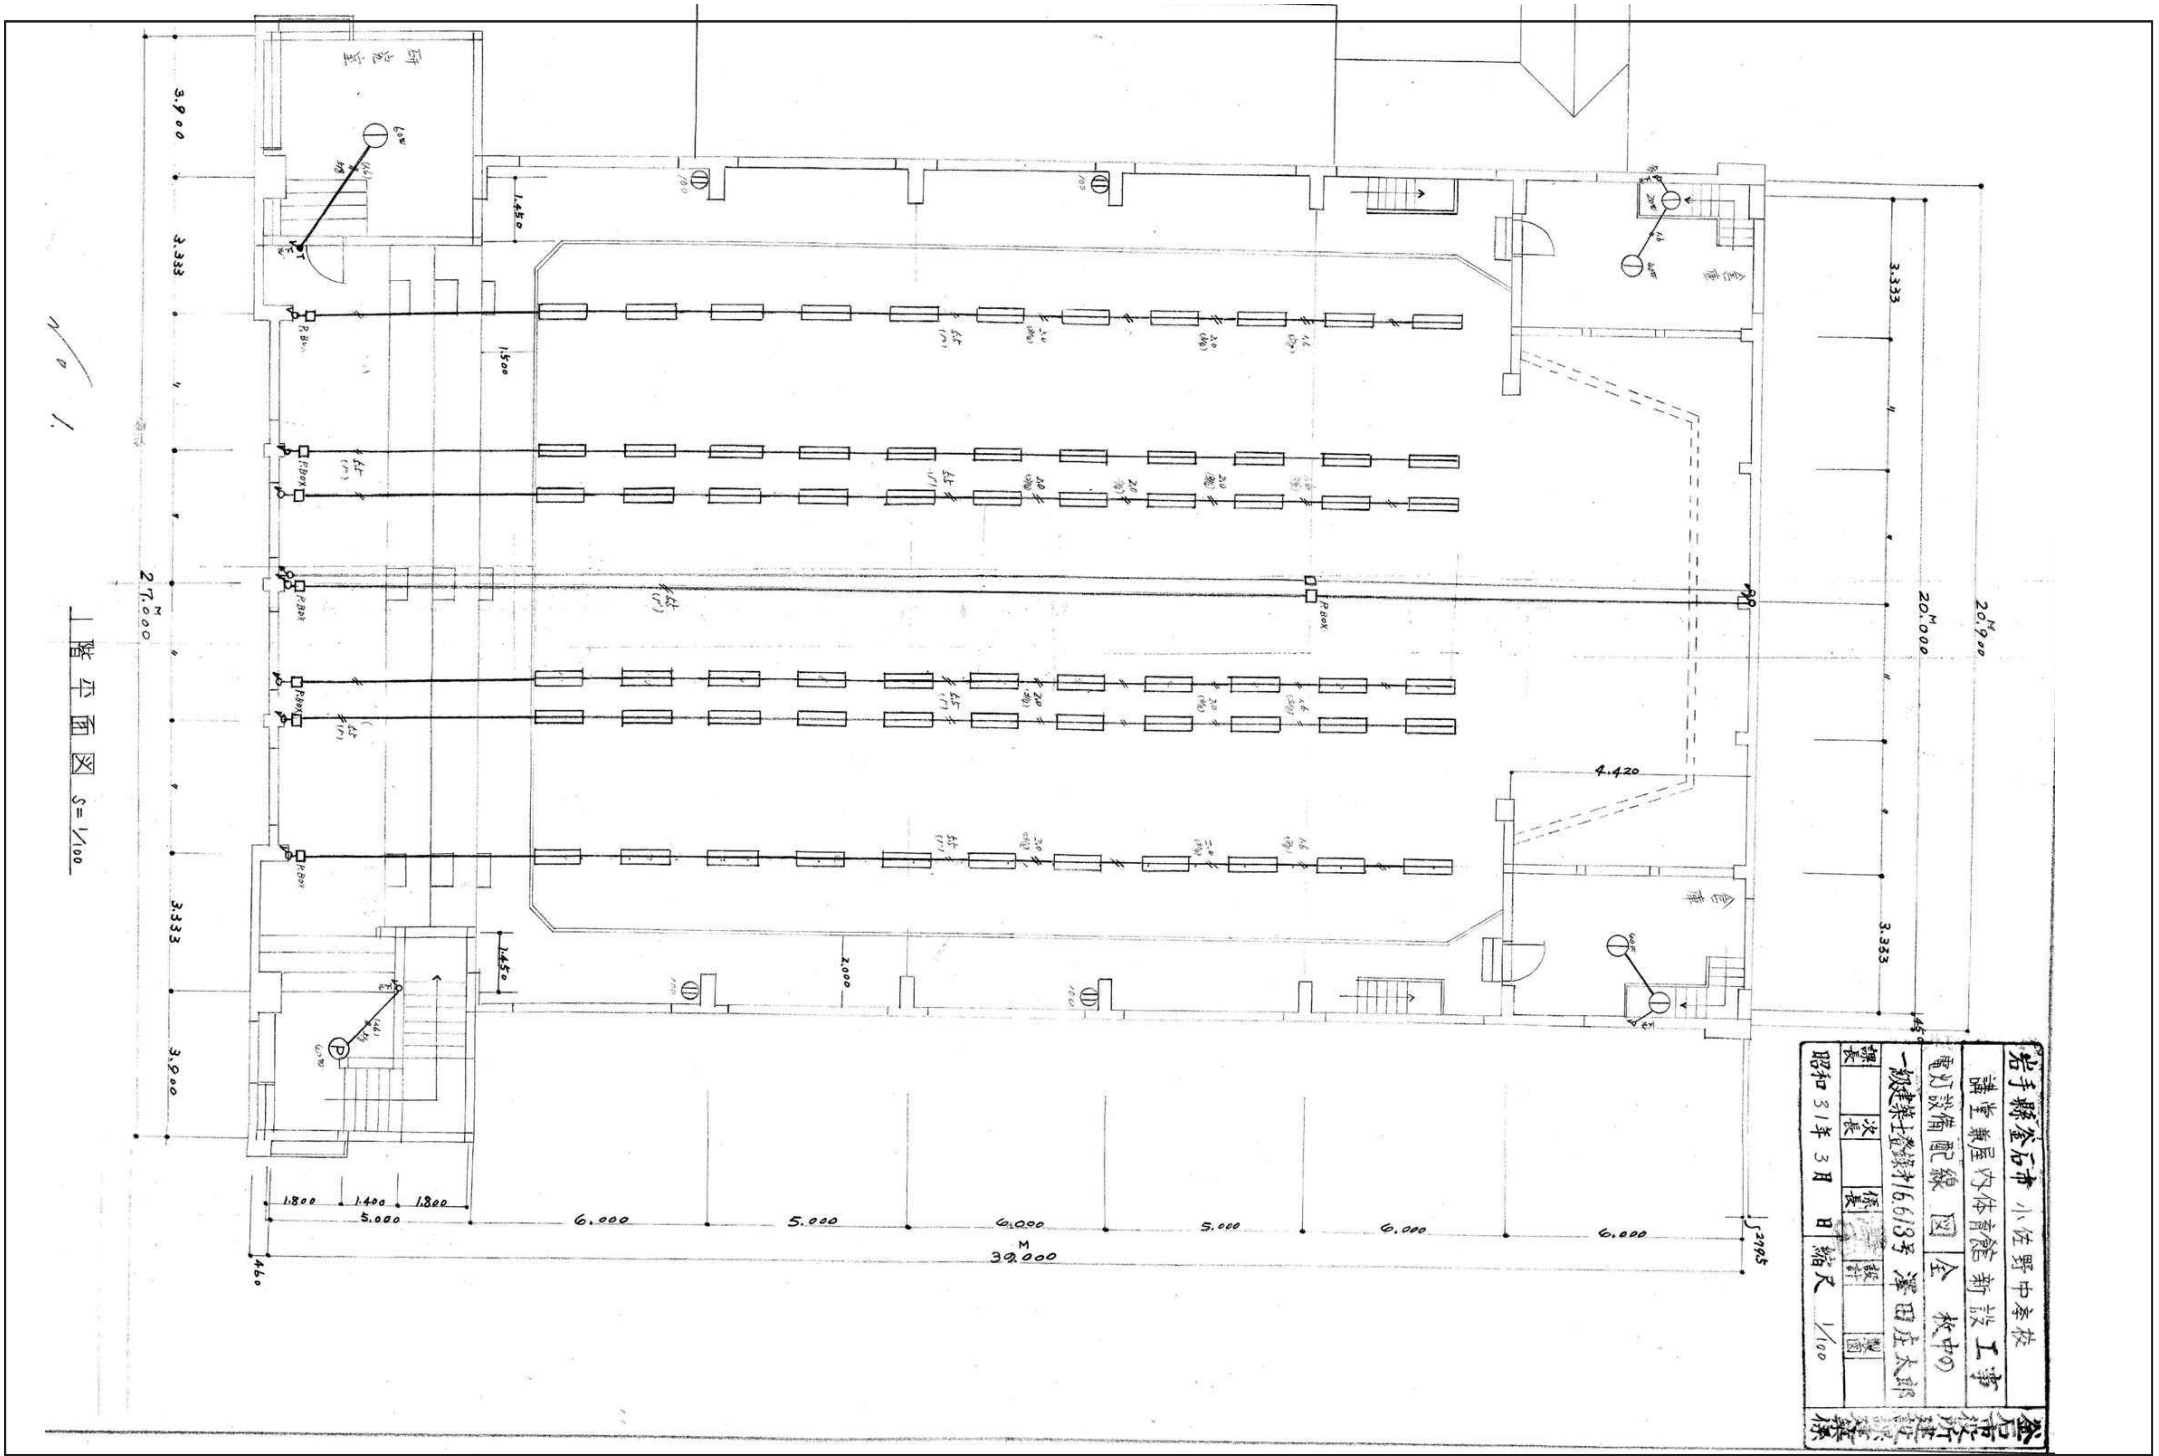


| 訂正 | 月 日 | | | | | | | | | | |
|---|---|---|---|---|---|---|---|---|---|---|---|
| | | | 岩手県釜石市小佐野町2丁目4番15 TEL 0193-23-9970 Fax 0193-23-1120<br>(有)アルファーシステム<br>一級建築士事務所（岩手県知事）登録か（2704）第1003号 管理建築士<br>一級建築士 （大臣）登録 第234581号 柏館 旨緒 | 設計年月日 R4 10 15 | 設計 | 検図 | 承認印 | 工事名称 旧小佐野中学校解体工事 | | 設計番号 — |
| | | | | | 製図 A1 | 担当 | 承認年月日 | 図面名称 屋内運動場 照明設備図（1） | 縮尺 1/65 (A1) 1/130 (A3) | 図面番号 K — 92 |

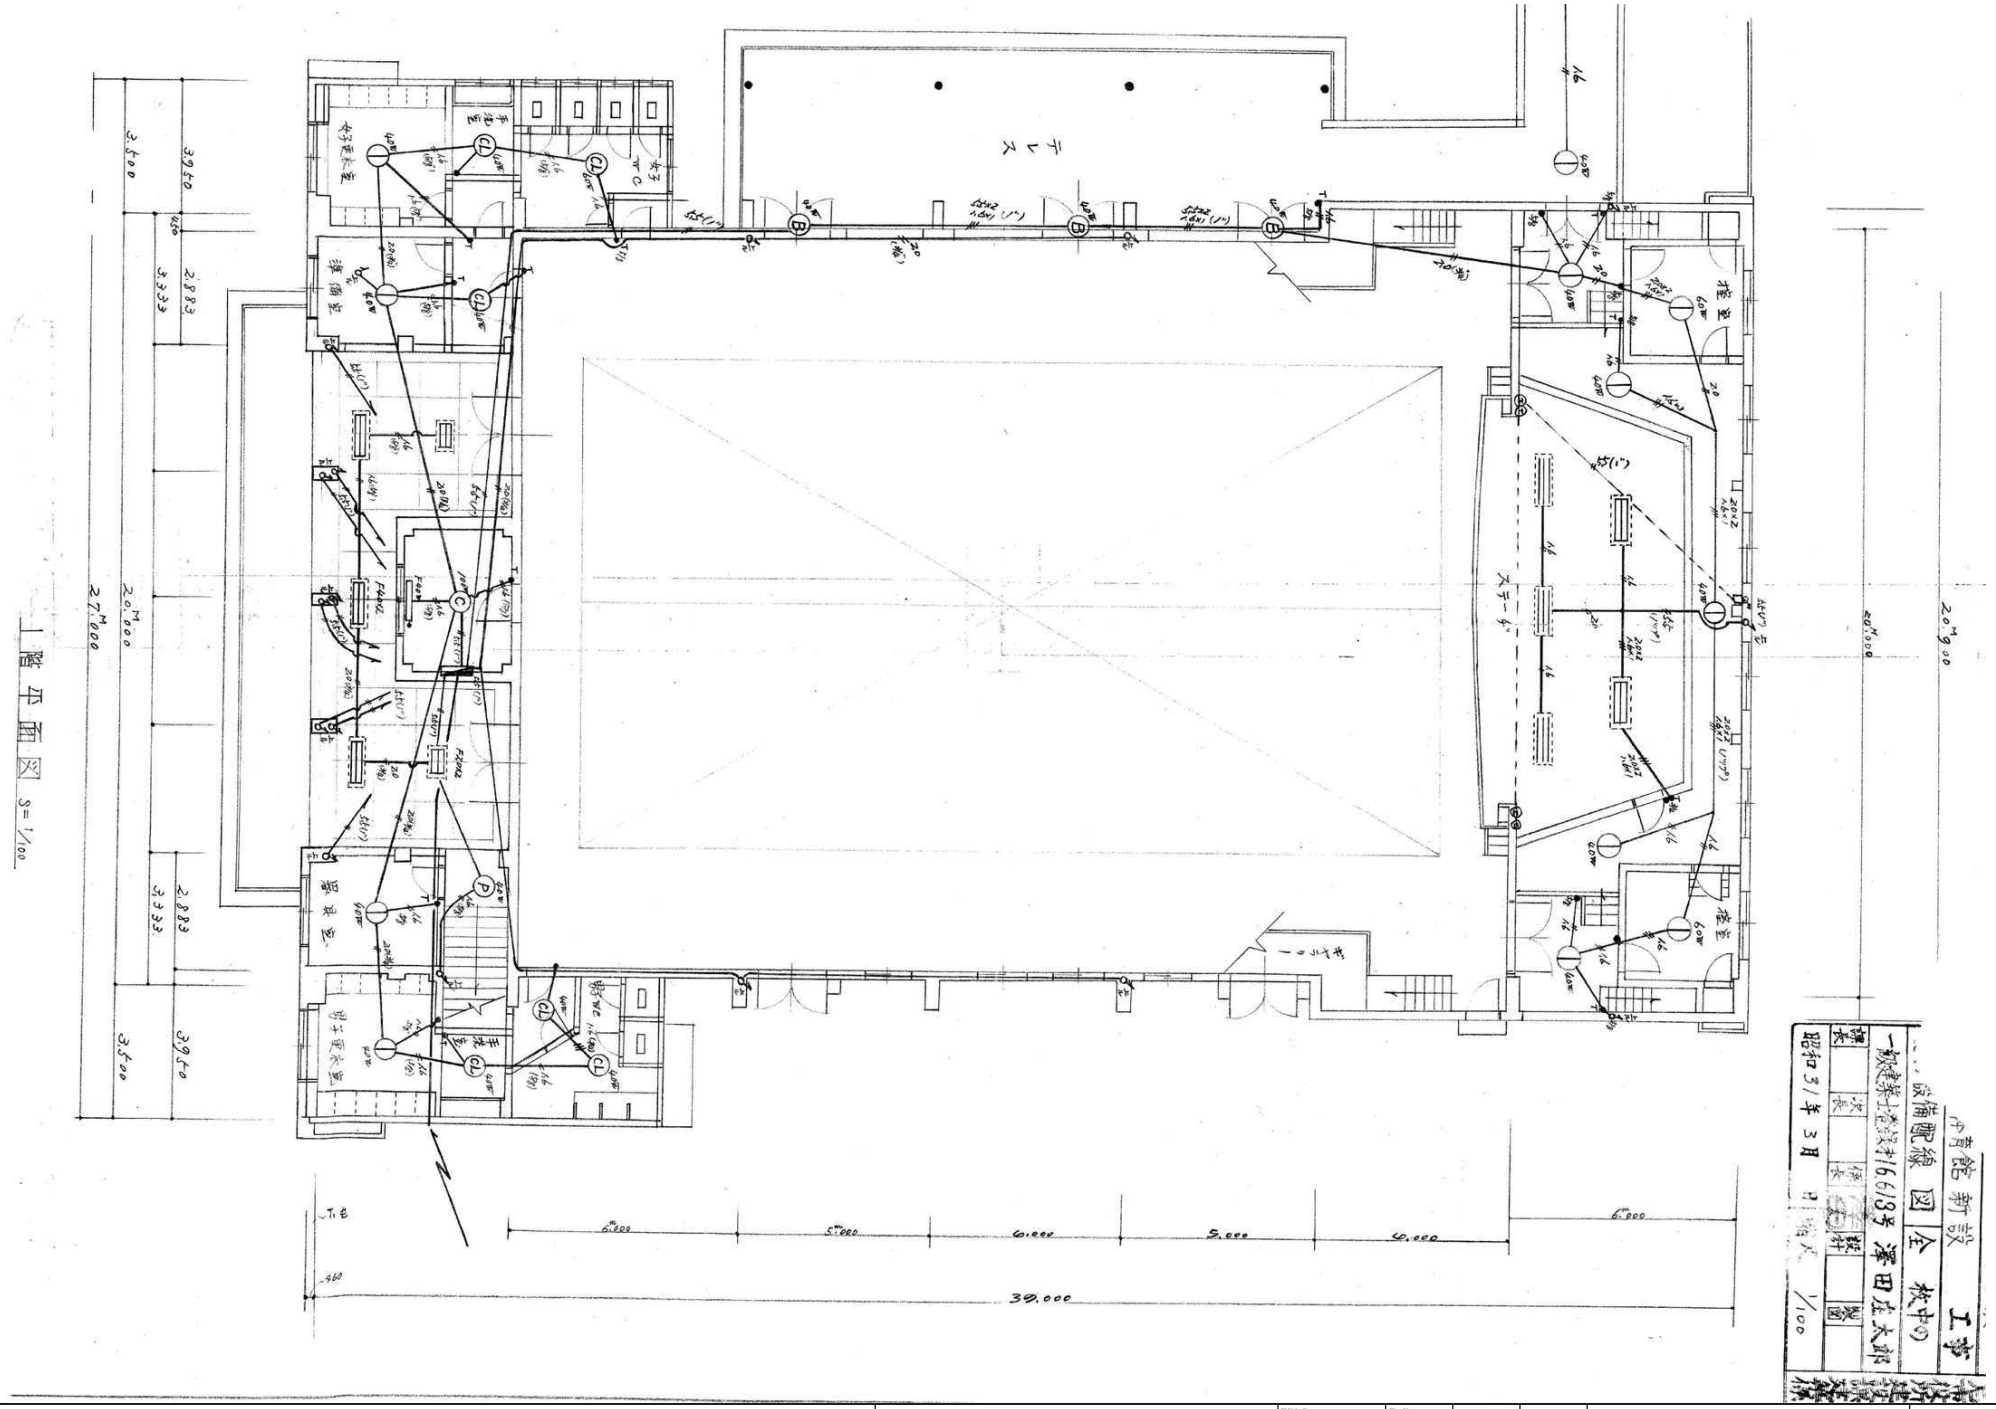


上階平面図 S=1/100

| | | | | | | | | | |
|---|---|---|---|---|---|---|---|---|---|
| 訂正 | 月 日 | | 岩手県釜石市小佐野町2丁目4番15 TEL 0193-23-9970 Fax 0193-23-1120<br>㈲アルファーシステム<br>一級建築士事務所（岩手県知事）登録か（2704）第1003号 管理建築士<br>一級建築士 （大臣）登録 第234581号 柏館 旨緒 | 設計年月日<br>R4 10 15 | 設計 | 検図 | 承認印 | 工事名称<br>旧小佐野中学校解体工事 | 設計番号<br>— |
| | | | | | 製図<br>A1 | 担当 | 承認年月日 | 図面名称<br>屋内運動場 照明設備図（2） 縮尺 1/56 (A1) 1/112 (A3) | 図面番号<br>K — 93 |

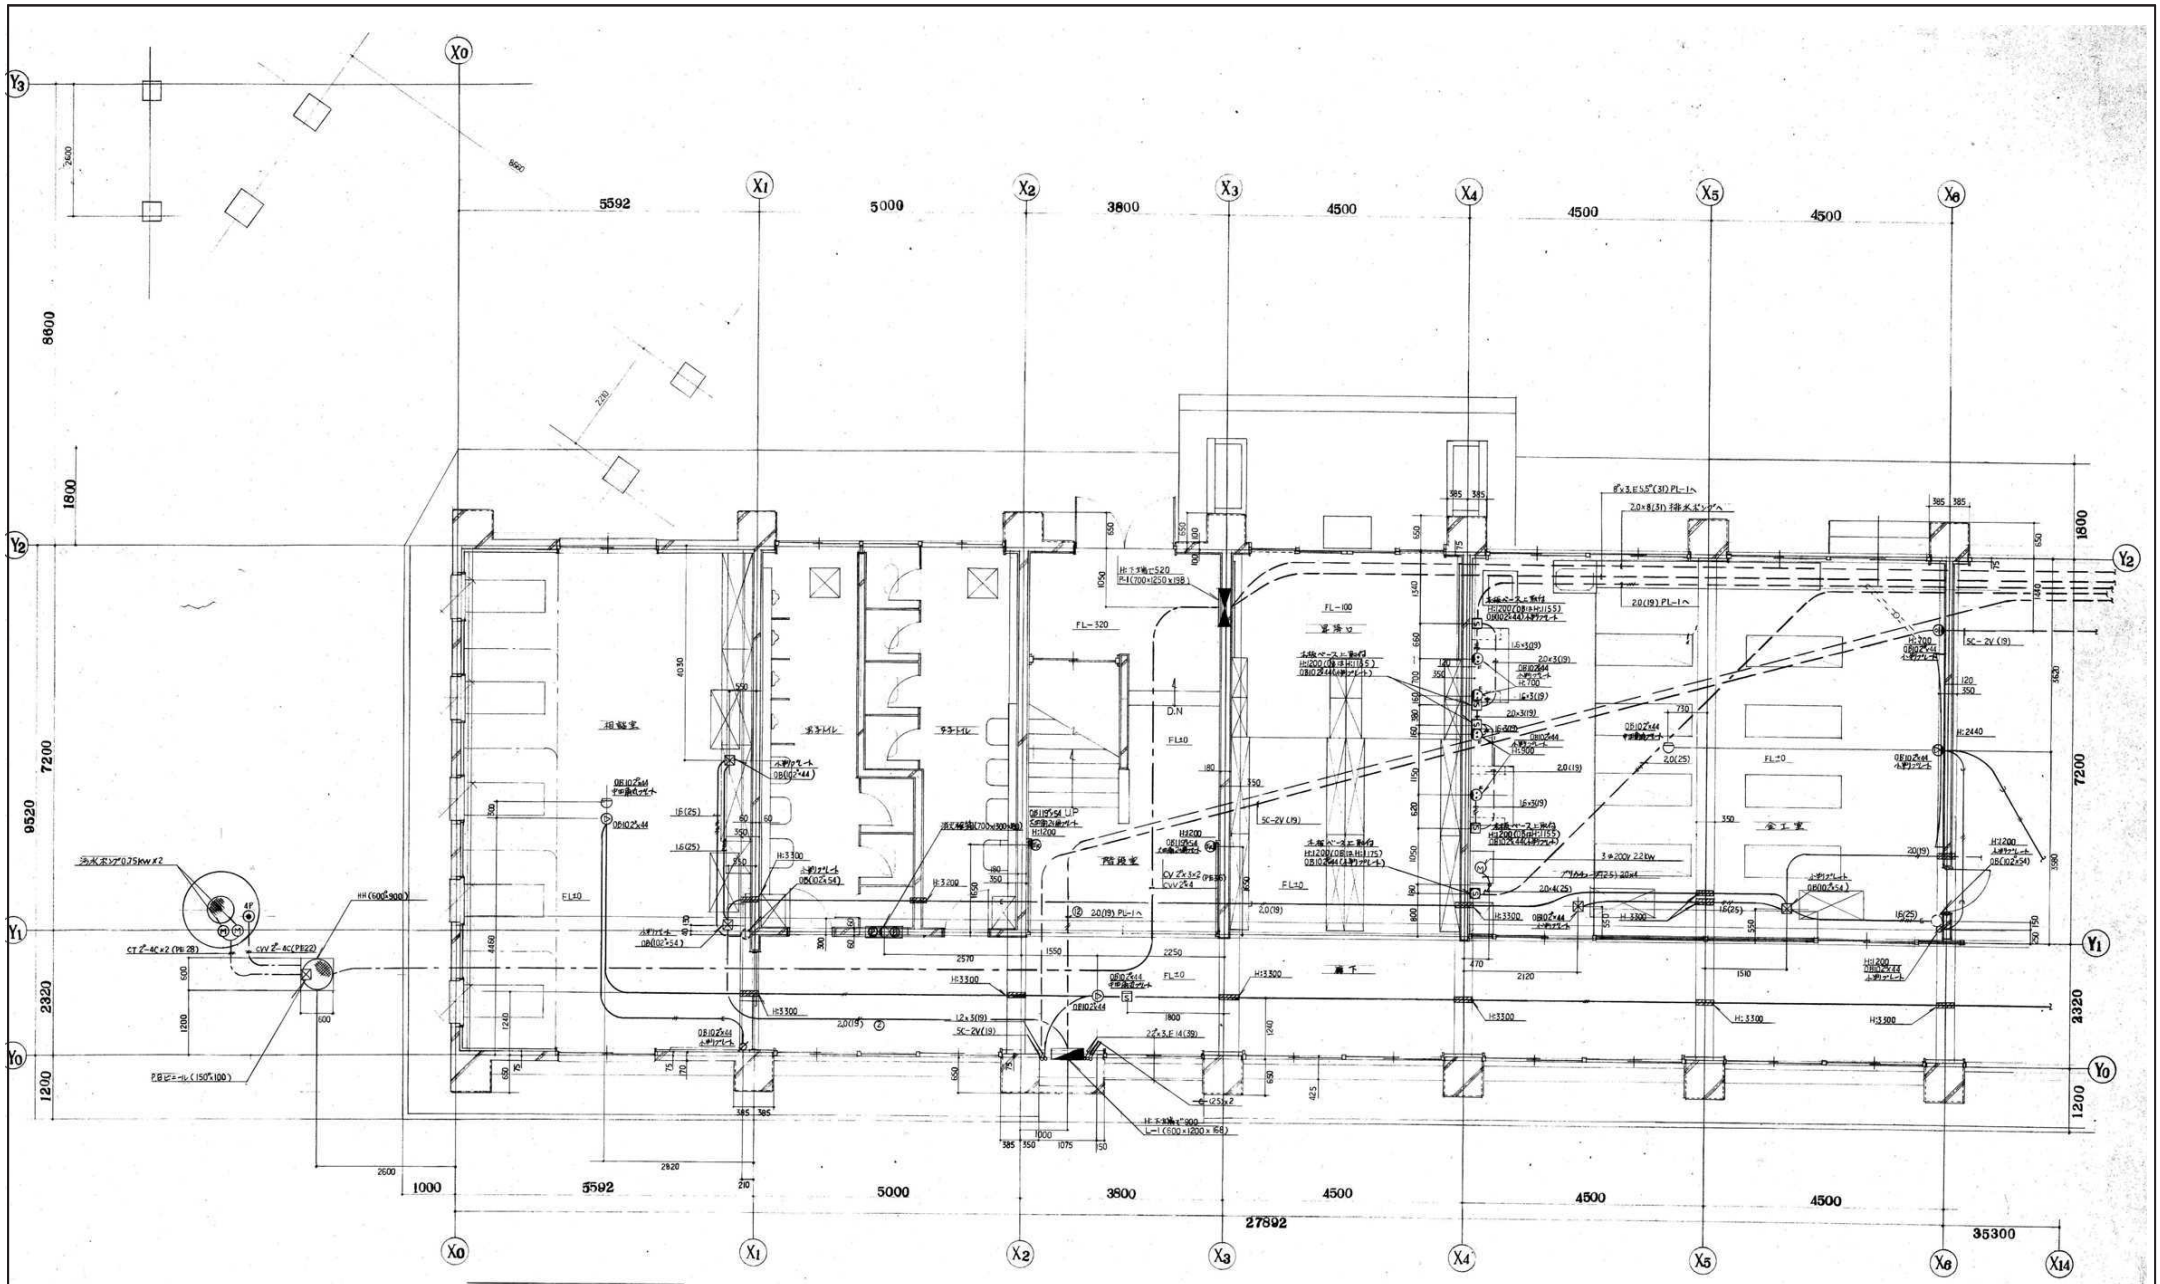


配入なりものは下配による
スピーカー配置は1.2×3(19)とする
インターフォンスタイプの取付高は1200
ドラッキーターの取付高は1200
Ⓢの取付高は1200(OBは-45)とする
Ⓢの取付高は1200(OBは-25)とする
スリーブ管理

1階平面図

| 訂正 | 月 日 | | | | | | | | | | |
|---|---|---|---|---|---|---|---|---|---|---|---|
| | | | 岩手県釜石市小佐野町2丁目4番15 TEL 0193-23-9970 Fax 0193-23-1120<br>㈲アルファーシステム<br>一級建築士事務所（岩手県知事）登録か（2704）第1003号 管理建築士<br>一級建築士 （大臣）登録 第234581号 柏舘 旨緒 | 設計年月日<br>R4 10 15 | 設計 | 検図 | 承認印 | 工事名称<br>旧小佐野中学校解体工事 | | 設計番号<br>— |
| | | | | | 製図<br>A1 | 担当 | 承認年月日 | 図面名称<br>西側校舎 1階 電灯・コンセン | 縮尺<br>1/100 (A1)<br>1/200 (A3) | 図面番号<br>K — 94 |

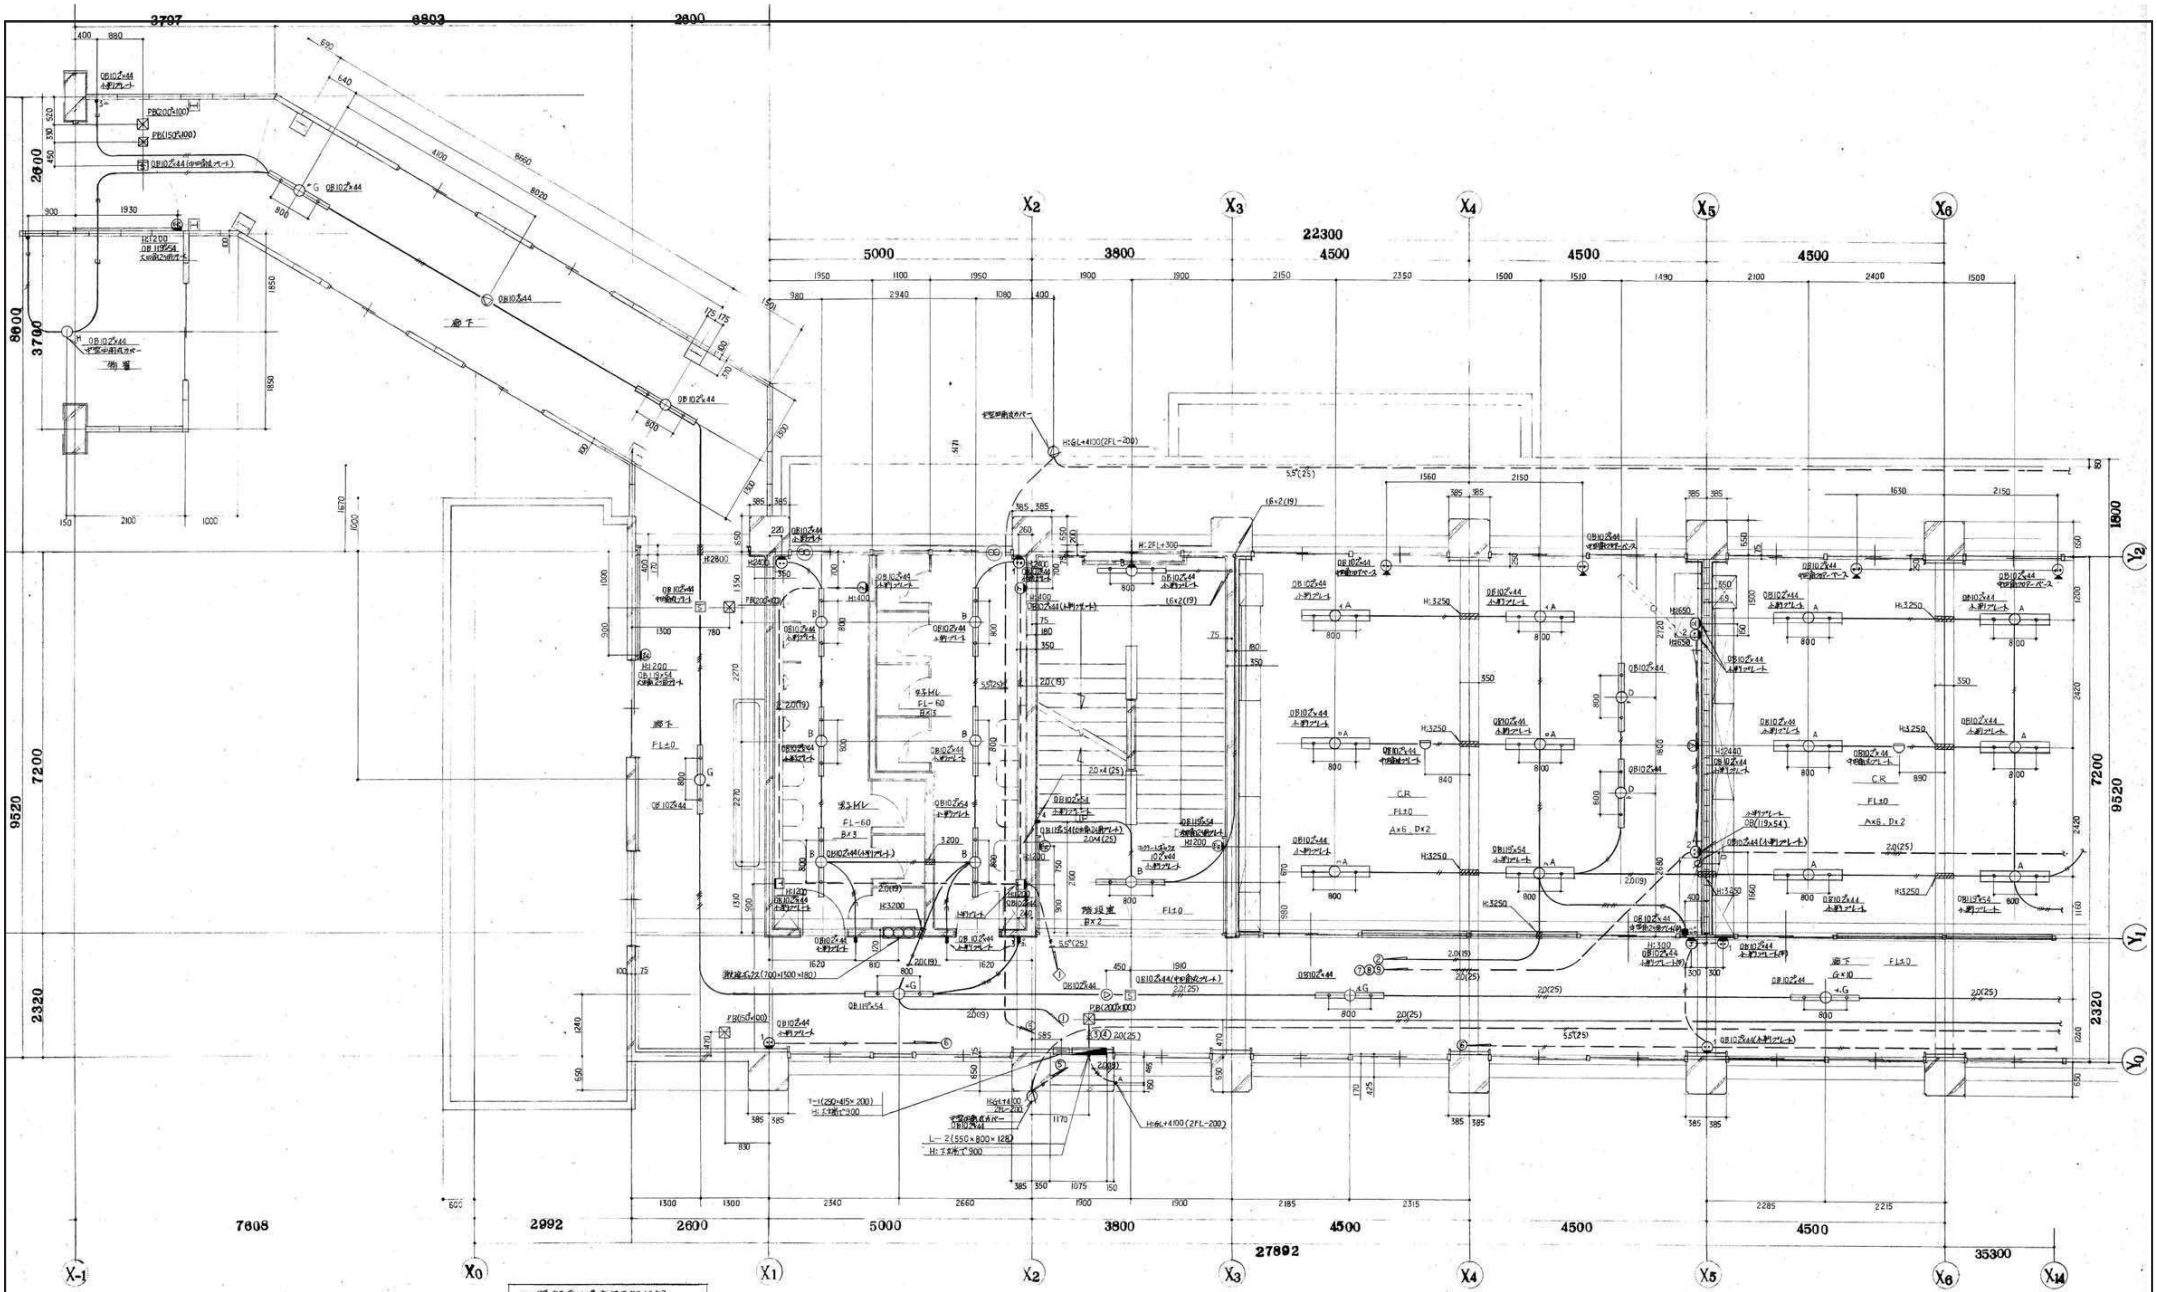


2階平面図

| 特記予り場合は下記による | |
|---|---|
| | 1.6×2 (19) |
| | 1.6×3 (19) |
| | 1.6×4 (25) |
| | 1.6×5 (25) |
| | 1.6×6 (25) |
| | 2.0×2 (19) |
| | スリーブ電線 |
| コンセントの取付高は現在上面より中心で | 300 |
| スイッチの 〃 | 1200 |

| | |
|---|---|
| 工事名 | 釜石市立小佐野中学校改築電気設備工事 |
| 図面名 | 2階電灯コンセント配線図 |
| 縮尺 | 1/50 |
| 作製 | 昭和55年10月 日 |
| 図面番号 | 7 |

| 訂正 | 月 日 |
|---|---|
| | |
| | |


岩手県釜石市小佐野町2丁目4番15 TEL 0193-23-9970 Fax 0193-23-1120
(有)アルファーシステム
一級建築士事務所（岩手県知事）登録か（2704）第1003号 管理建築士
一級建築士 （大臣）登録 第234581号 柏館 旨緒


| 設計年月日 | 設計 | 検図 | 承認印 | 工事名称 | 設計番号 |
|---|---|---|---|---|---|
| R4 10 15 | | | | 旧小佐野中学校解体工事 | — |
| | 製図 A1 | 担当 | 承認年月日 | 図面名称 西側校舎 2階 電灯・コンセント | 縮尺 1/100 (A1) 1/200 (A3) |
| | | | | | 図面番号 K — 95 |

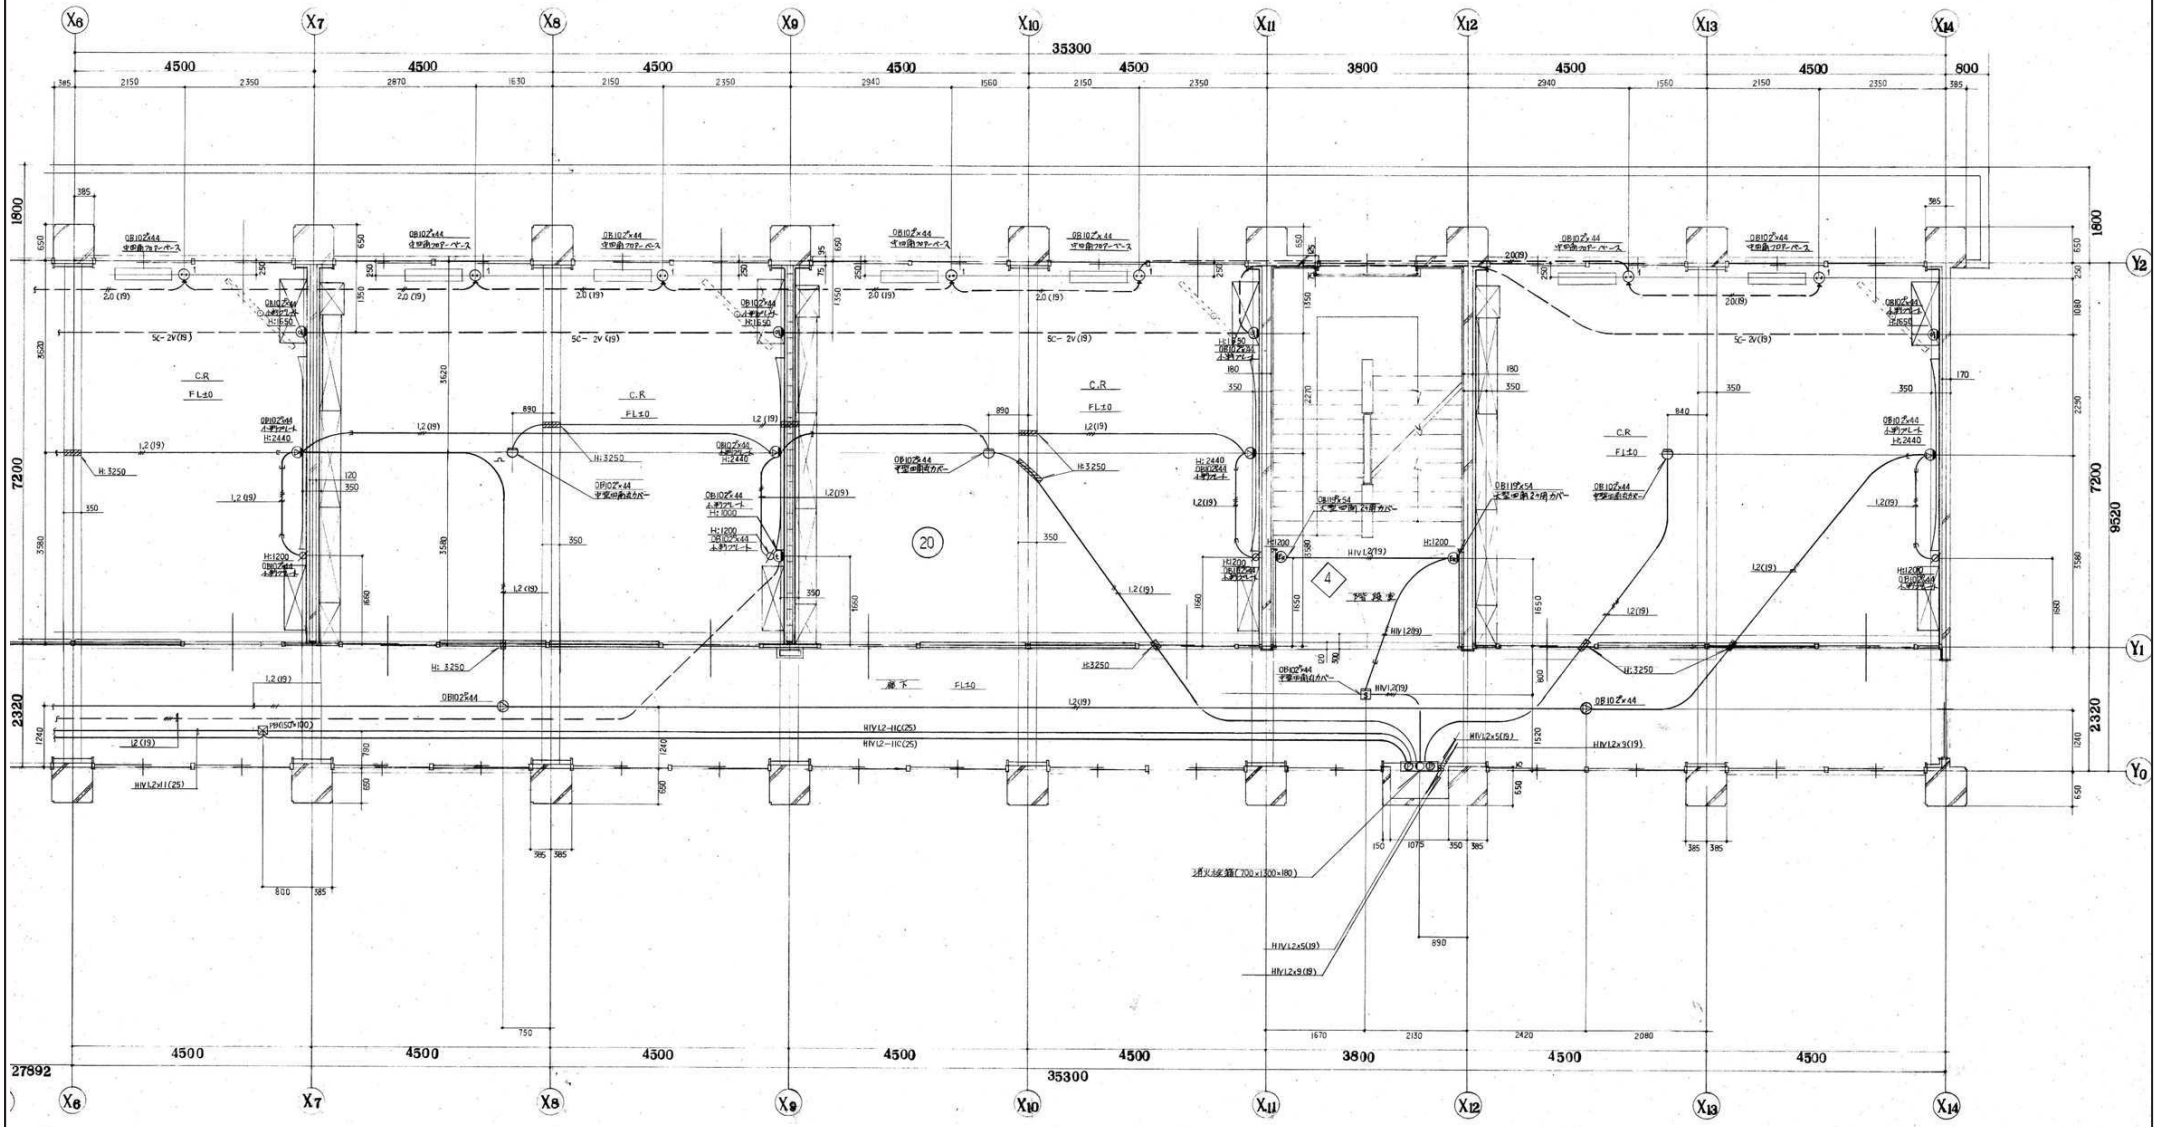


スリーブ電通

3
2階平面図

| 訂正 | 月 日 | |
|---|---|---|
| | | |
| | | |


岩手県釜石市小佐野町2丁目4番15 TEL 0193-23-9970 Fax 0193-23-1120
(有)アルファーシステム
一級建築士事務所（岩手県知事）登録か（2704）第1003号 管理建築士
一級建築士 （大臣）登録 第２３４５８１号 柏舘 旨緒


| 設計年月日 | 設計 | 検図 | 承認印 | 工事名称 | | 設計番号 |
|---|---|---|---|---|---|---|
| R4 10 15 | | | | 旧小佐野中学校解体工事 | | — |
| | 製図 A 1 | 担当 | 承認年月日 | 図面名称 西側校舎 3階 電灯・コンセント | 縮尺 1/100 (A1) 1/200 (A3) | 図面番号 K — 96 |

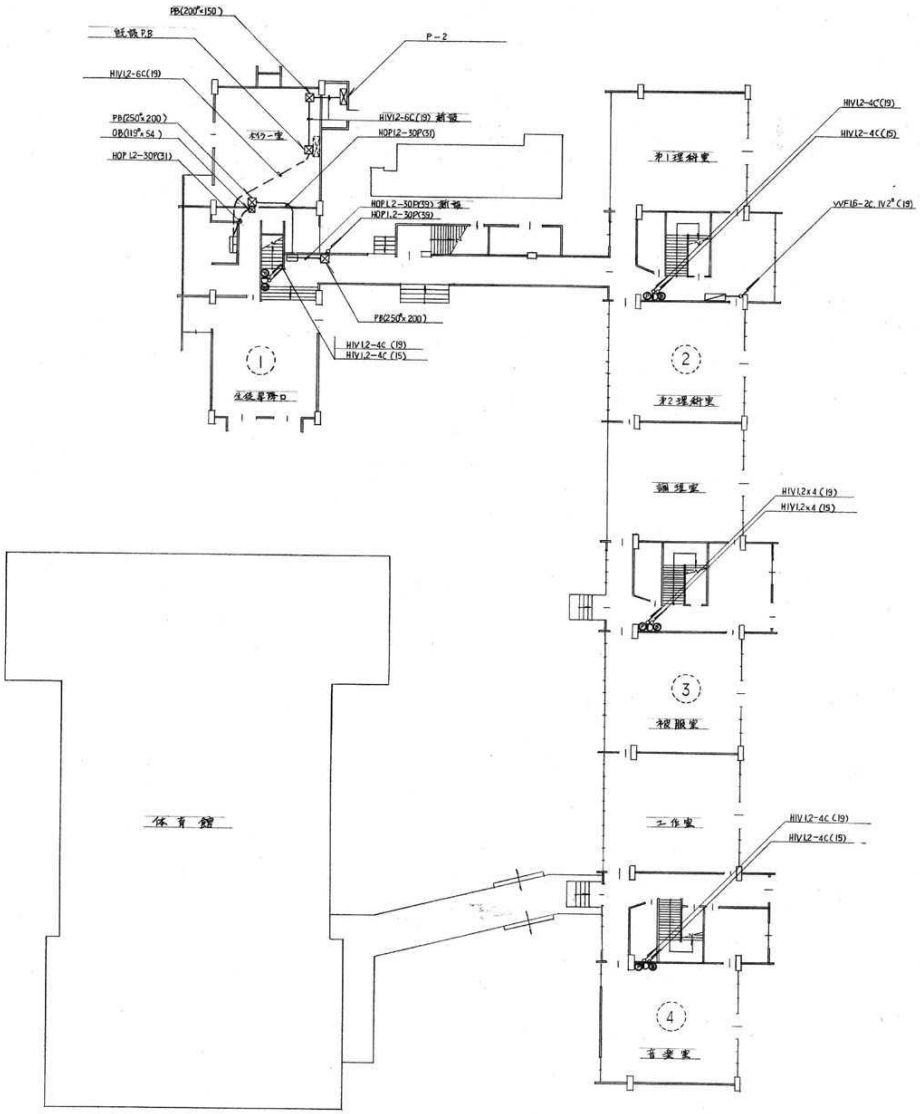


1階平面図

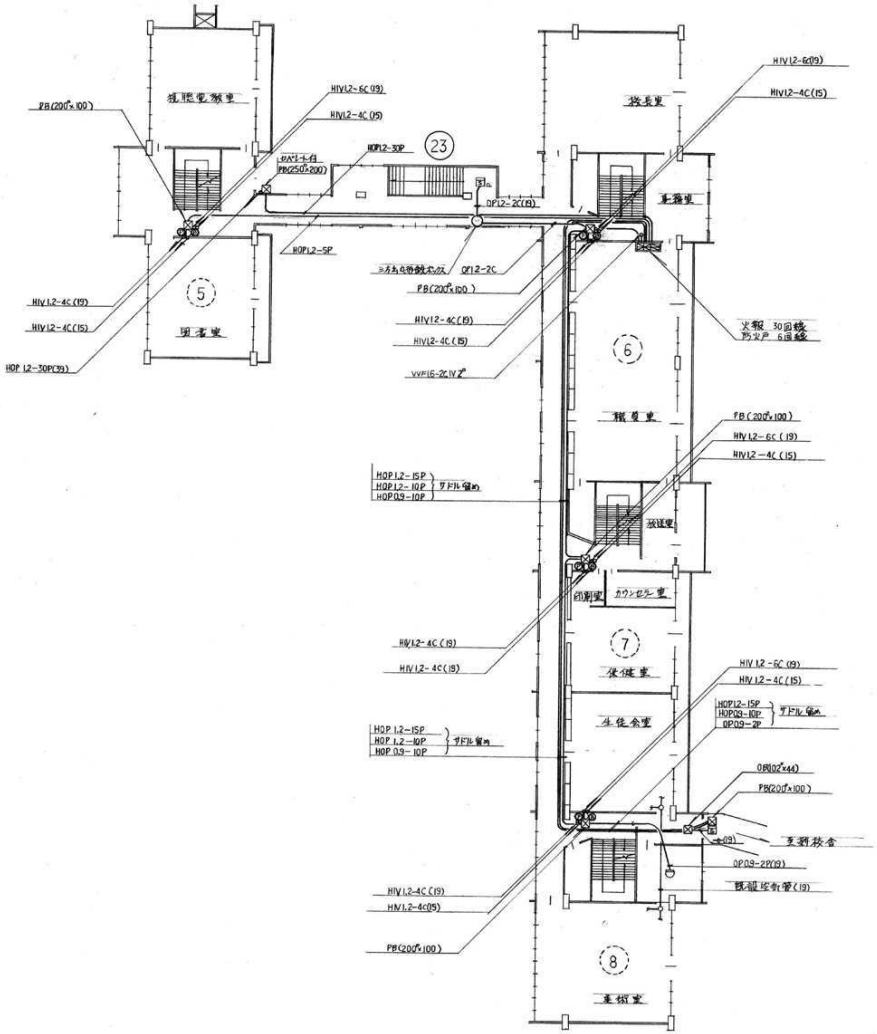


2階平面図

| | | | | | | | | | | |
|---|---|---|---|---|---|---|---|---|---|---|
| 訂正 | 月 日 | | 岩手県釜石市小佐野町2丁目4番15 TEL 0193-23-9970 Fax 0193-23-1120<br>㈲アルファーシステム<br>一級建築士事務所（岩手県知事）登録か（2704）第1003号　管理建築士<br>一級建築士　（大臣）登録　第234581号　柏舘　旨緒 | 設計年月日<br>R4 10 15 | 設計 | 検図 | 承認印 | 工事名称<br>旧小佐野中学校解体工事 | | 設計番号<br>— |
| | | | | | 製図<br>A 1 | 担当 | 承認年月日 | 図面名称<br>北東校舎　火災報知設備 | 縮尺<br>1/200 (A1)<br>1/400 (A3) | 図面番号<br>K — 97 |

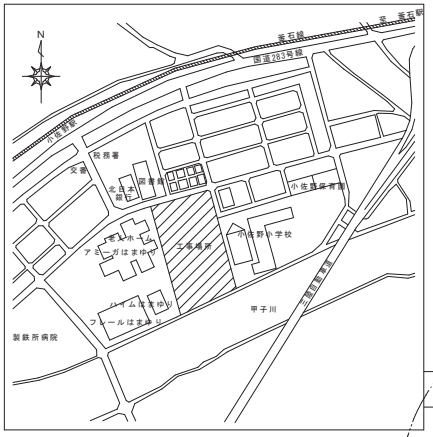


付近見取図

※工損調査対象建物
戸建ての住宅
S52　木造２階建
130.83㎡

※工損調査対象建物
戸建ての住宅
S53　木造２階建
119.24㎡

※工損調査対象建物
戸建ての住宅
S53　木造２階建
218.82㎡

※工損調査対象建物
戸建ての住宅
S51　Ｓ造+木造２階建
(1FS,2FW)
105.30㎡

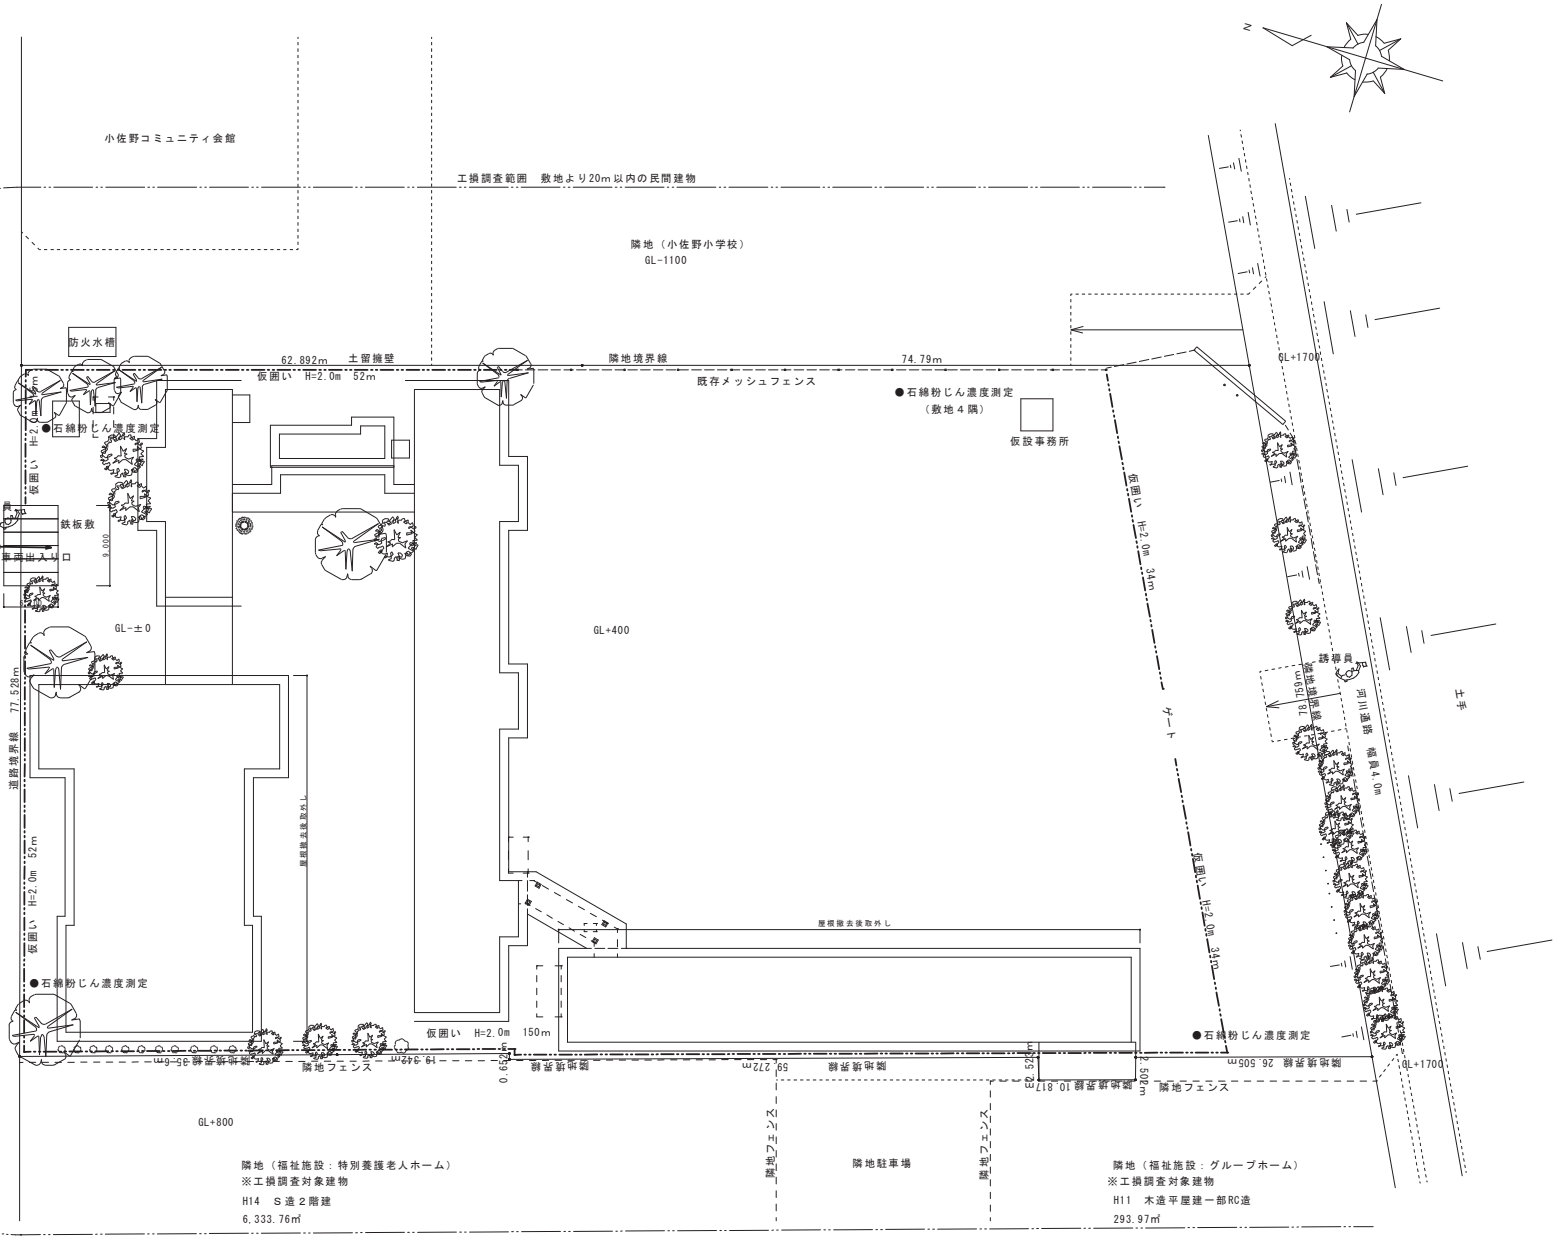


配置図　S:1/300

| 訂正 | 月 | 日 |
|---|---|---|
| | | |
| | | |
| | | |


岩手県釜石市小佐野町2丁目4番15 TEL 0193-23-9970 Fax 0193-23-1120
㈲アルファーシステム
一級建築士事務所（岩手県知事）登録か（2704）第1003号　管理建築士
一級建築士　（大臣）登録　第２３４５８１号　柏舘　旨純


| 設計年月日 | 設計 | 検図 | 承認印 | 工事名称 | 設計書号 |
|---|---|---|---|---|---|
| R4 10 15 | | | | 旧小佐野中学校解体工事 | — |
| | 製図 A1 | 担当 | 承認年月日 | 図面名称 仮設計画図 | 縮尺 1/300 (A1) 1/600 (A2) |
| | | | | | 図面番号 K — 98 |